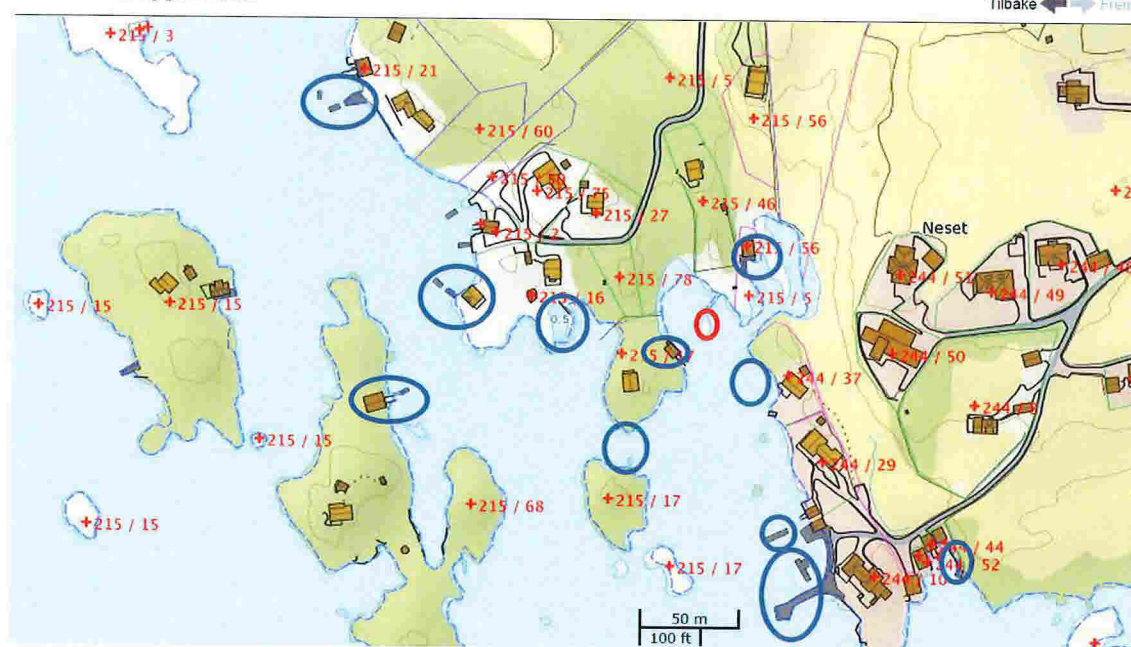


tverket

Se eiendom

on fra matrikkel og grunnboken


 Eksisterende tiltak

 Tiltaket det er søkt om

Fig 18

Tiltaket det er søkt om er reversibelt og vil også kamuflere de irreversible tiltakene utført i 1961-62. Naboene har gitt uttrykk for at de ønsker at tiltaket gjennomføres for å bedre de estetiske forholdene på skjæret. Vi mener derfor at tiltaket vil ha en positiv virkning i forhold til omgivelsene. Gangbro på nåværende fundamenter vil bedre adkomst for allmenheten til skjæret, da området ved brokaret (F) ligger under vann ved middelvannstand.