14-April-2014

D

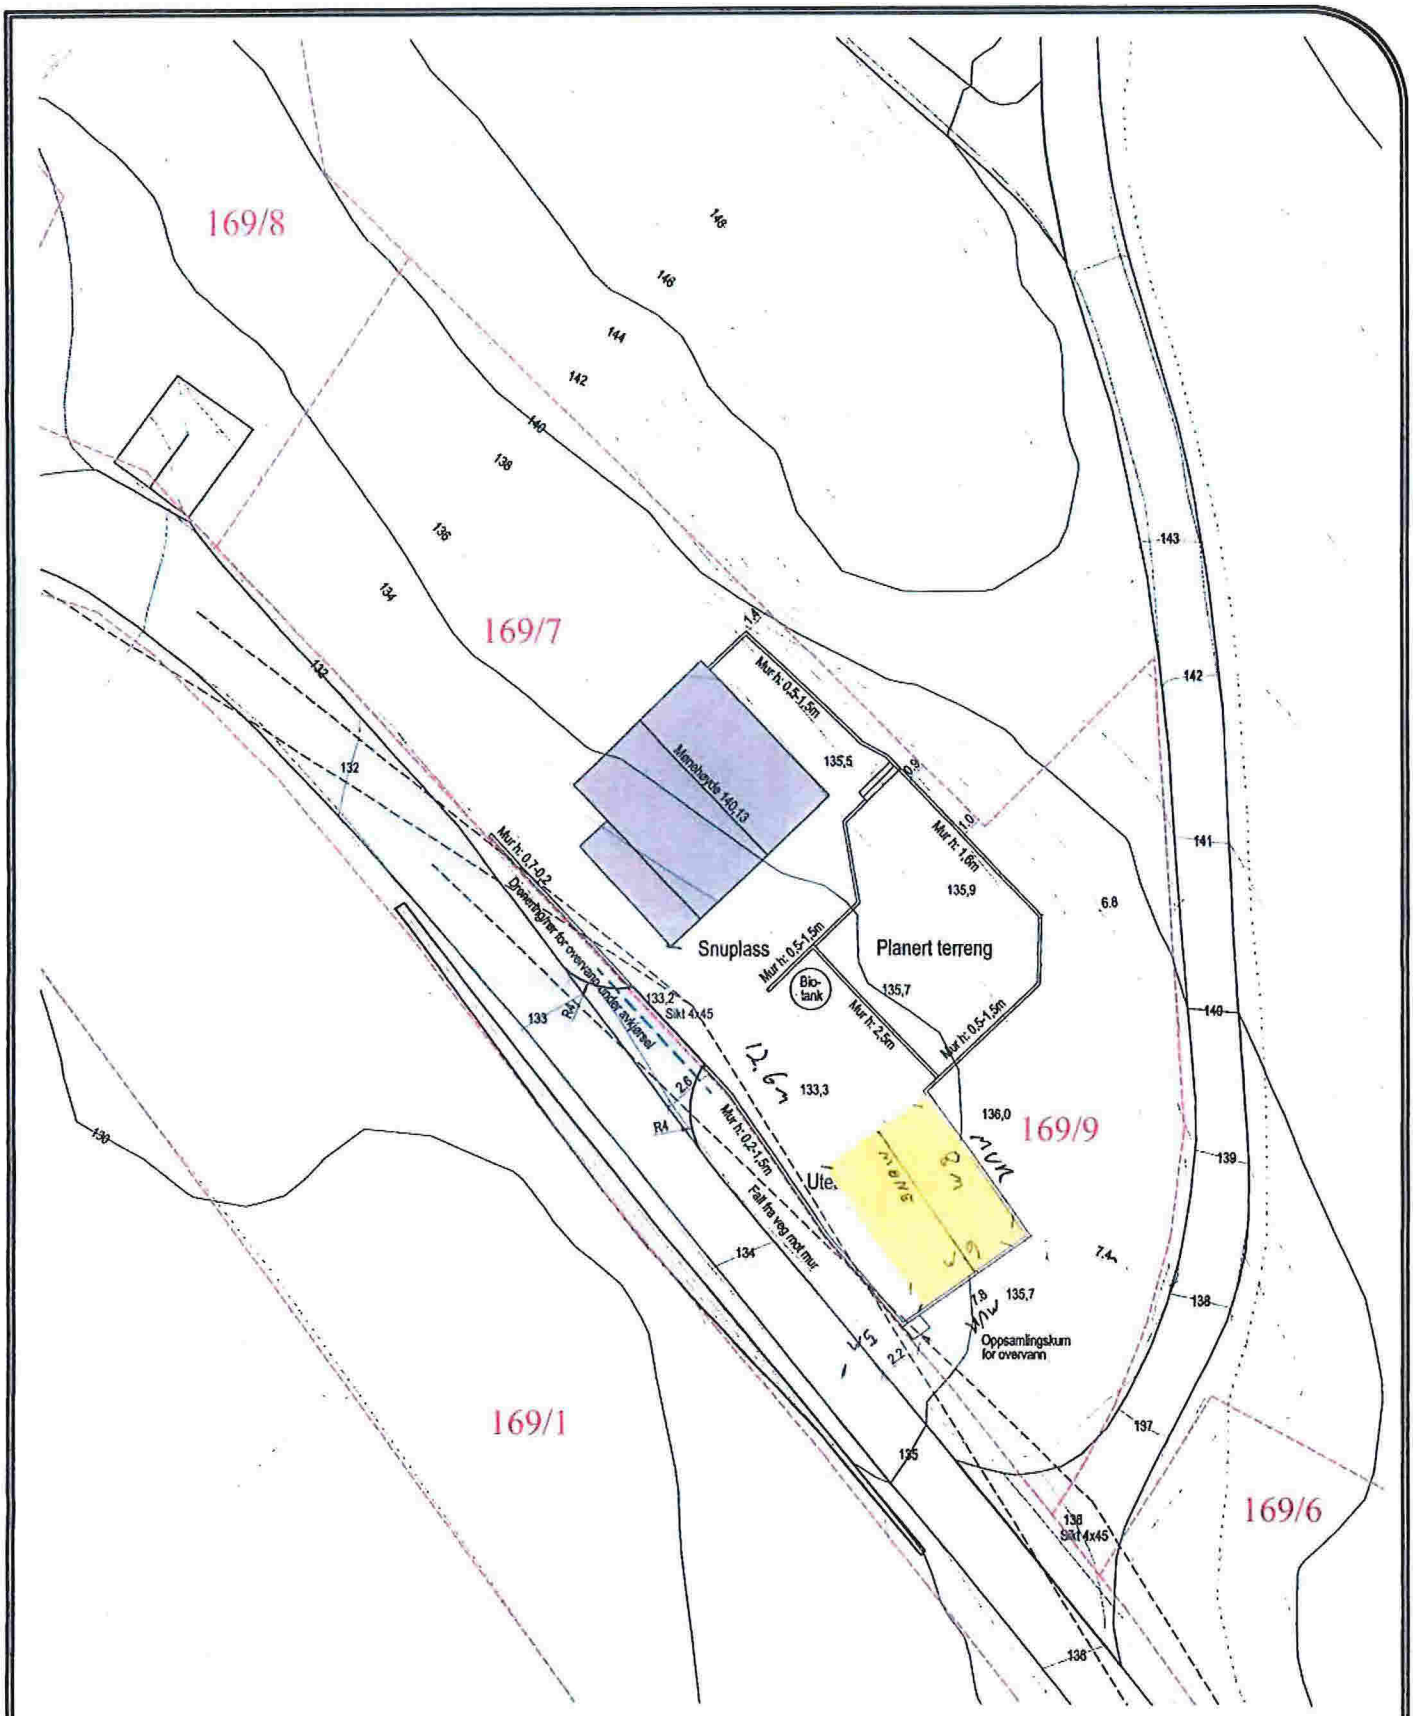

Anmerkning:
Grunnkart fra Infoland, 06.05.2012
Frisiktsoner ihht HB017, 50km/t

Dato	DAK	Målenhet	Målestokk	A3	
25.03-14	T. Seim	mm.	1:250		Leif Arne Risa Skjersundsvegen 21, 4250 Kopervik Tlf 52 83 62 02 Mob 477 55 743
Filnavn	Underlag:	Godkjent			

Fritidsbolig

Ikeland 90, Seim. Gnr 169. Bnr 7. Lindås kommune

Situasjonsplan

SEIM BYGG AS
Nesbrekka 28, 5912 Seim