



**Lindås kommune**

Eining for teknisk drift

VEDTAKSBREV TRAFIKKREGULERANDE SKILT

Vedtak nr.:	
Dato:	14.05.2008
Arkiv nr.:	
Vedtaket gjeld veg:	Kommunal veg ved bustadfelt, Keilegavlén.

UTTALE ER INNHENTA FRÅ: Lensmannskontoret for Lindås og Meland.

I samsvar med delegert skiltmyndigheit gjer einingsleiar for vegavdelinga følgjande vedtak:

*Med heimel i skiltforskrifter av 10. oktober 1980 og endringsforskrift av 25. juli 1986, §28, bestemmer einingsleiar for vegavdelinga at følgjande offentleg trafikkskilt skal settast opp.*

SKILT NR.:

362.50 – 364.50

HP NR	FRÅ KM	KM ÅR

HP NR	FRÅ KM	KM ÅR

Skiltplasseringa er vist på vedlagte kart/skiltplan.

Nytt vedtak erstattar:

Vedtak: \_\_\_\_\_

Vedtaket har verknad frå den dag dei naudsynte skilta er sett opp og avdekka.

Etter fullmakt

Kopi til: Lindås og Meland lensmannskontor,  
Kvernhusmyrane 2,  
5914 Isdalstø.



**Lindås kommune**

Eining for teknisk drift


Skilt satt opp og avdekka.

Den 3/6 2008

Sign.: *dinda Folkestad*

Skiltplan kommunal veg Kjeilen.

Posisjon	Skilt	Nummer	Farge	Klasse	Størrelse		Utstyr		Høgde	Antall	Vedtak	Merknad
					Skilt (mm)	Tekst (mm)	Montering	Fundament				
1		362.50		2 LS					200cm	6		
2		364.50		2 LS					200cm	2		

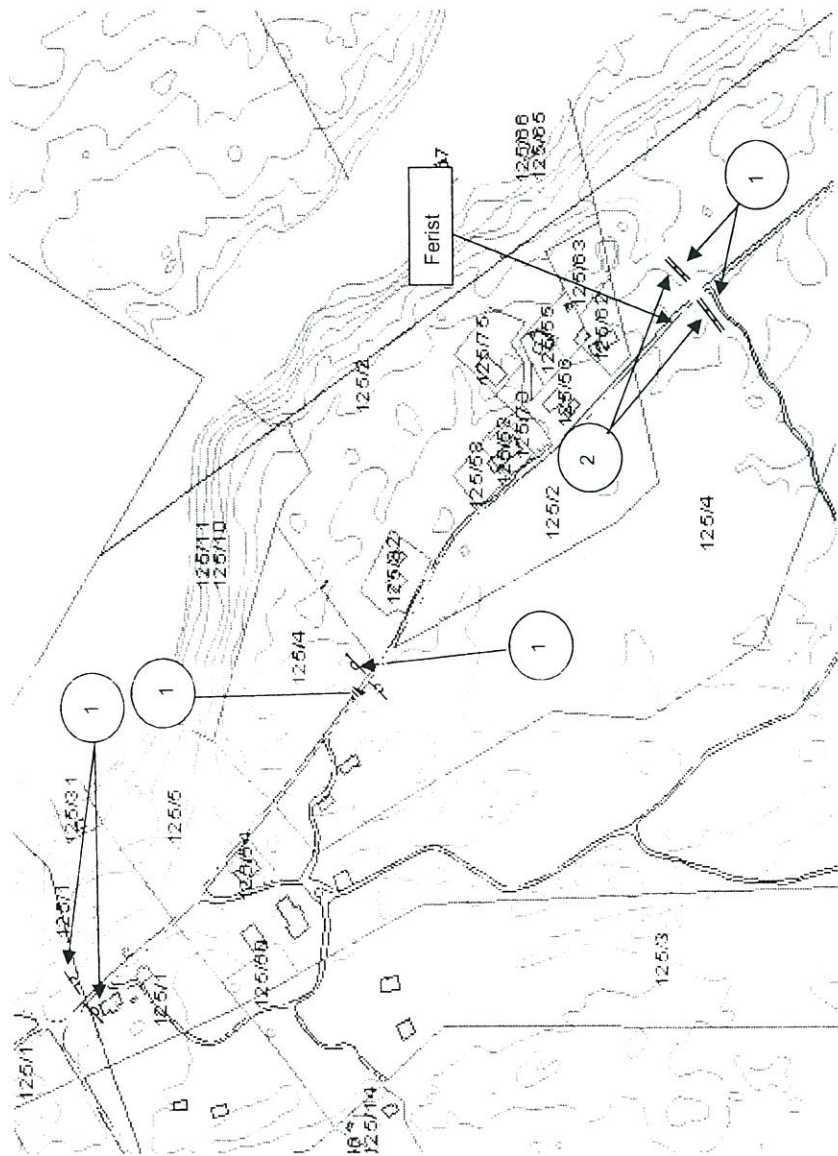



## POLITIET

Lindås kommune  
v/Rådmannen  
Rådhuset  
5914 ISDALSTØ

LINDAS KOMMUNE	
Klassering Q84	
13. 05. 2008	
Ark. saksnr. 2007/2156	Løpnr.
Saksh. FOLK	Tilgangskode

Dykkar referanse  
2007/2156 - 0 -  
10984/2008


Vår referanse  
2008/01441-2 322

Dato  
09.05.2008

### Skiltplan nedsett fartsgrense kommunal veg, Kjeilegavlen

Eg er samd i at det vert nedsett fartsgrense til 50 km/t på den kommunale vegen i Kjeilegavlen – slik skissert i Dykkar skriv av 07.05.08.

Med helsing

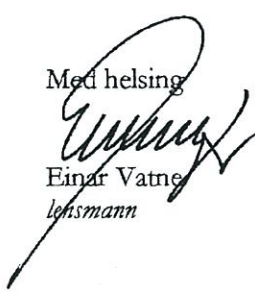

Einar Vatne  
lensmann

Hordaland politidistrikt

Lindås og Meland lensmannskontor, besøk: Knarvik senter  
Post: Postboks 33, 5902 ISDALSTØ  
Tlf: 56 35 56 70 Faks: 56 35 56 99