



Lindås kommune
Eining for teknisk drift

VEDTAKSBREV TRAFIKKREGULERANDE SKILT

| | |
|---------------------|----------------------------------|
| Vedtak nr.: | |
| Dato: | 23. februar 2009 |
| Arkiv nr.: | |
| Vedtaket gjeld veg: | Kommunal veg, Hundvin bustadfelt |

UTTALE ER INNHENTA FRÅ: Lensmannskontoret for Lindås og Meland.

I samsvar med delegert skiltmyndigheit gjer einingsleiar for vegavdelinga følgjande vedtak:

Med heimel i skiltforskrifter av 10. oktober 1980 og endringsforskrift av 25. juli 1986, §28, bestemmer einingsleiar for vegavdelinga at følgjande offentleg trafikkskilt skal settast opp.

SKILT NR.:

| |
|---------------|
| 366.0 - 368.0 |
|---------------|

| HP NR | FRÅ KM | KM ÅR |
|----------|-----------|----------|
| | | |

| HP NR | FRÅ KM | KM ÅR |
|----------|-----------|----------|
| | | |

Skiltplasseringa er vist på vedlagte kart/skiltplan.

Nytt vedtak erstattar:

Vedtak:

| |
|--|
| |
|--|

Vedtaket har verknad frå den dag dei naudsynte skilta er sett opp og avdekka.

Etter fullmakt

Kopi til: Lindås og Meland lensmannskontor,
Kvernhusmyrane 2,
5914 Isdalstø.



Lindås kommune

Eining for teknisk drift


Skilt satt opp og avdekka.

Den 12/3 2009

Sign.: dinda Follustad

Skiltplan kommunal veg Hundvîn bustadfelt.

| Posisjon | Skilt | Nummer | Farge | Klasse | Størrelse | | Montering | Ustyr | | Høgde | Antall | Vedtak | Merknad |
|----------|-------|--------|-------|--------|------------|------------|-----------|-----------|--|-------|--------|--------|---------|
| | | | | | Skilt (mm) | Åksel (mm) | | Fundament | | | | | |
| 1 | | 366.0 | LS | 2 | | | | | | 200cm | 2 | | |
| 2 | | 368.0 | LS | 2 | | | | | | 200cm | 2 | | |

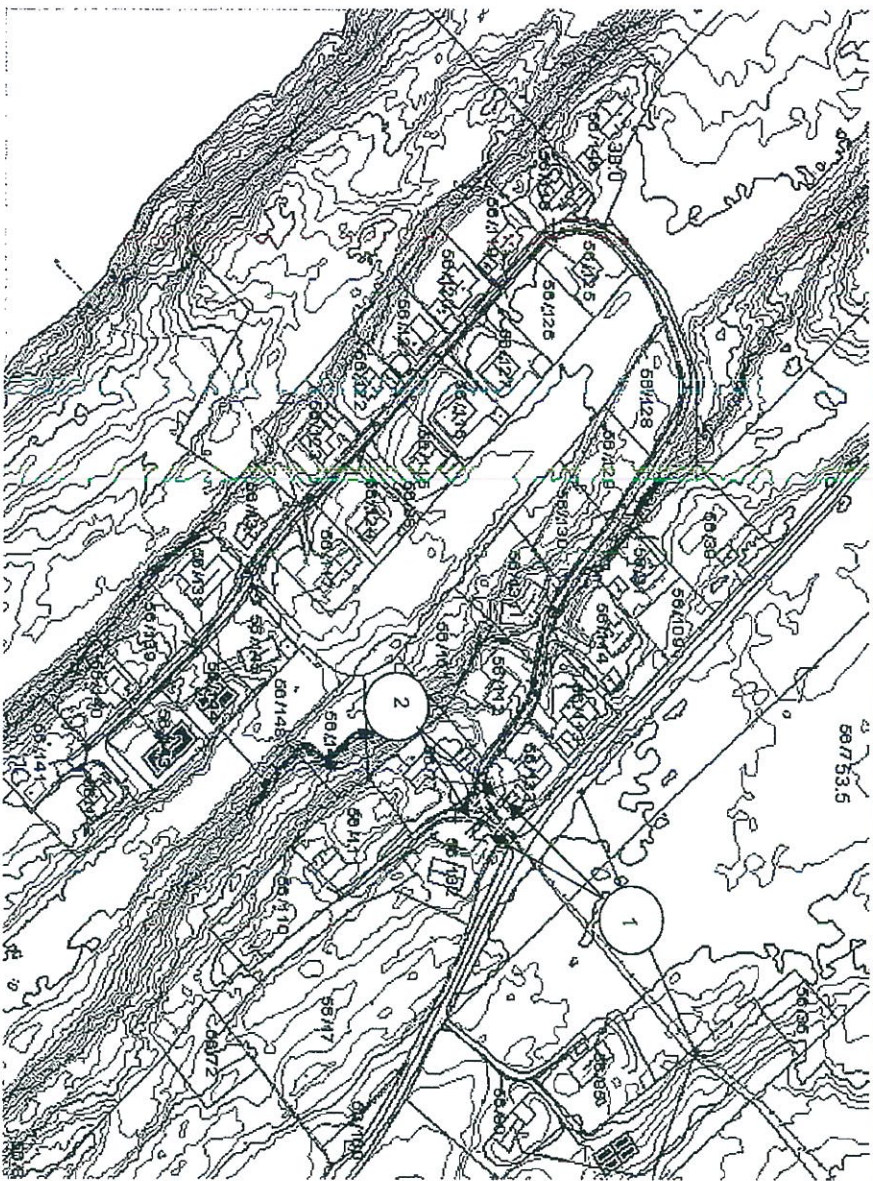



POLITIET

Lindås kommune v/Rådmannen
Rådhuset
5914 ISDALSTØ

Dykkar referanse
2007/2156 - 0 -
2941/2009

Vår referanse
2009/00592-3 322


Dato
13.02.2009

| | |
|----------------|------------------|
| LINDÅS KOMMUNE | |
| Klasseang. | Q84 |
| 16. 02. 2009 | |
| 2007/2156 | Lisens |
| Saker | Tilgangskontroll |
| FOLK | |

Uttale vedk. skiltplan om 30 sone Hundvïn Bustadfelt

Eg er samd i at det vert etablert 30-sone i ovannemnde bustadfelt.
Det er imidlertid eit problem for politiet å følgja opp at slike fartsgrenser i bustadfelt vert haldne og det er difor avgjerande at det samstundes med fartsreguleringa vert etablert fysiske fartsdempande tiltak (humpar, innsnevringar eller liknande).

Med helsing

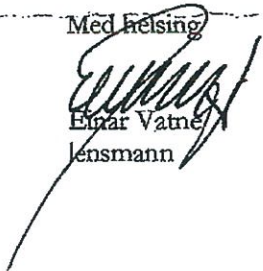
Einar Vatne
lensmann

Hordaland politidistrikt

Nordhordland lensmannskontor
Knarvik senter,
Postboks 33, 5902 Isdalstø
Telefon 56 35 56 70