



Seim Bygg AS
Sollia
5912 SEIM

Referanser:
Dykkar:
Vår: 14/2386 - 14/5947

Saksbehandlar:
Linda Folkestad
Linda.Folkestad@lindas.kommune.no

Dato:
17.03.2014

Svar på søknad om dispensasjon frå byggjegrense - GBNR 144/10 Førhovden - tilbygg

Teknisk drift syner til brev datert 07.03.14 vedkommande søknad om dispensasjon frå byggjegrense mot kommunal veg – gbnr 144/10 Førhovden – tilbygg. Teknisk drift vil gje dispensasjon frå byggjegrense mot kommunal veg på følgjande vilkår:

- Minste avstand mellom tiltak (tak utstikk) og midt kommunal veg skal være minimum 12m.
- Tiltak skal være plassert som vist på innsendt situasjonskart, datert 06.03.2014.

Det er med heimel i § 29 i Veglova at vegmynde skal setje krav til tiltak langs offentlig veg. Vi gjer merksam på at løyve berre gjeld i høve Veglova med tilhøyrande regelverk og ikkje dei rettar De har ovanfor eventuelle grunneigarar. Løyve er gjeve i samsvar med gjeldande regelverk og på vilkår som nemnt ovanfor.

Vedtaket kan påklagast til kommunen, jf. lov om offentlig forvaltning. Klagefrist er 3 veker frå den dag De mottok vedtaket. Det er nok at klagen er postlagt innan fristen går ut. Klagen skal sendast skriftleg til den etat som har gjort vedtaket. I klagen skal det komme fram kva som vert påklaga (vedtaket) og kva endringar De som part ynskjer. Klagen skal grunngjevast.

Med helsing

Linda Folkestad
saksbehandlar

Dette dokumentet er elektronisk godkjent og har difor ingen signatur.

Kopi til:
Siril Therese Sylta




Mottakarar:
Seim Bygg AS

Sollia

5912

SEIM

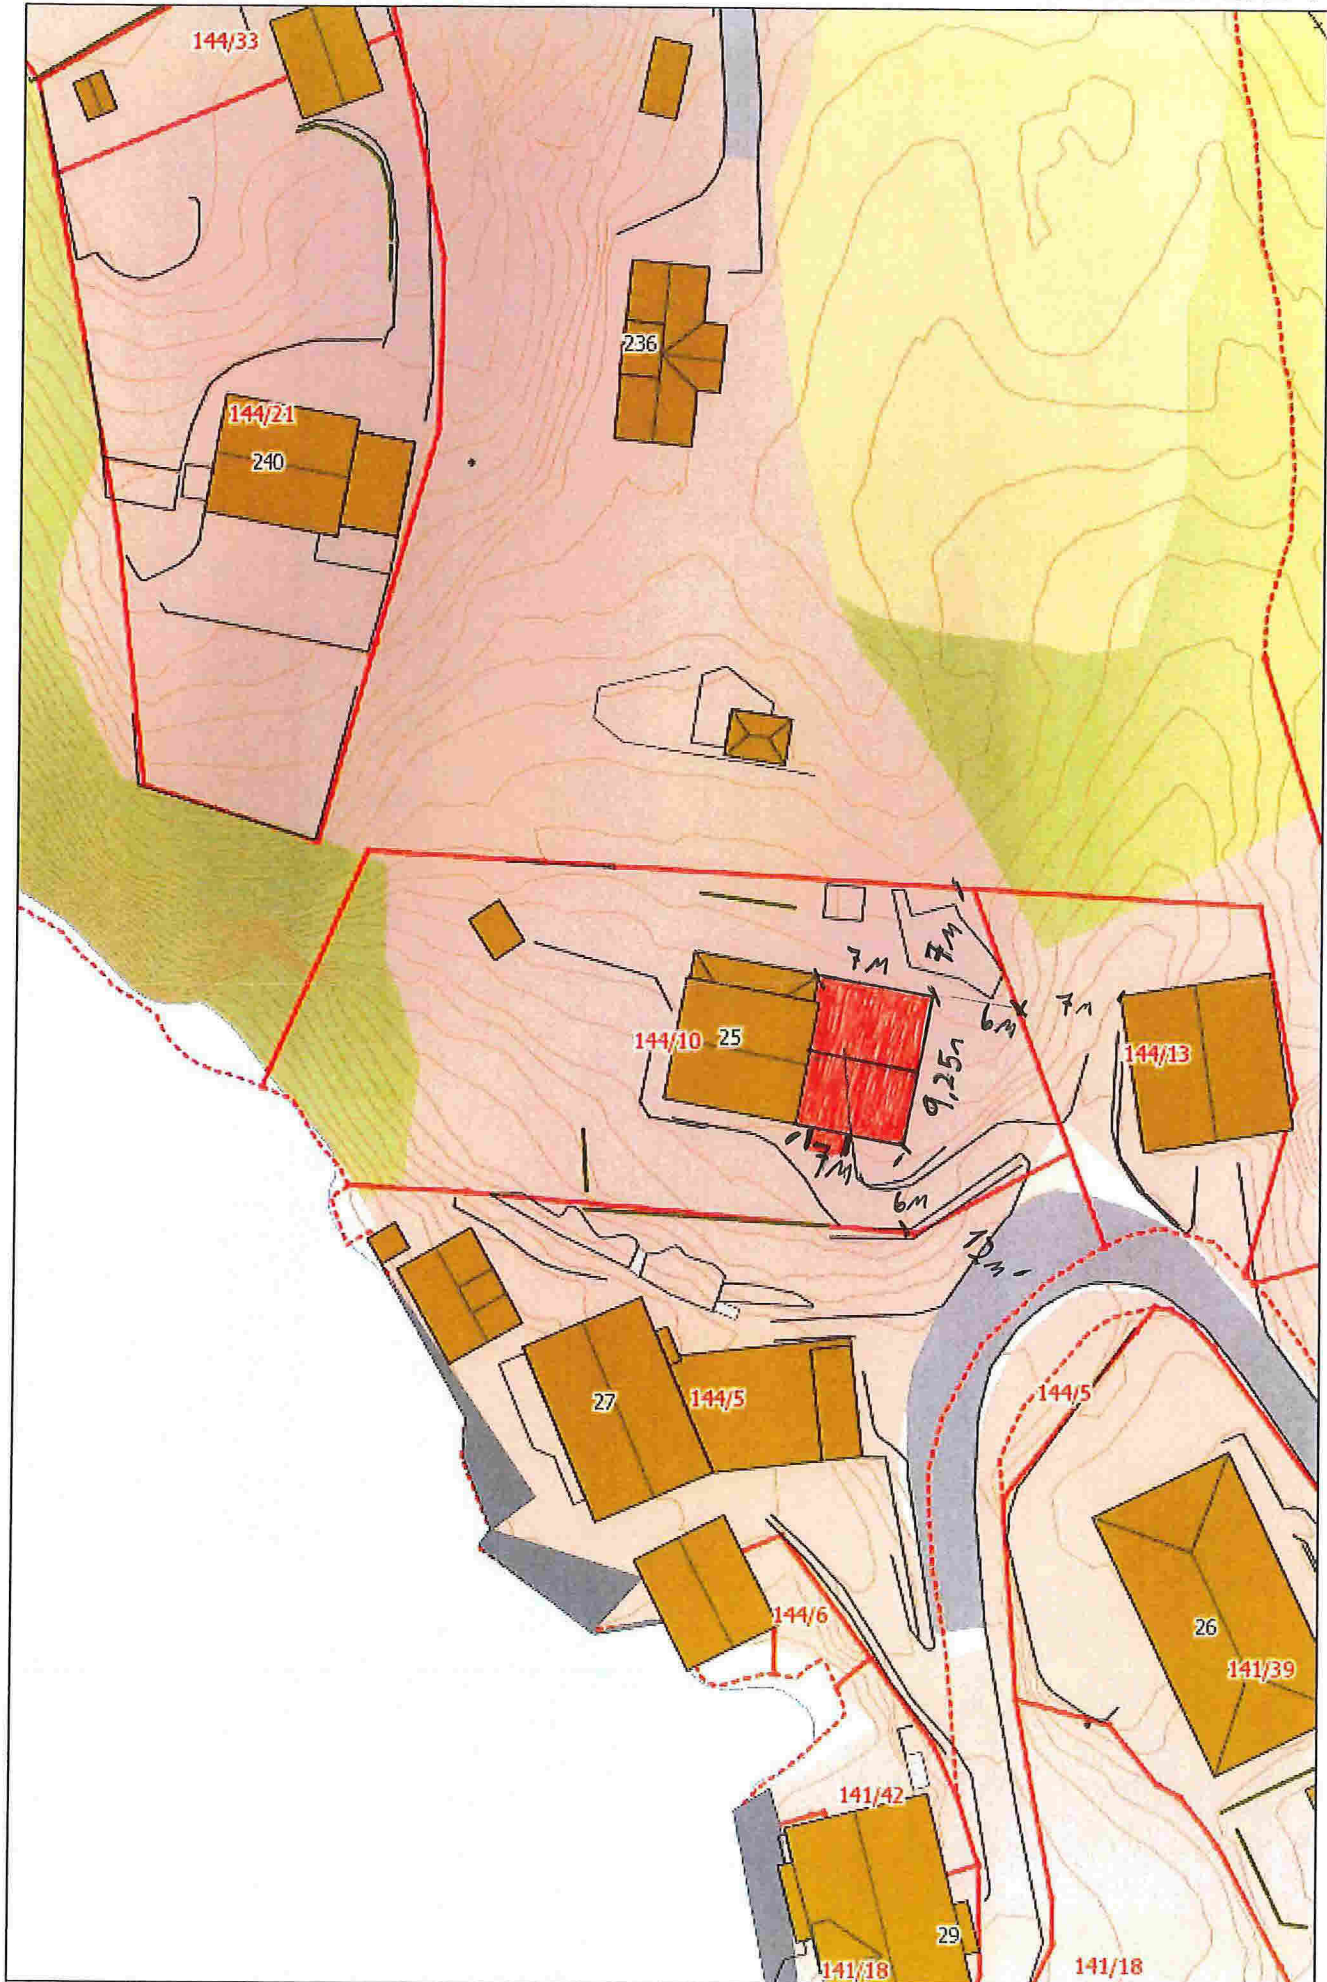

 = Tilbygg

Målestokk: 1:500