


D-1

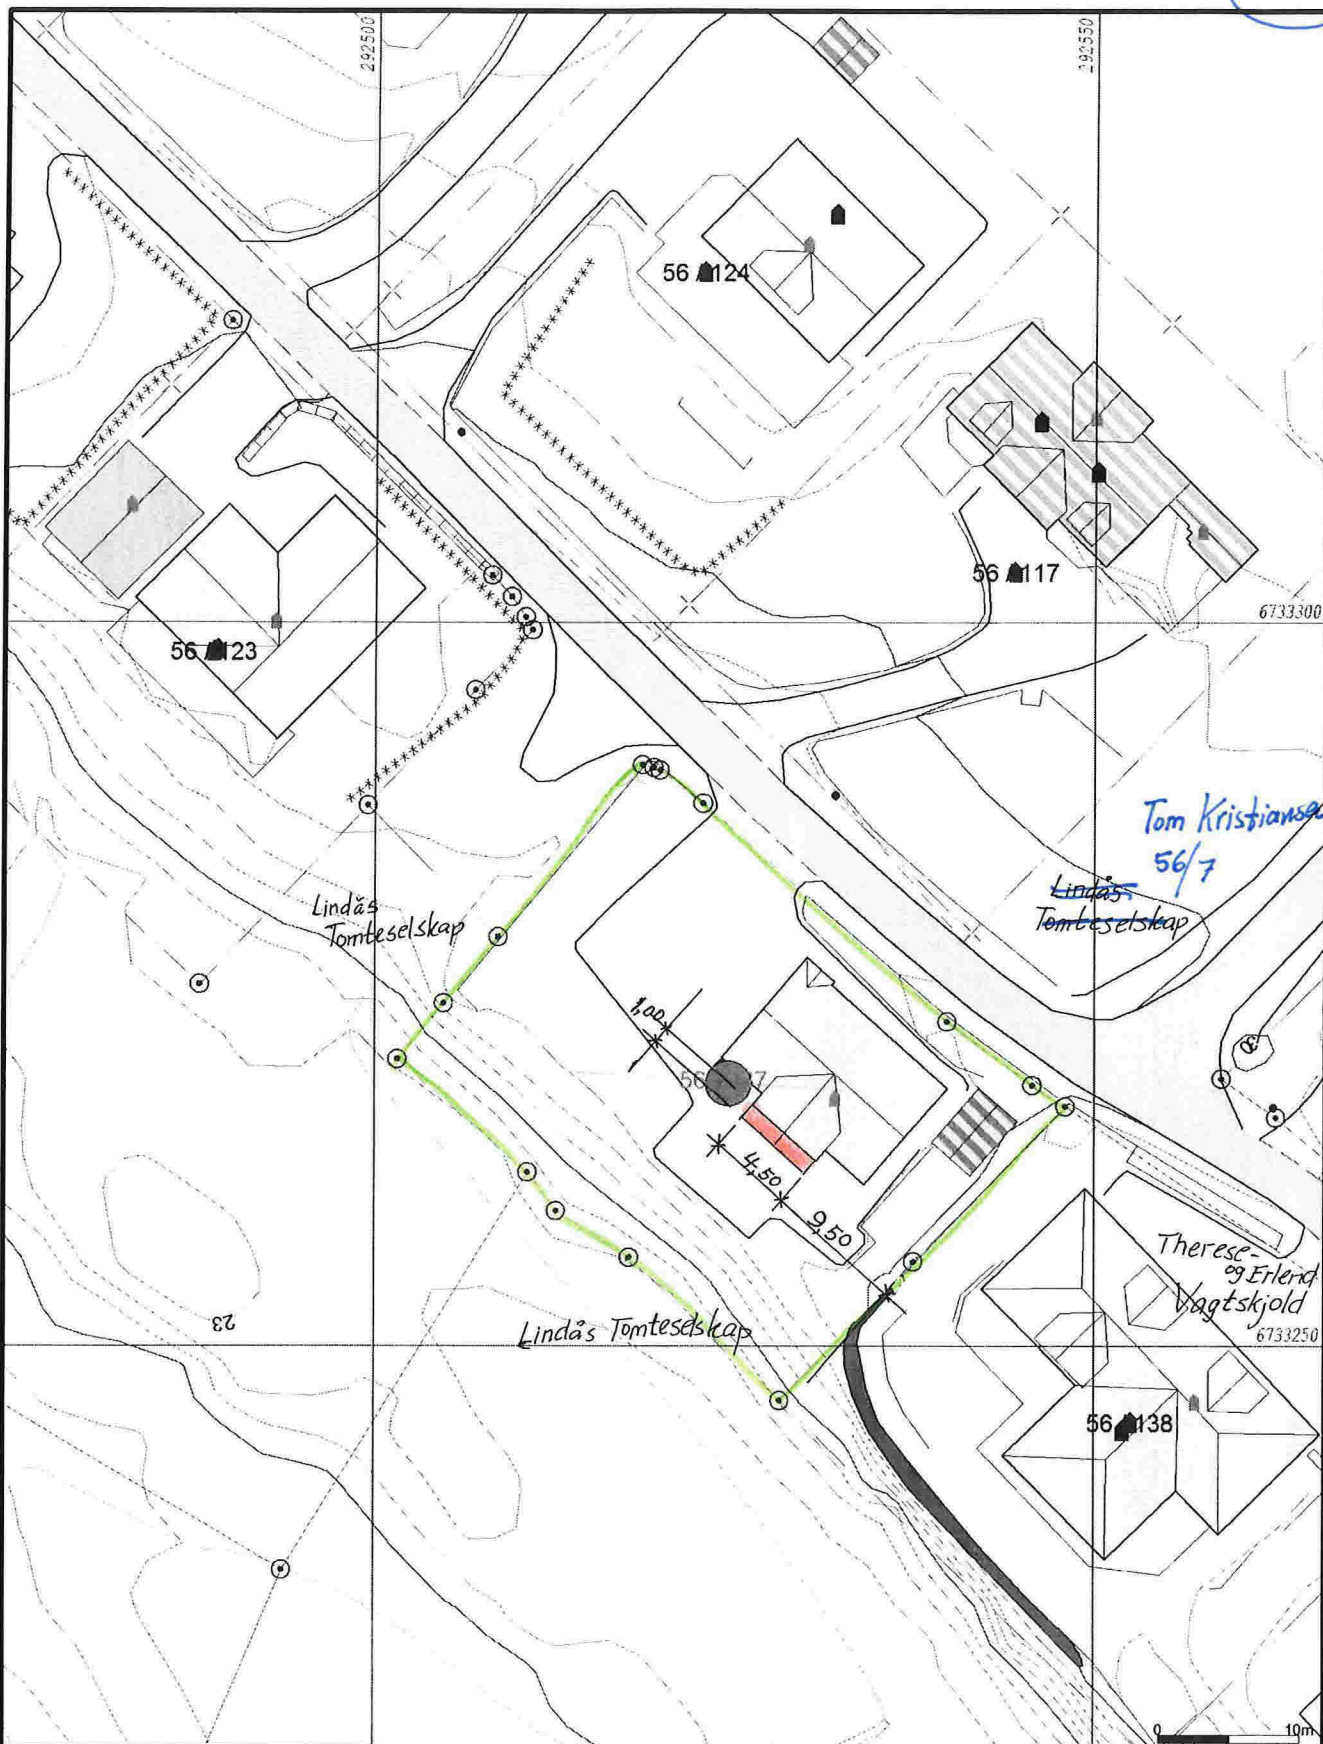

	Målte Grenser		Storre bustader
	Registrerte Grenser		Hytte/feriehus
	Udefinert grenser		Garasje/uthus
	Terrengmålte grense		Industri/lager
	Konstruert grensepunkt		Andre bygg
	Belig		
	Bustad m/leilighet		
	Våringshus		

Beliggenhet og høyder må oppfattes som orienterende.



Lindås kommune
Geodata avdeling

dato: 2015.09.29
etegn: l1e1

Gnr 56 bnr 137



Målestokk
1:500