



Fasade mot SYD-ØST

Tilbygg

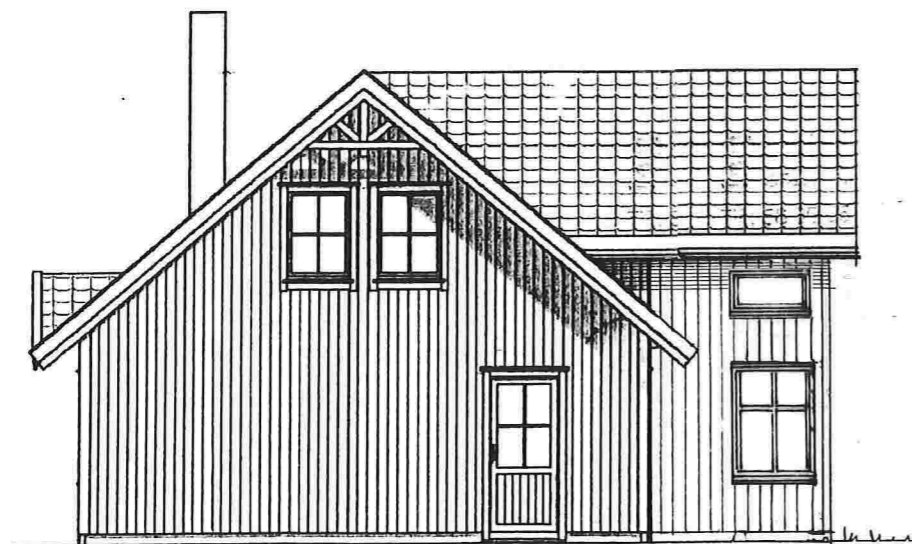


Fasade mot NORD-VEST

Tilbygg

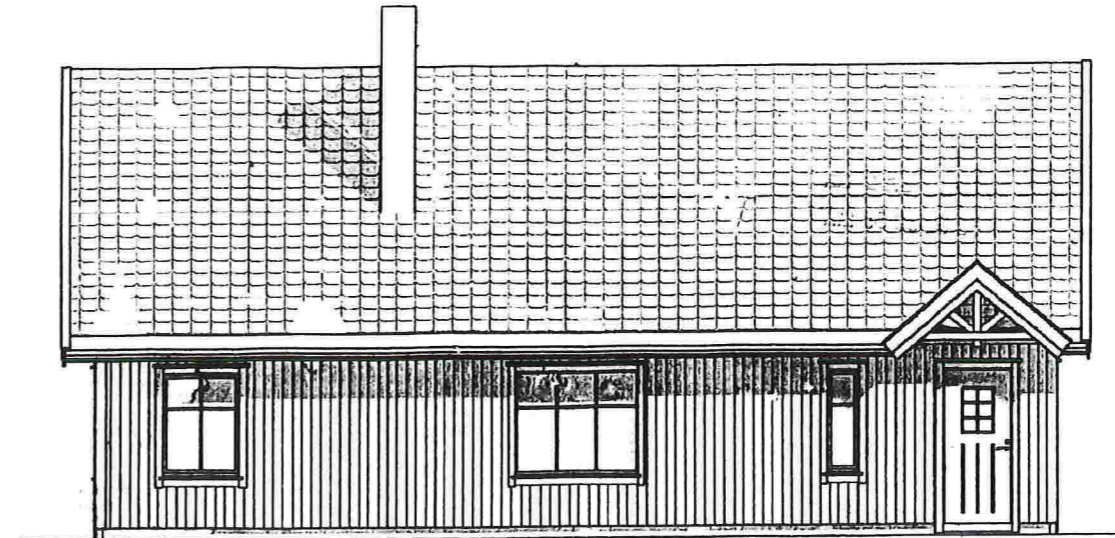

Fasade mot NORD-ØST

NB ! Ingen endring på denne fasade

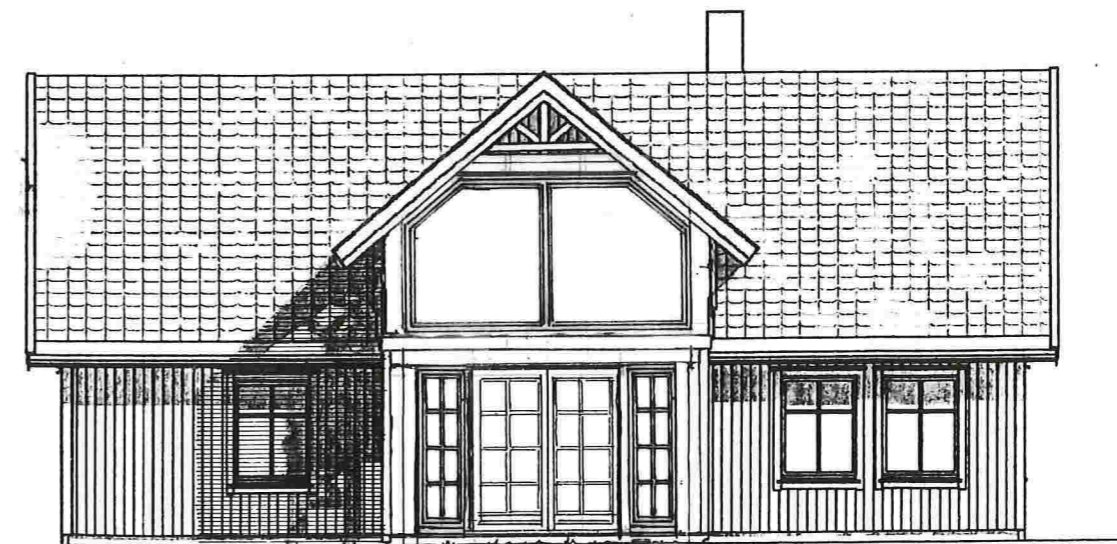

Fasade mot SYD-VEST


Frembygg

Prosj. utvidelse av altan/frembygg ,
Fagervollen 35 , 5956 Hundvin , Gnr. 56 , Bnr. 137 i Lindås kommune


Nye planer – og snitt i Mål = 1 : 100

Hundvin 29.09.2015 , John Kausland


Det overbygget partiet utvides med 1,00 m. og bygges inn sammen med kjøkkenet, slik at BRA i 1. eta. blir utvidet med 9,8m².

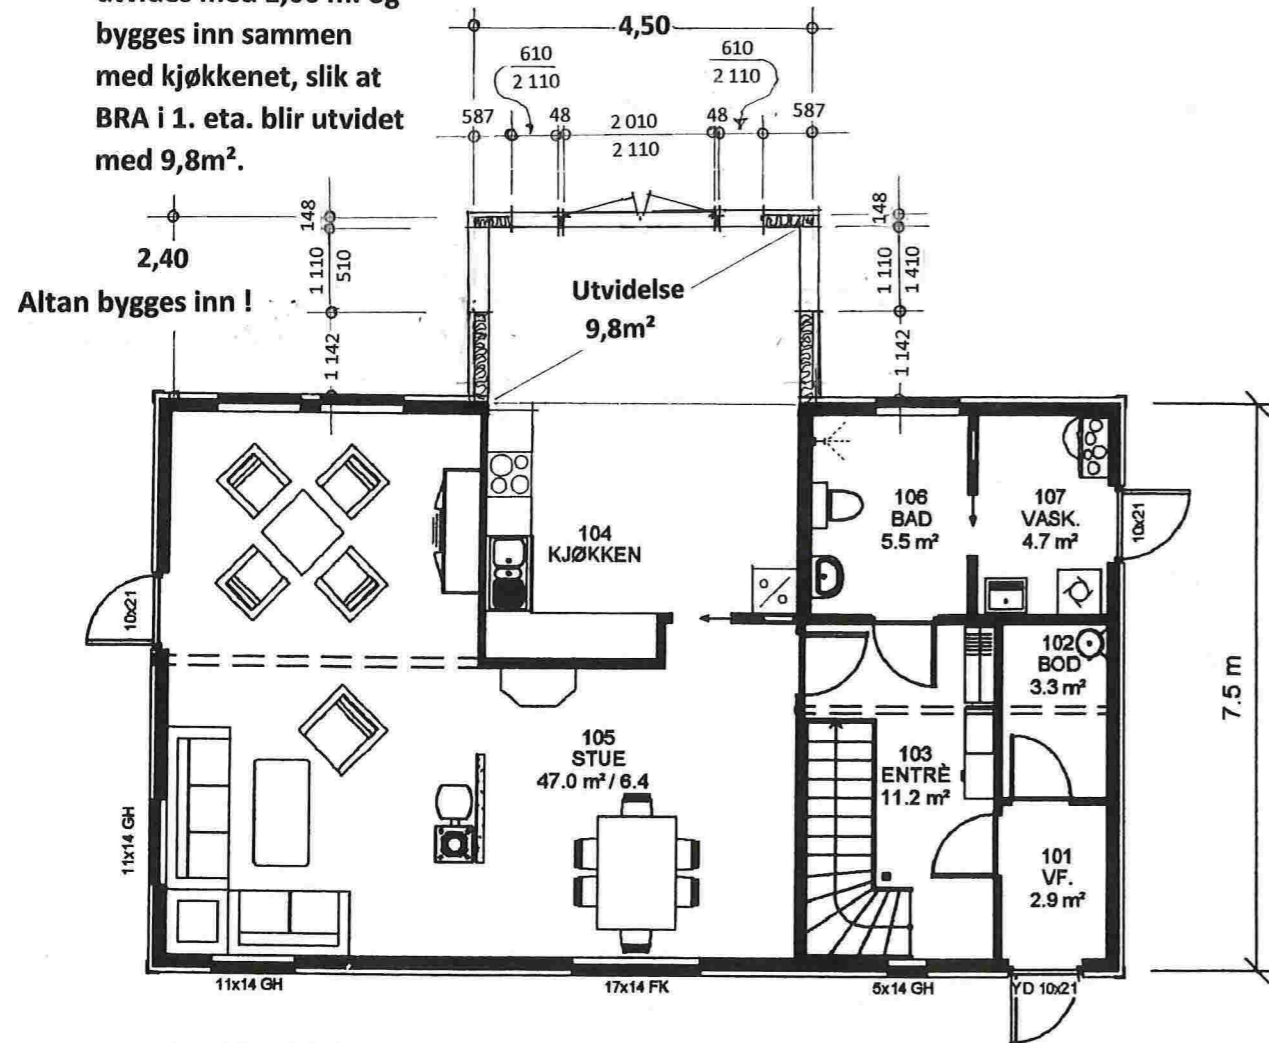

HOVEDPLAN

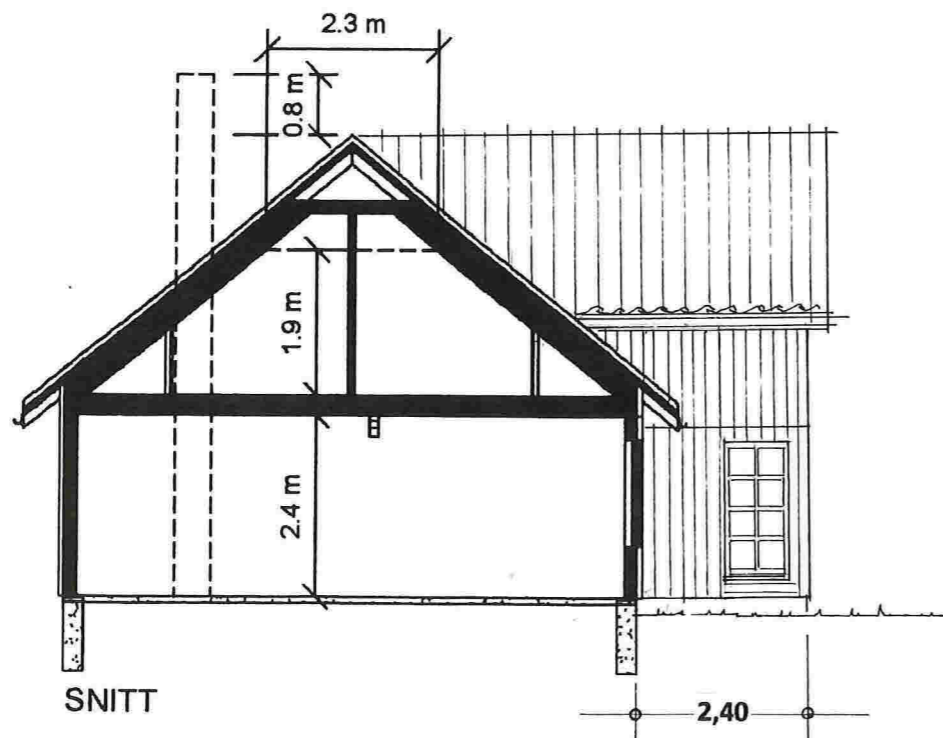

Nåv. altan bygges ut med 1,00 m. og bygges inn - slik at loftstuen får et utvidet BRA på 5,5 m².

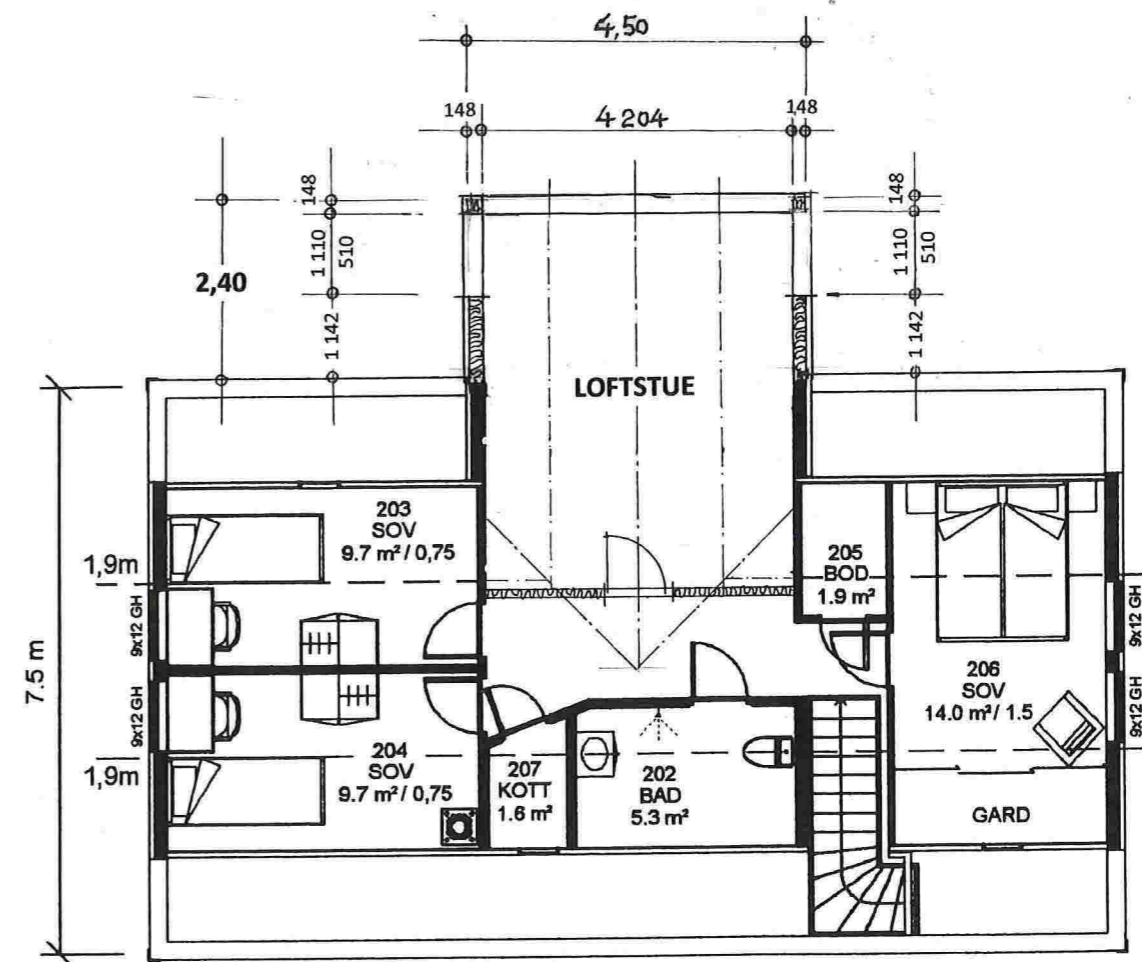

LOFT

Prosj. utvidelse av altan/frembygg ,
Fagervollen 35 , 5956 Hundvin , Gnr. 56 , Bnr. 137 i Lindås kommune

Nye planer i Mål = 1 : 100

Hundvin 29.09.2015 , John Kausland