



Fasade mot SYD-ØST

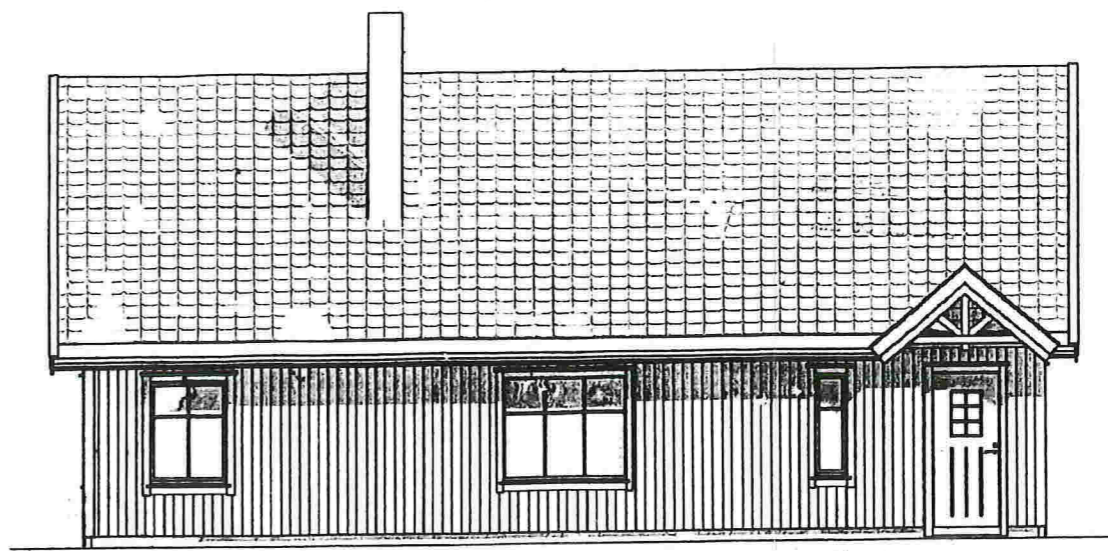


Fasade mot NORD-ØST

NB ! Ingen endring på denne fasade

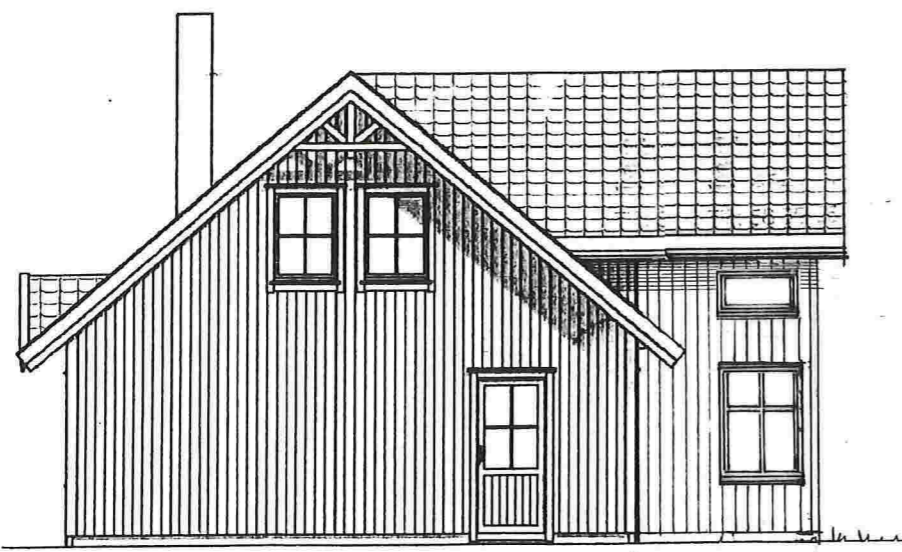

Fasade mot NORD-VEST

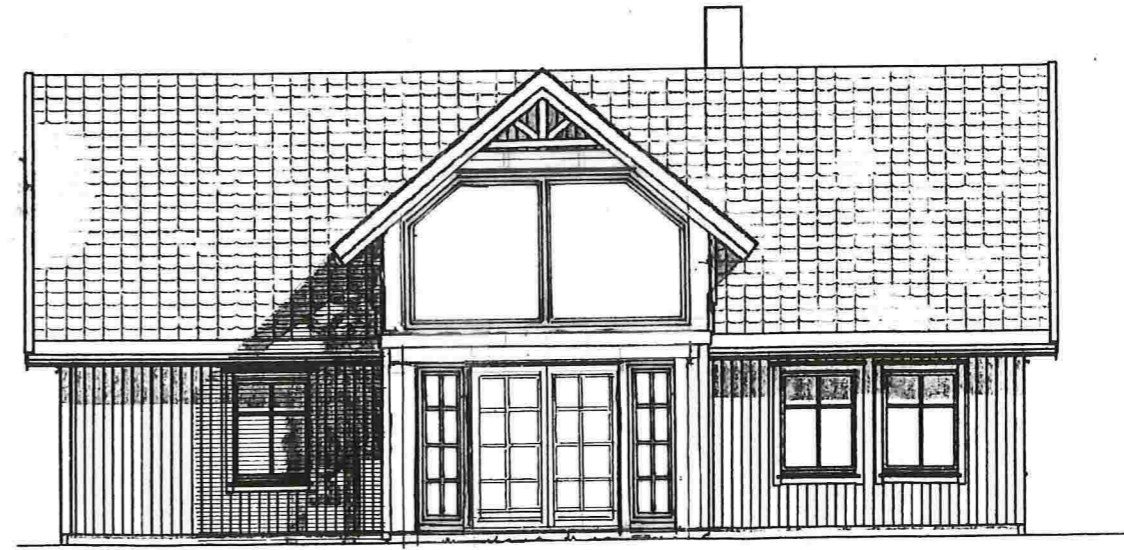

Fasade mot SYD-VEST






Prosj. utvidelse av altan/frembygg ,  
Fagervollen 35 , 5956 Hundvin , Gnr. 56 , Bnr. 137 i Lindås kommune

Nye planer – og snitt i Mål = 1 : 100

Hundvin 29.09.2015 , John Kausland

E-1

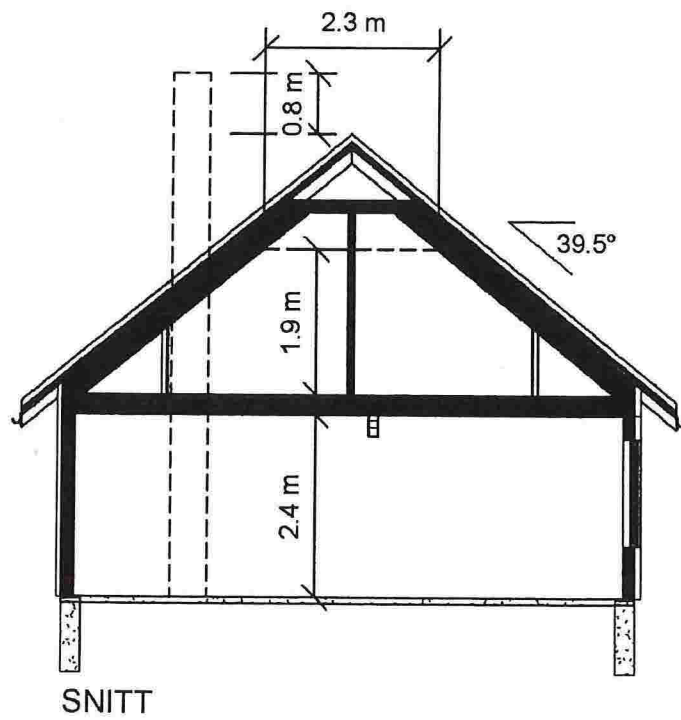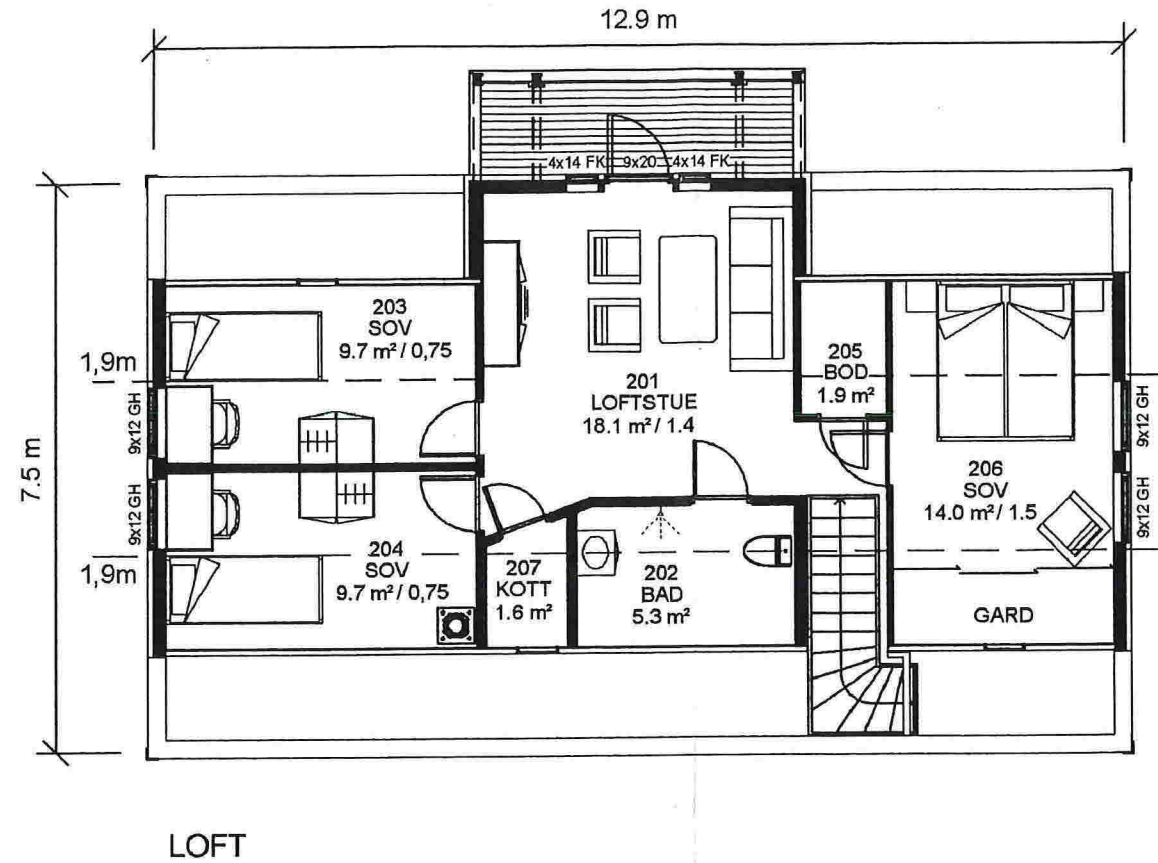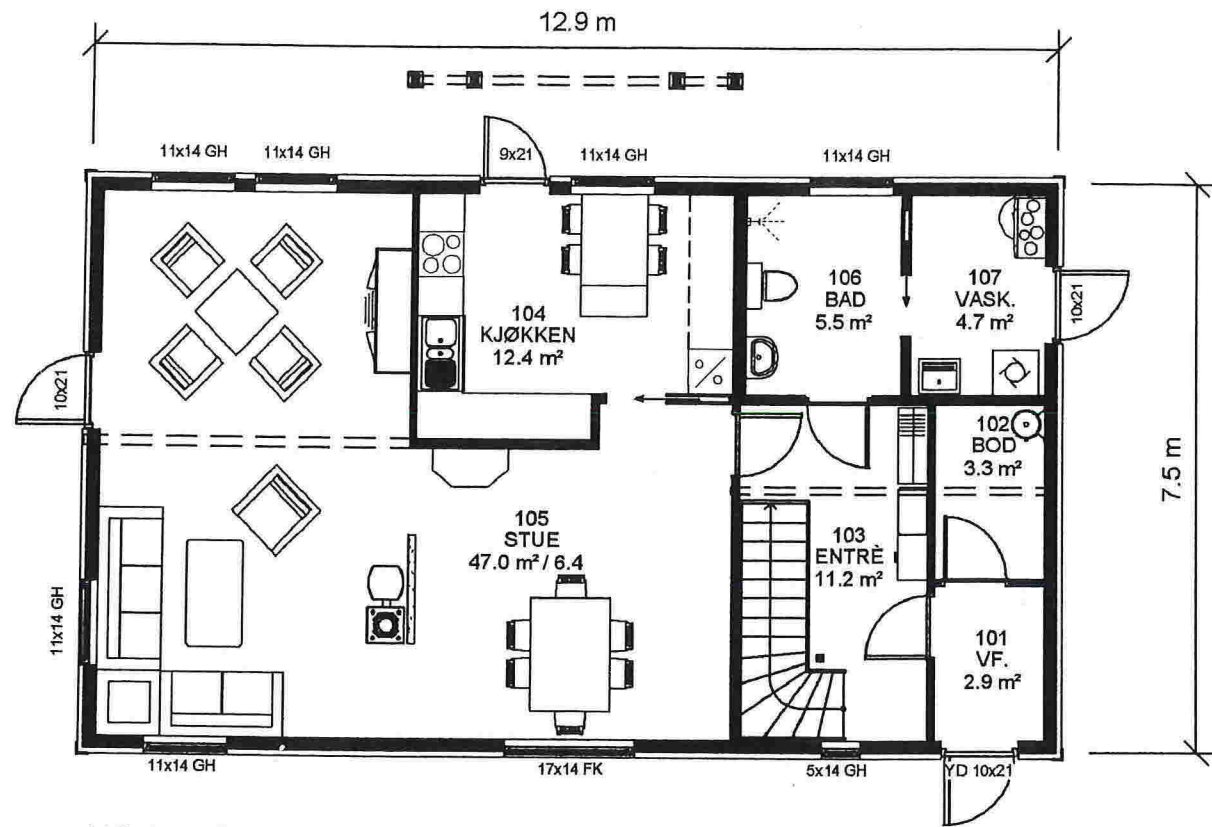

AREAL	BRA	BYA
LOFT	51.6 m <sup>2</sup>	0 m <sup>2</sup>
HOVEDETG	90.2 m <sup>2</sup>	0 m <sup>2</sup>
SUM	141.8 m <sup>2</sup>	102.3 m <sup>2</sup>

Nåværende etasjeplaner – og snitt




FORHANDLER:	Ing. Taule AS
-------------	---------------

REV:	DATO:	REVISJON:	SIGN:
A	30.01.07	Rev. Loft	H.H
B	02.02.07	Div. Rev.	


TILTAKSHAVER:	G.nr/B.nr.
BYGGEPLASS:	
KOMMUNE:	

Utarbeidet av:  
Unikus AS  
Postboks 4104, Jensvoll  
8089 Bode, tlf. 755 65 120  
E-mail: post@unikus.no


TEGN, INNHOLD:		MÅLESTOKK:	
Planer & Snitt		1 : 100	
PROSJEKT:		PROSJEKT NR:	
Bjørkelund 119 omt.		07140	
ARKITEKT:	DATO:	TEGN:	REV:
Einar J. Eilertsen	26.01.2007	H.H	TEGN.NR:
			09.01

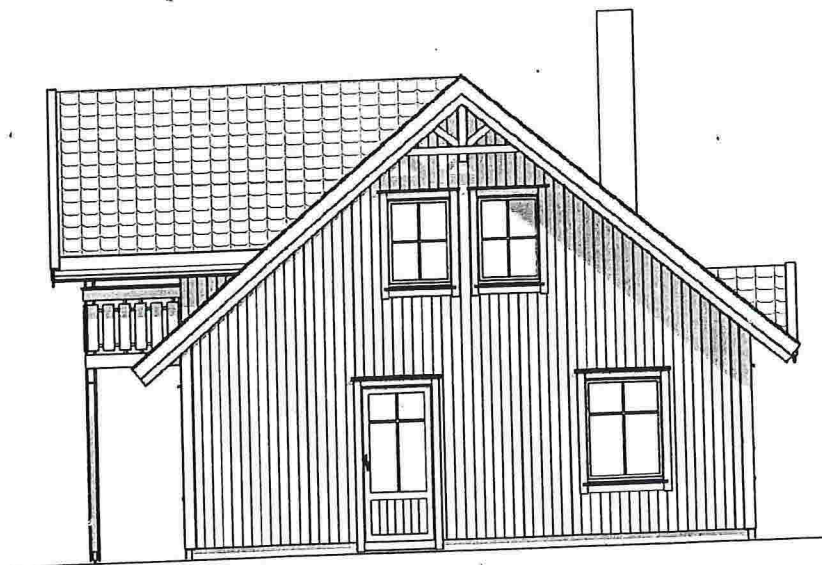

FASADE 4

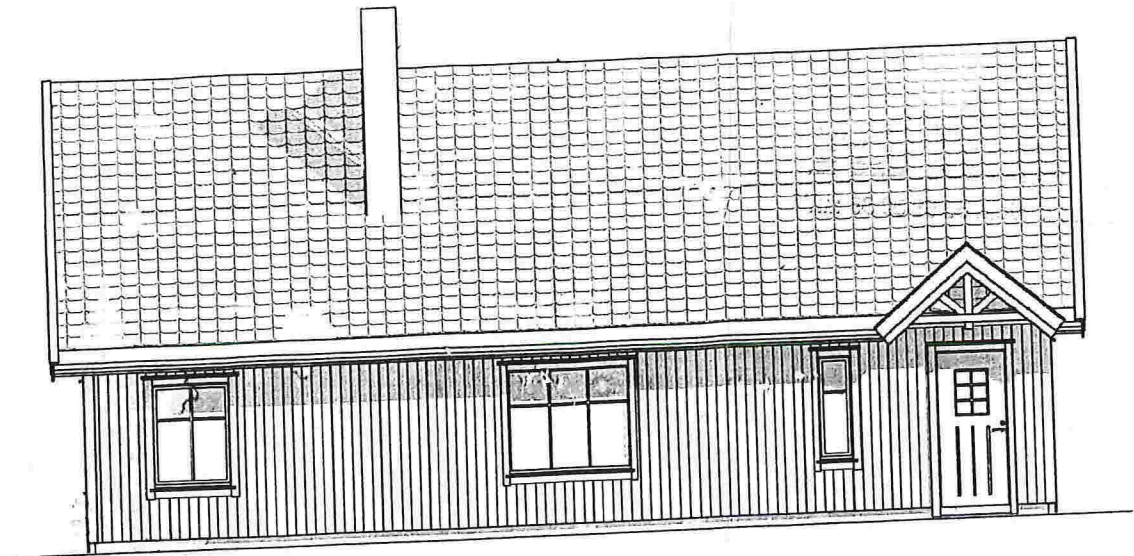

FASADE 1

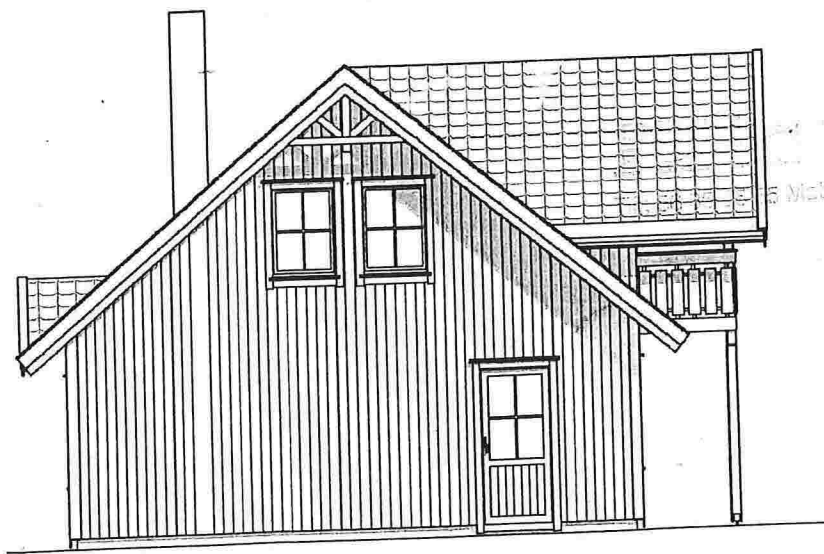

FASADE 2



FASADE 3

Nåværende fasader



FORHANDLER:  
Ing. Taule AS

REV.	DATO:	REVISJON:	SIGN:
A	26.01.07	Rev. Loft	
B	02.02.07	Div. Rev.	

TILTAKSHAVER:  
BYGGEPLASS:  
KOMMUNE:


G.nr/B.nr:  
Utarbeidet av:  
Unikus AS  
Postboks 4104, Jensvoll  
8089 Bodø, tlf. 755 65 120  
E-mail: post@unikus.no

TEGN, INNHOLD:  
Fasader  
PROSJEKT:  
Bjørkelund 119 omt.  
ARKITEKT:  
Einar J. Eilertsen  
DATO:  
26.01.2007  
TEGN:  
H.H

MÅLESTOKK:  
1:100


Det overbygget partiet utvides med 1,00 m. og bygges inn sammen med kjøkkenet, slik at BRA i 1. eta. blir utvidet med 9,8m<sup>2</sup>.

2,40  
Altan bygges inn!

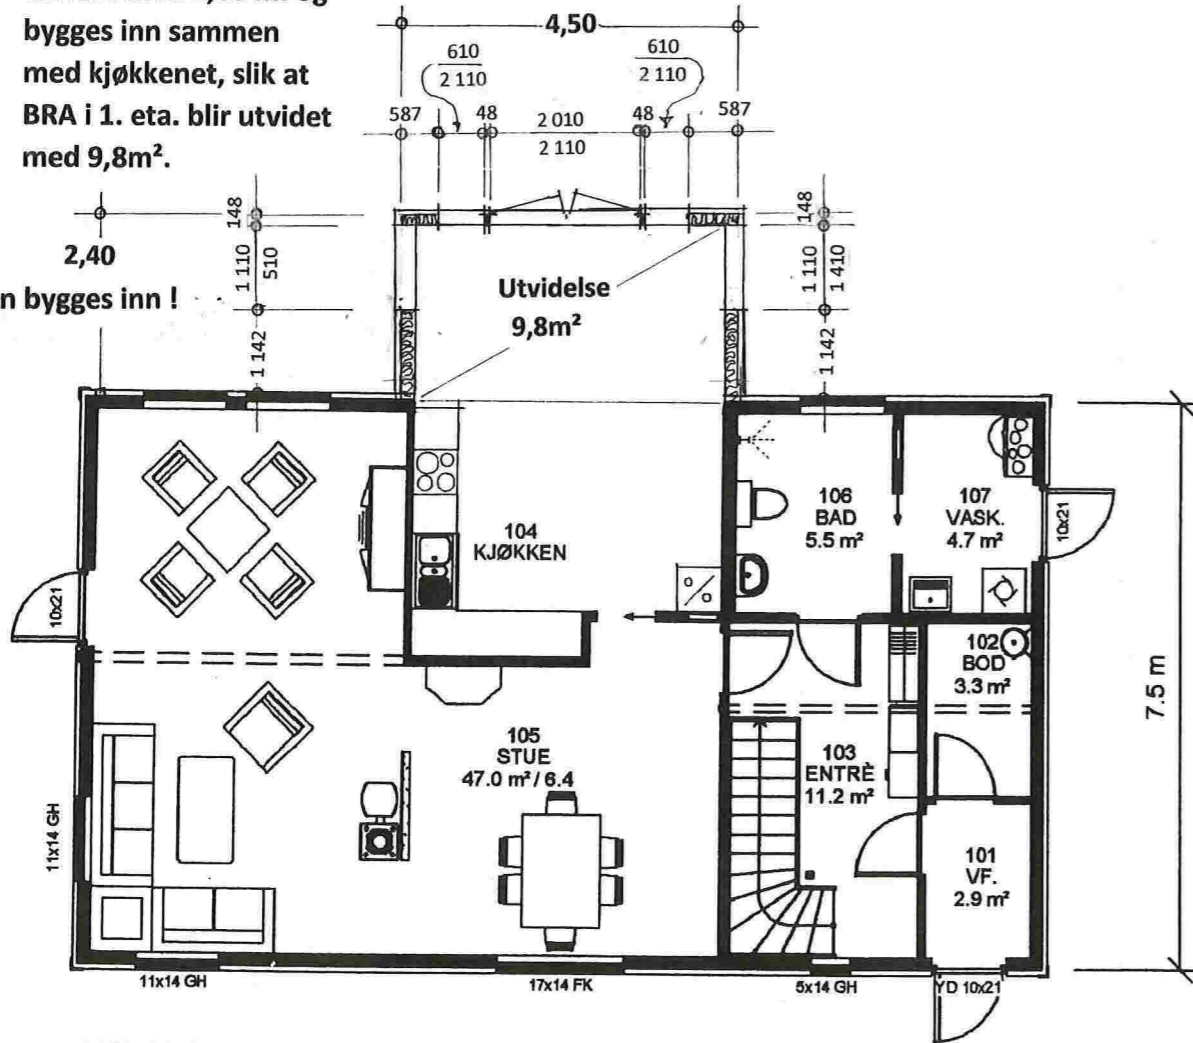


HOVEDPLAN

Nåv. altan bygges ut med 1,00 m. og bygges inn - slik at loftstuen får et utvidet BRA på 5,5 m<sup>2</sup>.

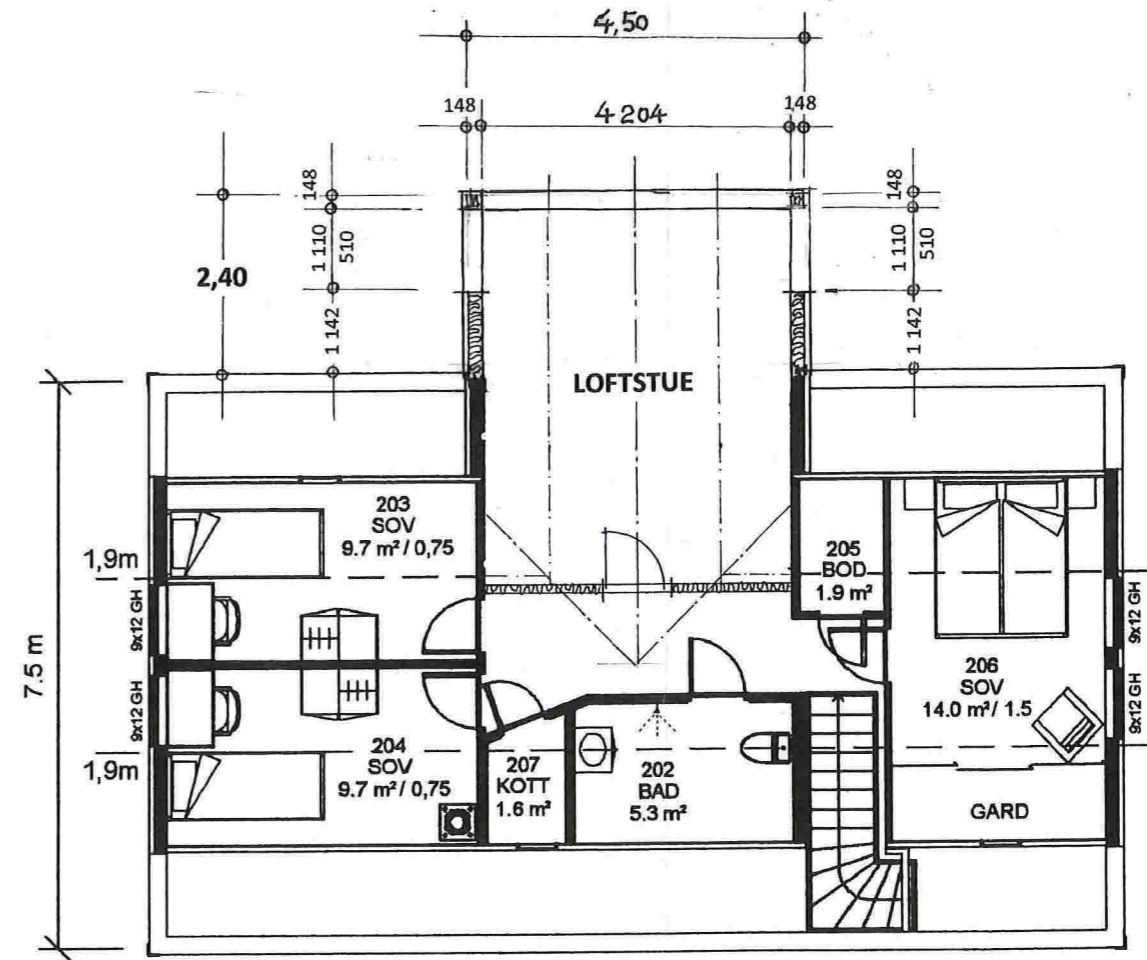

LOFT

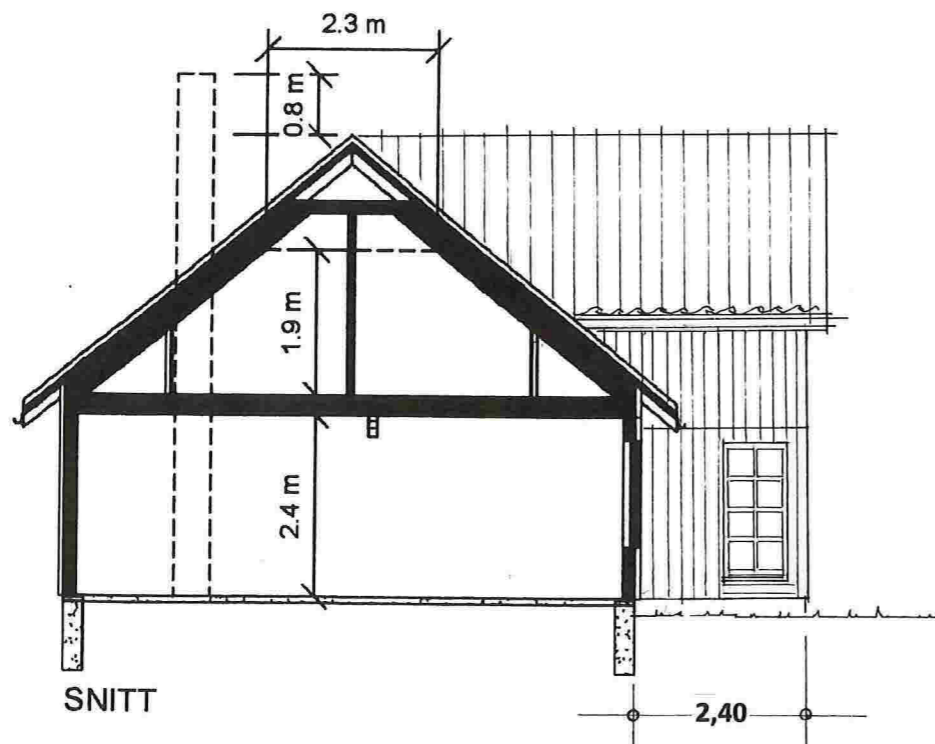

SNITT

Prosj. utvidelse av altan/frembygg ,  
Fagervollen 35 , 5956 Hundvin , Gnr. 56 , Bnr. 137 i Lindås kommune

Nye planer i Mål = 1 : 100

Hundvin 29.09.2015 , John Kausland