



## Statens vegvesen

Per Gunnar Litlekare  
5914 ISDALSTØ

LINDÅS KOMMUNE AREAL OG MILJØAVDELINGA	
Arkivkode 137/168	
03 FEB 2004	
Ark. saksnr. 02/1387	Løpnr. 1828/04
Saksh. KBJ	Grad.

Behandlande eining:  
Region vest  
Bergen distrikt

Sakshandsamar/innvalnsnr:  
Turid Gråberg - 55516345

Vår referanse:  
2004/03251-002

Dykkar referanse:

Vår dato:  
28.01.2004

### Søknad om utvida bruk av eksisterande avkjørsle til bustad gbnr. 137/168 - Alverneset.

Statens vegvesen viser til søknad motteke 14.1.2004.

Vi var på synfaring den 23.01 og gjorde ei vurdering av avkjørsla.

Avkjørsla er ikkje god slik den er utforma i dag. Svingradiusen må vere minimum 6 meter. Vegbreidda i avkjørsla må vere minimum 4 meter. Vegen er bratt ned frå fortau, og maks helling dei første 5,5 meterane må vere 16,7 cm målt frå vegbanekant. I tillegg er "bakoversikten" ikkje god og skal vere minimum 65 meter.


*Når ein bil kjem frå Knarvik og skal inn i avkjørsla, men må stoppe for motgåande trafikk, må bilar som kjem bak ha naudsynt sikt slik at dei kan stoppe utan å skape fare for andre trafikantar. Denne sikten kallar vi "bakoversikt".*


Vi har sett om det er høve å nytte naboavkjørsla som ligg lenger oppe i bakken som tilkomst til tomta. Dei topografiske forholda kan tillata det, men tilkomsten må gå over opparbeidde hagar. Dette kan difor vere ein problematisk løysing.

Vi legg ved ei skisse som viser korleis avkjørsla må utformast for å kunne bli godkjent av vegvesenet.

Er noko uklårt kan De ta kontakt med sakshandsamar.

Plan og forvaltning - Bergen distrikt  
Med helsing

  
Grethe Vikane  
seksjonsleiar

  
Turid Gråberg

2 vedlegg


Kopi: Lindås kommune, Teknisk etat, 5914 Isdalstø.

Postadresse  
Statens vegvesen  
Region vest  
Askedalen 4  
6863 Leikanger

Telefon 55 51 60 00  
Telefaks 57 65 59 86  
firmapost-vest@vegvesen.no  
Org.nr: 971032081

Kontoradresse  
Spelhaugen 12  
BERGEN

Fakturaadresse  
Statens vegvesen  
Regnskap  
Båtsfjordvn 18  
9815 VADSØ  
Telefon 78 94 15 50  
Telefaks 78 95 33 52

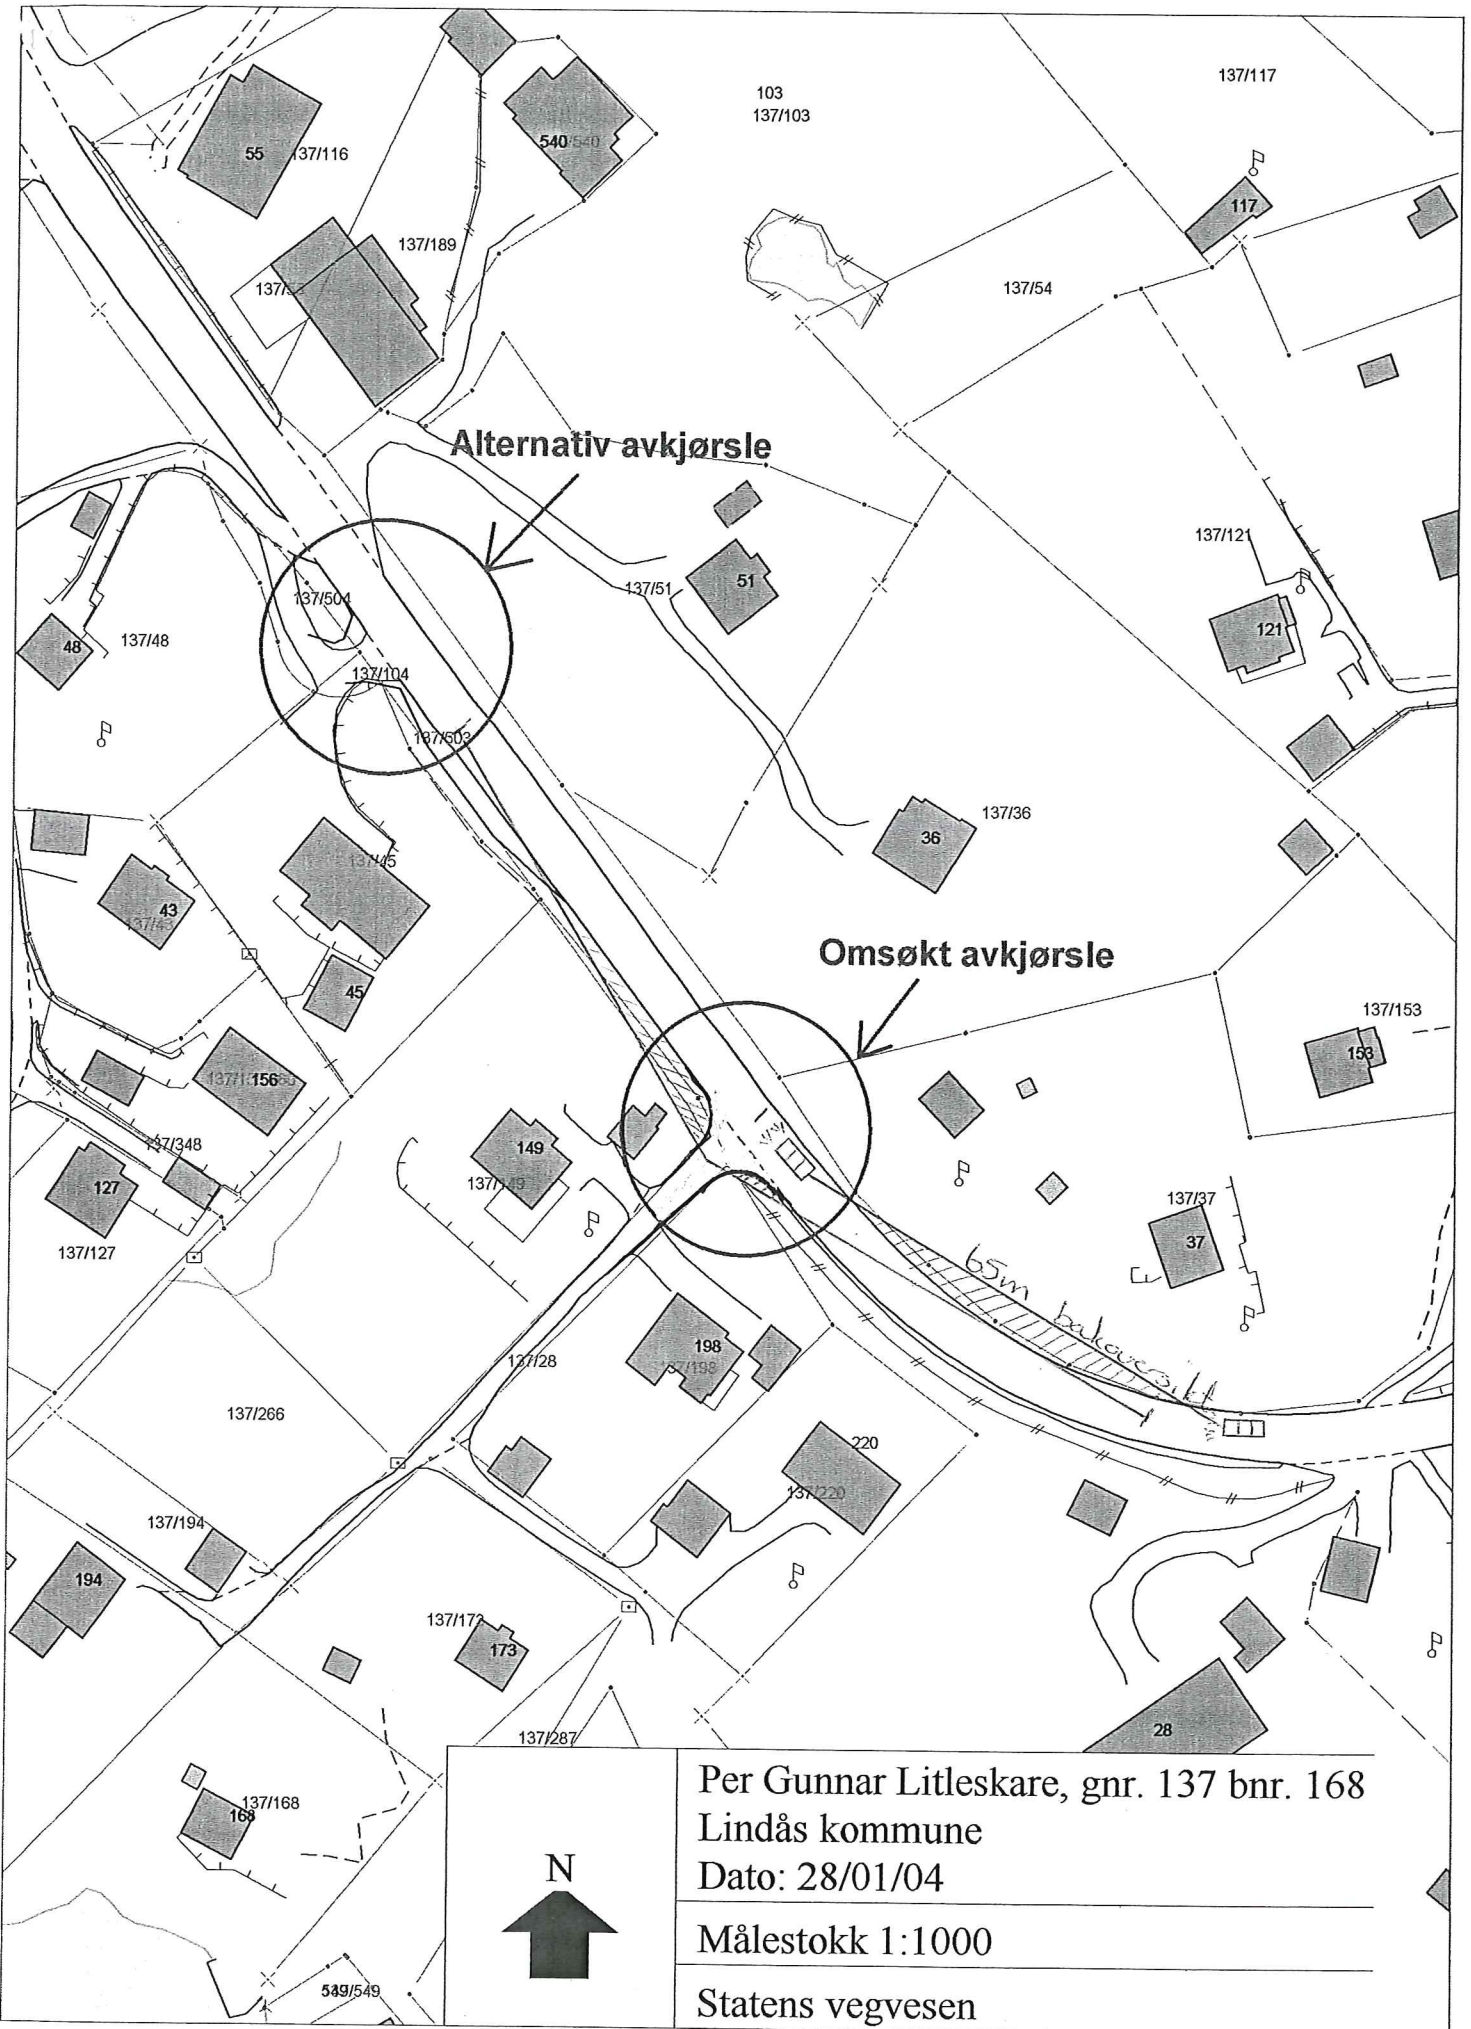

**Alternativ avkjørsle**

**Omsøkt avkjørsle**

*65m bakoversett*


	Per Gunnar Litleskare, gnr. 137 bnr. 168
	Lindås kommune
	Dato: 28/01/04
	Målestokk 1:1000

---


Statens vegvesen
------------------

# PRINSIPPSKISSE


## Krav til frisikt for avkjørsla :

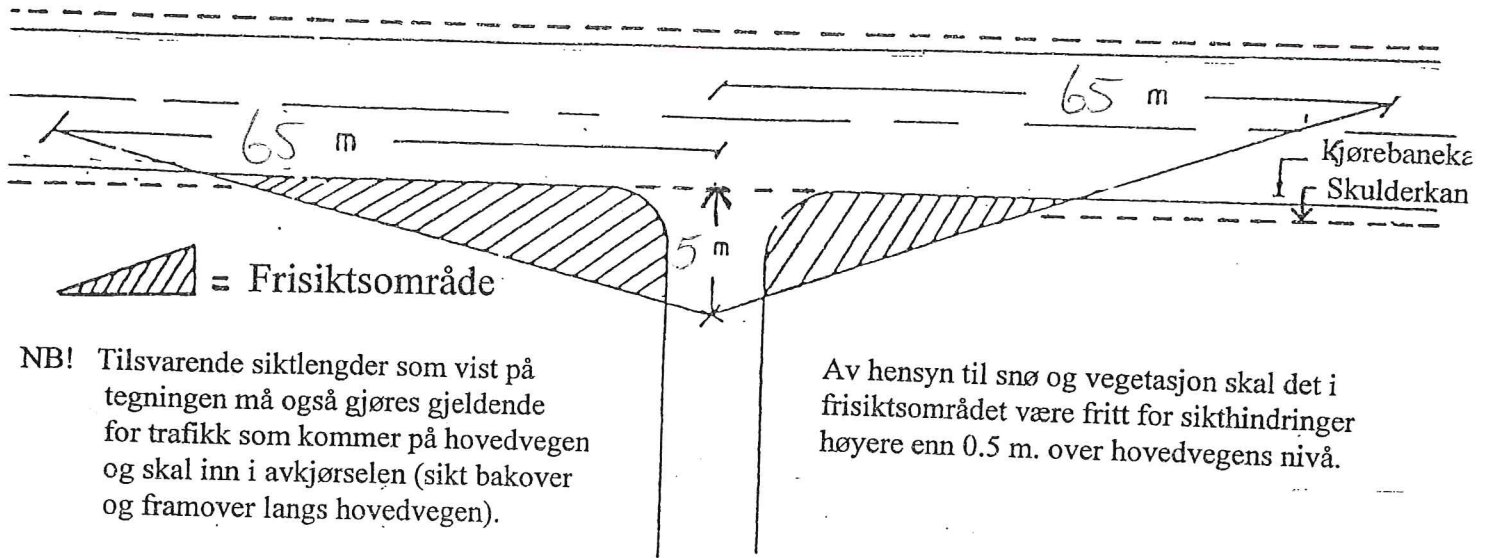

## Krav til svingradius for avkjørsla :

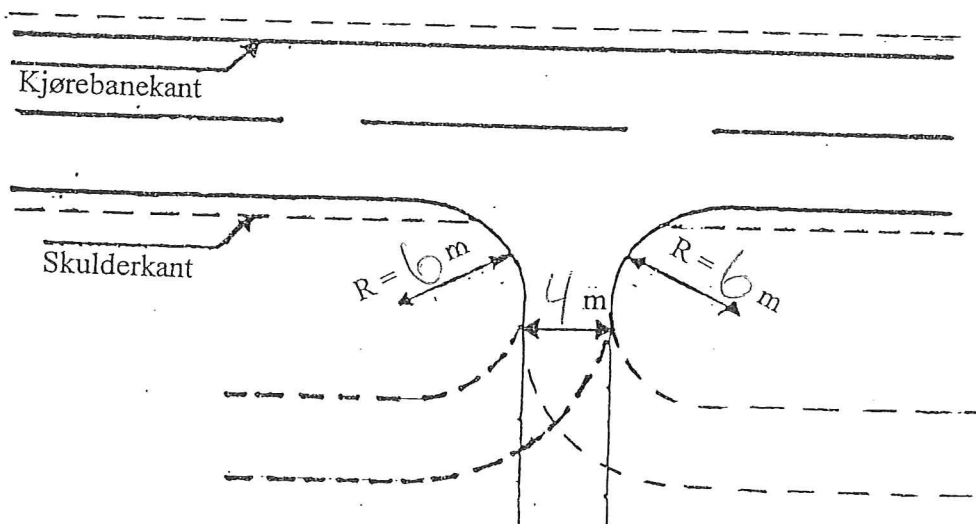

## Krav til lengdeprofil for avkjørsla / tilkomstveg :

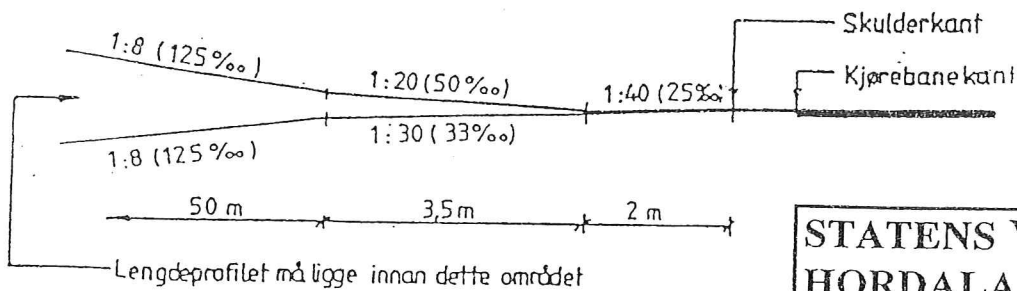

Dei første 5,5 meterane frå kjørebaneke kan avkjørsla ha ei maks helling på 15,7‰.

STATENS VEGVESEN	
HORDALAND	
Jnr.	2004/03251-002
Ark.nr.	