

Per Gunnar Litleskare
5914 ISDALSTØ
Tlf 90071568
E Mail pergunnl@online.no

Isdalstø 08.03.04

Lindås Kommune
V/ Bauge
Rådhuset 5914 Isdalstø

LINDÅS KOMMUNE AREAL OG MILJØAVDELINGA	
Arkivkode 137/168	
MAR 2004	
Ark. saksnr. 02/1387	Løpnr. 4468/04
Saksh. KBj	Grad.

Utslipp fra G.nr 137 B.nr 168

Viser til møte den 17.02.04 på ditt kontor, da vi diskuterte mine problem med og få til ein avtale om eit felles avløp med andre grunneiere i Isdal.
Som vi ble enige om, vil eg ligge utslips ledningen langs min strand sone, og ut i samme trase som den eksisterende ledning.

Det kunne og være aktuelt og gå inn på den eksisterende ledning ute i sjøen, men det er ikkje ønskelig da det må sveises gren rør i sjø og det blir og en ny runde med grunneiere.

Vi diskuterte og avløpet til Magnar Skjellvik, som no går fra slam avskiller langs min grense til sjø. Denne sak har eg diskutert med M. Skjellvik og han kan ligge sitt avløp over min tomt.


Dere må ta stilling til om M. Skjellvik og bør sanere sin slam avskiller til fordel for en felles på min tomt. Dette på grunn av dimensjonering av slam avskiller.

Håper på en rask og positiv avklaring på denne sak, da bygging no er nært forestående.

Vedlagt kart.

MVH
Per G Litleskare.

Kopi : Bjørnevoll

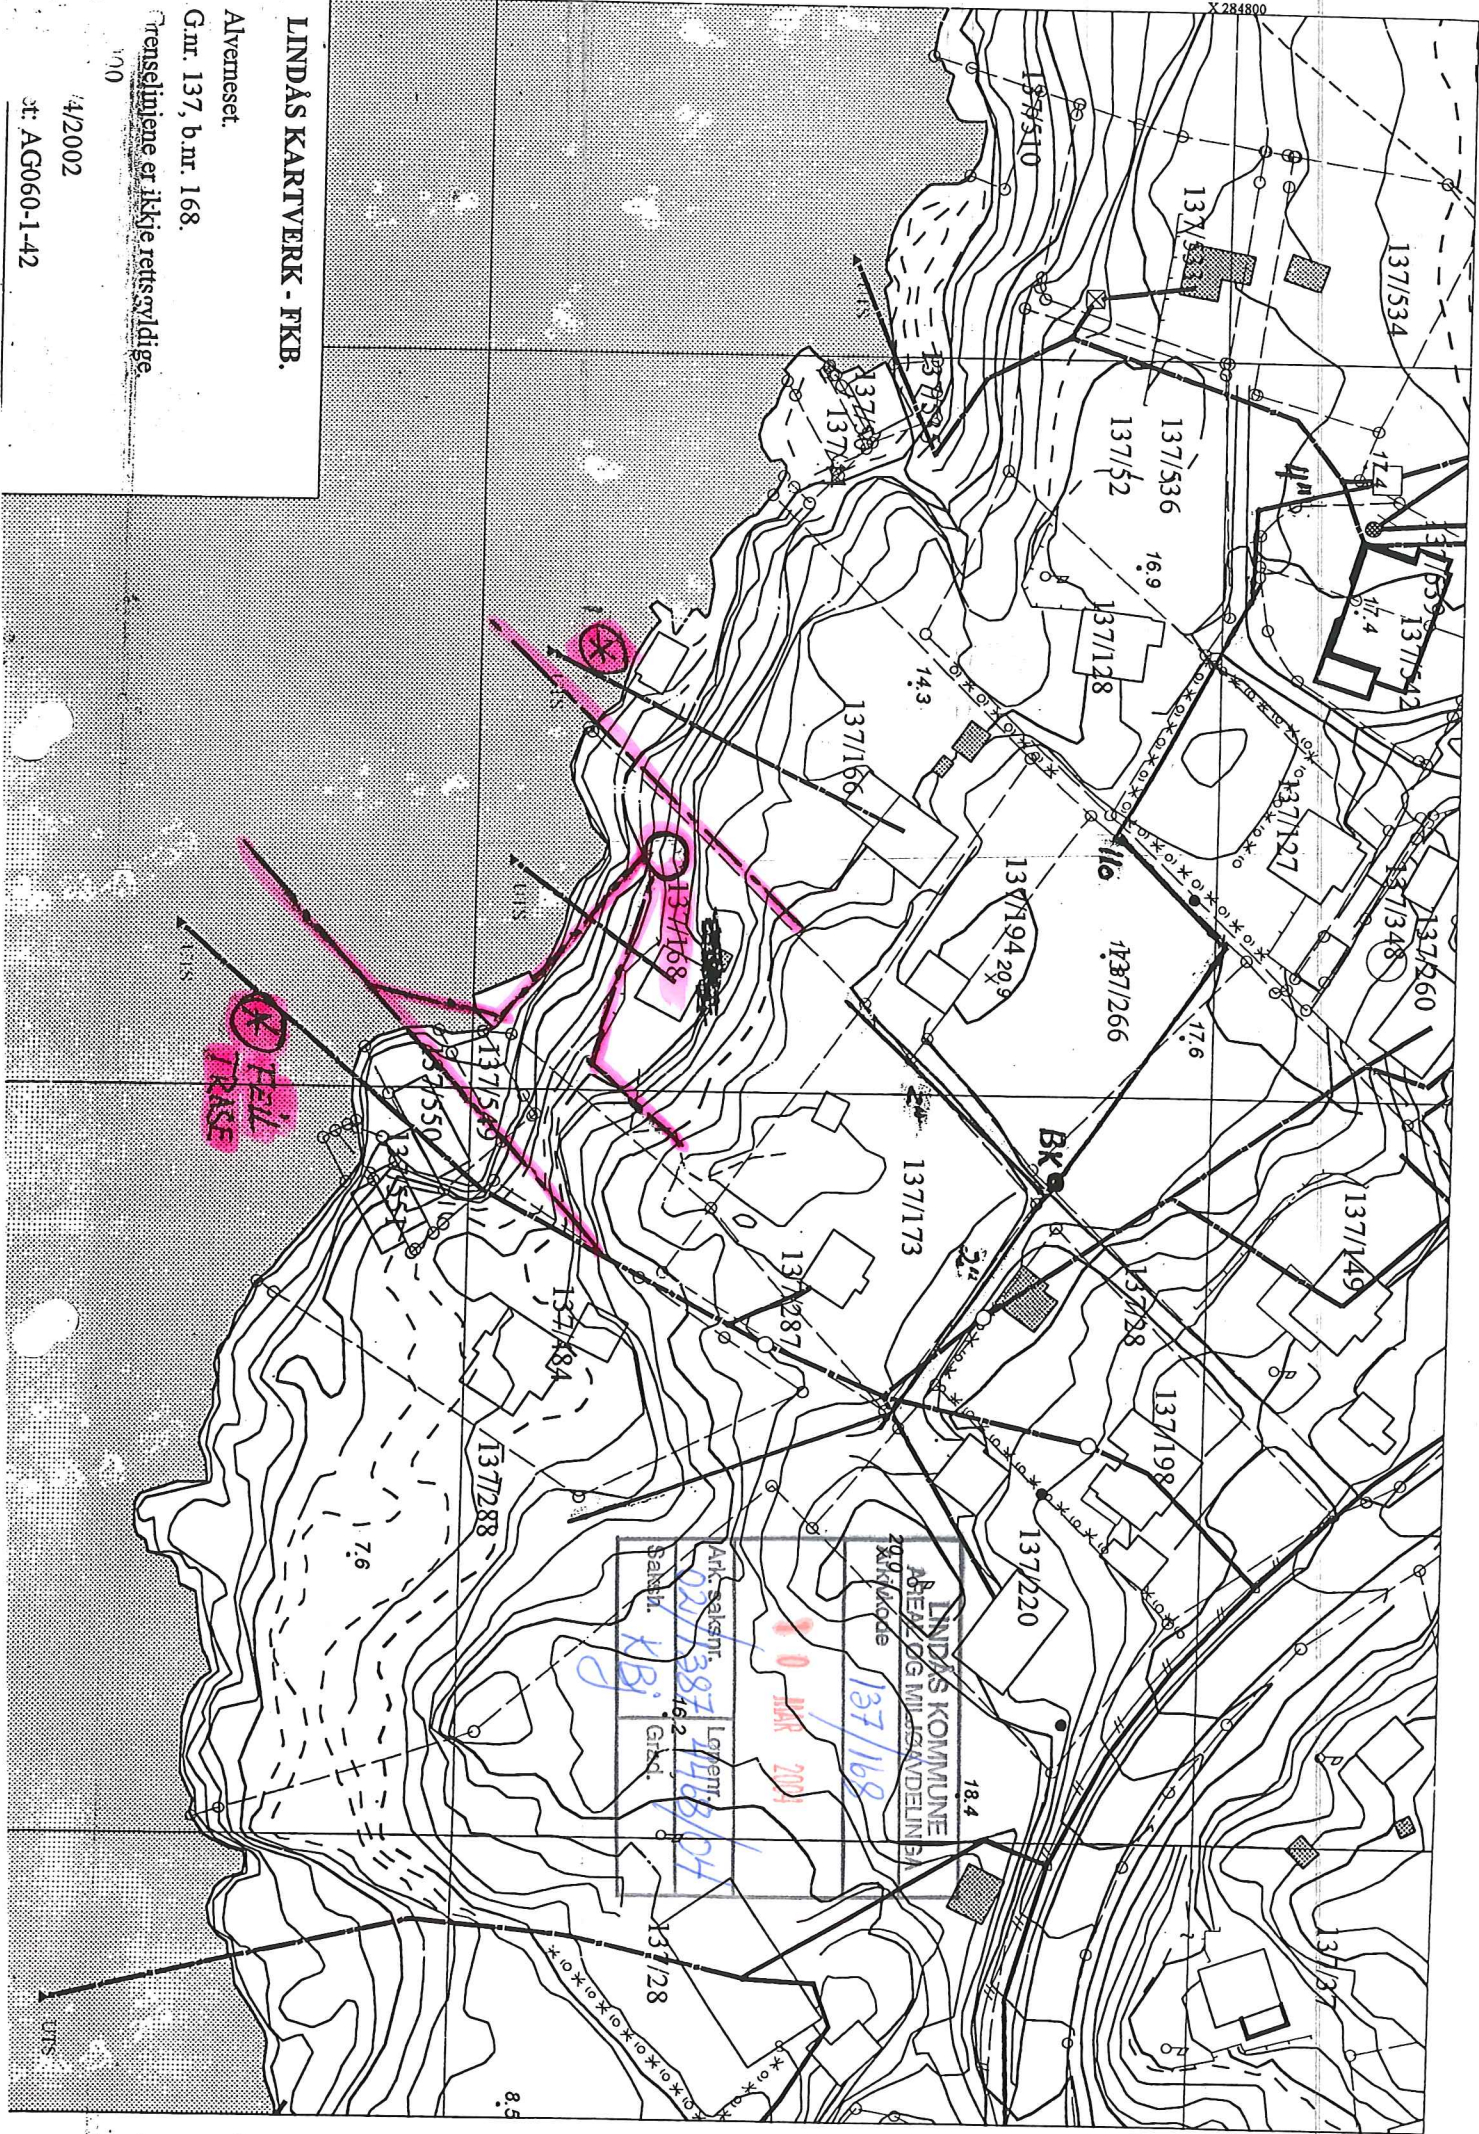

LINDÅS KOMMUNE	
Saknr.:	Gård.:
137/169	

LINDÅS KARTVERK - FKB.

Alvemeset.

Gnr. 137, b.nr. 168.

Trenselinjene er ikke rettsgyldige.

1/10

14/2002

st. AG060-1-42