



Lindås kommune

Eining for teknisk drift

VEDTAKSBREV TRAFIKKREGULERANDE SKILT

Vedtak nr.:	
Dato:	29.10.2015
Arkiv nr.:	
Vedtaket gjeld veg:	Kommunal veg, Isdalstø Kai

I samsvar med delegert skiltmyndigheit gjer einingsleiar for vegavdelinga følgjande vedtak:

Med heimel i skiltforskrifter av 10. oktober 1980 og endringsforskrift av 25. juli 1986, §28, bestemmer einingsleiar for vegavdelinga at følgjande offentleg trafikkskilt skal settast opp.

SKILT NR.:

713 «Isdalstø kai»

HP	FRÅ	KM	HP	FRÅ	KM
NR	KM	ÅR	NR	KM	ÅR

Skiltplasseringa er vist på vedlagte kart/skiltplan.

Nytt vedtak erstattar:

Vedtak:

Vedtaket har verknad frå den dag dei naudsynte skilta er sett opp og avdekka.

Etter fullmakt

*Underskrift 29. 10. 15
Anne Eikefjord*

LINDÅS KOMMUNE
Teknisk drift VVA



Lindås kommune


Eining for teknisk drift

Skilt satt opp og avdekka.

Den _____ 20 _____

Sign.:

SKILTPLAN

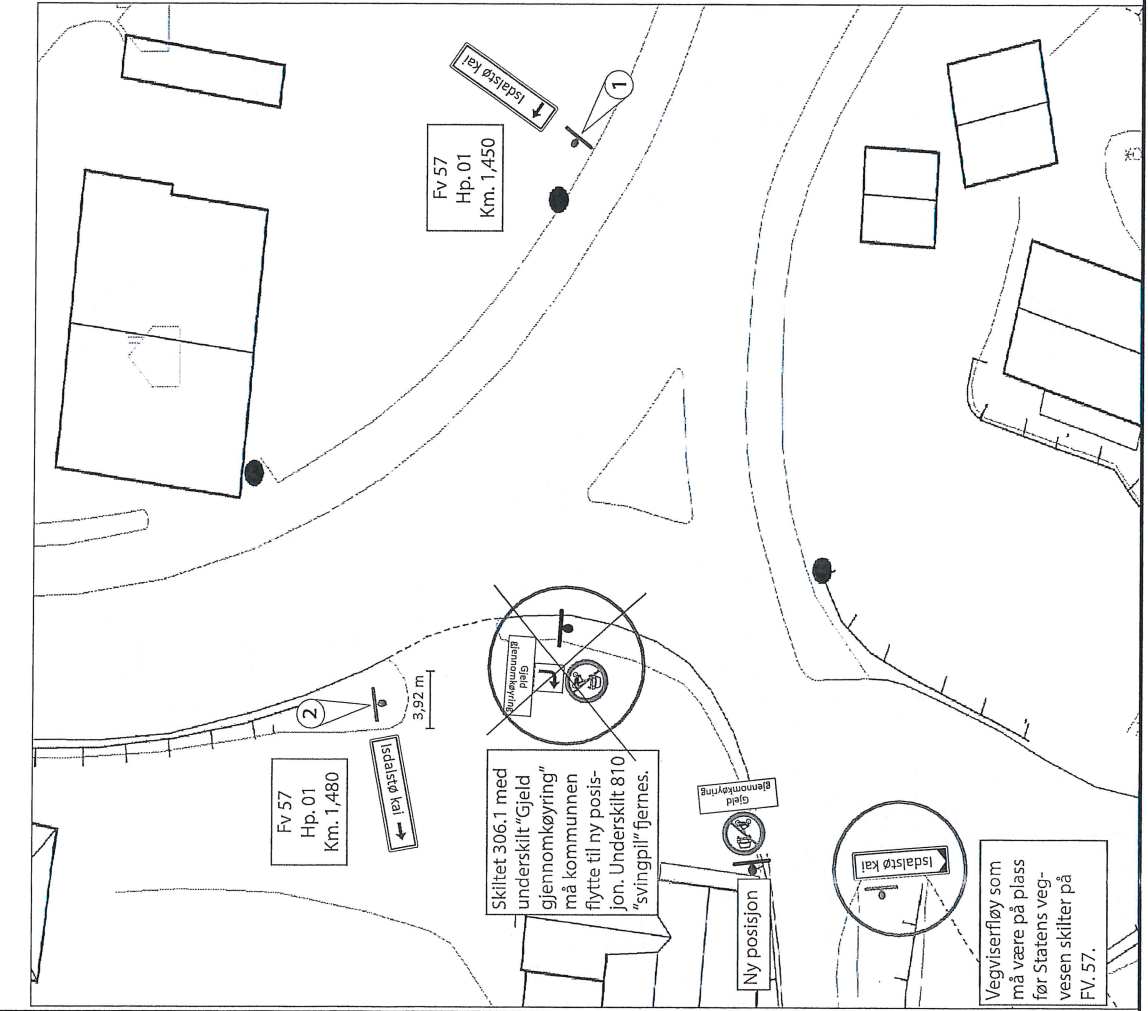

Rev.	Dato	Endring / endring	Rev. nr.	Kont.	Gjeld/opp.
			Rev. nr. 0000	Dato:	12.10.2012
Statens vegvesen					
FV 57 Lindås kommune, Isdalstøp kai					
Tegningstype: Skiltplan					
Vitnemåningsnr:					
Bløttype:					
Produkt nr. Statens vegvesen/Statens vegvesen					
Side: 13					av: 14

