



Statens vegvesen

VEDLEGG ^{15-April-2014} L

SØKNAD OM AVKJØRSEL/DISPENSASJON FRA BYGGEGRENSE LANGS OFFENTLIG VEG

Tiltakshaver EGIL ARNE ØKLAND Tlf. 922 54 702
 Adresse TELLEVIKVEGEN 5 Postadr. 5107 SALHUS
 Ansvarlig søker/utførende SIBO CONSULT Tlf. 454 04 434
 Adresse Pb. 29 Postadr. 5358 Fjell
 Gnr. 195 Bnr. 28 Kommune LINDÅS
 (Europa-/ Riks-/ Fylkesvei) FV 391 Sted LEKNES

Undersøk eiendommens planstatus hos kommunen

Kommuneplan (formål) Bolig

Reguleringsplan Nei Ja

Navn på planen.....

SØKNAD OM AVKJØRSEL

- | | |
|----------------------------------------------------------------------------|-----------------------------------------------------------------|
| <input type="checkbox"/> Ny avkjørsel | <input checked="" type="checkbox"/> Boenhet antall <u>5</u> stk |
| <input checked="" type="checkbox"/> Utvidet bruk av eksisterende avkjørsel | <input type="checkbox"/> Hytte antall.....stk |
| <input type="checkbox"/> Flytting av eksisterende avkjørsel | <input type="checkbox"/> Industri/Næring |
| <input type="checkbox"/> Stenging | <input type="checkbox"/> Driftsavkjørsel |
| <input type="checkbox"/> Annet formål..... | <input type="checkbox"/> Andre |

SØKNAD OM DISPENSASJON FRA BYGGEGRENSE (MÅ BEGRUNNES)

Hvilken funksjon får bygget (f.eks. bolig, hytte m m?) Bolig

Nybygg Tilbygg

Avstand fra vegmidte til nærmeste kant av omsøkt byggverk.....meter

Kart/skisse i målestokk 1:1000 skal vedlegges søknaden. Kart kan en få ved teknisk kontor i kommunen. Kartet/skissen skal vise tomten med bygget, avkjørselen, snuareal og vegen inn på tomten.

EVT. TILLEGGSOPPLYSNINGER/BEGRUNNELSE

Viser til trafikk telling og dom i jord-
skifte retten som begge omhandler denne
avkjørsel

Bergen den 10.14.2014

John F. Gjelum
underkrift

Postadresse: Statens vegvesen
Region vest
Askedalen 4
6863 Leikanger


E-post: firmapost-vest@vegvesen.no
Telefonnr: 815 44 010
Telefaks: 57 65 59 86

GENERELL INFORMASJON

til søknad om avkjørsel og dispensasjon fra byggegrense

For RASK saksbehandling ber vi om korrekte og utfyllende opplysninger!

Siktkrav ved avkjørsel:

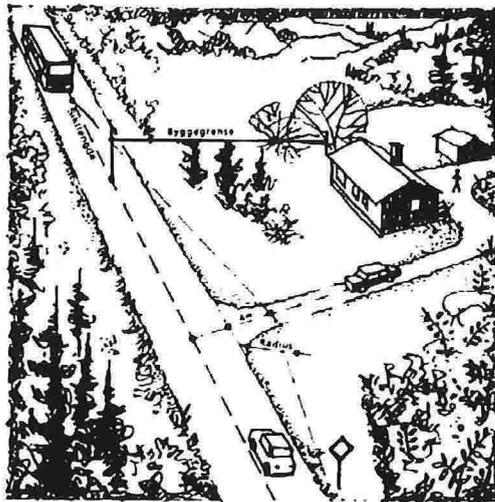

Sammen med søknadsskjemaet skal det sendes:

Kart i målestokk M 1:1000

På kartet/skissen skal det tegnes inn:

Plassering av avkjørsel (tilkomstveg, snu- og oppstillingsplass)

Plassering av byggverk (bolig, garasje, tilbygg m.m.)


Ved søknad om dispensasjon fra byggegrense skal det tegnes inn avstand fra senter av off. veg til nærmeste kant av omsøkte byggverk. Legg ved målsett plan- og fasadetegning.

Ufullstendig søknad vil bli returnert!

På grunn av et evt. behov for framtidig vegutviding, samt ulemper som støv, støy o.l fra trafikken, må byggverk ikke føres opp for nær en offentlig veg. Derfor må ingen bygninger, opplagsplass eller annen innretning (også løs kiosk) føres opp innenfor en byggegrense som går 50 meter fra riksvegen, 50 meter fra fylkesvegen og 15 meter fra gang-/sykkelveien, uten spesiell tillatelse fra Vegvesenet. Avstanden skal regnes fra midtlinjen av offentlig veg til nærmeste kant av omsøkte byggverk.

Vi vil gjøre oppmerksom på at det må søkes om tilbygg til tidligere oppførte bygninger, i tillegg for gjenoppbygging av nedrevet eller nedbrent byggverk som ligger innenfor byggegrensen.

Hva Vegvesenet legger vekt på ved behandlingen av søknaden:

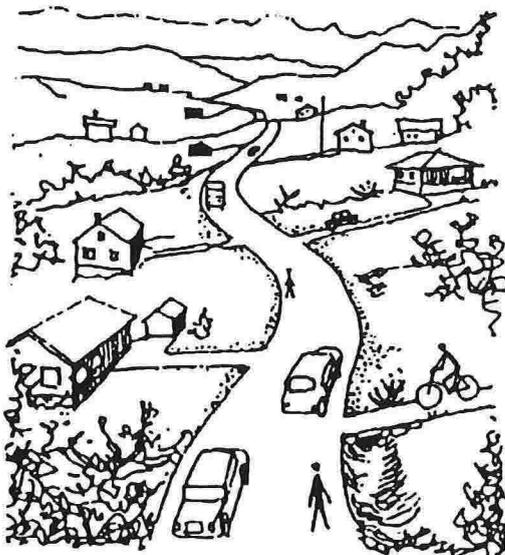

Vegvesenet må vurdere alle søknader i en større sammenheng blandt annet med hensyn til trafikkavvikling og trafiksikkerhet. Søknaden blir sett på i sammenheng med kravet om bedre og sikrere vegger.


Dersom stadig nye avkjørsler blir etablerte, vil vegen langsomt men sikkert «gro igjen». Den økende lokaltrafikken som følger med avkjørslene vil gradvis forandre hovedvegen til lokal boligveg.

Det er nær sammenheng mellom tallet på trafikkulykker og tallet på avkjørsler langs en veg, og det er særlig de som bor langs vegen som blir rammet.

For å unngå en slik utvikling ser Vegvesenet seg nødvendig til å være generelt tilbakeholden med å godkjenne søknader om ny bosetting med direkte tilkomst til riks- og fylkesvegnettet. Søknaden blir likevel vurdert forskjellig avhengig av vegens funksjon, trafikkmengde, fartsnivå, m.m.

Ved søknad om dispensasjon fra byggegrense må Vegvesenet vurdere om det omsøkte byggverket vil sjenerere trafikken på vegen, redusere trafiksikkerheten eller vanskeliggjøre vegvedlikeholdet. Behovet for areal ved evt. framtidig vegutvidelse vil og bli vurdert.

Skal det legges ledninger langs, over eller i offentlige veg, må det søkes på eget skjema.

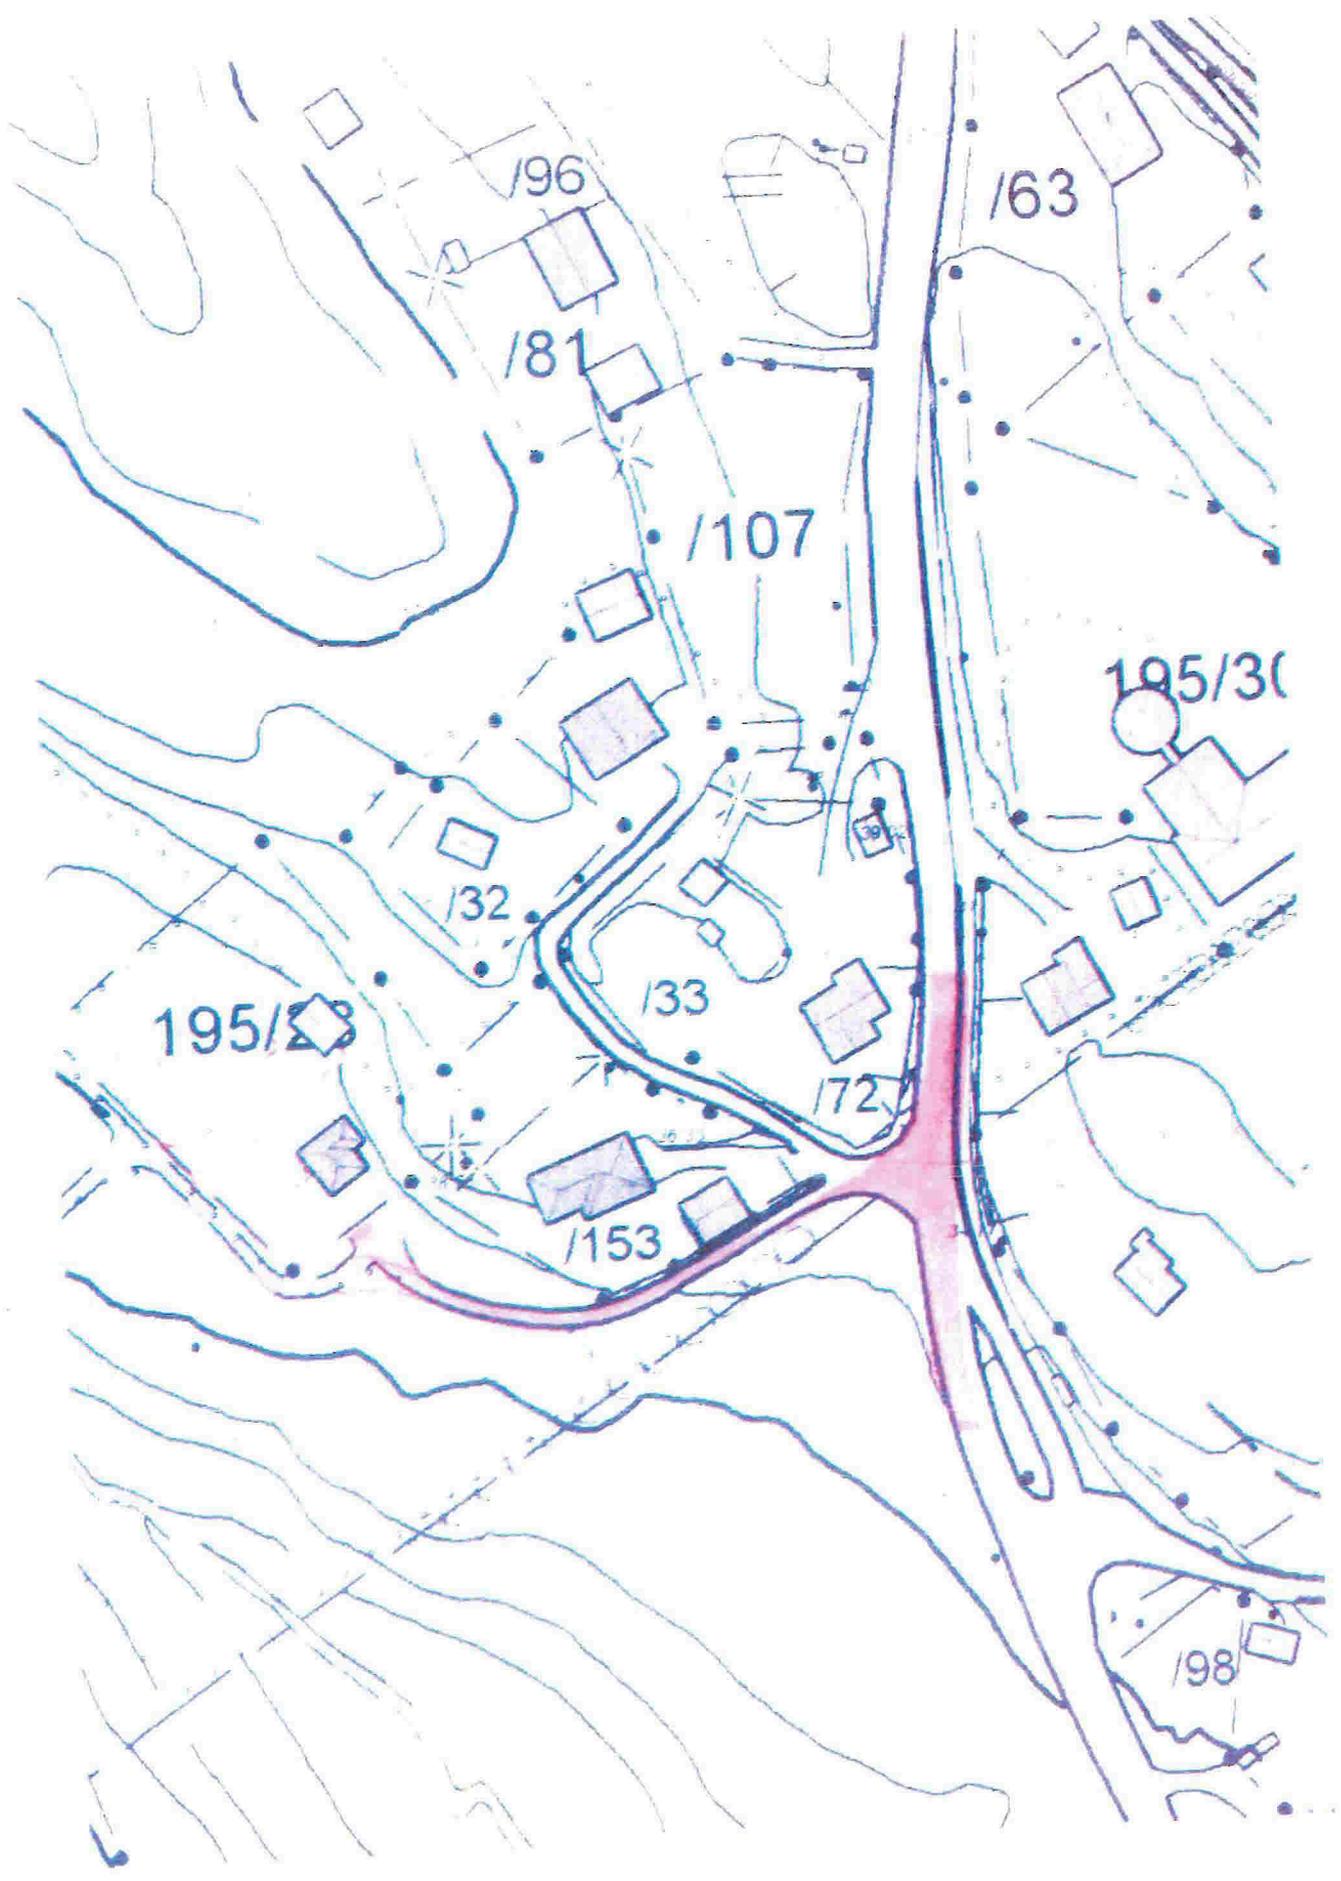

/96

/63

/81

/107

195/30

/32

/33

/72

195/23

/153

/98