

Q *lav*

Erklæring


Stranda 19.09.2015

Eg eigar av gard nr 12 bruk nr 51 Øyvind Gunnar Holsen, gjev herved Ivan Myhr eigar av gard nr 12 bruk nr 47 løyve til å bruka min eigedom til inn og utkjøring av garasje som vist i vedlegget.

Samt rett til å bruk/parkering langs gjerde til bolig.


Avtale utstedt i 2 eksemplar

Stranda 19.09.2015

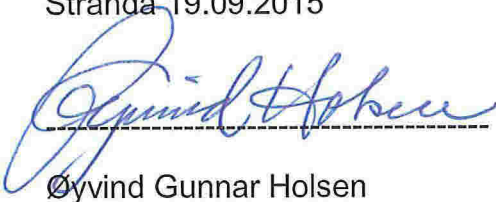
Øyvind Gunnar Holsen


Ivan Myhr

Cellark

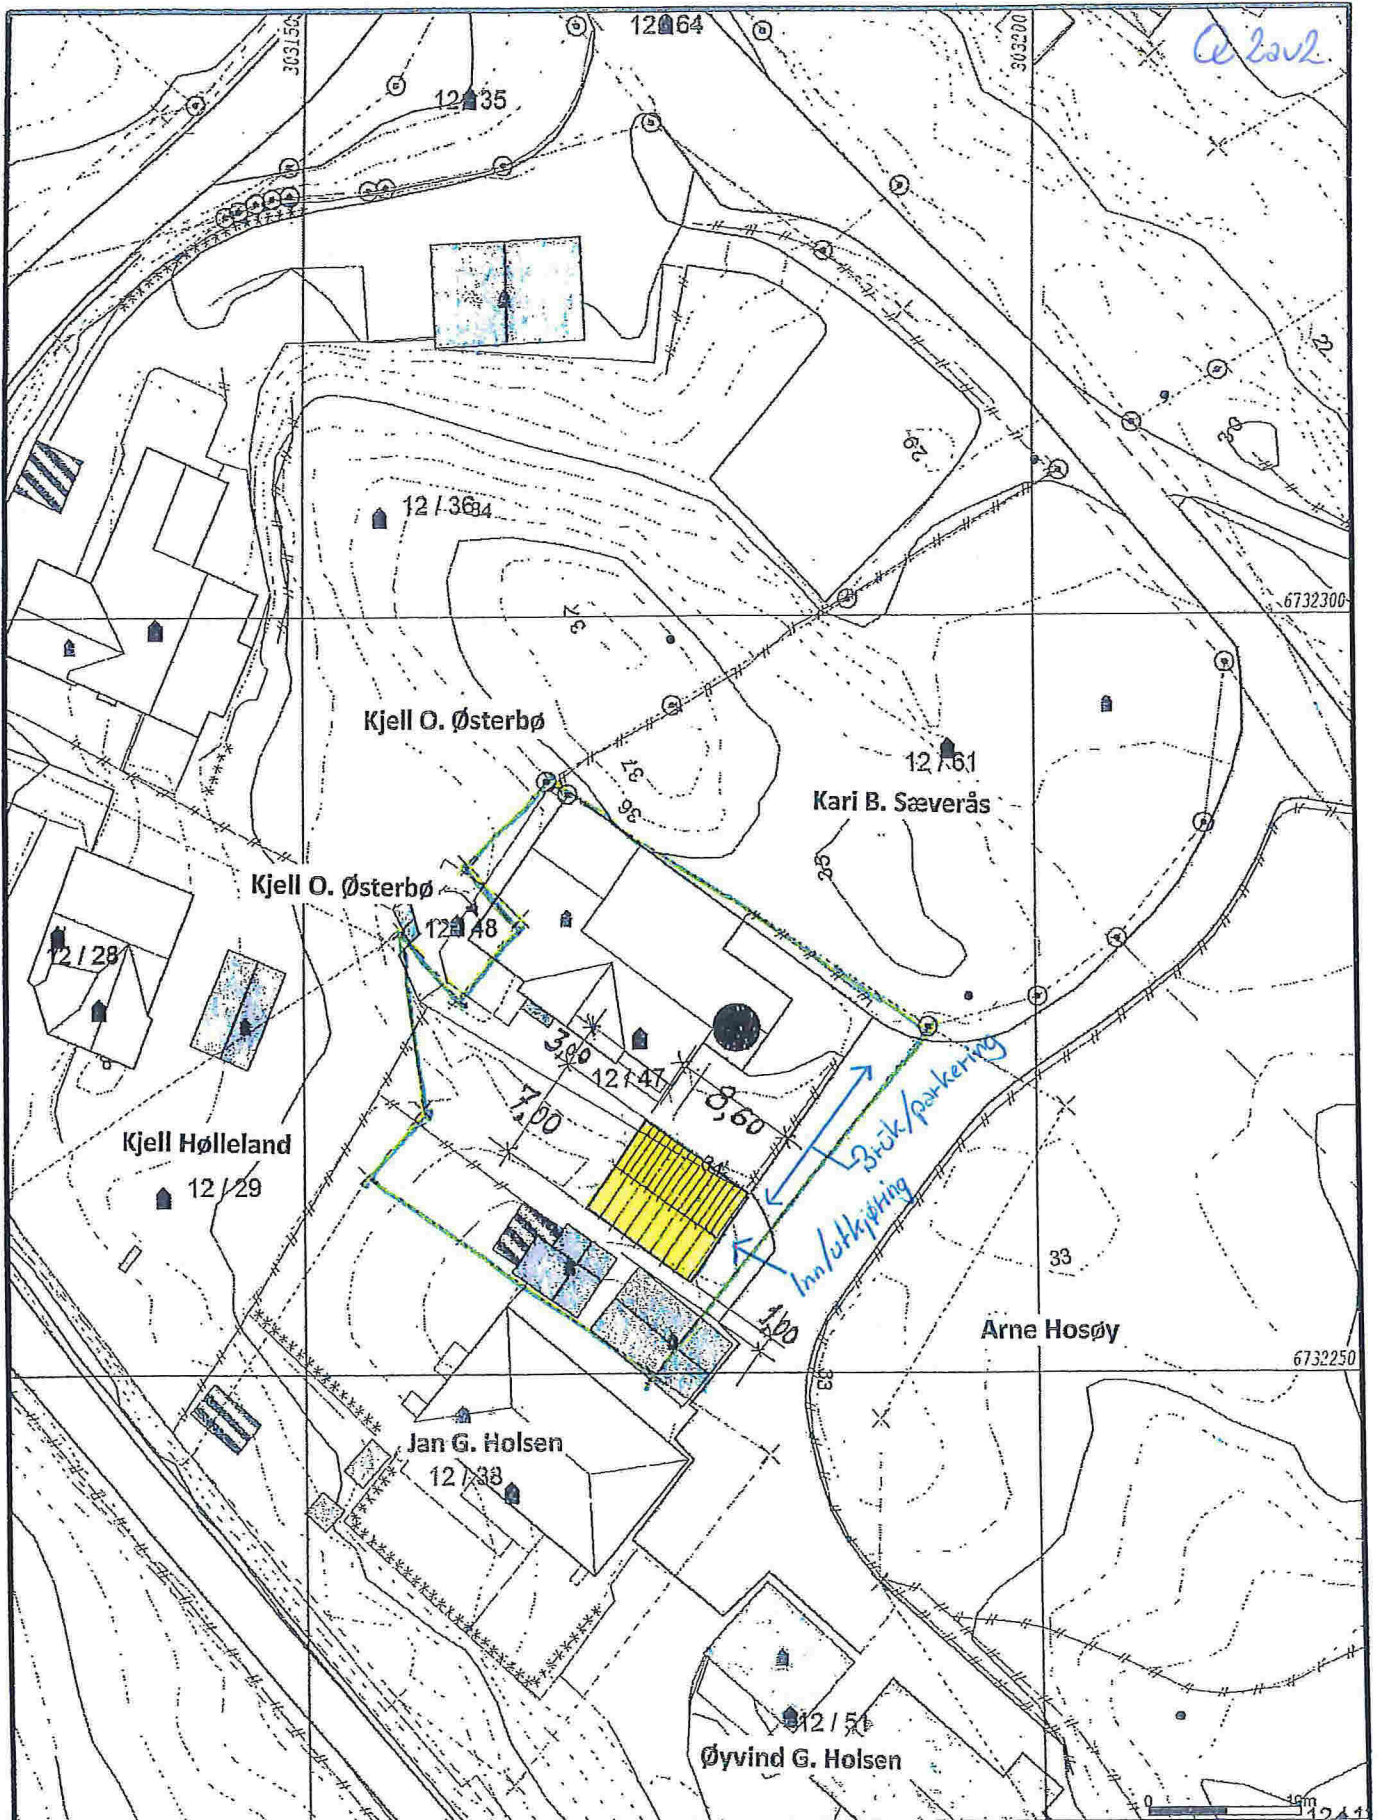

- Målte Grenser
- Registrerte Grenser
- Udefinert grenser
- Terrengmålte grense
- Konstruert grensepunkt
- Bolig
- Bustad m/leilighet
- Våningshus
- Større bustader
- Hytte/feriehus
- Garasjepultus
- Industri/lager
- Andre bygg

Beligggenhet og høyder må oppfattes som orienterende.



Lindås kommune
Geodata avdeling



dato: 2015.08.27
stør: 1102

Gnr 12 bnr 47

Målestokk
1:500