


sisterende hytte

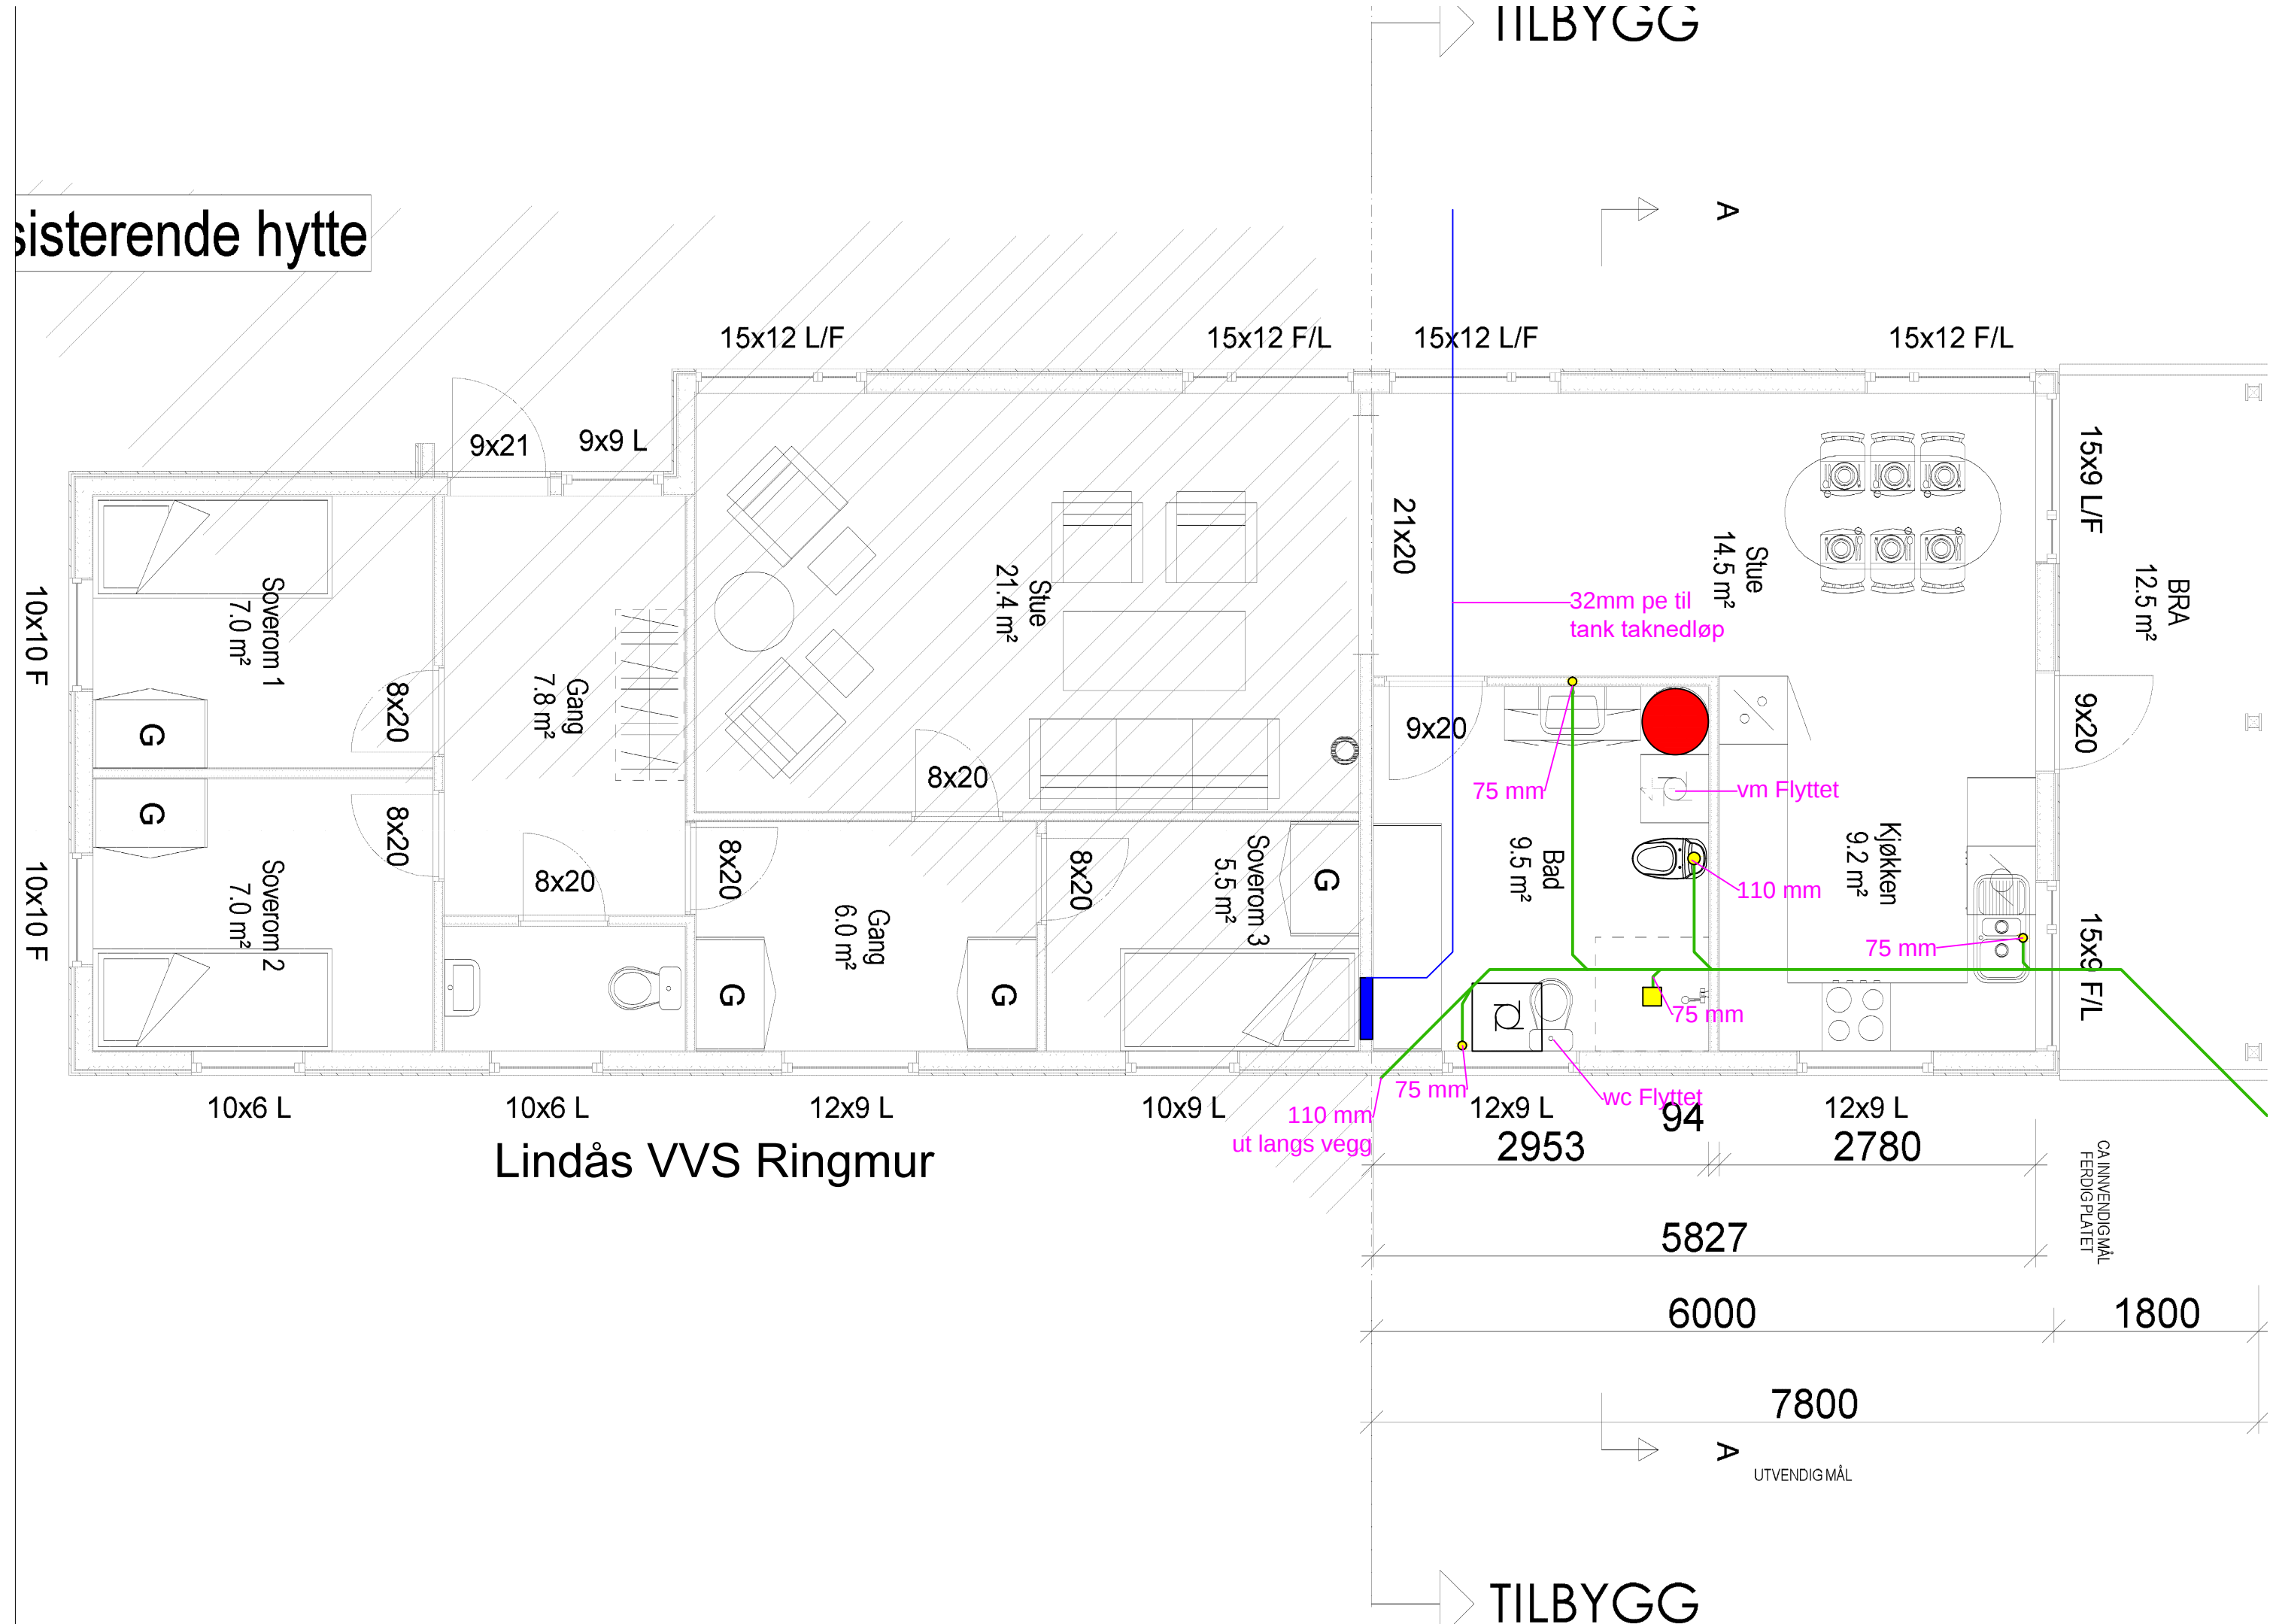

Lindås VVS Ringmur

TILBYGG

TILBYGG

A

A

UTVENDIGMÅL

CA INNVENDIGMÅL  
FERDIG PLATEI