



LINDÅS KOMMUNE

Teknisk drift  
 Besøksadresse:  
 Telefon: 5637 5000 Telefaks 5637 5001  
 Postadr.: Kvernhusmyrane 20, 5914 Isdalstø  
 E-post: postmottak@lindas.kommune.no  
 Heimeside: www.lindas.kommune.no  
 Kartside: www.nordhordlandskart.no  
 Org.nr: 935 084 733 Bank: 1503 22 54567

Oddmund Eidsheim

Hodnesdalsvegen 203  
 5915 HJELMÅS

Dykkar ref. Sakshandsamar:  
 Linda Folkestad

Vår ref. Telefon  
 2014/271 - 0 - 56375170  
 3267/2014

Arkivkode: Dato:  
 197/15 12.02.2014

### Søknad om løyve til utvida bruk av eksisterande avkjørsle - gbnr 197/15

Teknisk drift syner til brev datert 31.01.2014 vedkommande søknad om utvida bruk av eksisterande avkjørsle til 1 bustadeining, gbnr 197/15. Teknisk drift vil gje løyve til utvida bruk av eksisterande avkjørsle for 1 bustadeining på følgjande vilkår (standard krav):

- Avkjørsle skal være opparbeida slik at den tilfredsstillar dei tekniske krav til utforming som er fastsett av vegdirektoratet i forskrift av 1964 om «alminnelige regler om bygging og vedlikehold av avkjørsler fra offentlig veg», Veglova §§ 40-43, samt vegnormal 017 med tilhøyrande handbøker. Det vert blant anna sett krav til utforming av avkjørsle, sikt (stoppsikt), svingradius, drenering og at ein skal snu på eigen grunn.
- Ytterligere informasjon vedkommande tekniske krav til avkjørsler finn ein på [www.lovdata.no](http://www.lovdata.no) (forskrift av 1964 og veglova) og på [www.vegvesen.no](http://www.vegvesen.no) (vegnormal 017 med tilhøyrande handbøker).

Det er med heimel i Veglova §§ 40-43, forskrift av 1964 og vegnormal 017 at vegmynde skal setje krav til avkjørsler frå offentleg veg. Vi gjer merksam på at løyve berre gjeld i høve Veglova med tilhøyrande regelverk og ikkje rettar De har ovanfor eventuelle grunneigarar. Løyvet er gjeve i samsvar med gjeldande regelverk og på vilkår som nemnt ovanfor.

*Vedtaket kan påklagast til kommunen, jf. lov om offentleg forvaltning. Klagefrist er 3 veker frå den dag De mottok vedtaket. Det er nok at klagen er postlagt innan fristen går ut. I klagen skal det komme fram kva som vert påklaga (vedtaket) og kva endringar De som part ynskjer. Klagen skal grunngjevast.*

Med helsing


for

Arne Eikefet  
 einingsleiar teknisk drift

Linda Folkestad  
 saksbehandlar teknisk drift

Kopi til:  
 Siril Sylta  
 Kjetil Eikefet

LINDÅS KOMMUNE	
Klassering 197/15	
- 7. 02. 2014	
Ark. saksnr.	Løpenr.
2014/271	2914/14
Sakst.	Tilgangskode
+OLK.	

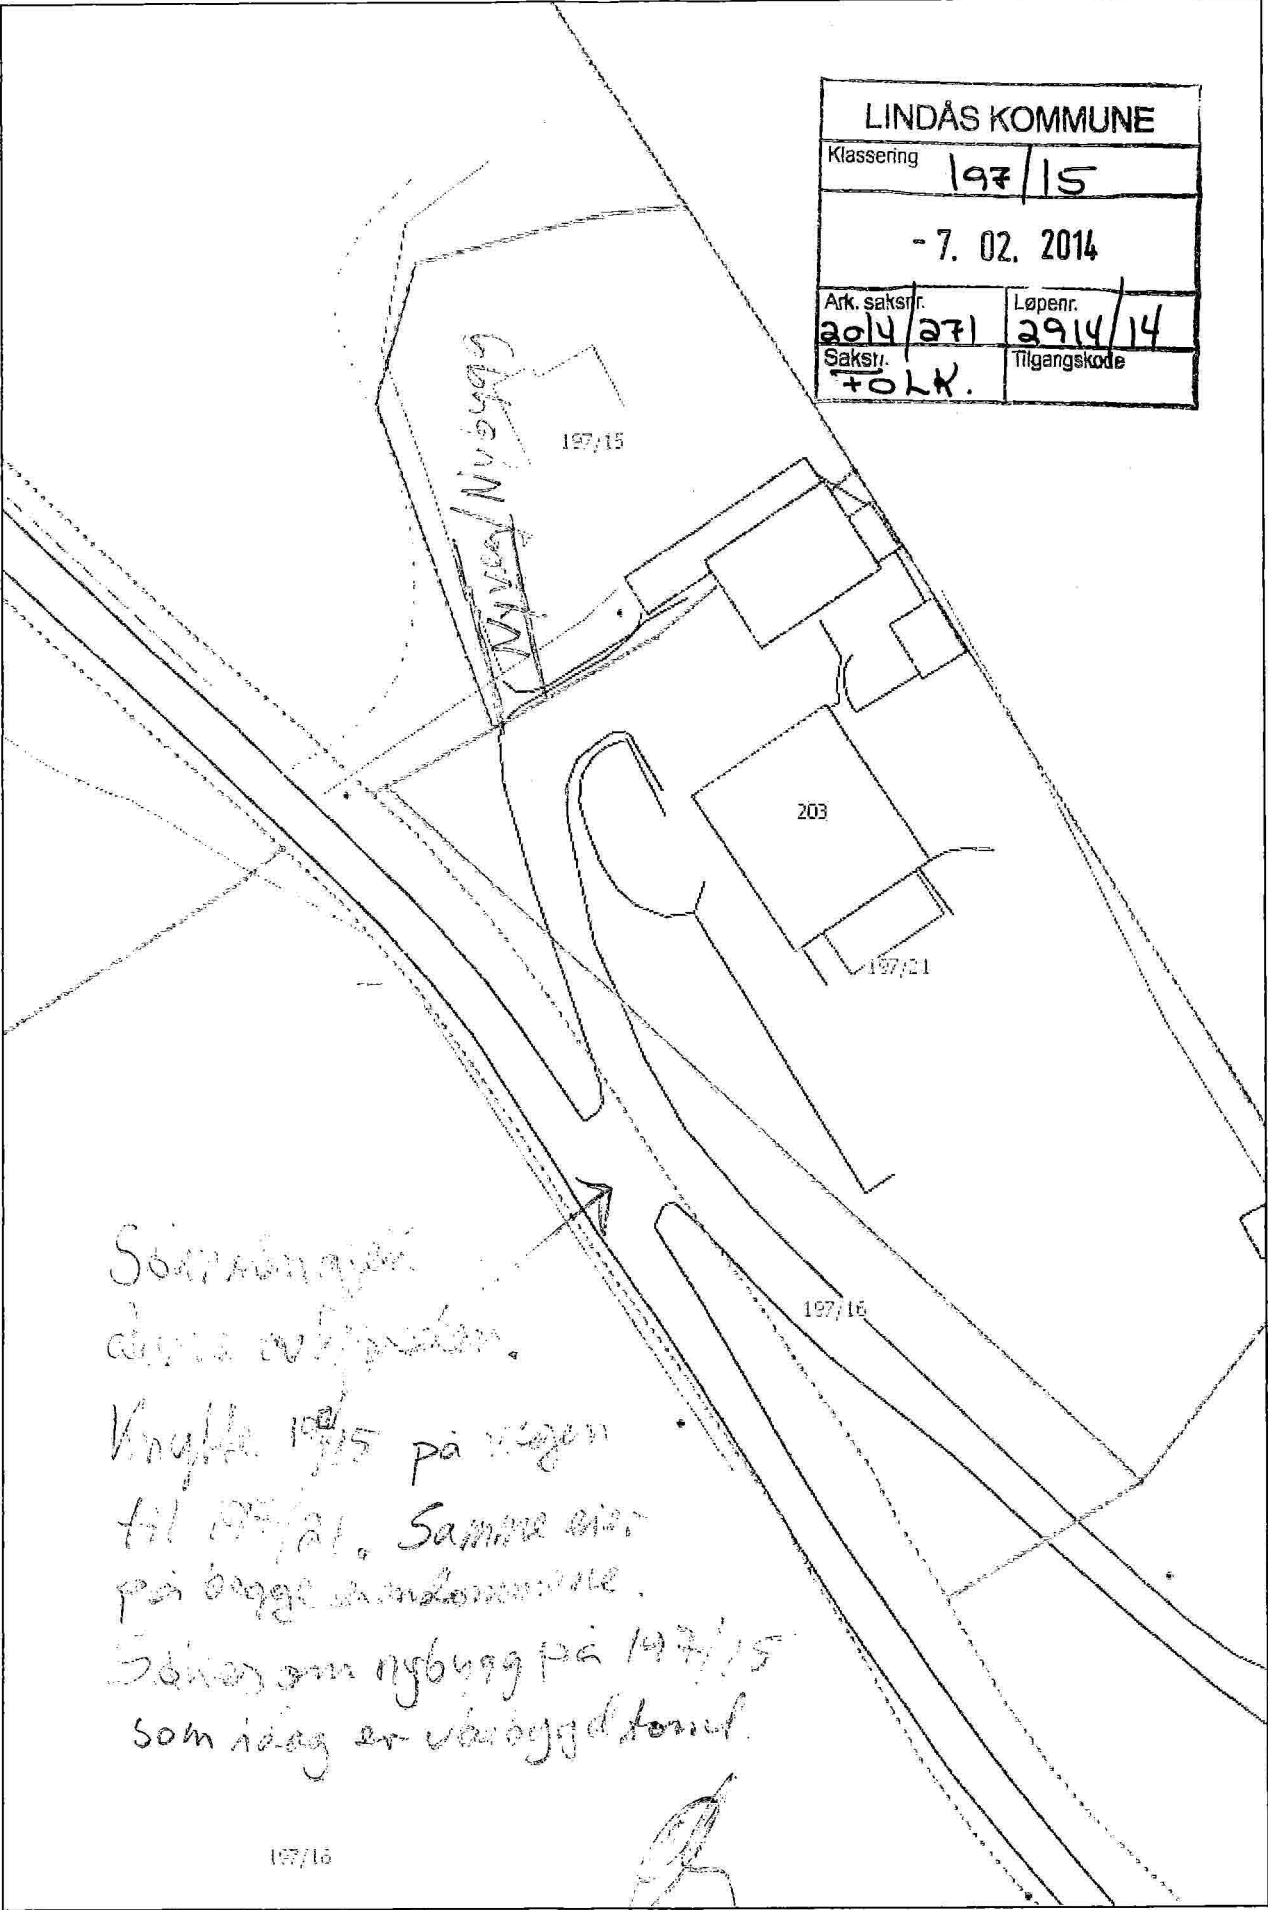


Knytte 197/15 på veien  
 til 197/21. Samme eier  
 på begge eiendommene.

Søker om nybygg på 197/15  
 som idag er utbygget tomte.

197/16