

Innmåling nybygg Gnr. 137 bnr. 703 og Gnr. 137 bnr. 168


| | | | | |
|---------|------|-------------|------------|--------|
| 05 H01 | 8250 | 6718974.018 | 295192.594 | 11.063 |
| 05 H02 | 8250 | 6718978.515 | 295186.903 | 11.090 |
| 05 H03 | 8250 | 6718984.388 | 295194.376 | 14.306 |
| 05 H04 | 8250 | 6718983.603 | 295195.615 | 14.289 |
| 05 H05 | 8250 | 6718988.411 | 295199.387 | 14.484 |
| 05 H06 | 8250 | 6718985.561 | 295203.060 | 14.466 |
| 05 H07 | 8250 | 6718986.005 | 295203.396 | 14.488 |
| 05 H08 | 8250 | 6718984.910 | 295204.874 | 14.479 |
| 05 H09 | 8250 | 6718985.339 | 295205.245 | 14.501 |
| 05 H10 | 8250 | 6718983.753 | 295207.261 | 14.514 |
| 05 H11 | 8250 | 6718983.294 | 295206.925 | 14.500 |
| 05 H12 | 8250 | 6718982.146 | 295208.363 | 14.467 |
| 05 H13 | 8250 | 6718981.679 | 295208.024 | 14.498 |
| 05 H14 | 8250 | 6718978.802 | 295211.653 | 14.477 |
| 05 H15 | 8250 | 6718973.868 | 295207.764 | 13.465 |
| 05 HP01 | 8250 | 6718979.038 | 295211.187 | 14.510 |


Knarvik 29.05.2009







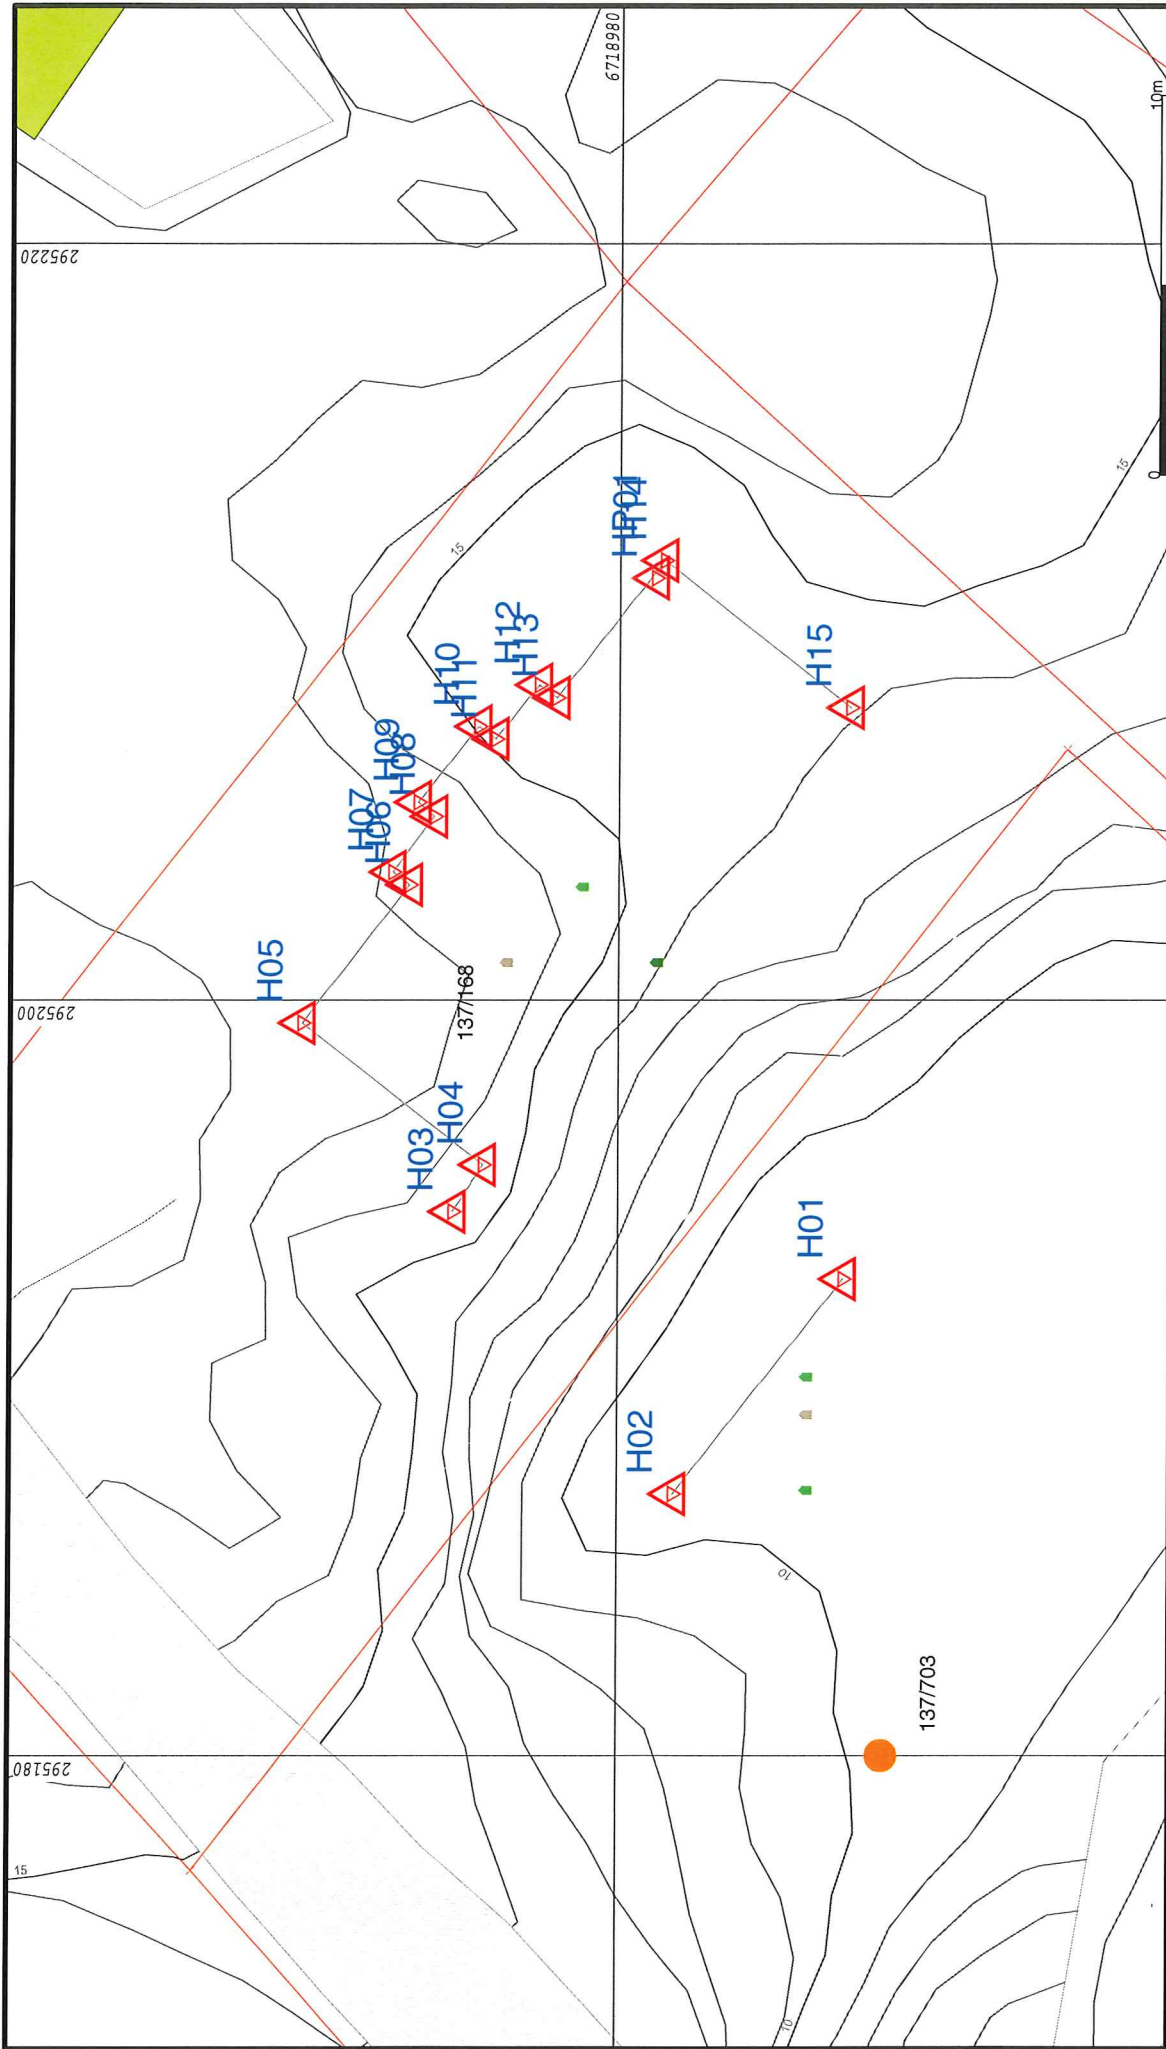






Lindås kommune Geodata avd.


Einar Rydland

Lindås kommune



| | | | |
|---|---|-------------------------------|--------------------|
|  | Lindås kommune Geodata avdeling Innm oppsatte grunnmurar | | Målestokk 1:200 |
| | Dato: 2009.06.02 Sign: eir | Gnr. 137 bnr. 168 -703 | |

-  Målte Grenser
-  Registrerte Grenser
-  Udefinert grenser
-  Terrengmålte grense
-  Konstruert grensepunkt
-  Bolig
-  Bustad m/leilighet
-  Våningshus
-  Større bustader
-  Hytte/feriehus
-  Garasje/uthus
-  Industri/lager
-  Andre bygge

Beliggenhet og høyder må oppfattes som orienterende.