

Rom oppstilling		
Nr	Navn	Areal


0.1	Vindfang	5 m <sup>2</sup>
0.2	Sov 1	11 m <sup>2</sup>
0.3	Gang	6 m <sup>2</sup>
0.4	Bad	3 m <sup>2</sup>
0.5	Gang	11 m <sup>2</sup>
0.6	Stue/kjøkken	35 m <sup>2</sup>
1.1	Vf	6 m <sup>2</sup>
1.2	Gang	10 m <sup>2</sup>
1.3	Bad	11 m <sup>2</sup>
1.4	Sov 1	12 m <sup>2</sup>
1.5	Sov 2	7 m <sup>2</sup>
1.6	Stue	26 m <sup>2</sup>
1.7	Kjøkken	12 m <sup>2</sup>
1.8	Trapp	2 m <sup>2</sup>
1.9	Vaskerom	8 m <sup>2</sup>
1.10	Overdekket	4 m <sup>2</sup>
1.11	Garasje	44 m <sup>2</sup>

Grand total: 17 212 m<sup>2</sup>

*TIDLIGERE GODKJENT TILBYGG*

Enebolig, Tilbygg garasje	1.etg	Mål 1 : 100 / A3
Gnr 107, Bnr 14, Kolås Lindås kommune P.nr 1303	Søknad Jan-Tore Kolås Kolåsvegen 151, 5955 Lindås	Tegn.nr A301
Arkitekt Mette Kyed Thorson	Sivilarkitekt MNAL Medlem av Arkitektbedriftene Kvalen 16, N-5955 Lindås Tlf +47 901 48 83 mktho@online.no	Rev B
		Dato 30.8.2013

ALLE MÅL MÅ KONTROLLERES PÅ STEDET!

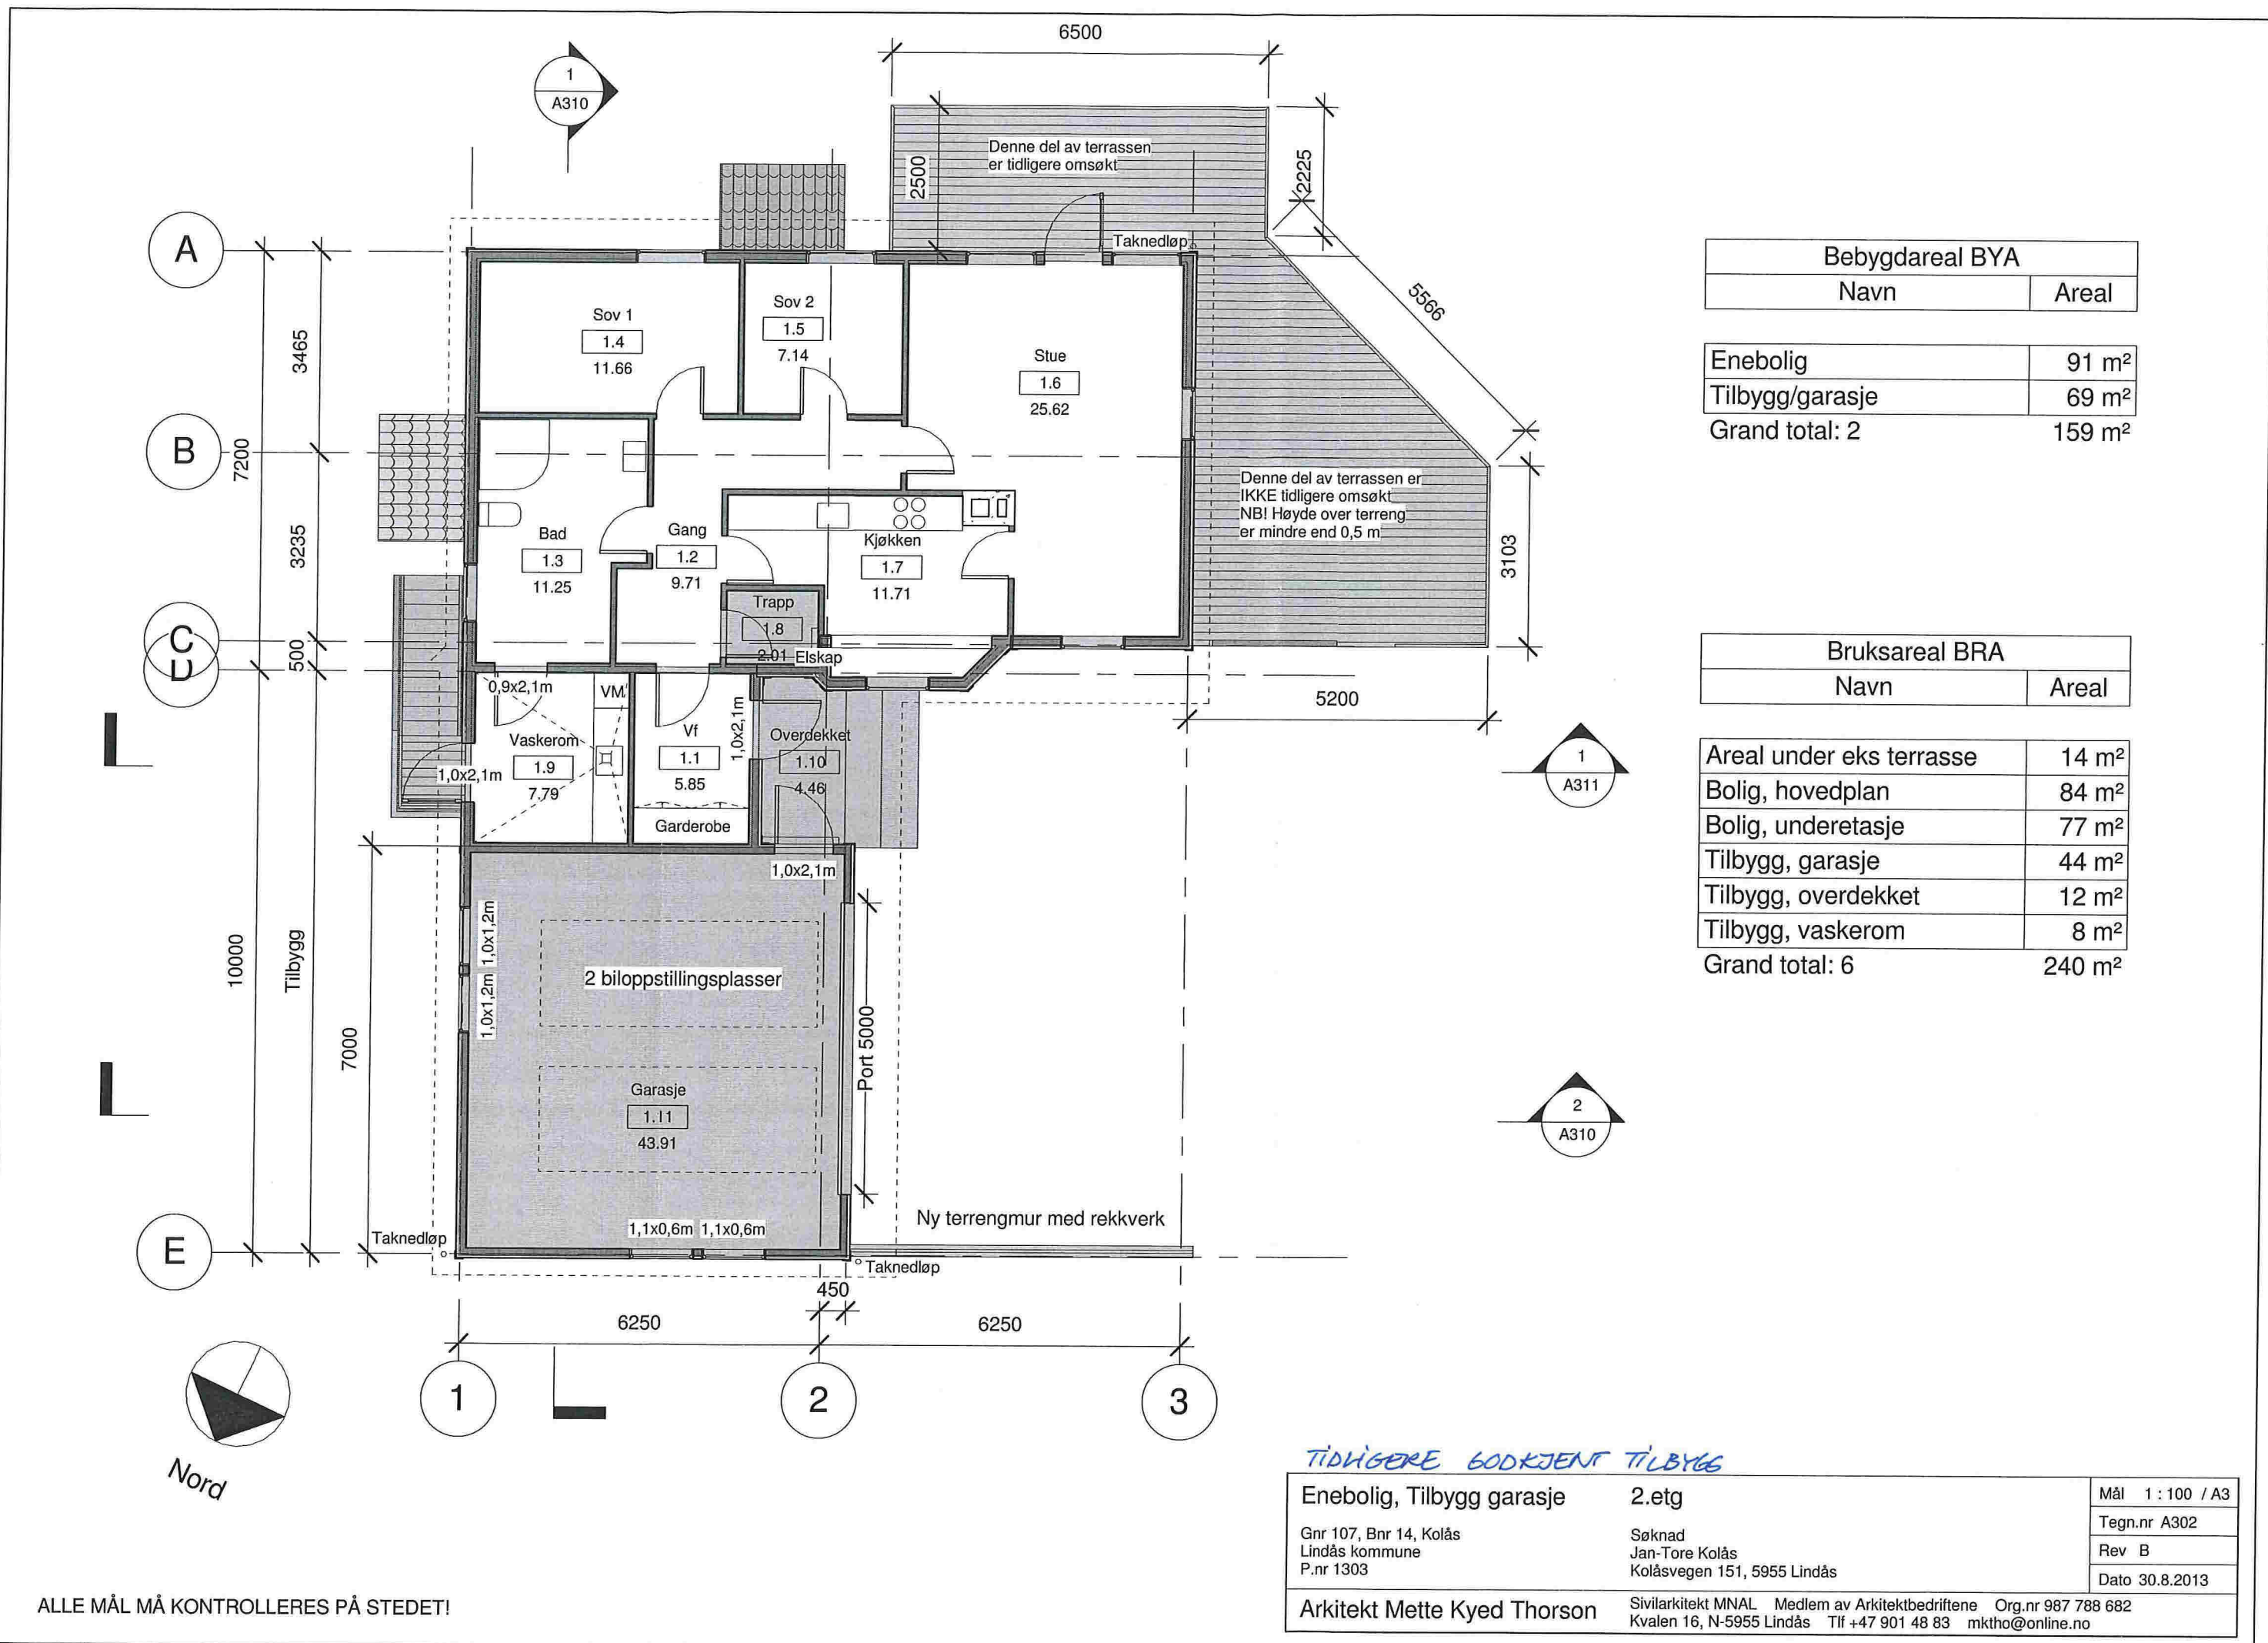

Bebyggdareal BYA	
Navn	Areal

Enebolig	91 m <sup>2</sup>
Tilbygg/garasje	69 m <sup>2</sup>
<b>Grand total: 2</b>	<b>159 m<sup>2</sup></b>

Bruksareal BRA	
Navn	Areal


Areal under eks terrasse	14 m <sup>2</sup>
Bolig, hovedplan	84 m <sup>2</sup>
Bolig, underetasje	77 m <sup>2</sup>
Tilbygg, garasje	44 m <sup>2</sup>
Tilbygg, overdekket	12 m <sup>2</sup>
Tilbygg, vaskerom	8 m <sup>2</sup>
<b>Grand total: 6</b>	<b>240 m<sup>2</sup></b>

TIDLIGERE GODKJENT TILBYGG


Enebolig, Tilbygg garasje	2.etg	Mål 1 : 100 / A3
Gnr 107, Bnr 14, Kolås Lindås kommune P.nr 1303	Søknad Jan-Tore Kolås Kolåsvegen 151, 5955 Lindås	Tegn.nr A302
Arkitekt Mette Kyed Thorson	Sivilarkitekt MNAL Medlem av Arkitektbedriftene Kvalen 16, N-5955 Lindås Tlf +47 901 48 83 mktho@online.no	Rev B
		Dato 30.8.2013

20.09.2013 12:25:18

ALLE MÅL MÅ KONTROLLERES PÅ STEDET!

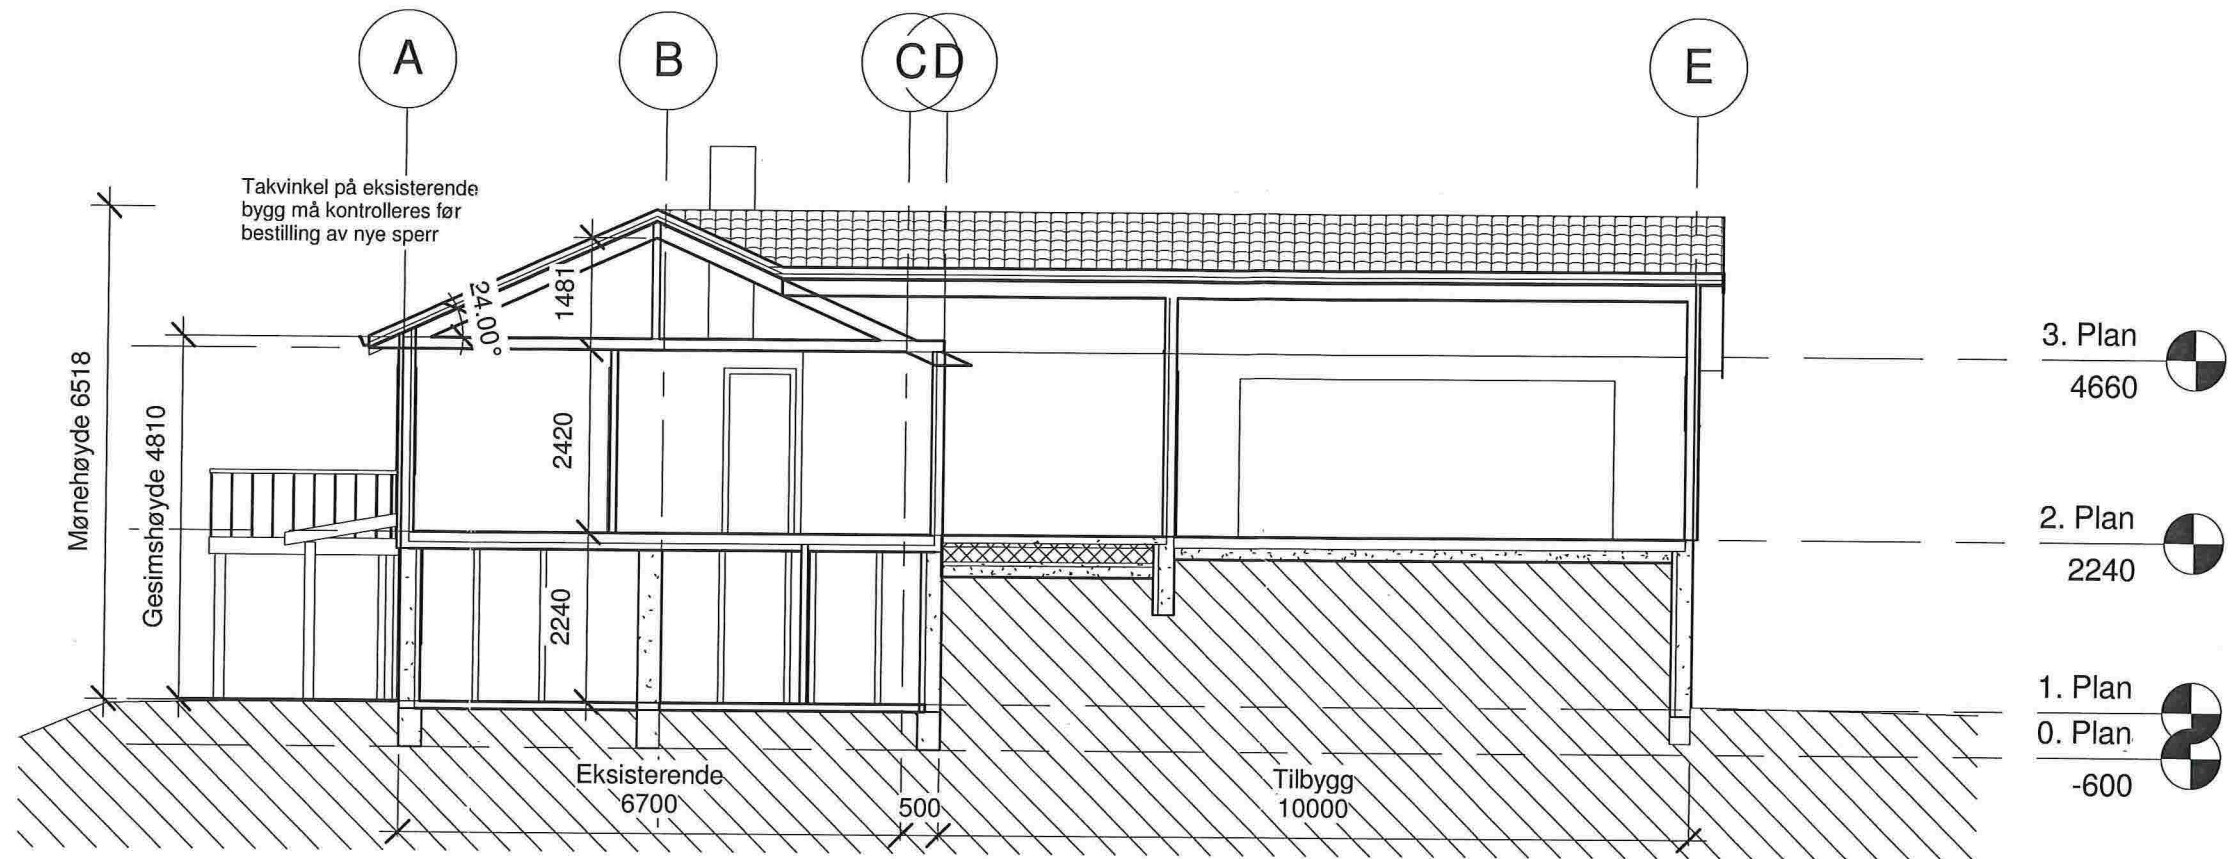

1 Snitt A-A  
1 : 100

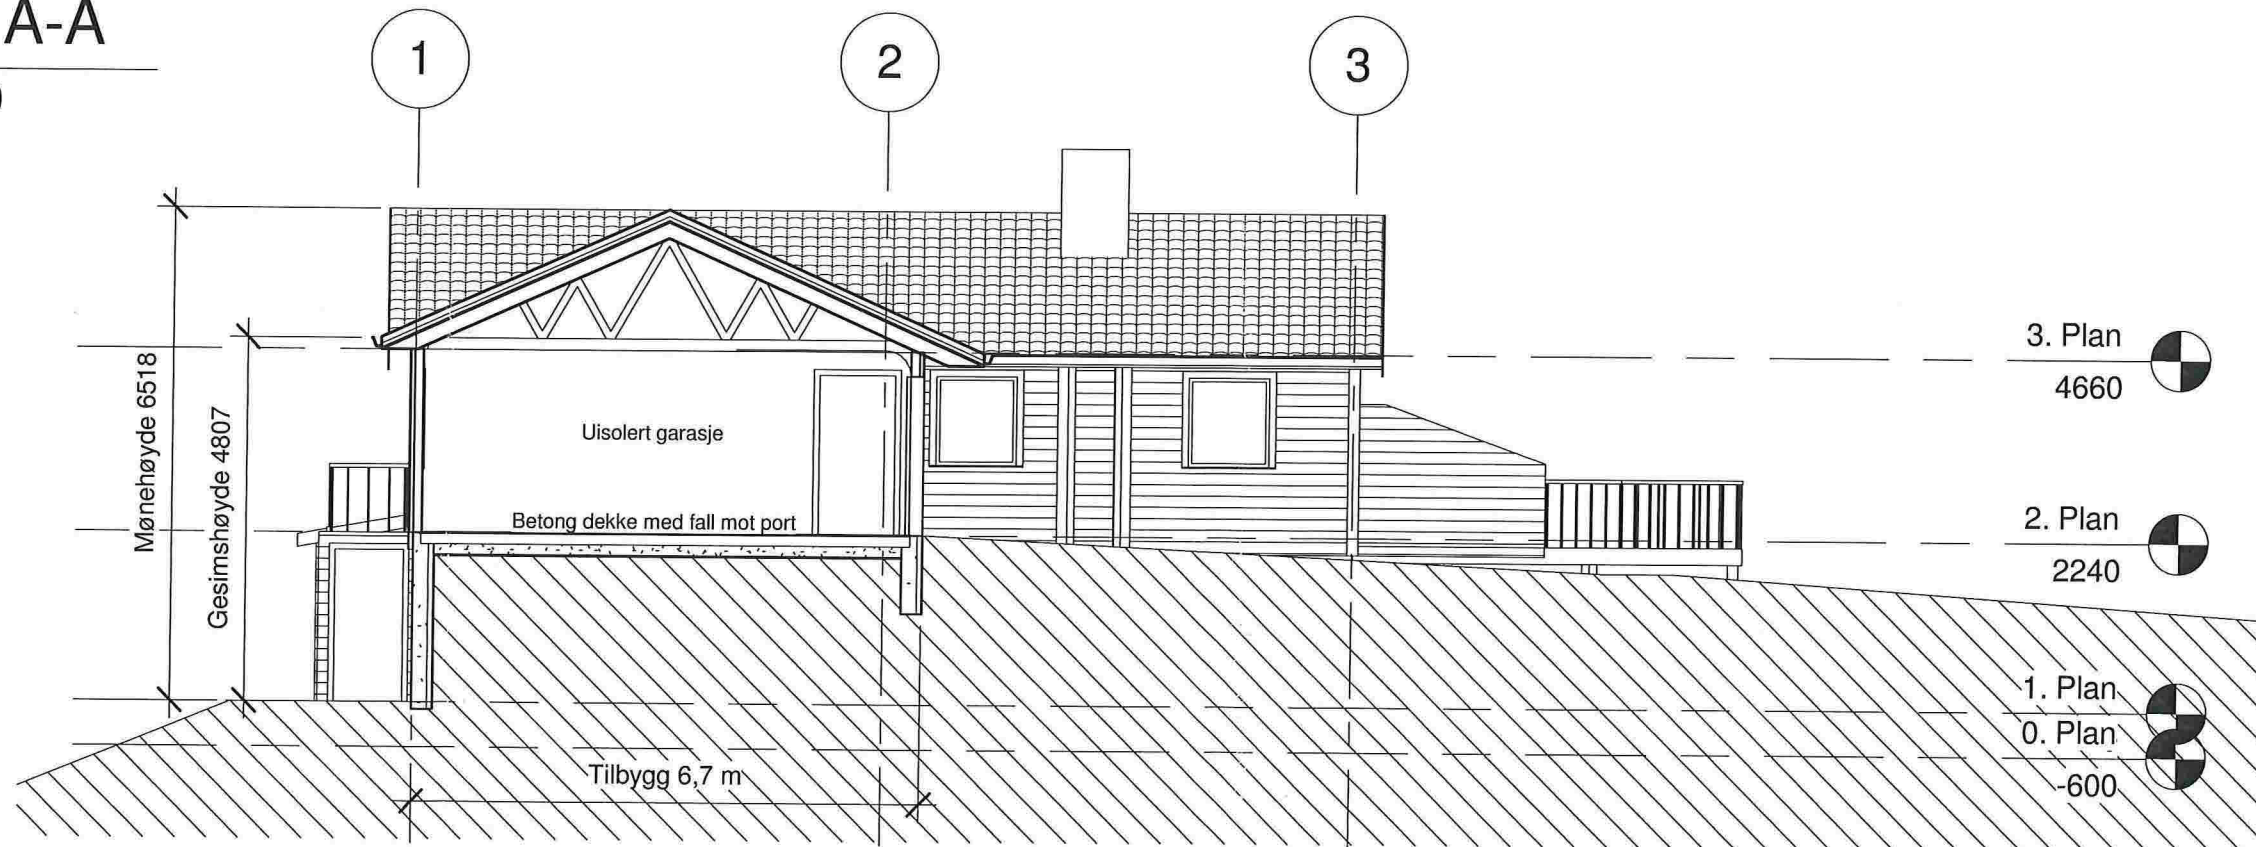

2 Snitt C-C  
1 : 100


TIDLIGERE GODKJENT TILBYGG

Enebolig, Tilbygg garasje	Snitt	Mål 1 : 100 / A3
Gnr 107, Bnr 14, Kolås Lindås kommune P.nr 1303	Søknad Jan-Tore Kolås Kolåsvegen 151, 5955 Lindås	Tegn.nr A310
Arkitekt Mette Kyed Thorson	Sivilarkitekt MNAL Medlem av Arkitektbedriftene Kvalen 16, N-5955 Lindås Tlf +47 901 48 83 mktho@online.no	Rev B
		Dato 30.8.2013

ALLE MÅL MÅ KONTROLLERES PÅ STEDET!



1 Nord  
1 : 100

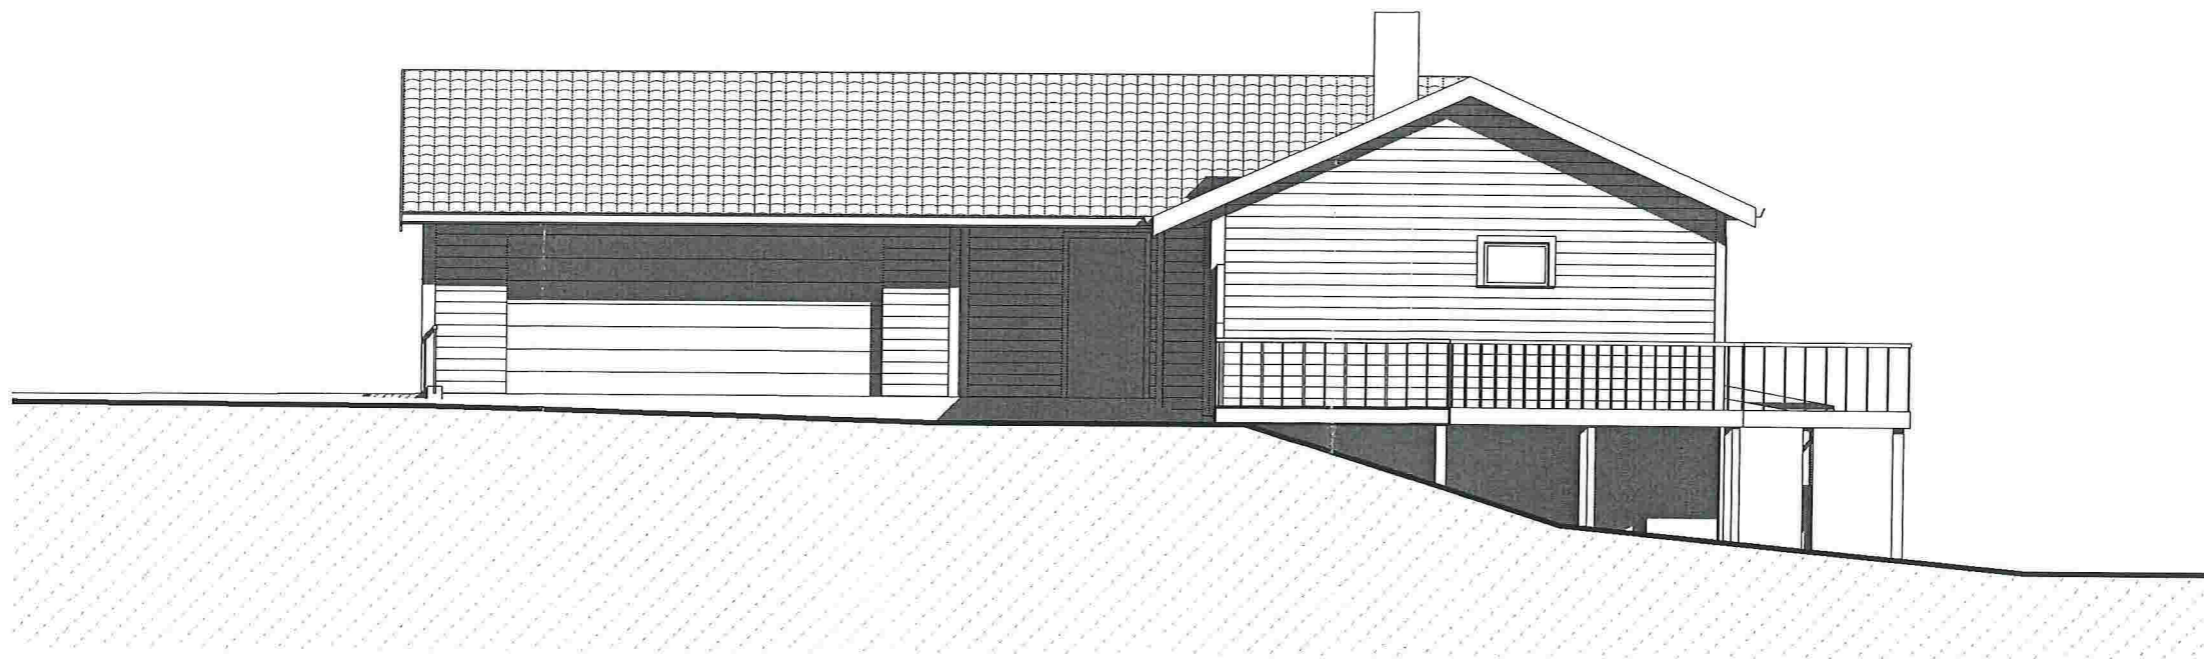


2 Vest  
1 : 100

TIDLIGERE GODKJENT TILBYGG

Enebolig, Tilbygg garasje	Fasade mot nord og vest	Mål 1 : 100 / A3
Gnr 107, Bnr 14, Kolås Lindås kommune P.nr 1303	Søknad Jan-Tore Kolås Kolåsvegen 151, 5955 Lindås	Tegn.nr A320
Arkitekt Mette Kyed Thorson	Sivilarkitekt MNAL Medlem av Arkitektbedriftene Kvalen 16, N-5955 Lindås Tlf +47 901 48 83 mktho@online.no	Rev B
		Dato 30.8.2013




1 Sør  
1 : 100

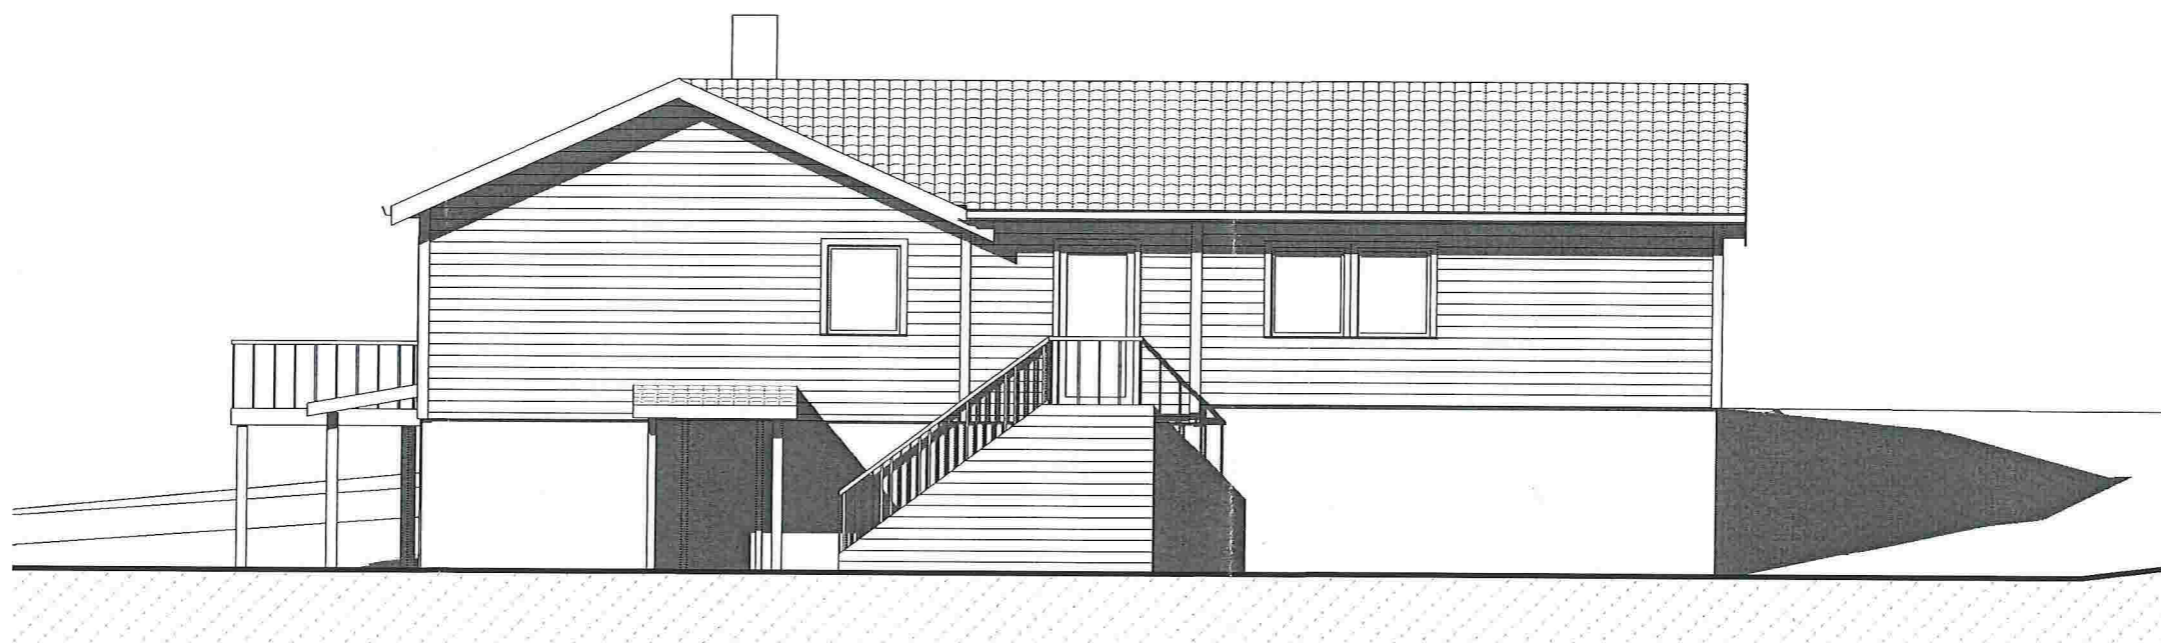

2 Øst  
1 : 100

*TIDLIGERE GODKJENT TILBYGG*

Enebolig, Tilbygg garasje	Fasade mot sør og øst	Mål 1 : 100 / A3
Gnr 107, Bnr 14, Kolås Lindås kommune P.nr 1303	Søknad Jan-Tore Kolås Kolåsvegen 151, 5955 Lindås	Tegn.nr A321
Arkitekt Mette Kyed Thorson	Sivilarkitekt MNAL Medlem av Arkitektbedriftene Kvalen 16, N-5955 Lindås Tlf +47 901 48 83 mktho@online.no	Rev B
		Dato 30.8.2013

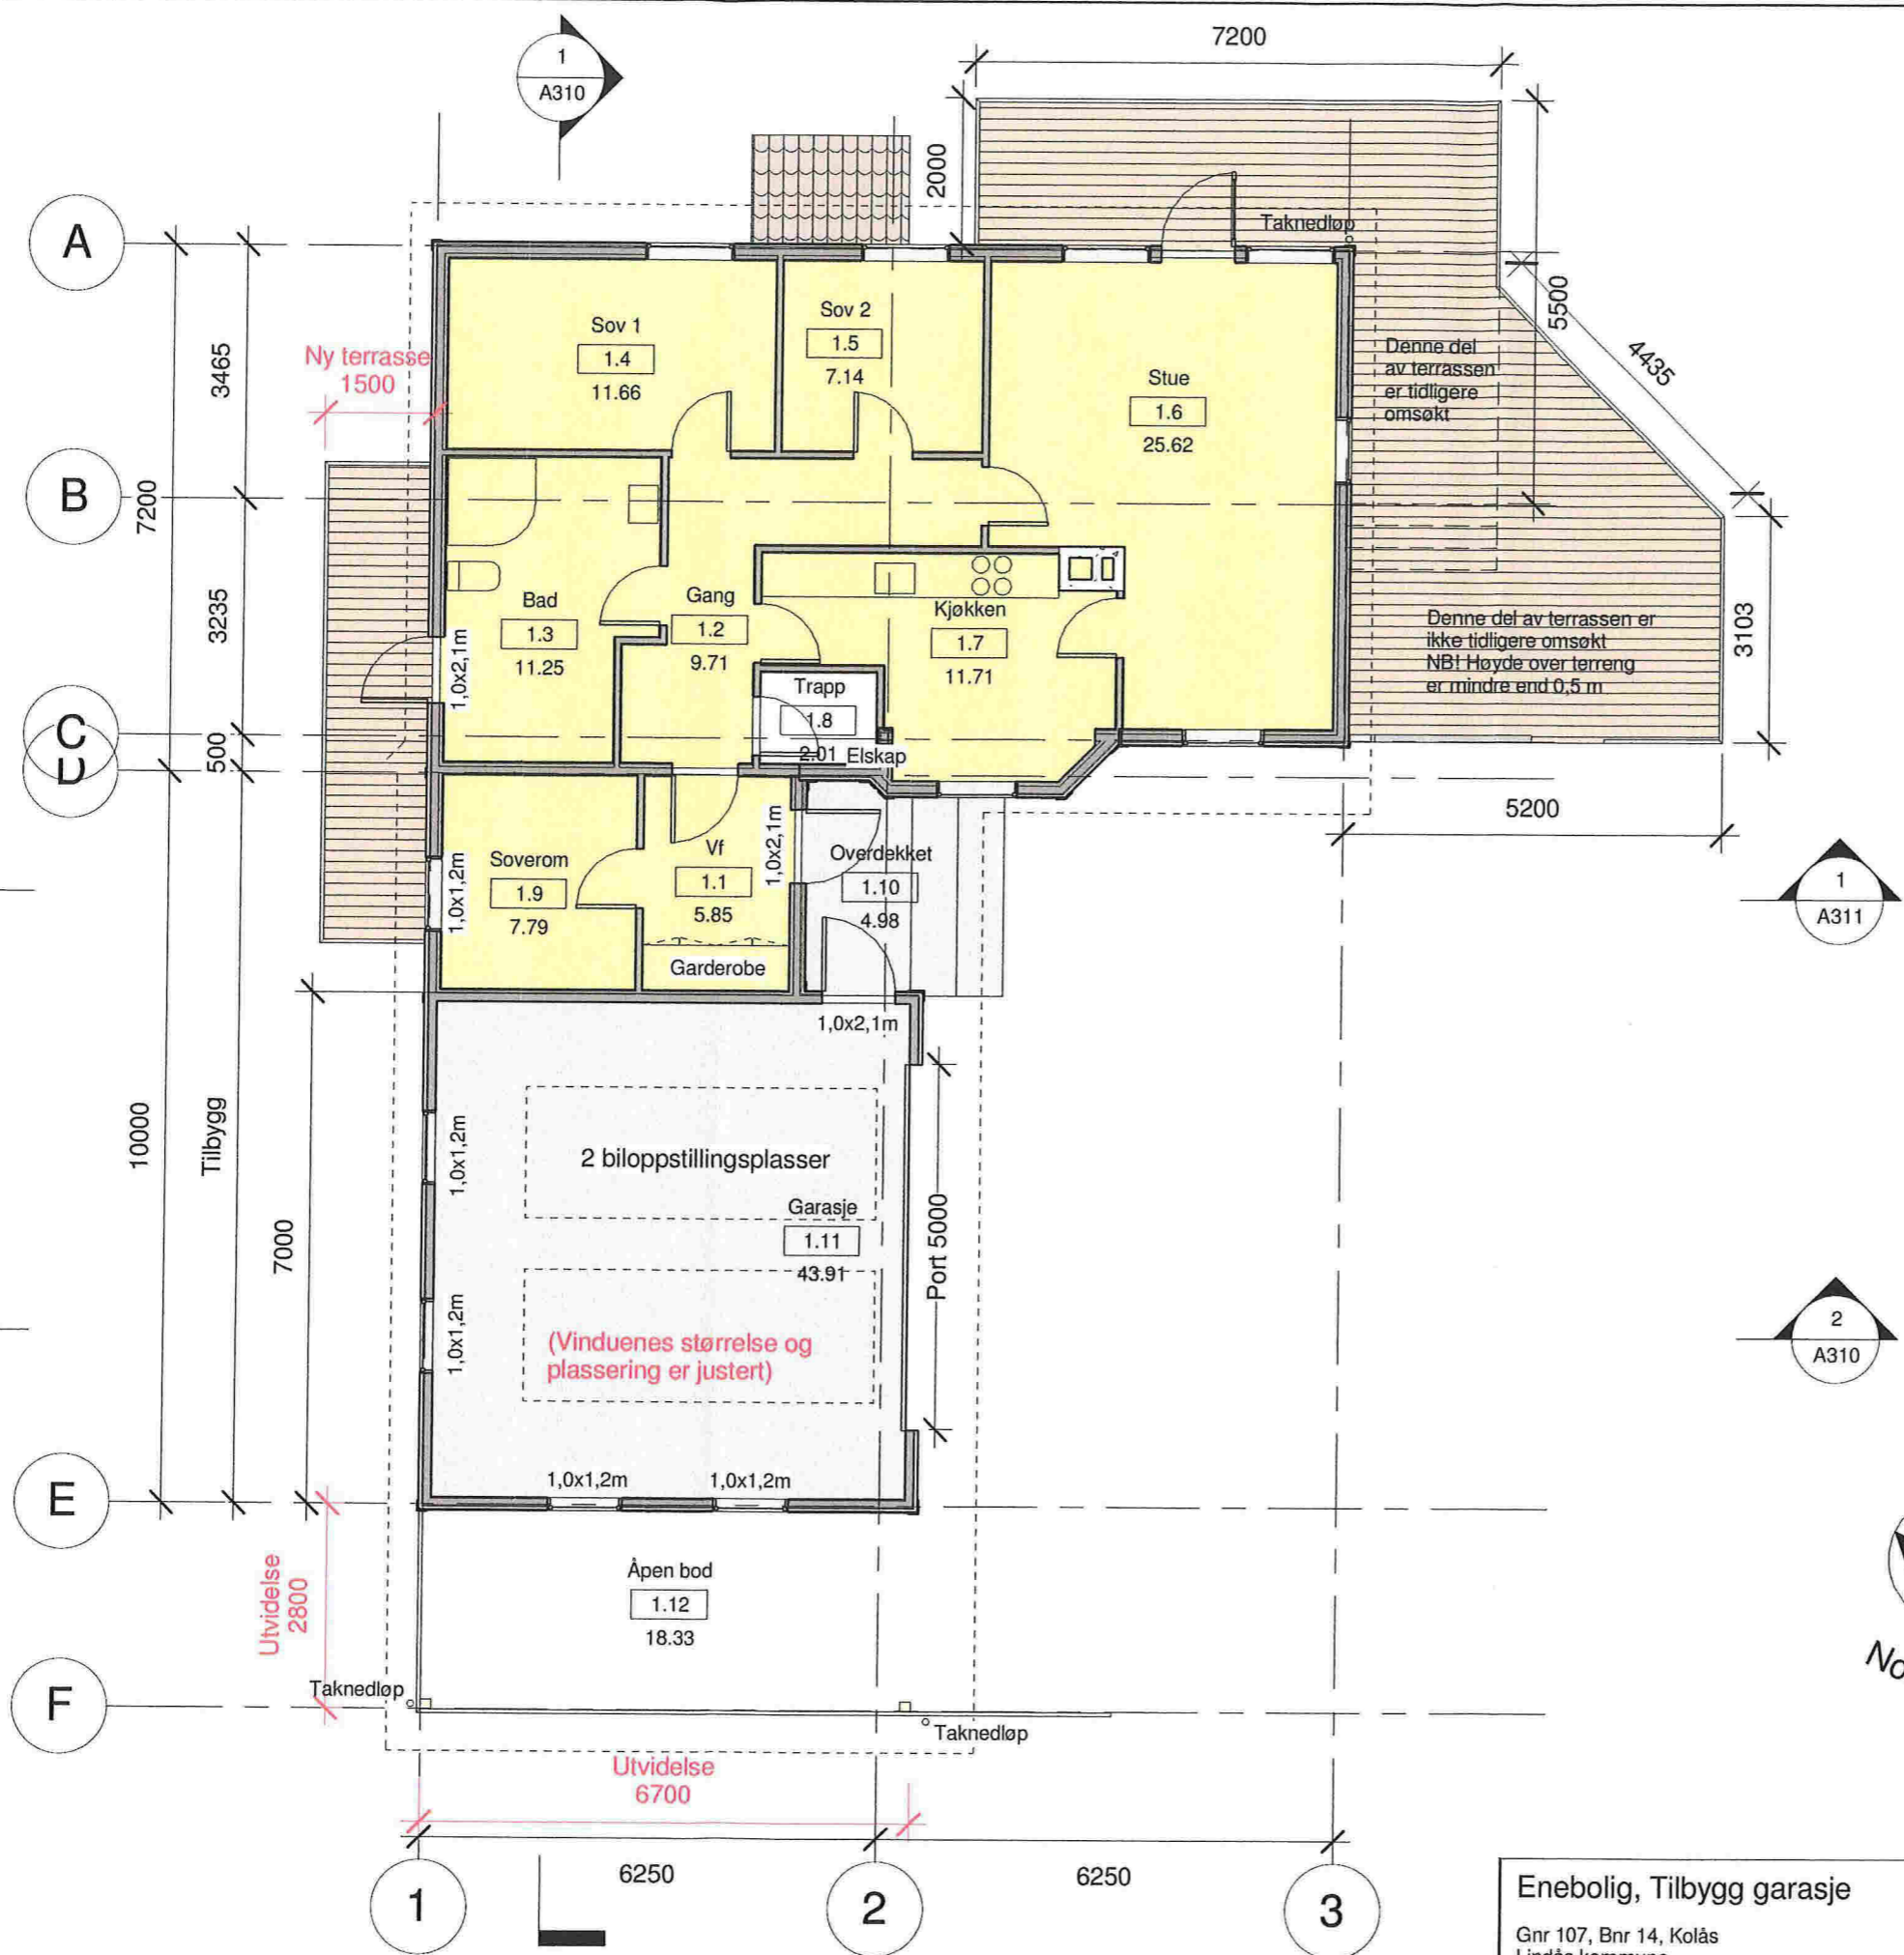

Bebyggdareal BYA	
Navn	Areal

Areal under ny terrasse	10 m <sup>2</sup>
Enebolig	90 m <sup>2</sup>
Tilbygg/garasje	69 m <sup>2</sup>
Åpen bod	19 m <sup>2</sup>
<b>Grand total: 4</b>	<b>188 m<sup>2</sup></b>


Bruksareal BRA	
Navn	Areal

Areal under eks terrasse	14 m <sup>2</sup>
Areal under ny terrasse	10 m <sup>2</sup>
Bolig, hovedplan	85 m <sup>2</sup>
Bolig, underetasje	77 m <sup>2</sup>
Tilbygg, garasje	45 m <sup>2</sup>
Tilbygg, overdekket	12 m <sup>2</sup>
Tilbygg, vaskerom	9 m <sup>2</sup>
Åpen bod	19 m <sup>2</sup>
<b>Grand total: 8</b>	<b>271 m<sup>2</sup></b>


Enebolig, Tilbygg garasje	2.etg	Mål 1:100 / A3
Gnr 107, Bnr 14, Kolås Lindås kommune P.nr 1303	Søknad - Endring av tillatelse Jan-Tore Kolås Kolåsvegen 151, 5955 Lindås	Tegn.nr A302 Rev E Dato 12.10.2015
Arkitekt Mette Kyed Thorson	Sivilarkitekt MNAL Medlem av Arkitektbedriftene Kvalen 16, N-5955 Lindås Tlf +47 901 48 834 mktho@online.no	Org.nr 987 788 682

ALLE MÅL MÅ KONTROLLERES PÅ STEDET!

Utvidelse av garasje med åpen bod

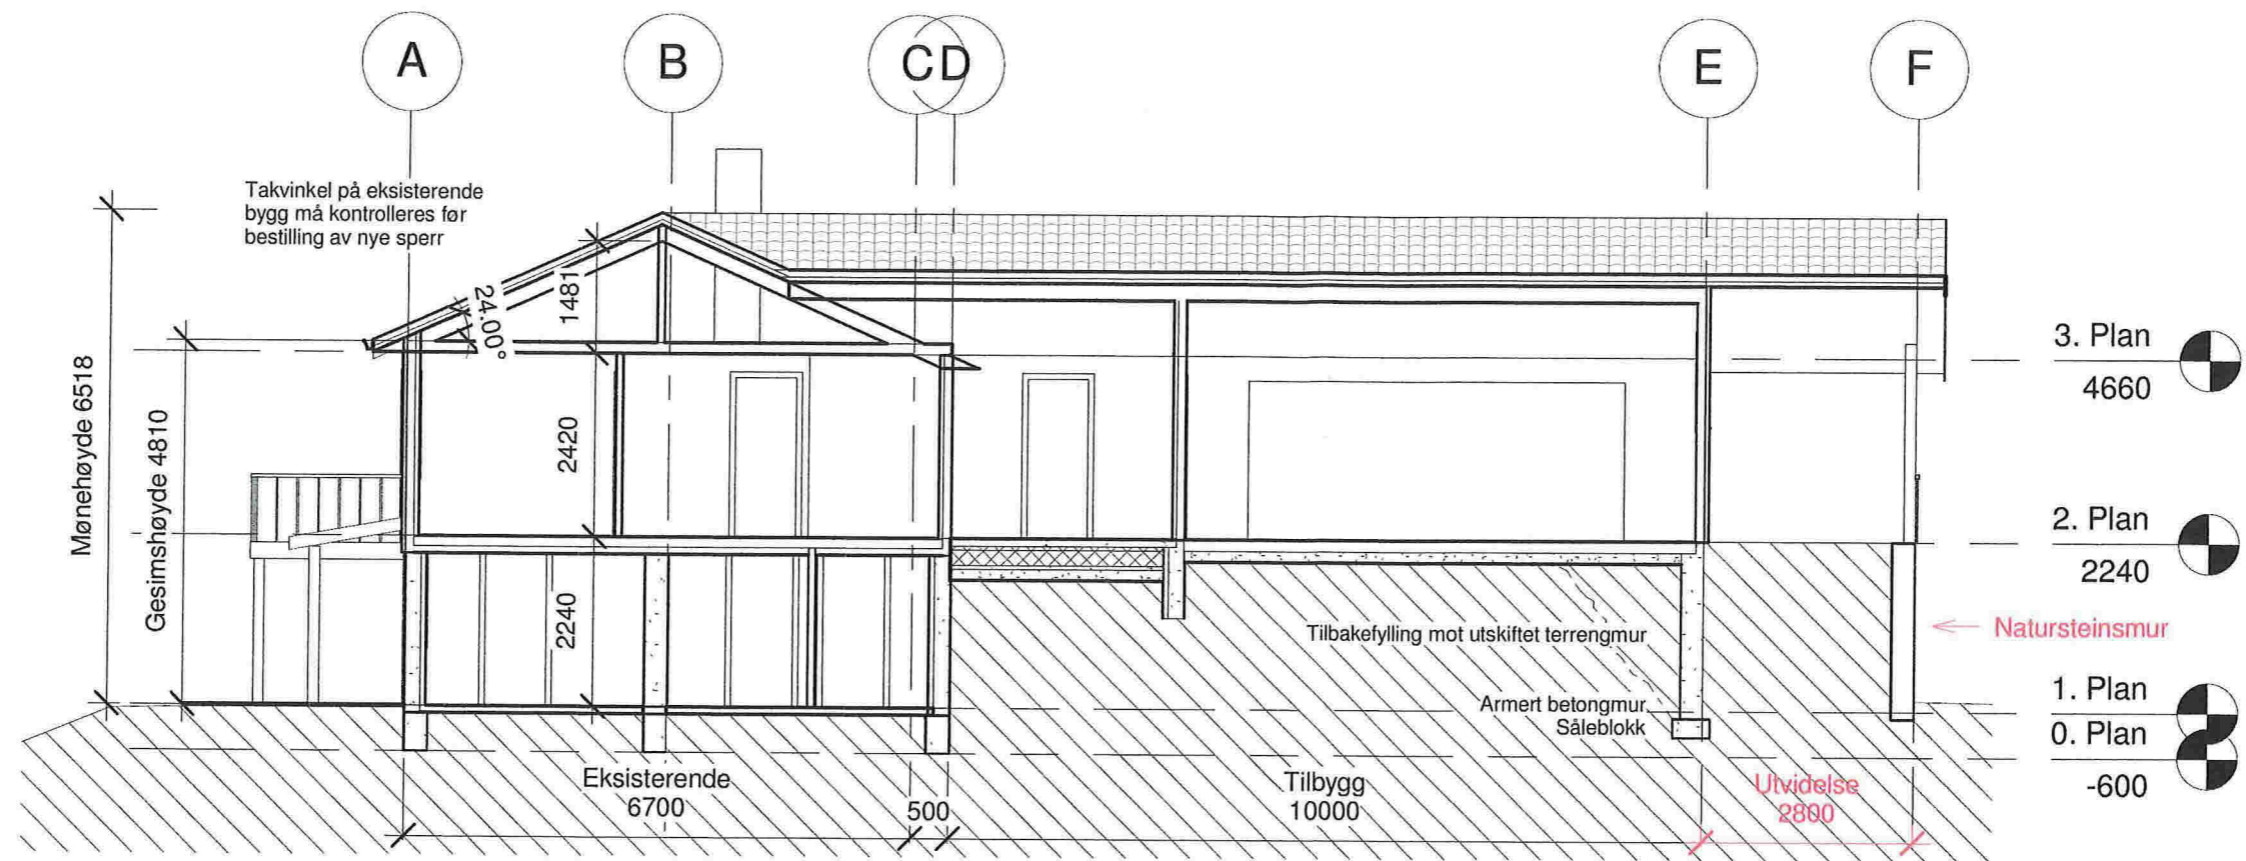


1 Snitt A-A  
1 : 100

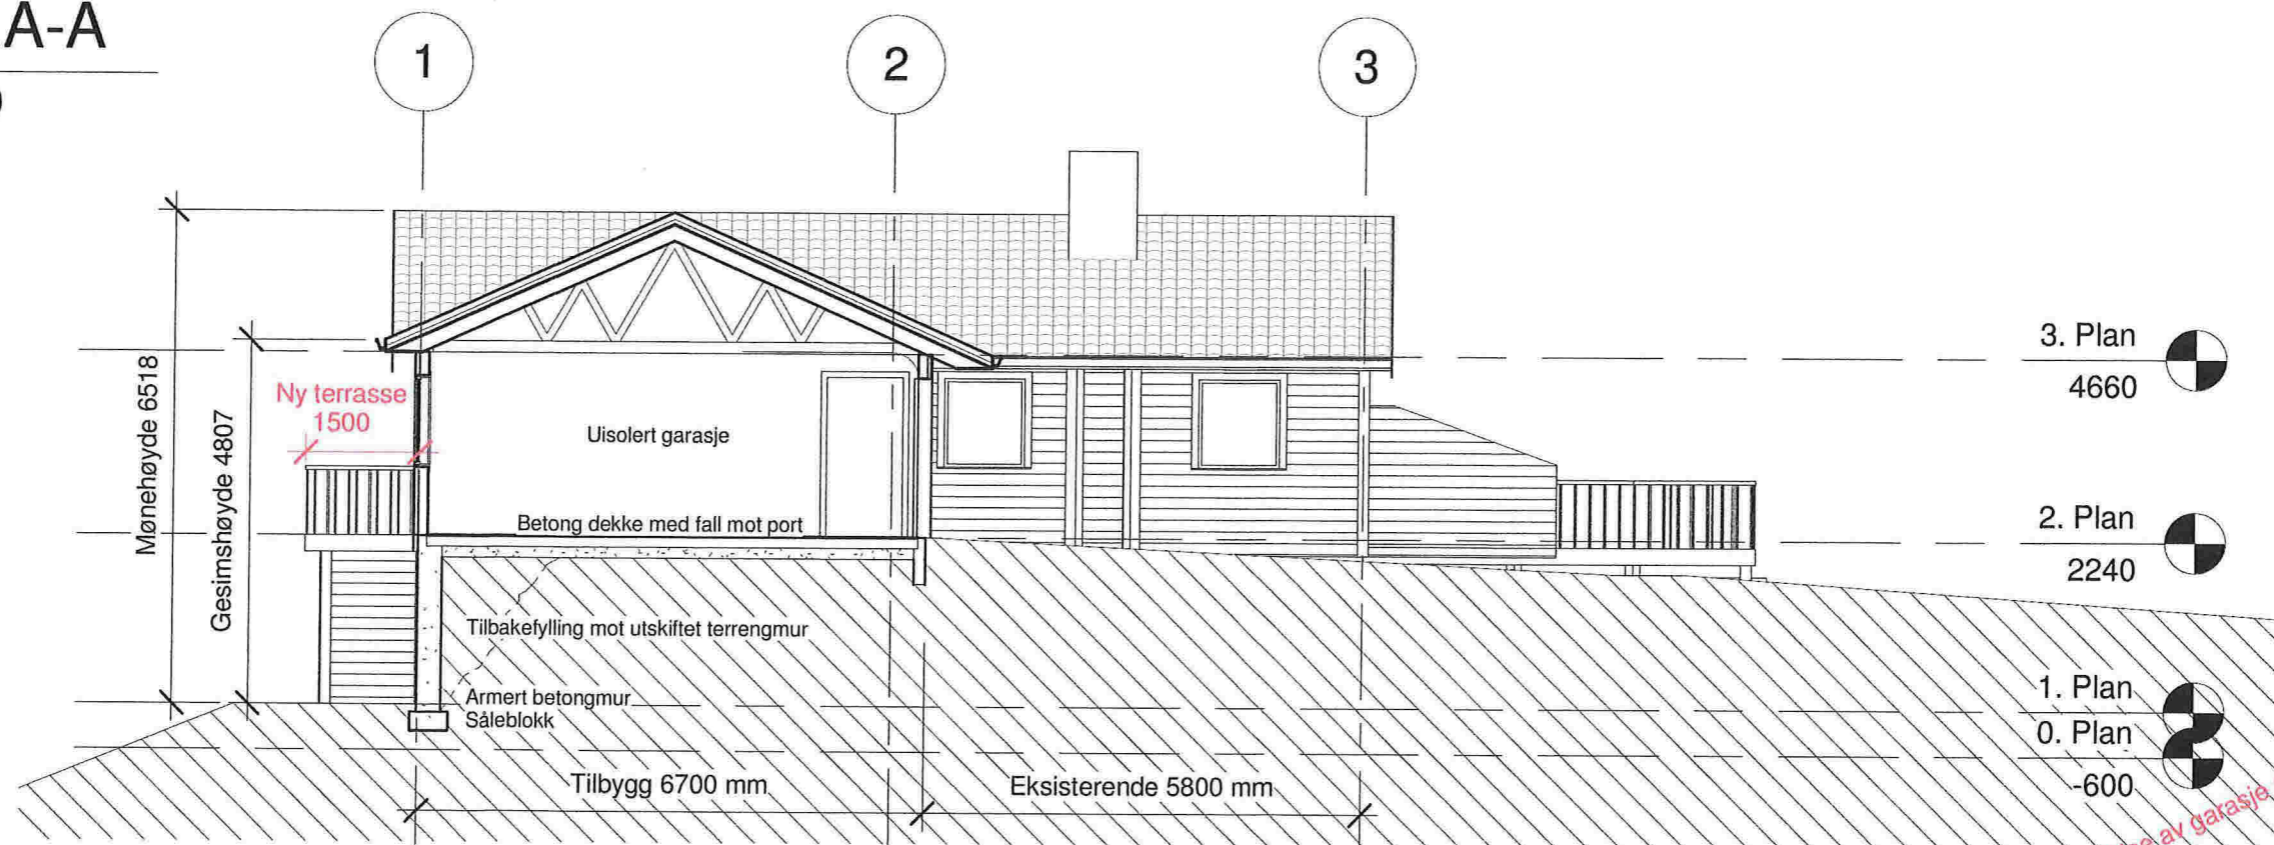


2 Snitt C-C  
1 : 100

ALLE MÅL MÅ KONTROLLERES PÅ STEDET!

Enebolig, Tilbygg garasje	Snitt	Mål 1 : 100 / A3
Gnr 107, Bnr 14, Kolås Lindås kommune P.nr 1303	Søknad - Endring av tillatelse Jan-Tore Kolås Kolåsvegen 151, 5955 Lindås	Tegn.nr A310
Arkitekt Mette Kyed Thorson	Sivilarkitekt MNAL Medlem av Arkitektbedriftene Kvalen 16, N-5955 Lindås Tlf +47 901 48 834 mktho@online.no	Rev E
		Dato 12.10.2015

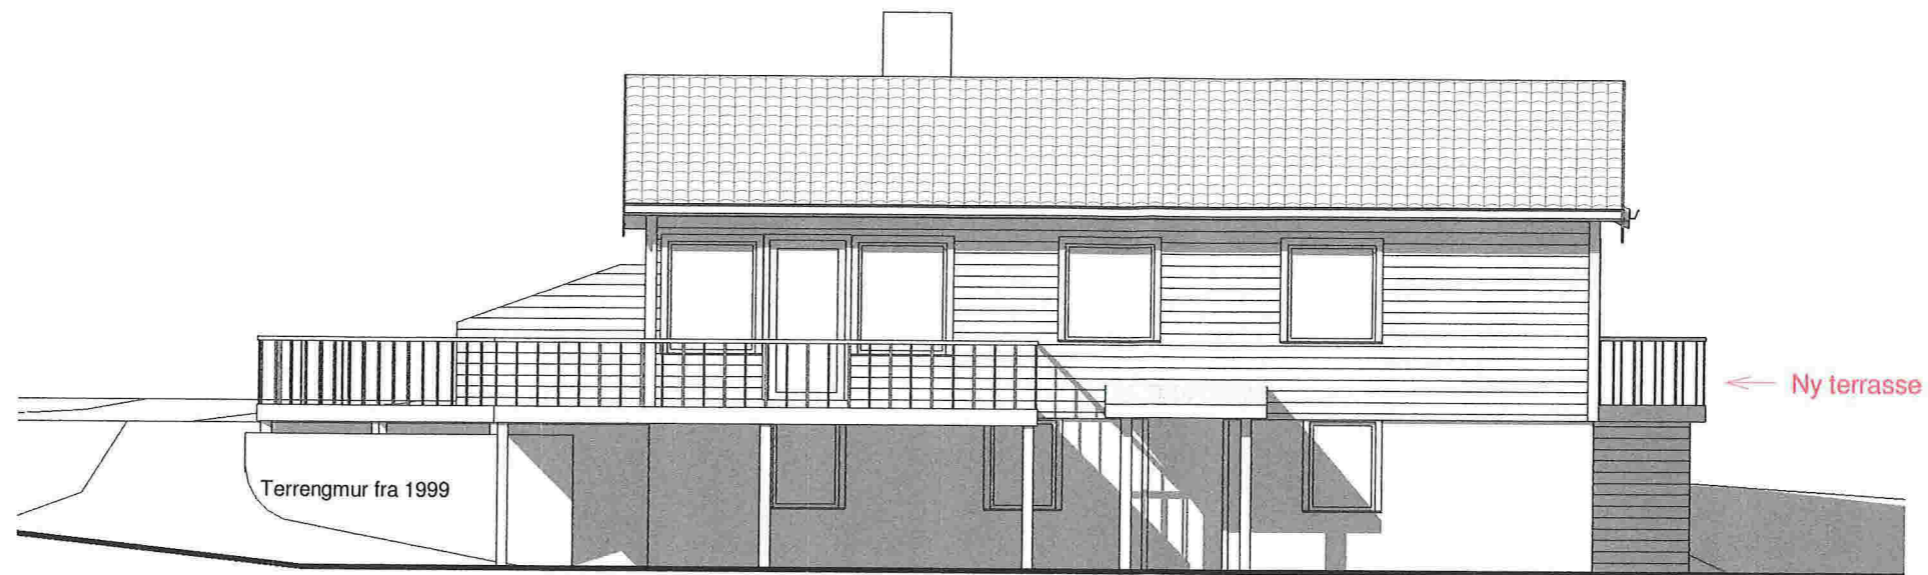

1 Sør  
1 : 100

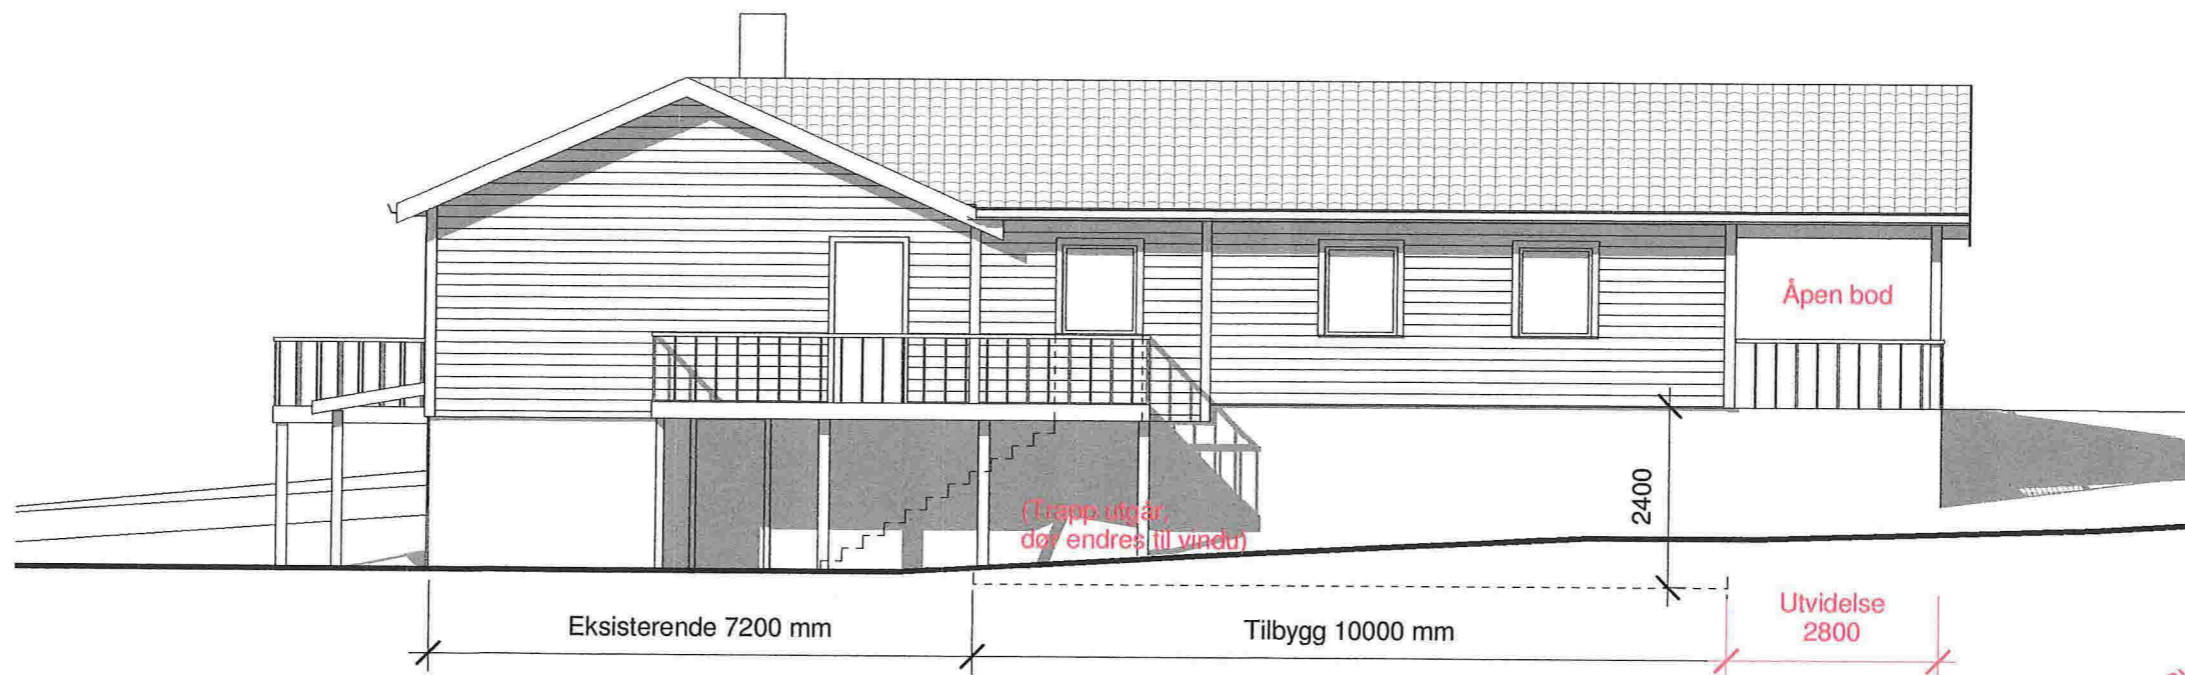



Utvidelse av garasje med åpen bod

2 Øst  
1 : 100

ALLE MÅL MÅ KONTROLLERES PÅ STEDET!

Enebolig, Tilbygg garasje	Fasade mot sør og øst	Mål 1 : 100 / A3
Gnr 107, Bnr 14, Kolås Lindås kommune P.nr 1303	Søknad - Endring av tillatelse Jan-Tore Kolås Kolåsvegen 151, 5955 Lindås	Tegn.nr A321
Arkitekt Mette Kyed Thorson	Sivilarkitekt MNAL Medlem av Arkitektbedriftene Kvalen 16, N-5955 Lindås Tlf +47 901 48 834 mktho@online.no	Rev E
		Dato 12.10.2015



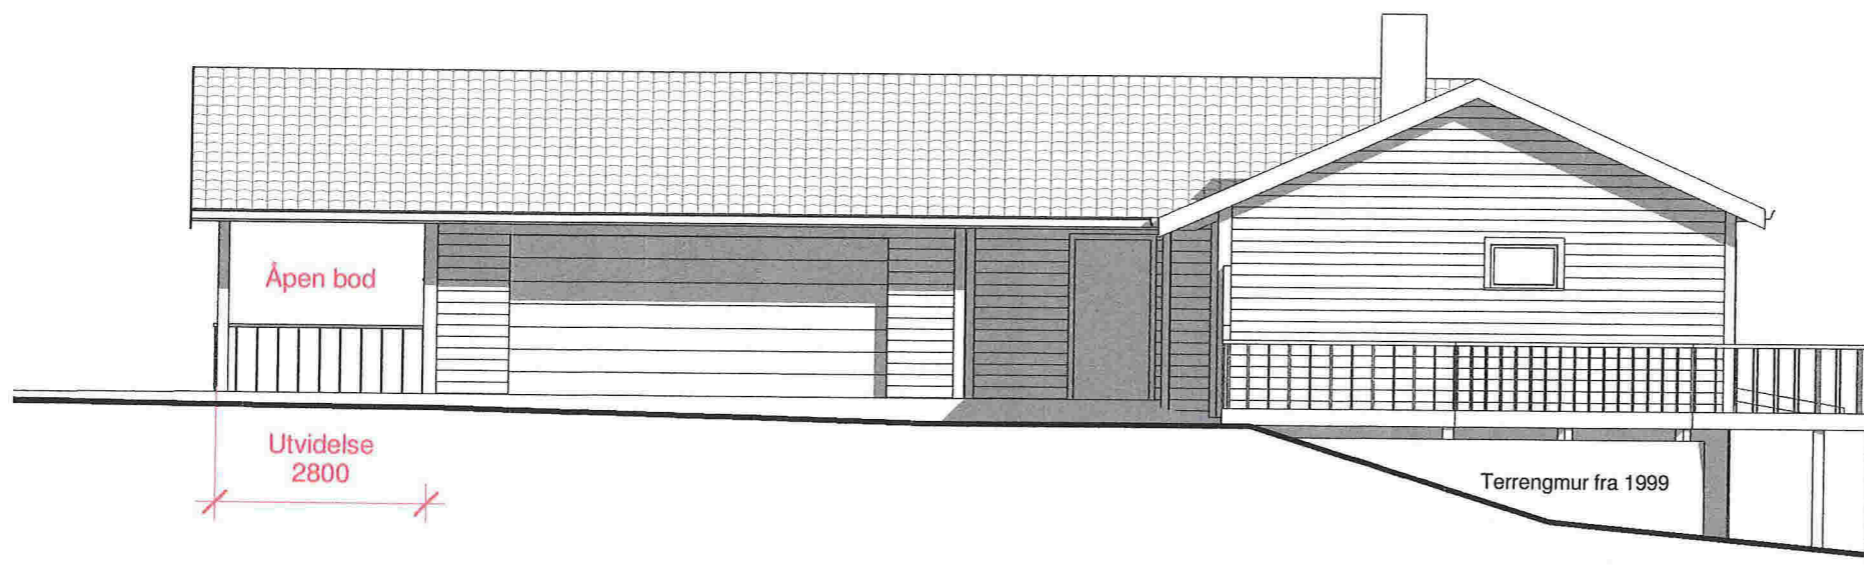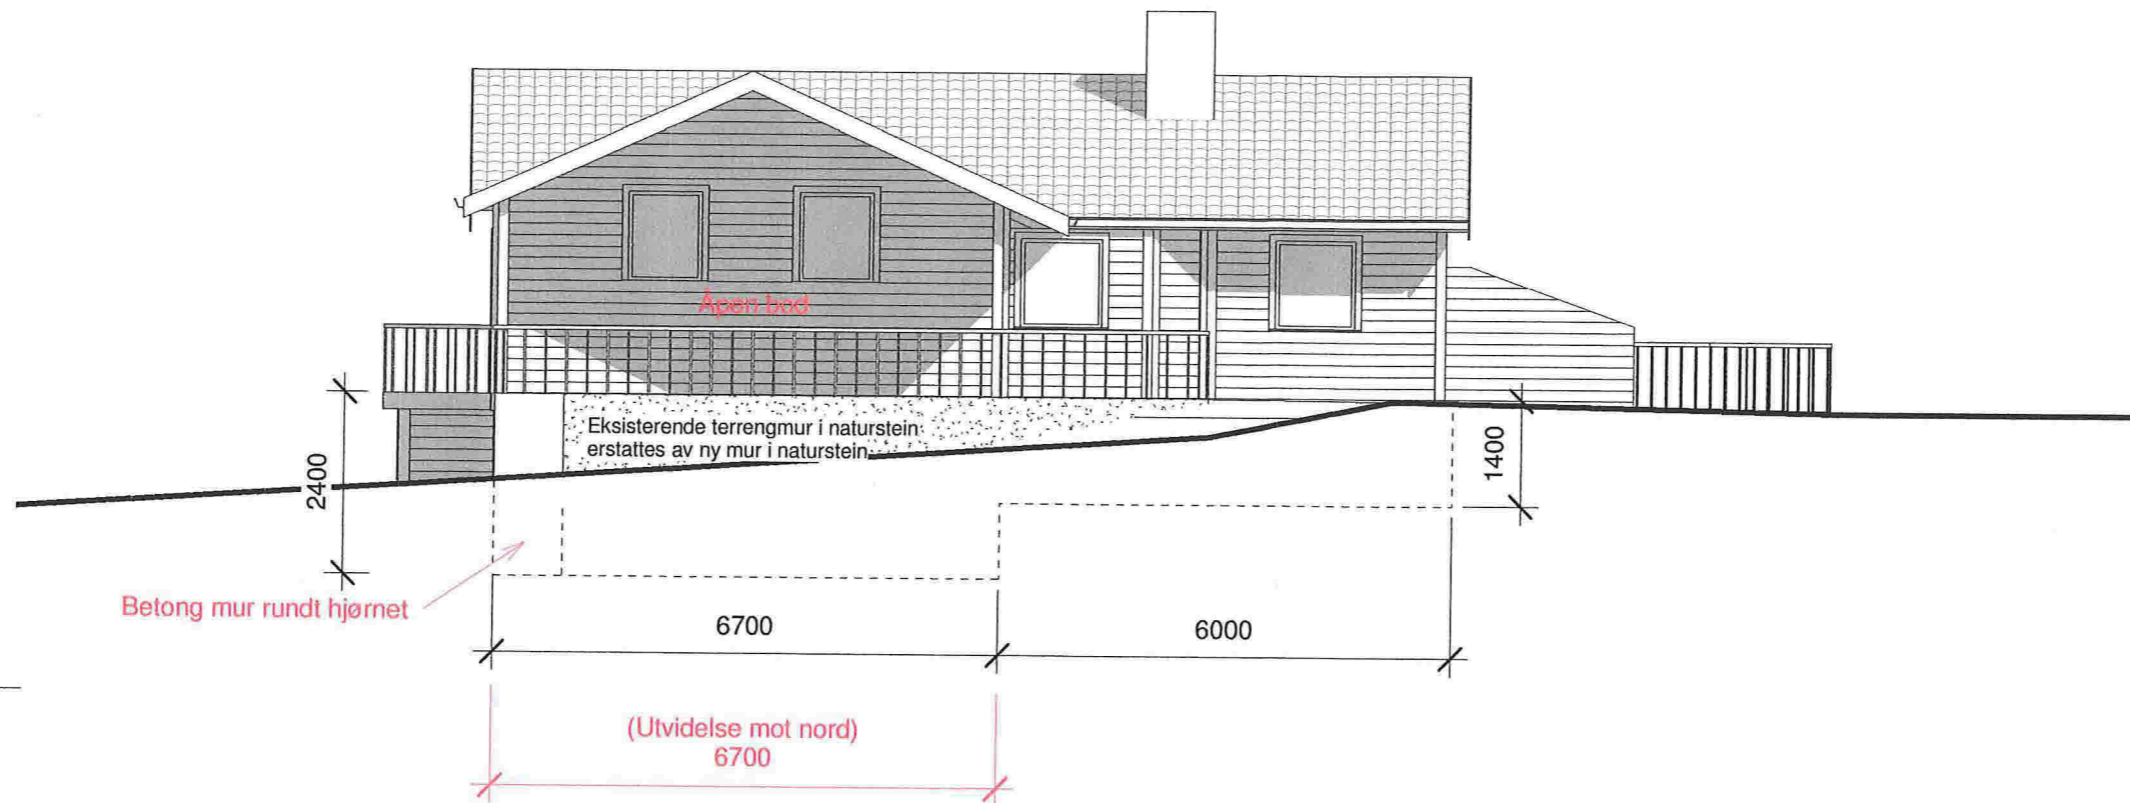

Utvidelse av garasje med åpen bod

ALLE MÅL MÅ KONTROLLERES PÅ STEDET!

Enebolig, Tilbygg garasje	Fasade mot nord og vest	Mål 1 : 100 / A3
Gnr 107, Bnr 14, Kolås Lindås kommune P.nr 1303	Søknad - Endring av tillatelse Jan-Tore Kolås Kolåsvegen 151, 5955 Lindås	Tegn.nr A320
Arkitekt Mette Kyed Thorson	Sivilarkitekt MNAL Medlem av Arkitektbedriftene Kvalen 16, N-5955 Lindås Tlf +47 901 48 834 mktho@online.no	Rev E
		Dato 12.10.2015