

- |                        |                 |
|------------------------|-----------------|
| Målte Grenser          | Større bustader |
| Registrerte Grenser    | Hytte/feriehus  |
| Udefinert grenser      | Garasje/utlus   |
| Terrengmålte grense    | Industri/lager  |
| Konstruert grensepunkt | Andre bygg      |
| Bolig                  |                 |
| Bustad m/leilighet     |                 |
| Våningshus             |                 |
- Beliggenhet og høyder må oppfattes som orienterende.



Lindås kommune  
Geodata avdeling  
Grunnkart 2010 FØR grenseendring !

Dato: 2015.11.26  
Sign: SSO

Del av g.nr. 147, b.nr. 5.



Målestokk  
1:500



- |                     |                 |
|---------------------|-----------------|
| Målte Grenser       | Storre bustader |
| Registrerte Grenser | Hytte/feriehus  |
| Udefinert           | Garasje/uthus   |
| Terrengmålt         | Industri/lager  |
| Konstruert          | Andre bygg      |
| Bolig               |                 |
| Bustad m/leilighet  |                 |
| Våningshus          |                 |

Beliggenhet og høyder må oppfattes som orienterende.



Lindås kommune  
Geodata avdeling

Ortofoto 2011 FØR grenseendring !


Dato: 2015.11.26

Sign: sso

Del av g.nr. 147, b.nr. 5.



Målestokk  
1:500

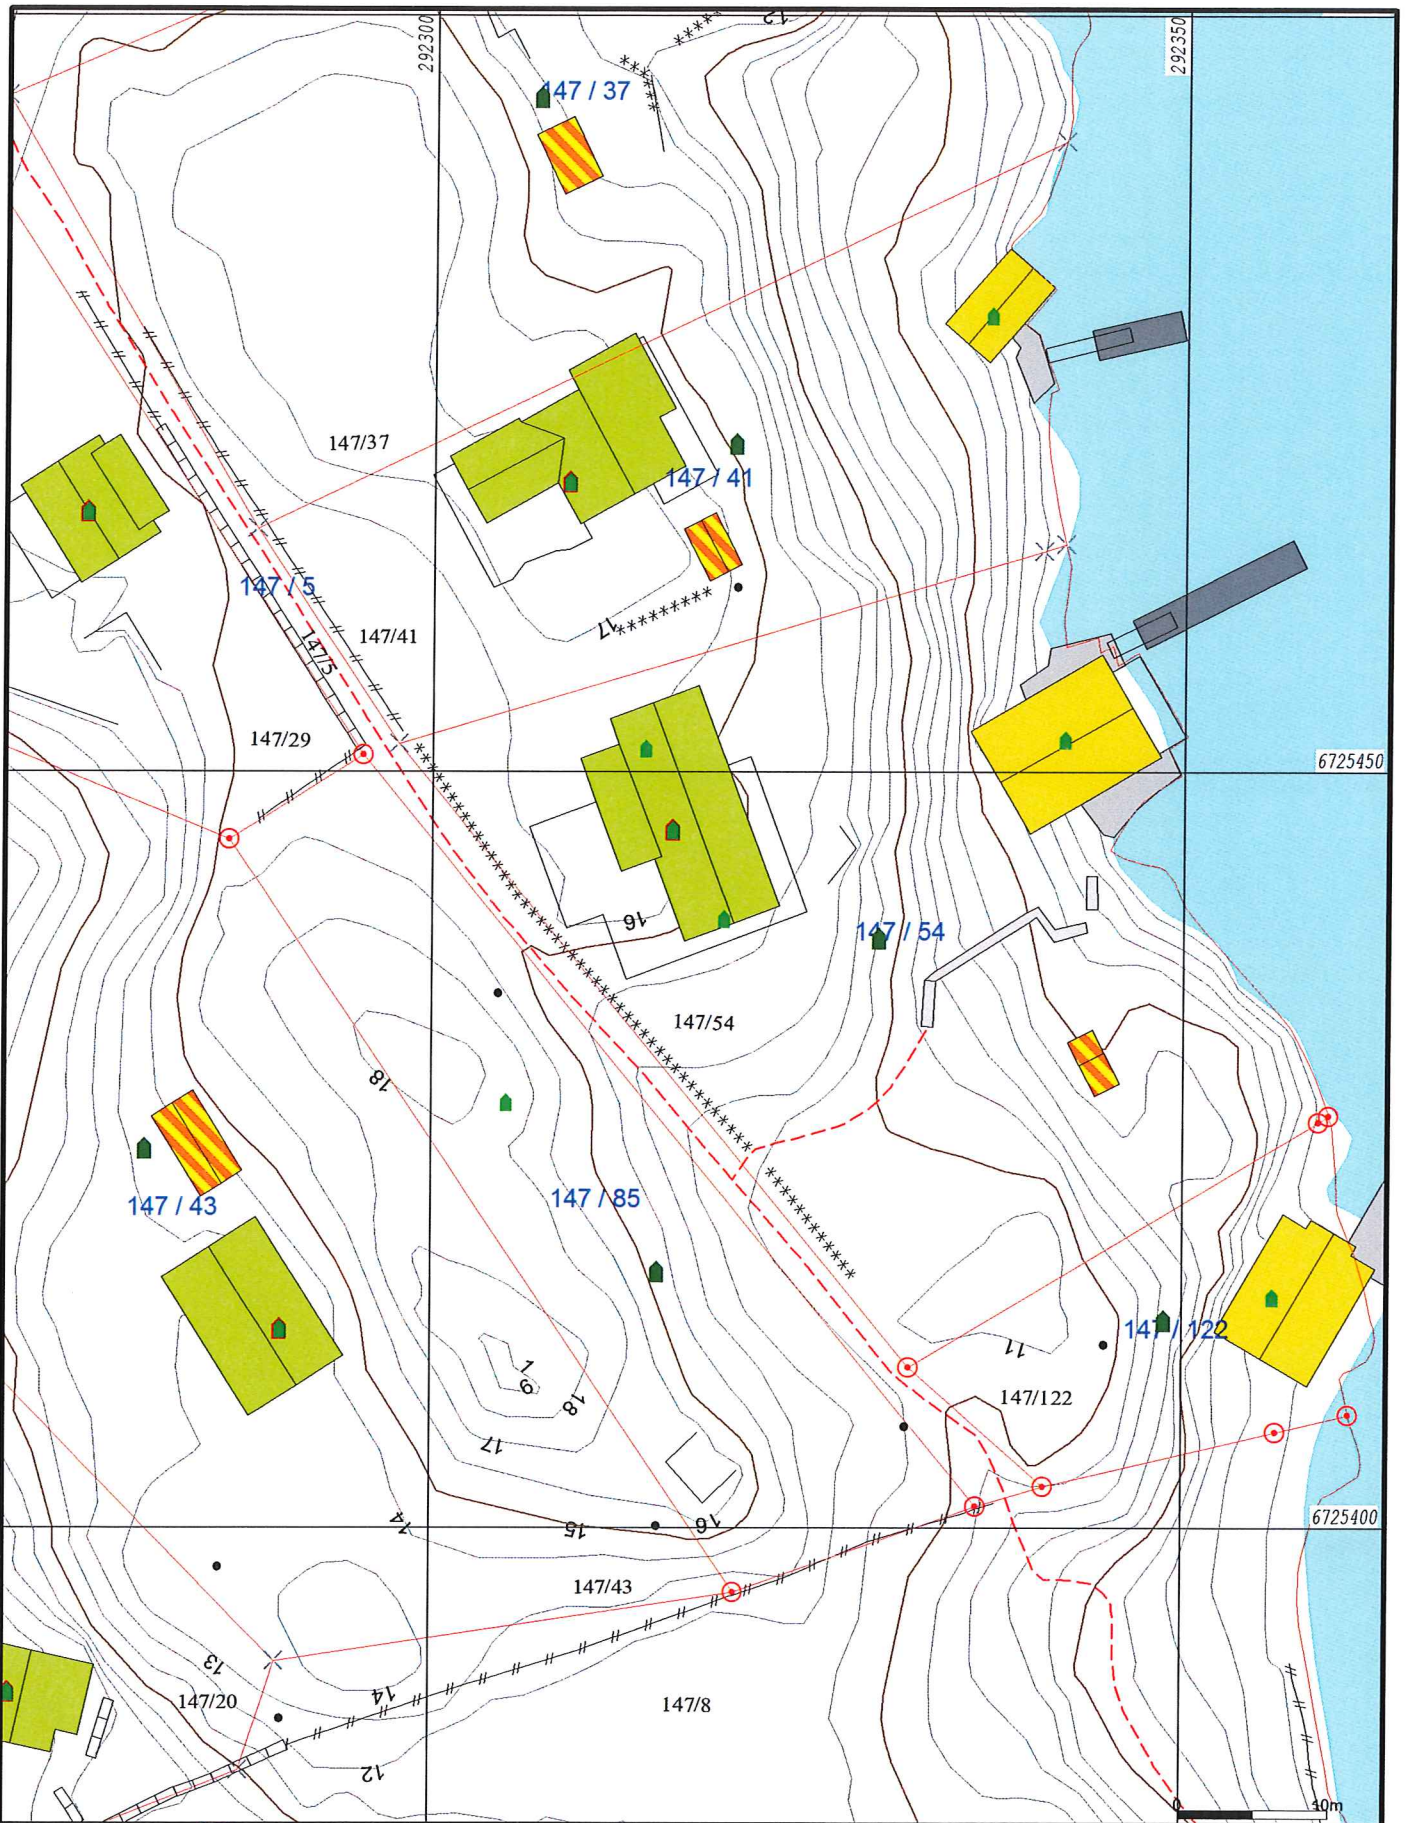

- Målte Grenser
- - - Registrerte Grenser
- Udefinert grenser
- ⊙ Terrengmålte grense
- ⊙ Konstruert grensepunkt
- Bolig
- Bustad m/leilighet
- Våningshus
- Storre bustader
- Hytte/feriehus
- Garasje/uthus
- Industri/lager
- Andre bygg

Beliggenhet og høyder må oppfattes som orienterende.



Lindås kommune  
Geodata avdeling  
Grunnkart 2010 ETTER grenseending !

Dato: 2015.11.26  
Sign: SSO

Del av g.nr. 147, b.nr. 5.



Målestokk  
1:500



- Målte Grenser
- - - Registrerte Grenser
- ⊙ Udefinert
- ⊙ Terrengmålt
- ⊙ Konstruert
- Bolig
- Bustad m/leilighet
- Våningshus
- Storre bustader
- Hytte/feriehus
- Garasje/uthus
- Industri/lager
- Andre bygg



Lindås kommune  
Geodata avdeling

Ortofoto 2011 ETTER grenseending !

Dato: 2015.11.26  
Sign: sso

Del av g.nr. 147, b.nr. 5.



Målestokk  
1:500

Beliggenhet og høyder må oppfattes som orienterende.