


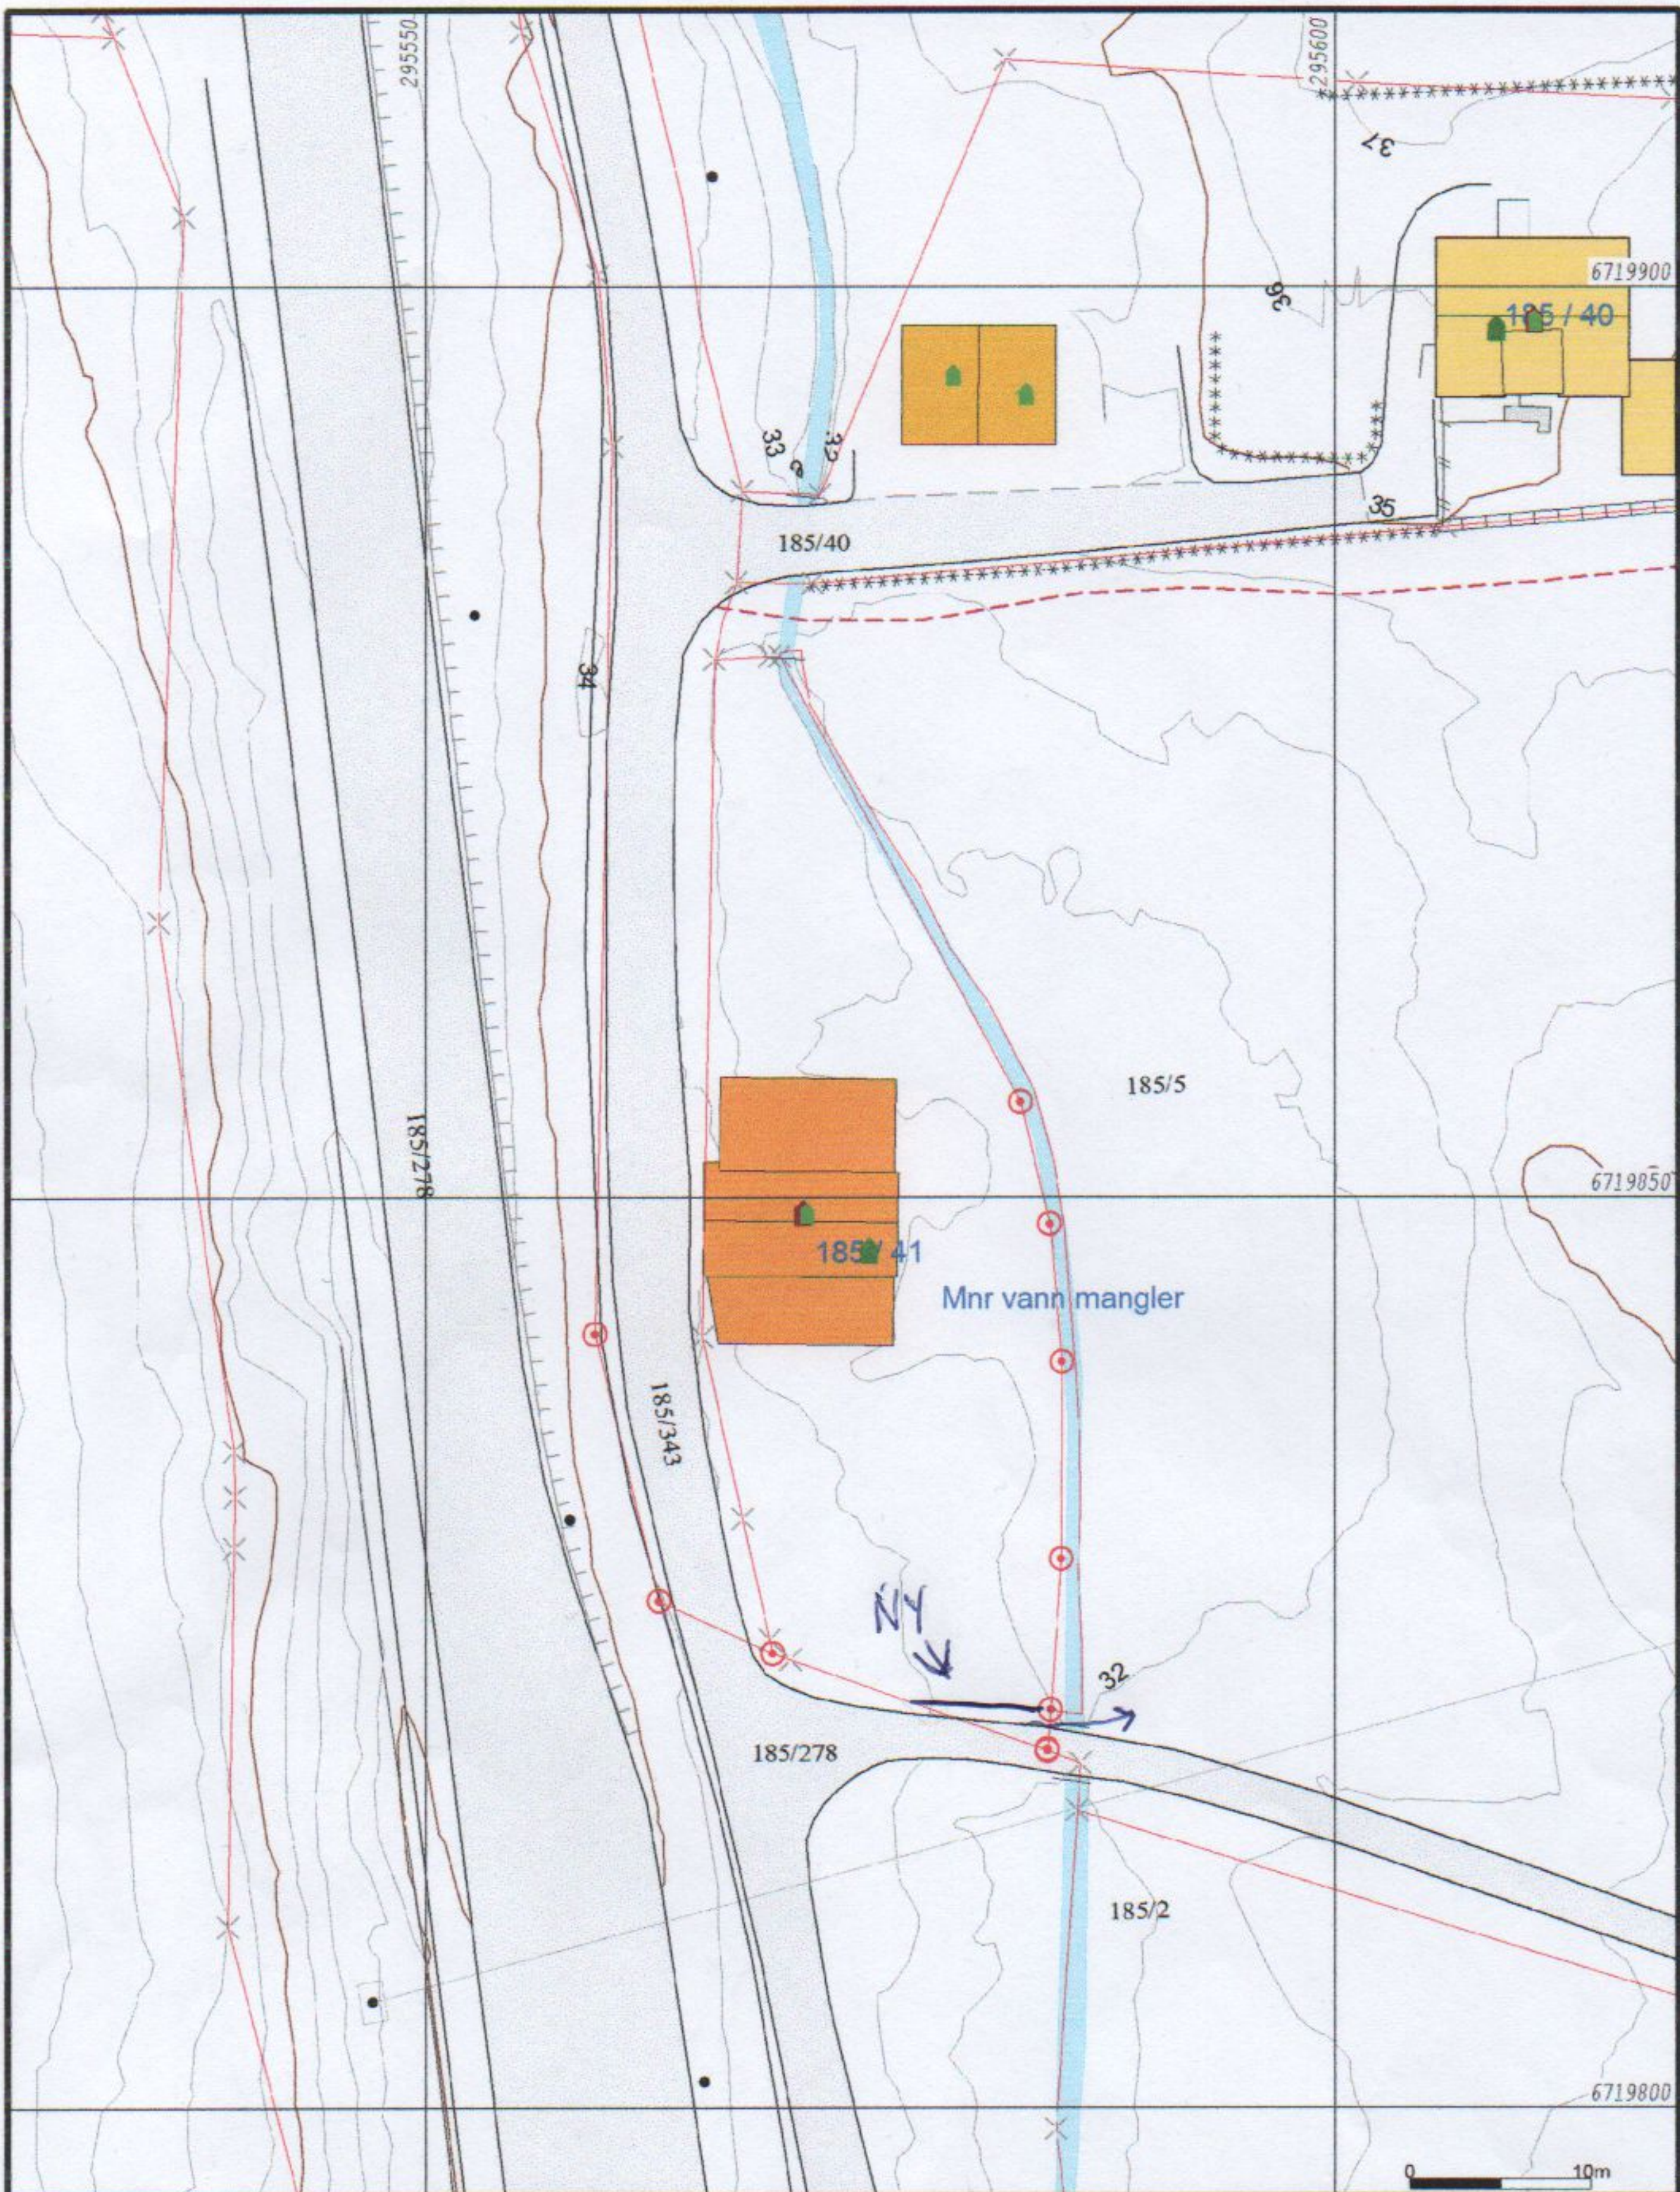

- Målte Grenser - Registrerte Grenser - Udefinert grenser - Terrengmålte grense - Konstruert gresepunkt - Bolig - Bustad m/leilighet - Våningshus	- Storre bustader - Hytte/feriehus - Garasje/uthus - Industri/lager - Andre bygg	 Lindås kommune Geodata avdeling Grunnkart 2010.	N  Målestokk 1:500
Beliggenhet og høyder må oppfattes som orienterende.		Dato: 2015.12.04 Sign: SSO	G.nr. 185, b.nr. 41.