



**For matrikkelenhet:**

Kommune: **1263 - LINDÅS**

Gårdsnummer: **185**

Bruksnummer: **344**

Utskriftsdato/klokkeslett: 14.12.2015 kl. 09:07

Produsert av: Liv Berit Ones

Attestert av: Lindås kommune

**Orientering om matrikkelbrev**

Matrikkelbrevet er hjemlet i «Lov om egedomsregistrering» (matrikkelova) av 17. juni 2005. Etter definisjonen i matrikkelovens § 3 d) er matrikkelbrevet en attestert utskrift av matrikkelen som viser alle registrerte opplysninger om en matrikkelenhet ved oppgitt dato.

**Om fullstendighet og nøyaktighet i matrikkelbrevet**

Matrikkelen ble etablert ved konvertering av data fra tidligere registre. Det kan variere hvor gode disse dataene er med hensyn på fullstendighet og nøyaktighet. I enkelte tilfeller kan grensepunkt og grenselinjer mangle helt eller delvis eller være feil registrert. Det kan også være feil og mangler ved registrert bygnings- og adresseinformasjon. Fullstendighet og stedfestingsnøyaktighet er generelt bedre innenfor enn utenfor tettbygd strøk. Vær oppmerksom på at for mange matrikkelenheter og bygg hefter usikkerhet ved arealet som oppgis.

For utfyllende informasjon: [www.kartverket.no/matrikkelbrev](http://www.kartverket.no/matrikkelbrev)

## Matrikkelenhet

Matrikkelenhetstype: Grunneiendom  
Bruksnavn: "Solhaug" av Isdal  
Etableringsdato: 28.10.2015  
Skylid: 0  
Er tinglyst: Ja  
Har festegrønner: Nei  
Er seksjonert: Nei

## Arealrapport

Beregna areal for 185 / 344  
Areal (m2) Kommentar  
778

## Eierforhold

### Tinglyste eierforhold

Rolle	Status	Føds.d./org.nr	Navn	Bruksenhet	Adresse	Andel
Hjemmelshaver		040579	BJØRNEVOLL JAN-EIRIK		ORRESTEINEN 1 A 5916 ISDALSTØ	1 / 2
Hjemmelshaver		120380	LINDOW CARIN LIL ANNA		ORRESTEINEN 1 A 5916 ISDALSTØ	1 / 2


## Forretninger


Forretningstype	Årsak til feilretting	Tinglysingsstatus	Tinglysingsstatusdato	Forretningsdato	Matrikkelføringsdato	Signatur
Oppmålingsforretning			09.12.2015	28.09.2015	27.10.2015	1263onl
Oppmålingsforretning/arealoverføring		Tinglyst	09.12.2015	28.09.2015	27.10.2015	1263onl
Oppmålingsforretning		Tinglyst	08.11.2012	02.11.2012	02.11.2012	1263rye
Annen forretningstype			12.06.2012	12.06.2012	12.06.2012	1263rye

Forretningsstype	Årsak til feilretting	Tinglysingsstatus	Tinglysingsstatusdato	Forretningsdato	Matrikkelføringsdato	Signatur
Annen forretningsstype			06.06.2012	06.06.2012	1263rye	1263rye
			Rolle	Matrikkelenhet	Arealendring	
			Avgiver	1263 - 185/344	0	
Oppmålingsforretning	Tinglyst		13.06.2012	21.05.2012	24.05.2012	1263sos
			Rolle	Matrikkelenhet	Arealendring	
			Avgiver	1263 - 185/28	-694	
			Mottaker	1263 - 185/344	693,9	

# Oversiktskart for 185 / 344

Målestokk 1:1 000  
EUREF89 UTM Sone 32

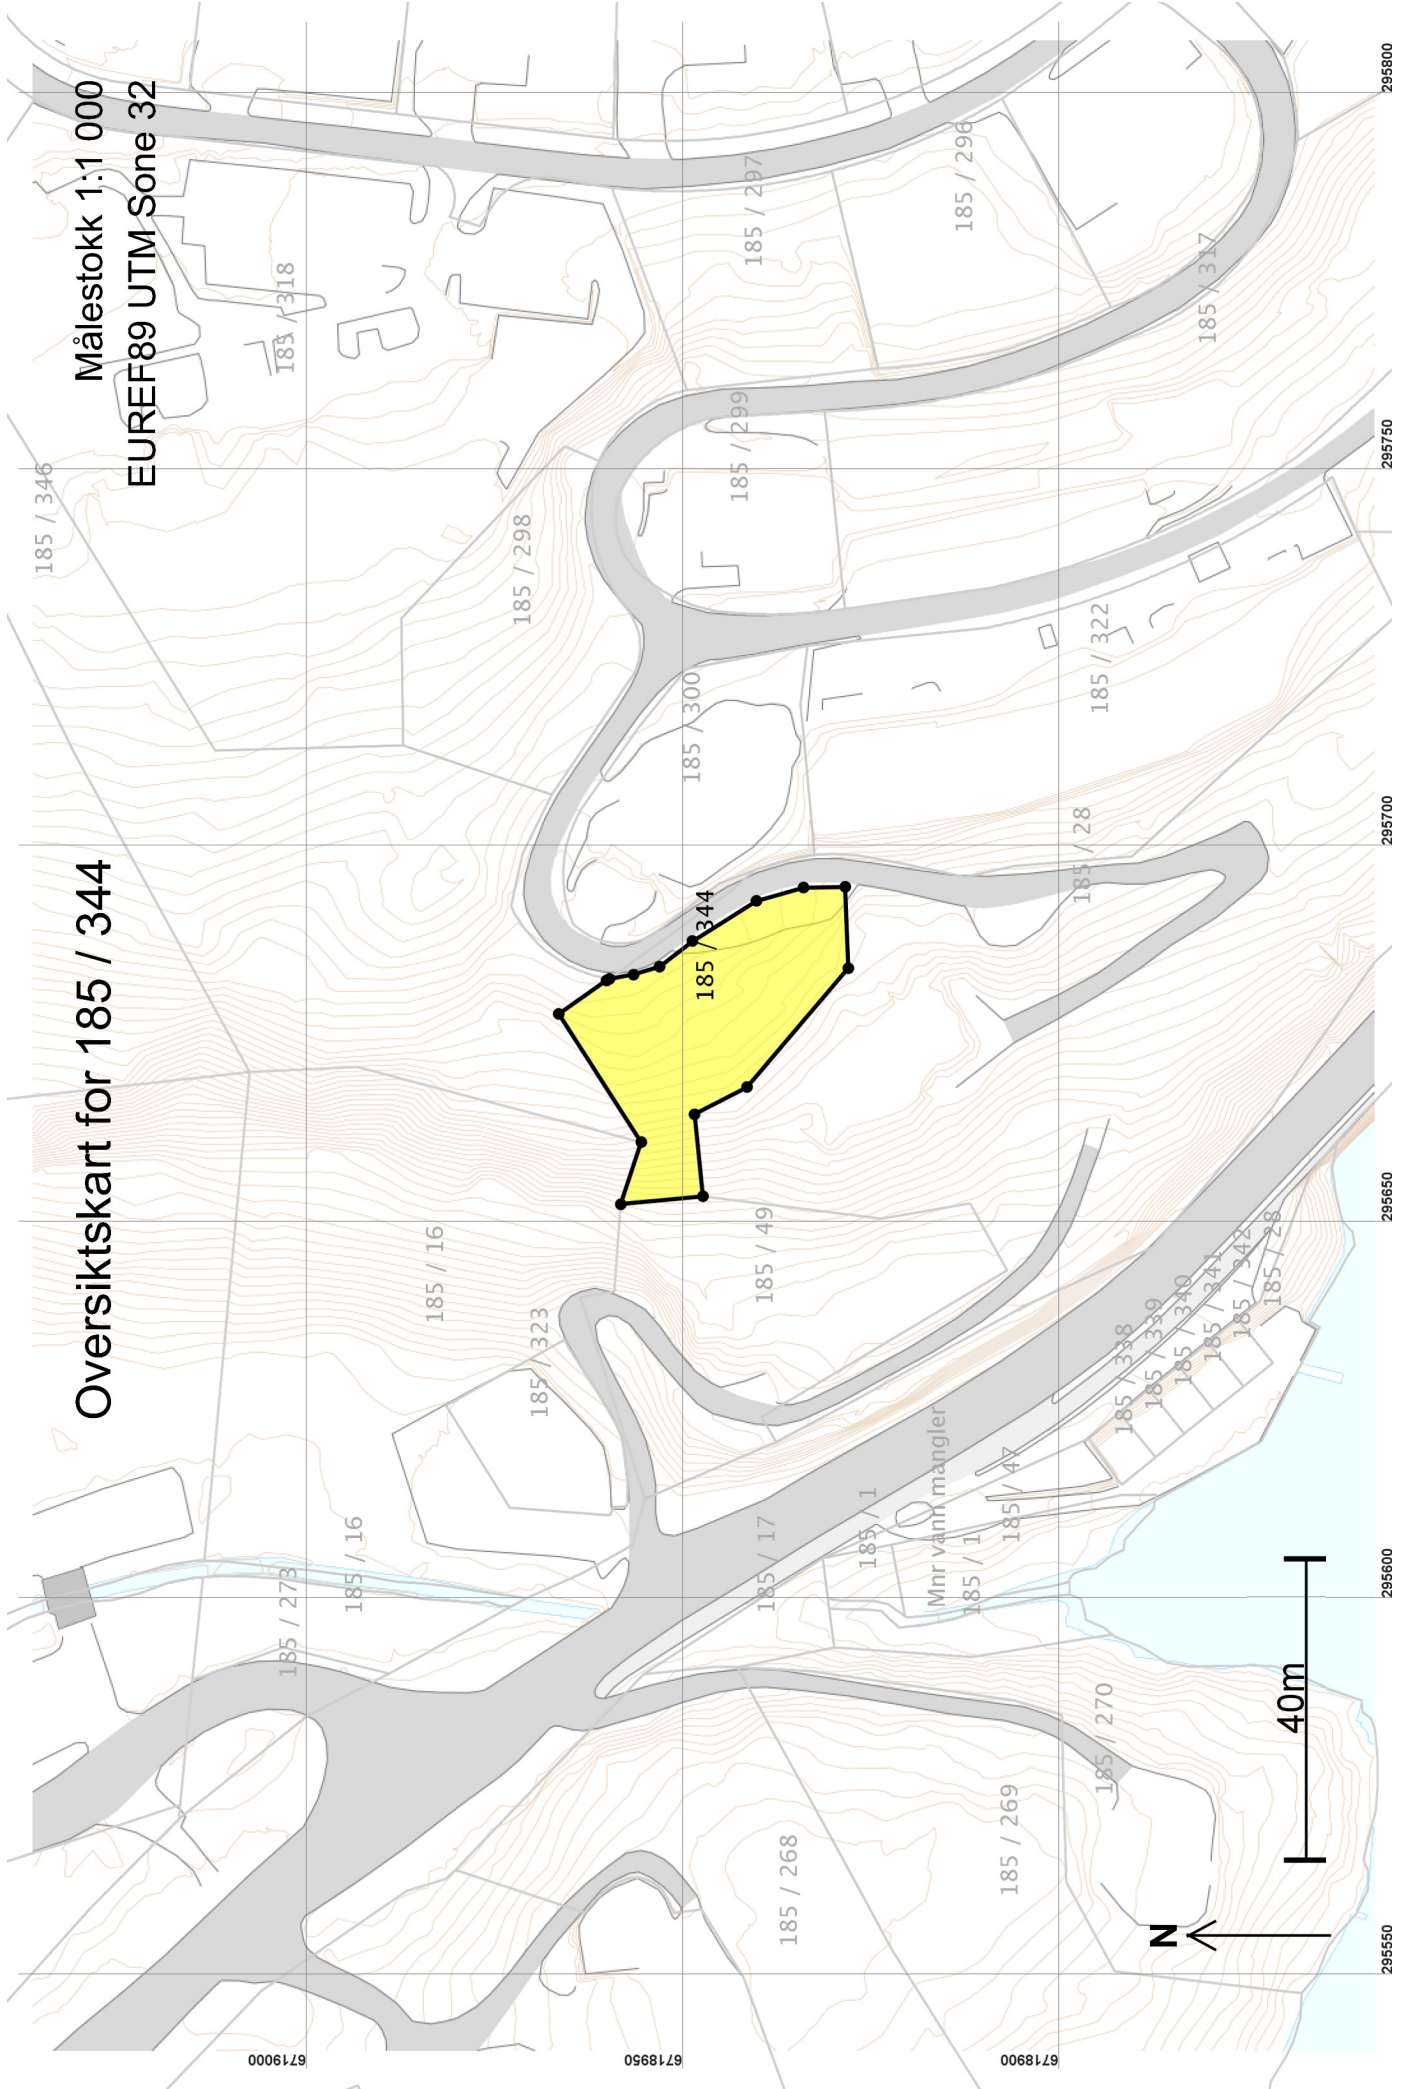

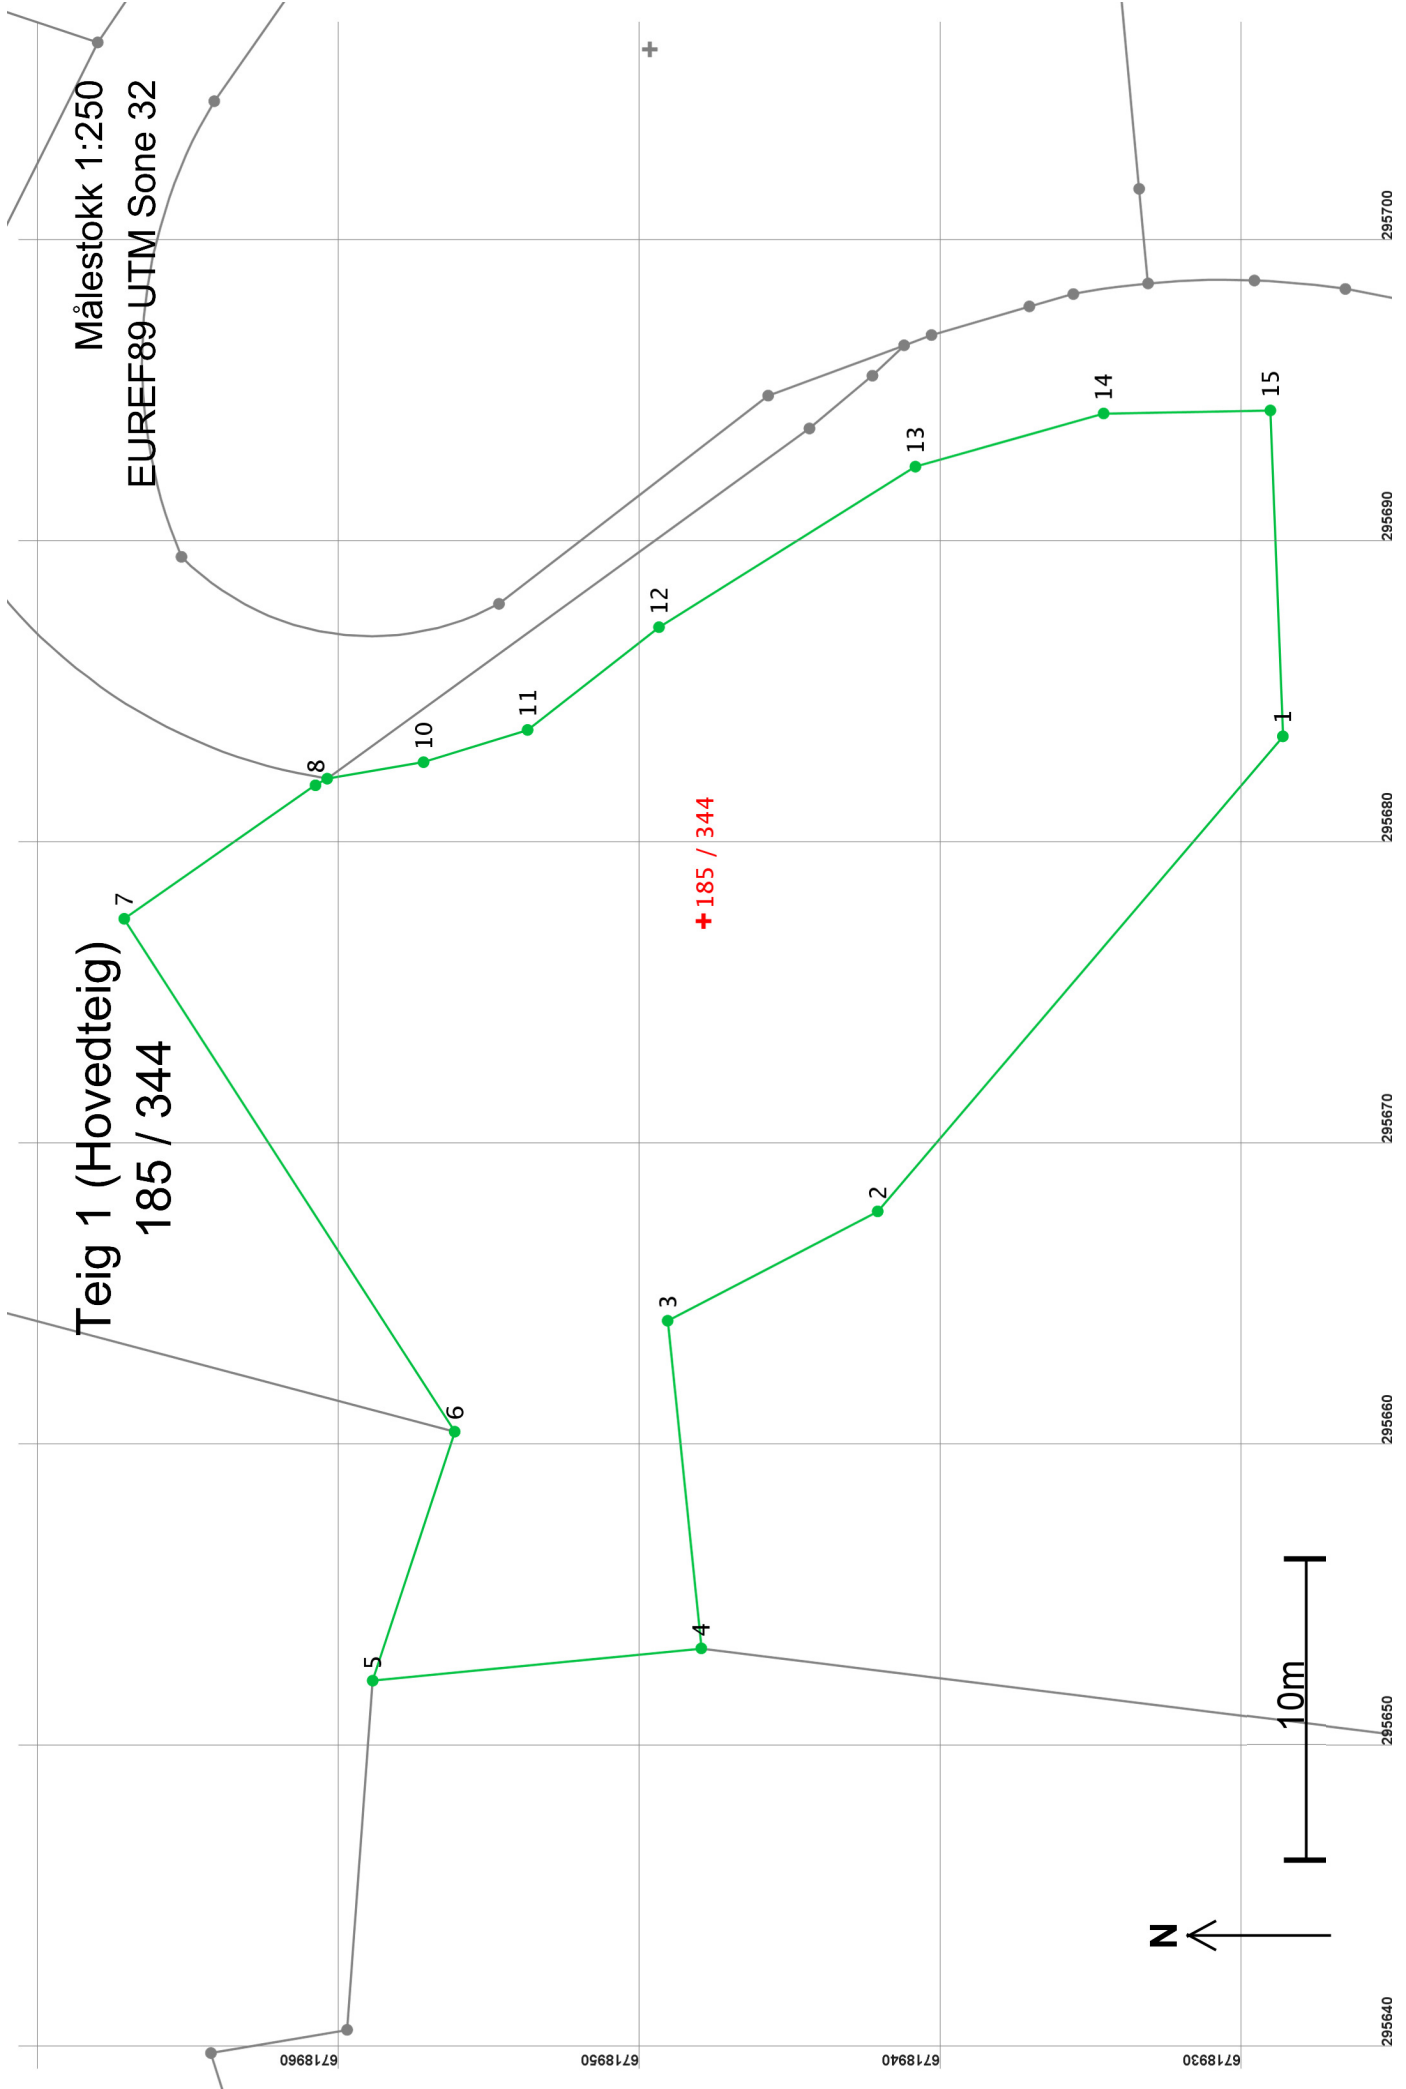





Løpenr	Nord	Øst	Grensemerke nedsatt i / Grensepunkttype / Lengde	Hjelpelinjetype	Målemetode	Nøyaktighet	Radius
14	6718934,80	295694,17	Jordfast stein	Offentlig godkjent grensemerke	96 GPS kinematisk (Real time kinematic)	13	
			5,54	Ikke hjelpelinje		14	
15	6718929,26	295694,27	Jordfast stein	Offentlig godkjent grensemerke	96 GPS kinematisk (Real time kinematic)	13	
			10,82	Ikke hjelpelinje		14	