

G Hindenes Bygg & Rehabilitering

Knarvik 05.02.2014

Ikeland 26

5912 Seim

Byggplassering

Gnr 168 bnr 10

Ikeland

Vedlagt følger dokumentasjon på byggplassering på Gnr 168 bnr 10. Bygget er plassert av Lindås Kommune Geodata avd. 05.02.2014. Høgde på tg er satt til cote 136,00.

Ansvarleg søkjar må gjeva melding når bygget er klart til kontrollmåling.

Mvh


Lindås Kommune Geodata avd.


Lindås Kommune
Einar Rydland

Vedlegg.

Kartskisse M= 1:200

Koordinatar på plassert bygg.

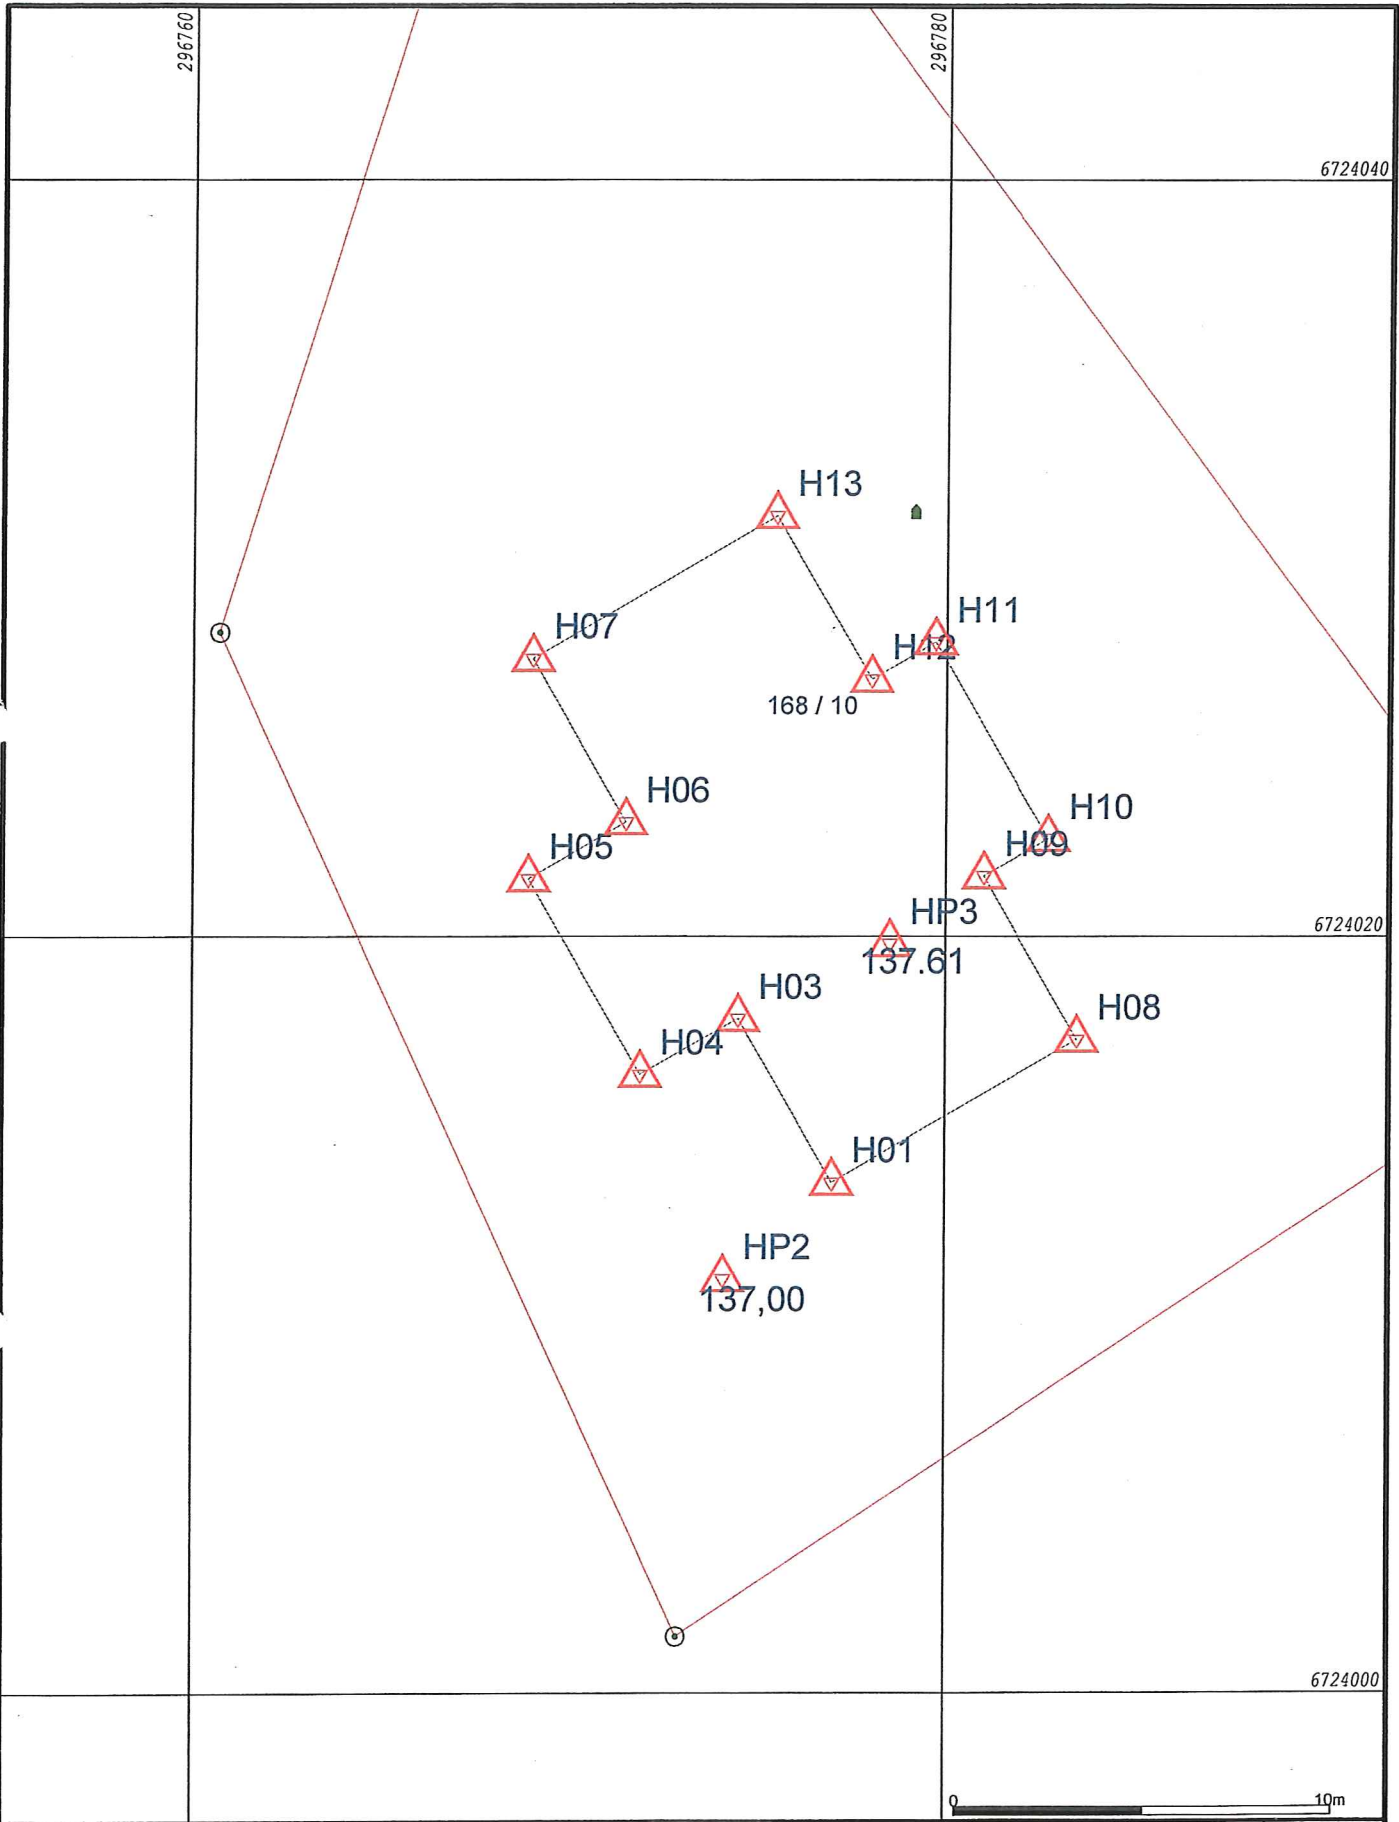

- Målte Grenser
- Registrerte Grenser
- ⋄ Udefinert grense
- ⋄ Terrengmålte grense
- ⋄ Konstruert grensepunkt
- Bolig
- Bustad m/leilighet
- Våningshus
- Storre bustader
- Hytte/feriehuis
- Garasje/uthus
- Industri/lager
- Andre bygg



Lindås kommune
Geodata avdeling
Byggplassering 05.02.2014



Beliggenhet og høyder må oppfattes som orienterende.

Dato: 2014.02.05
Sign: liei *liei*

Gnr 168 bnr 10

Målestokk
1:200

168-10kh

-00 FFFFFFFFFFFFFFFFFFFFFFFFFFFFFFFFFFFFFFFFFFFFFFFFFFFFFFFFFFFFFFFFFFFFFFFFFF
 -01 OOOOOOOOOOOO DDDDDDDDDDDD VVVVVVVVVVVV KKKKKKKKKKKK OOOOOOOOOOOO
 -02 SSSSSSSSSS KKKKKKKK NNNNNNNN TTTTTTTT TTTTTTTT II.III Bk MMMMMMMM
 -03 TTTTTTTTTT KKKKKKKK HHH.HHHH VVV.VVVV AAAA.AAA SS.SSS Bk MMMMMMMM
 -04 TTTTTTTTTT KKKKKKKK HHH.HHHH DDDD.DDD AAAA.AAA SS.SSS Bk MMMMMMMM
 -05 PPPPPPPPPP KKKKKKKK XXXXXXXX.XXX YYYYYYY.YYY ZZZZ.ZZZ Bk MMMMMMMM
 -06 PPPPPPPPPP KKKKKKKK PPPPPPPP.PPP AAAAAAA.AAA ZZZZ.ZZZ Bk MMMMMMMM
 -07 PPPPPPPPPP KKKKKKKK dXXXXXXX.XXX dYYYYYY.YYY dZZZ.ZZZ Bk MMMMMMMM
 -08 Epi E1 E2 E3 E4
 -09_Pi Sammenheng FFFFFFFFFFFFFFFFFFFFFFFFFFFFFFFFFFFFFFFFFFFFFFFFFF MMMMMMMM
 -00 Leica Geosystems AG

Byggplassering Gnr 1638 bnr 10

-00 Instrument: CS15 Måledato: 05.02.2014
 -00 Målejobb: 168-10kh Operatør: er

-00 Jobbeskrivelse:

05 M-Ref 0041	6718218.805	296622.928	65.488	0.000
05 h01	6724013.497	296776.987	136.422	0.012
05 h03	6724017.825	296774.490	136.397	0.011
05 h04	6724016.336	296771.890	136.127	0.013
05 h05	6724021.516	296768.910	135.600	0.013
05 h06	6724023.022	296771.482	136.122	0.011
05 h07	6724027.341	296769.015	135.655	0.019
05 h13	6724031.127	296775.465	135.498	0.014
05 h12	6724026.791	296778.003	135.962	0.011
05 h11	6724027.777	296779.711	136.056	0.014
05 h10	6724022.580	296782.712	135.826	0.016
05 h09	6724021.587	296781.003	136.729	0.012
05 h08	6724017.270	296783.484	136.410	0.013
05 hp	6724010.671	296773.958	137.169	0.011
05 hp2	6724010.937	296774.110	137.031	0.011
05 hp3	6724019.798	296778.513	137.613	0.011

Høgder på dette vedlegg er terrenghøgder.

Knarvik 05.02.2014

Lindås Kommune Geodata avd.


 Einar Rydland
 Lindås kommune