


VEDLEGG E-4

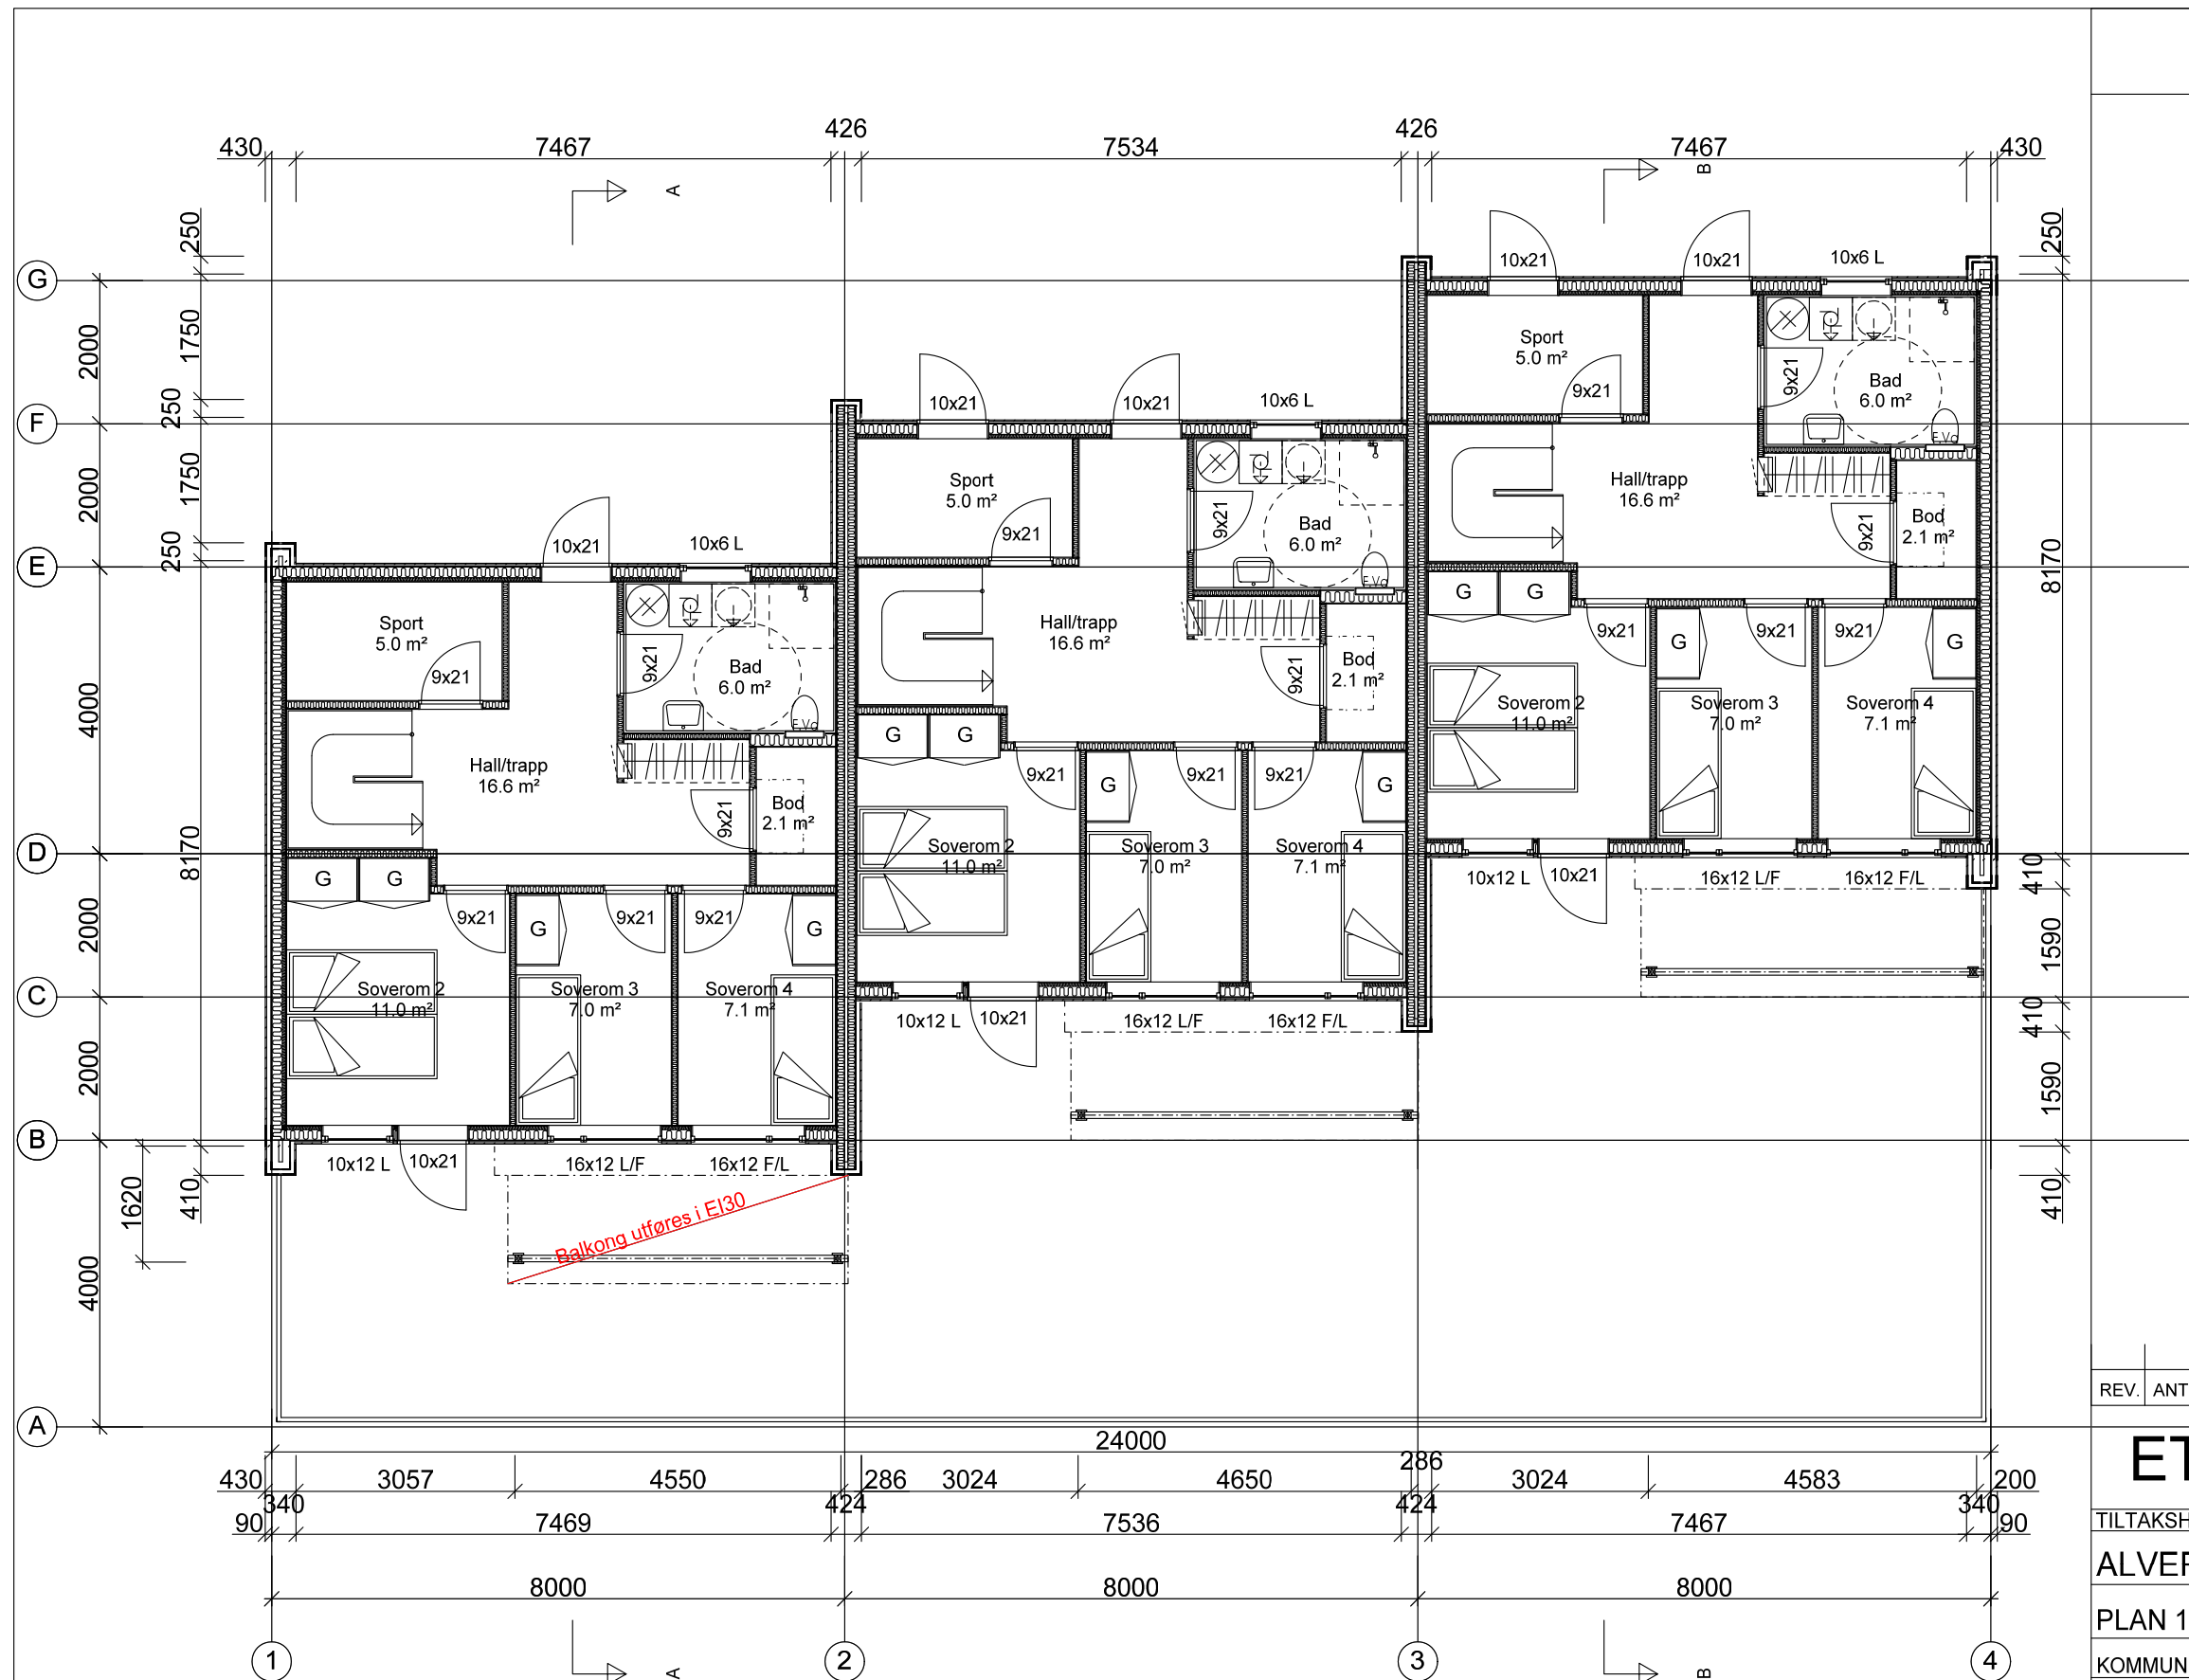

BOLIG 35
Plan 1. etasje BRA 58,1 m²

BOLIG 36:
Plan 1. etasje BRA 58,1 m²

BOLIG 37:
Plan 1. etasje BRA 58,1 m²

REV.	ANT.	REVIDERINGEN GJELDER	SIGN.	DATO

ETT-TRINNS SØKNAD

TILTAKSHAVER:	BYGGSTED:		
ALVERSUND UTVIKL. AS	HILLAND VEST, FELT 6		
PLAN 1. ETG.	REKKEHUS 35 - 37		
KOMMUNE: LINDÅS	G.NR. 134 B.NR. 471		
TEGN.	GODKJ.	MÅL 1 : 100	DATO: 19.11.15
			PROSJ.NR.
Byggeteknisk rådgiving Legalisering og seksjonering av eiendom Arkitekt Ansvarlig prosjekterende/søker			15-176
Tlf. 55277150 P. Boks 53, Fantoft, 5899 BERGEN			TEGN. NR.
			502