

- Målte Grenser
- Registrerte Grenser
- ⊥ Udefinert grenser
- ↑ Terrengmålte grense
- ⊙ Konstruert grensepunkt
- Bølig
- Bustad m/leilighet
- Våningsbus
- Større bustader
- Hytte/feriehus
- Garasje/uthus
- Industri/lager
- Andre bygg

Beliggenhet og høyder må oppfattes som orienterende.



Lindås kommune
Geodata avdeling

Dato: 2015.08.11
Sign: liei


Gnr 55 bnr 38



Målestokk
1:500

UTBEDRING AV TILKOMSTVEG.

D2

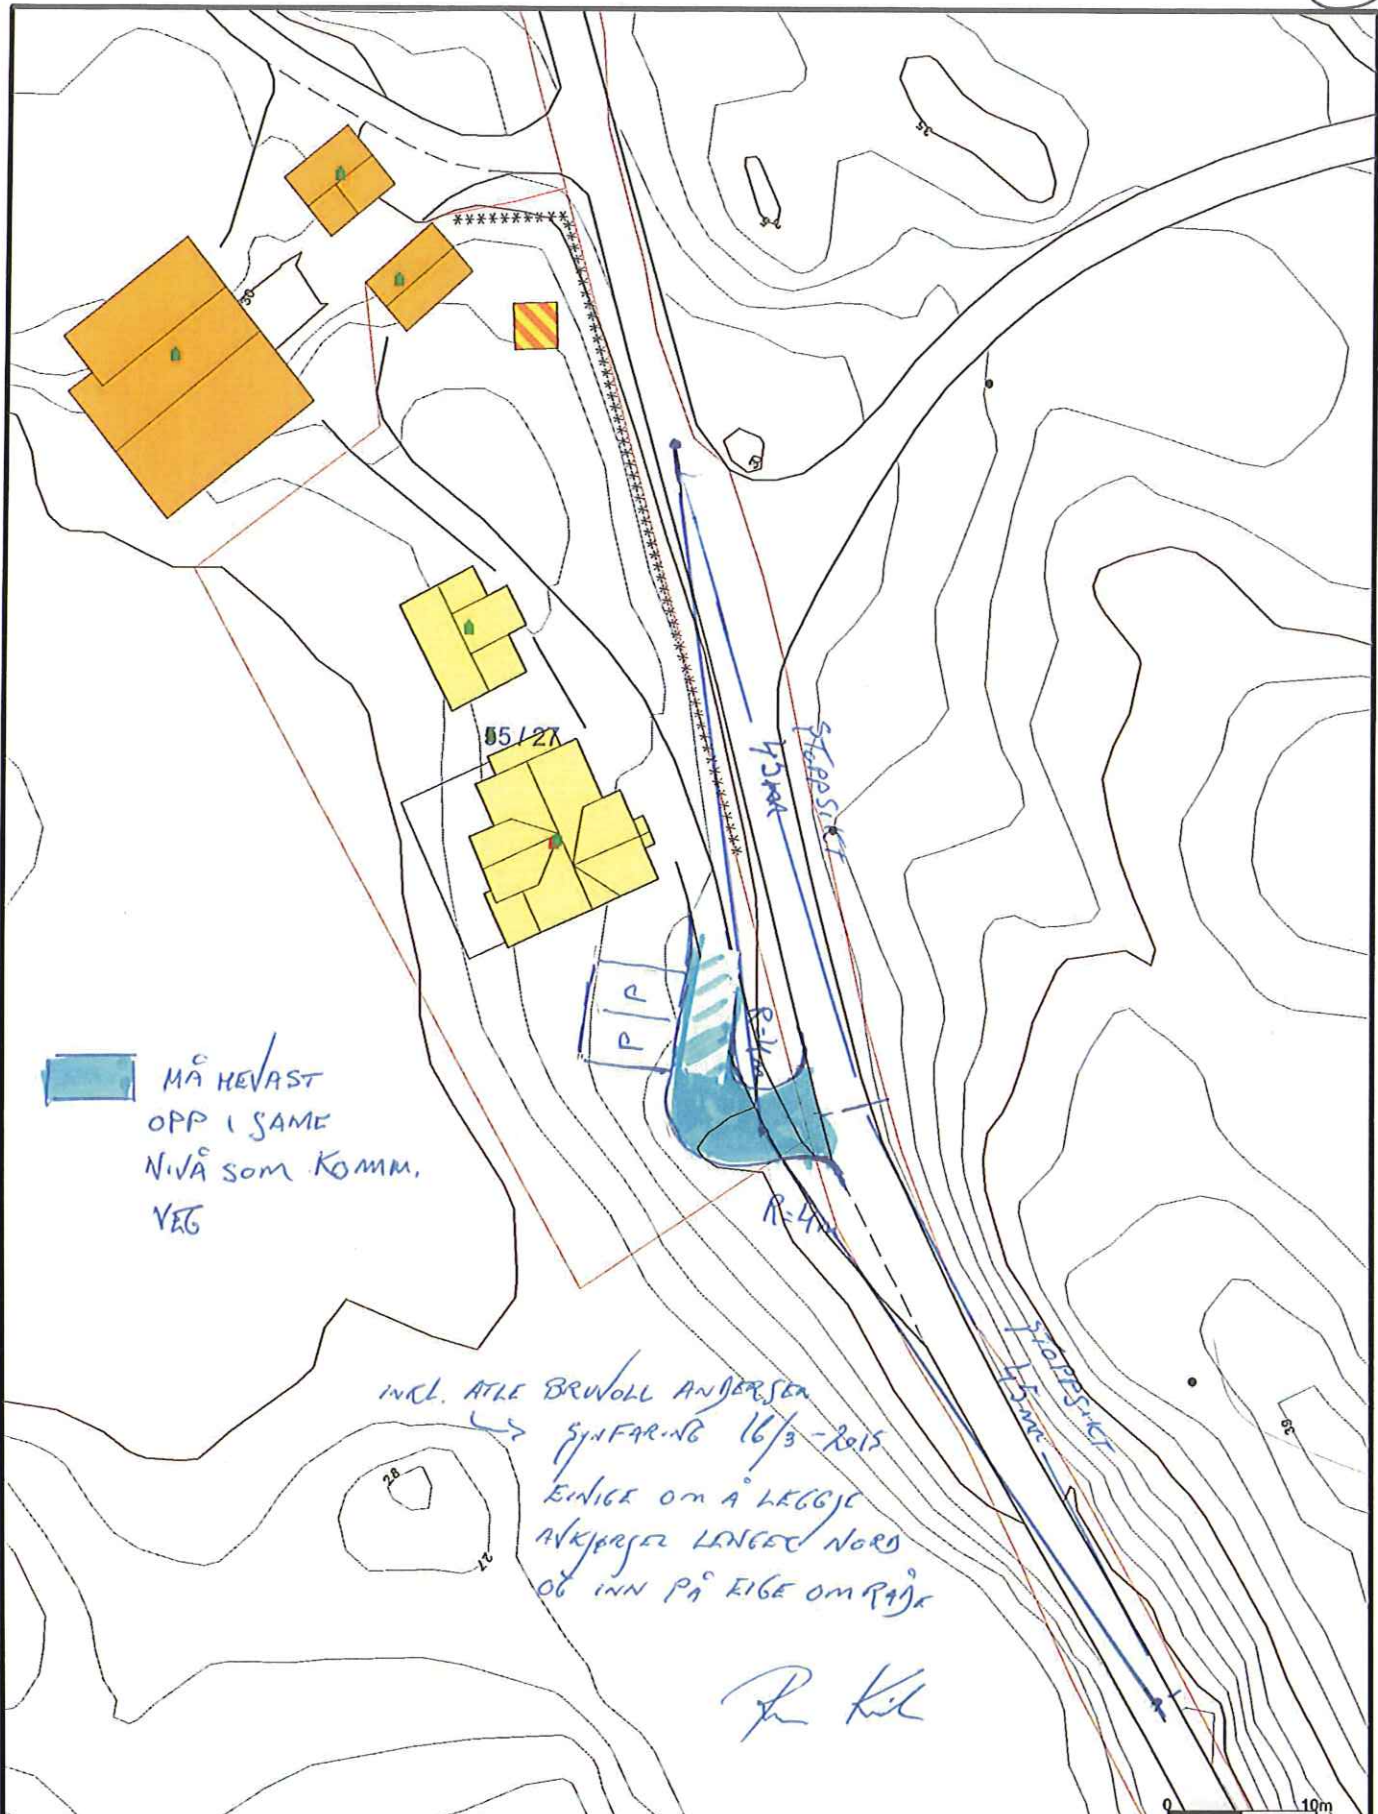

MÅ HEVAST
OPP I SAMME
NIVÅ SOM KOMM.
VEG

INCL. ATLE BRUVOLL ANDERSEN
SYNFARING 16/3-2015
ENDIGE OM Å LEGGE
AVKJØRSEL LANGEK NORD
OG INN PÅ EIGE OM RÅJK

P. KIL

— Avlop felles	↑ Terrengmålte grense	■ Industri/lager
— Drensledning	⊕ Konstruert grensepunkt	■ Andre bygg
— Overvann	□ Bolig	
→ Pumpeledning spillvann	□ Bustad m/leilighet	
→ Pumpeledning vann	□ Våningshus	
— Spillvann	□ Storre bustader	
— Vannledning	□ Hytte/feriehus	
⊕ Udefinert grenser	□ Garasje/uthus	



Lindås kommune
VVA avdeling



Dato: 2015.03.16
Sign: Iru

Målestokk
1:500

Beliggenhet og høyder må oppfattes som orienterende.