


TILBYGG

A



sisterende hytte

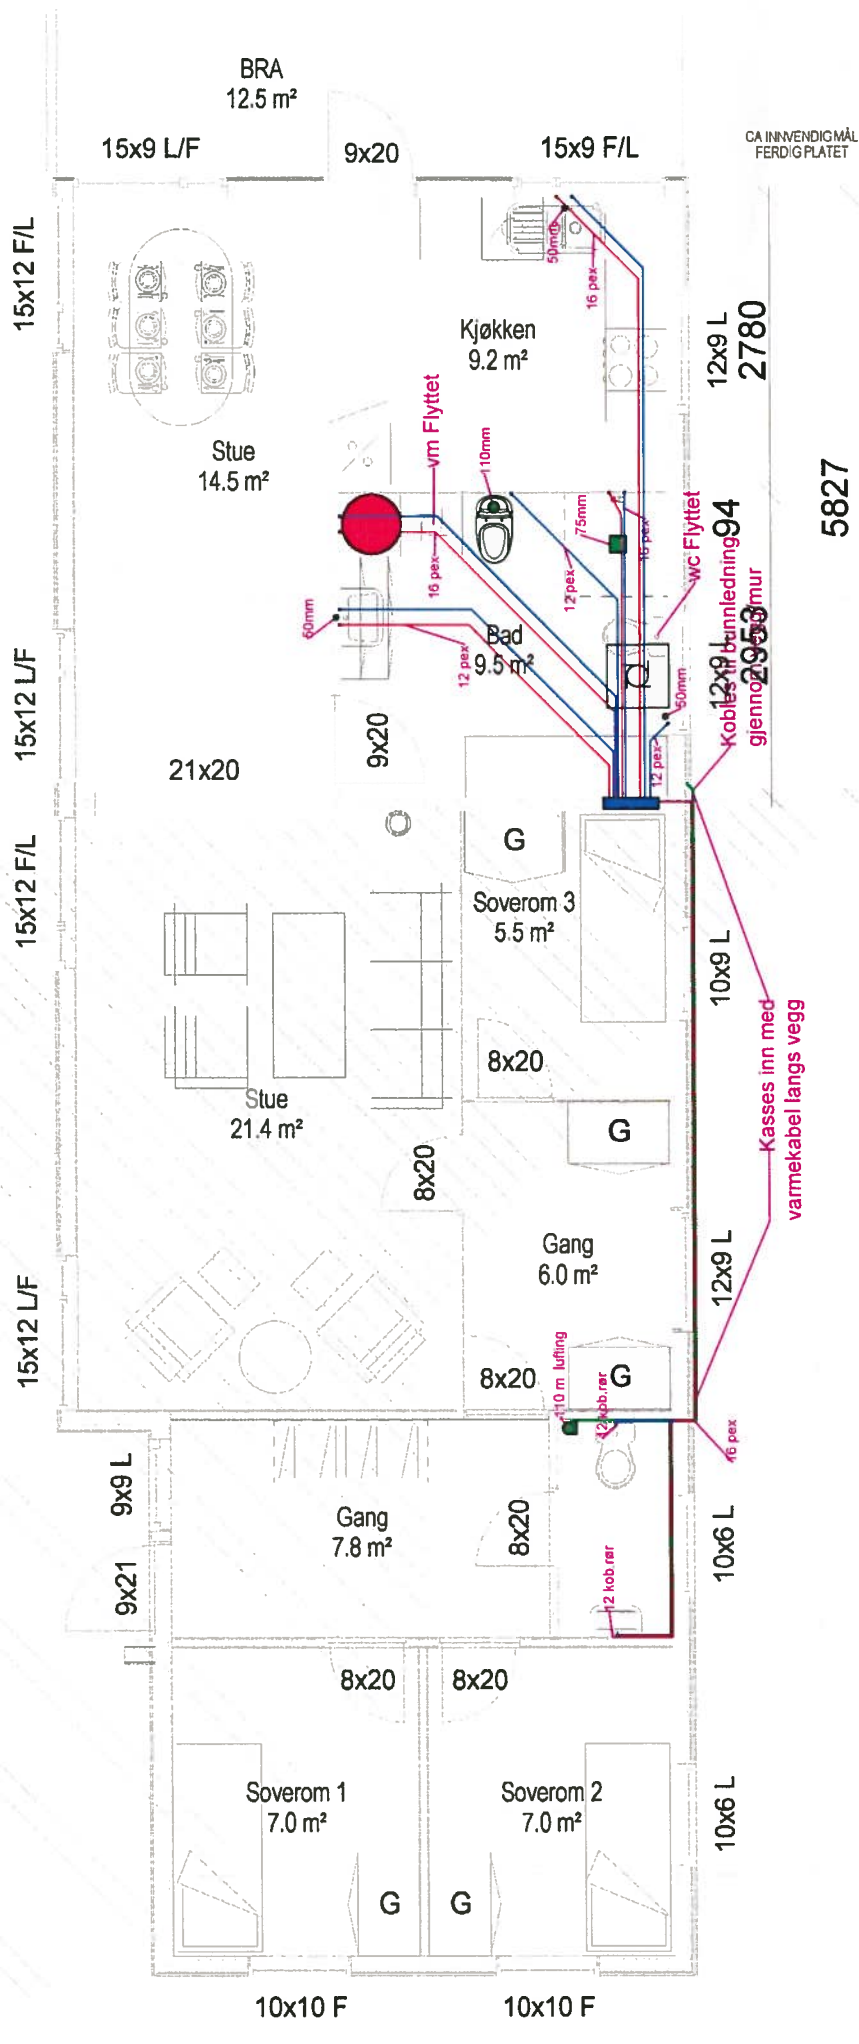

Hjelmås vvs%

1800

5827

6000

7800

UTVENDIGMÅL


A

Kjell Rune Meling  
Hodneland 153  
5947 Myking

Rt 22/12.15

TILBYGG

sisterende hytte

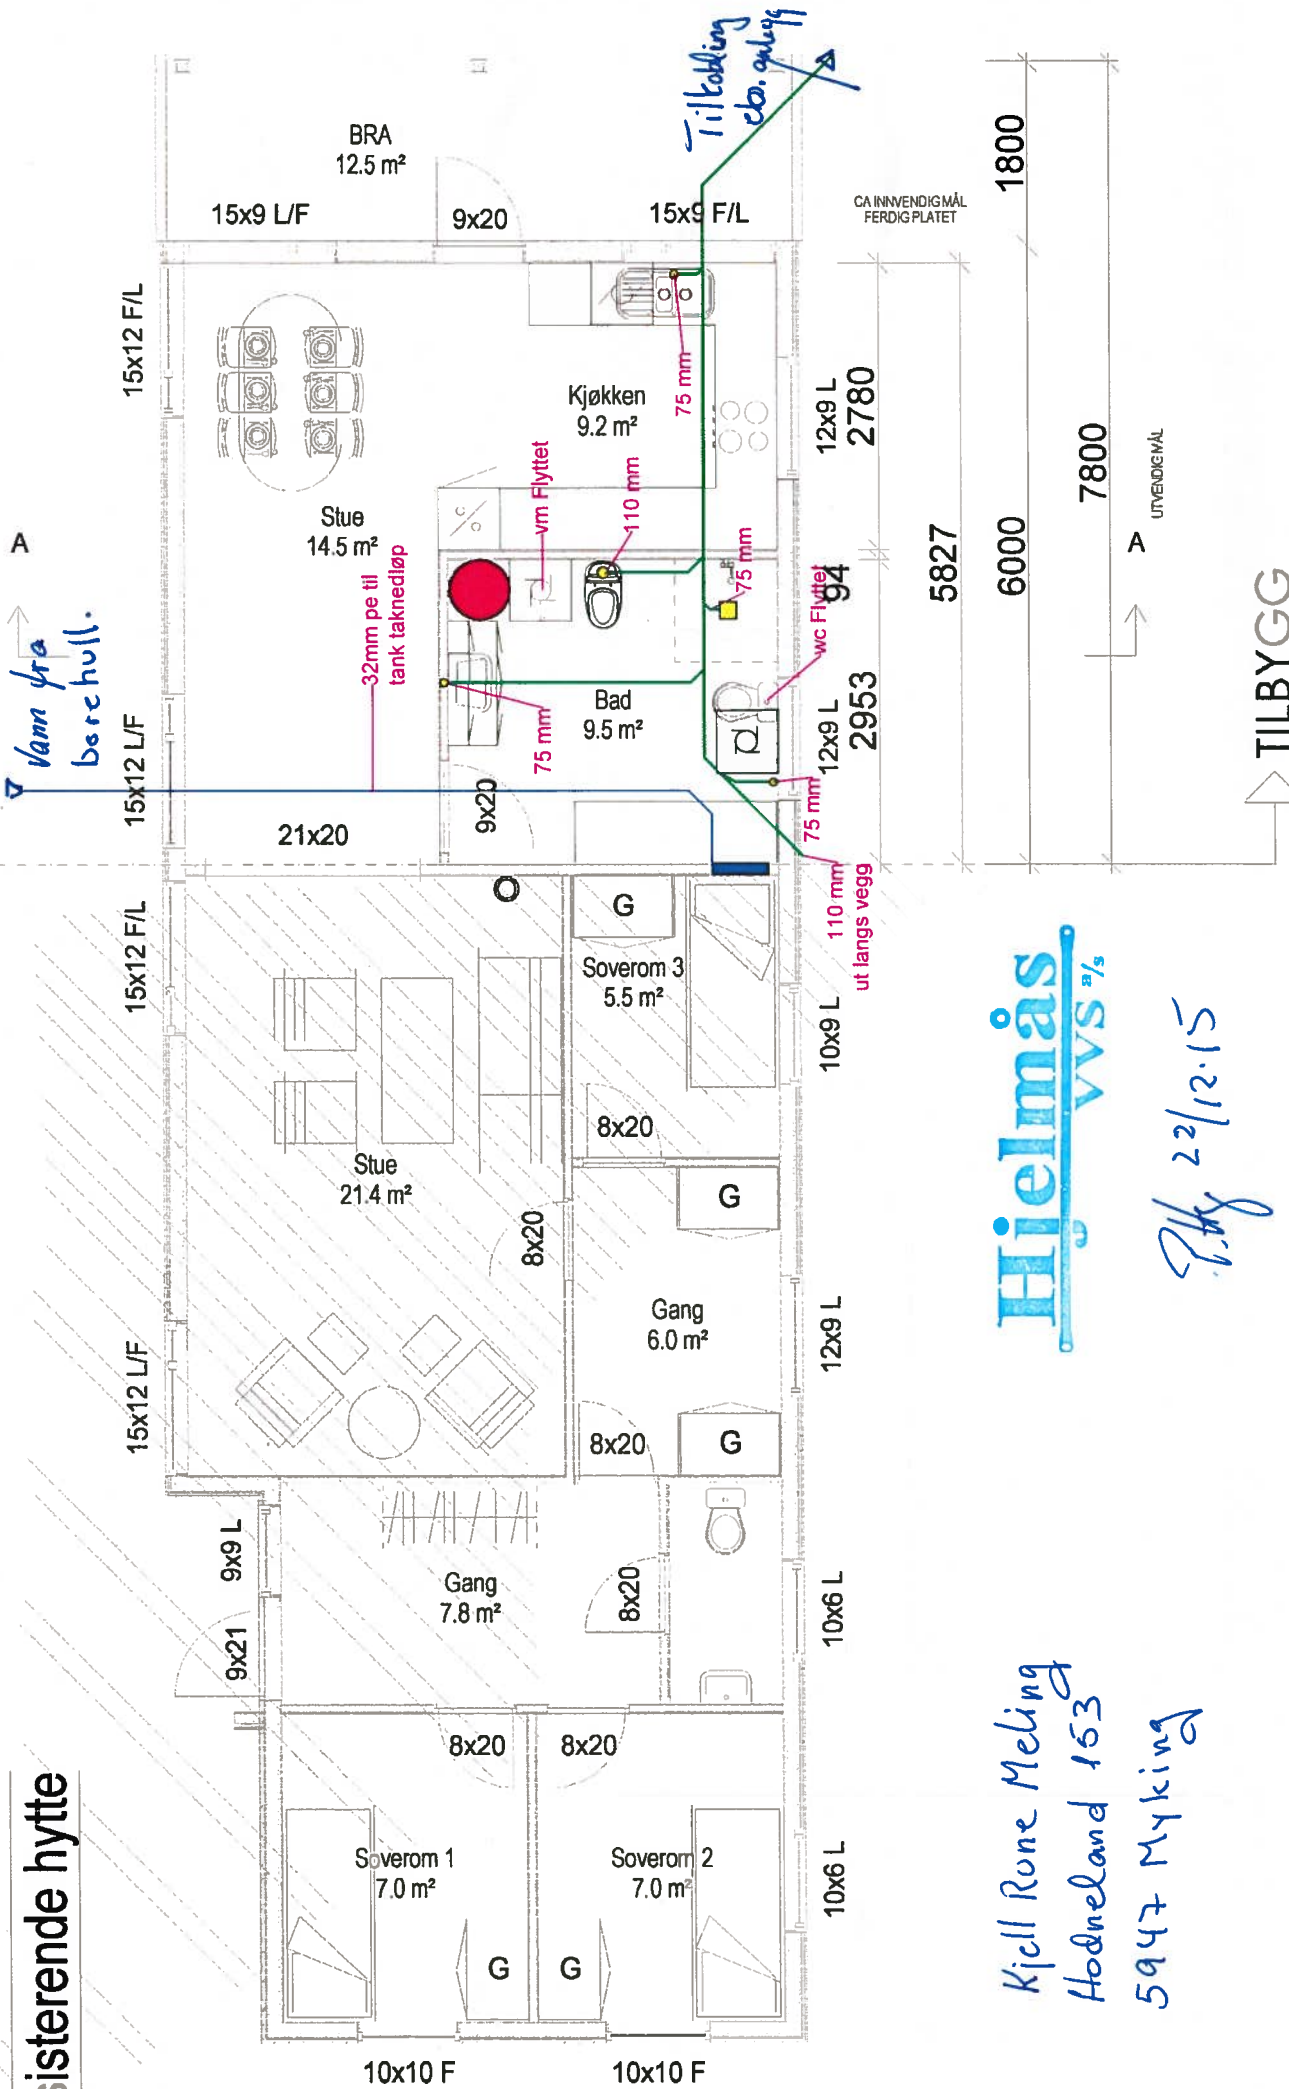

**Hjelmås**  
vvs<sup>as</sup>

P.H. 22/12.15

Kjell Rune Meling  
Hodneland 153  
5947 Myking

TILBYGG