

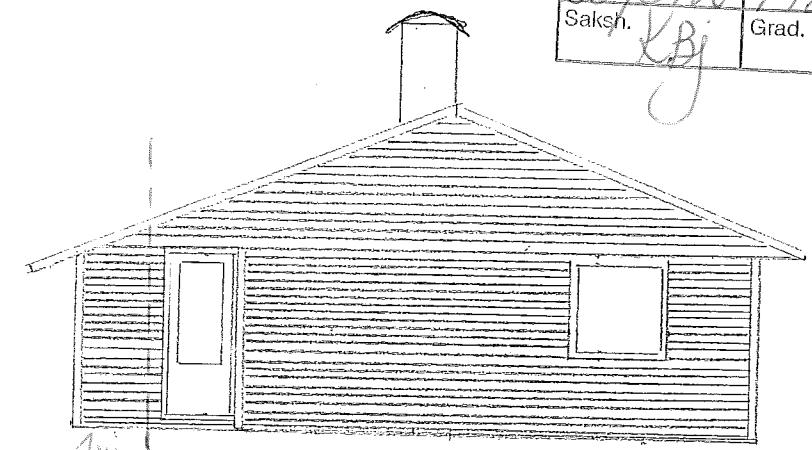
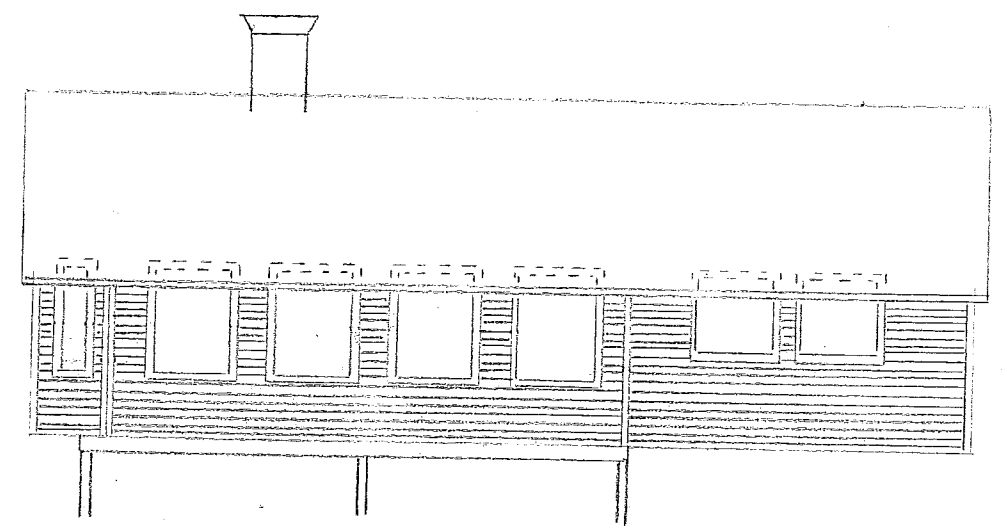


|                |         |
|----------------|---------|
| LINDÅS KOMMUNE |         |
| TEKNISK        |         |
| Arkivkode      | 108/084 |
| 07 MAI 2003    |         |
| Ark.saksnr.    | Loperid |
| Saksh.         | Grad.   |

*03/872 1181/03*  
*KBJ*

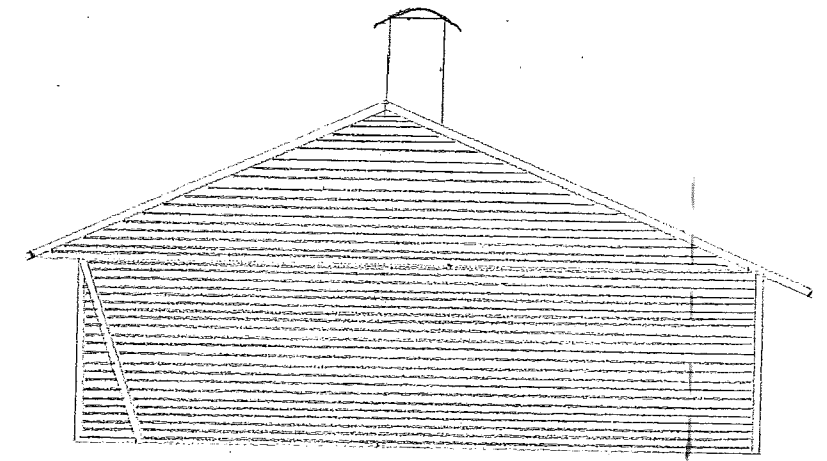


*1m  
tilbiff*

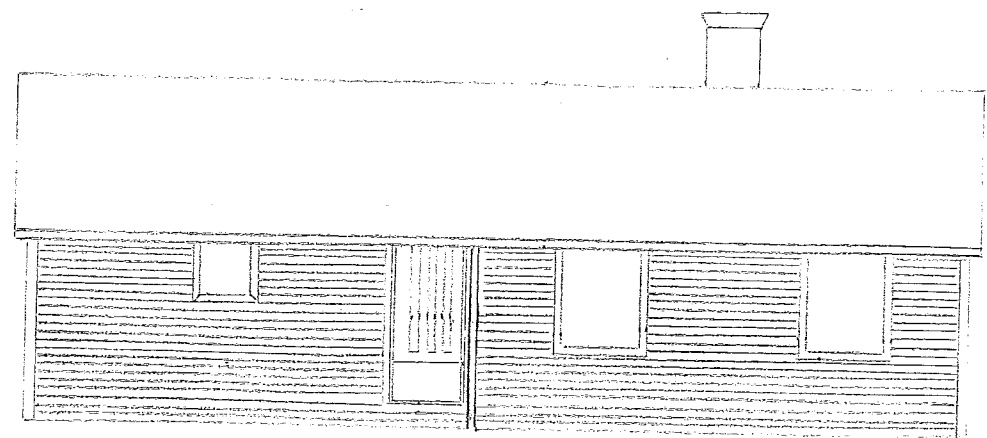

*1M  
Tilbiff*

|             |                |          |           |                 |               |
|-------------|----------------|----------|-----------|-----------------|---------------|
| Dato        | Konstr./Tegnet | Godkjent | Målestokk | Gar Br          |               |
| 20.04.03    | HR             |          | 1:100     | 108, 84         |               |
| FASADER     |                |          |           | Erstatning for: | Erstattet av: |
|             |                |          |           | GETR WERGZAND   |               |
| Henvisning: | Beregning:     |          |           |                 |               |

|                           |         |
|---------------------------|---------|
| LINDÅS KOMMUNE<br>TEKNISK |         |
| Arkivkode                 | 108/084 |
| 07 MAI 2003               |         |
| Ark.saksnr                | Løpenr  |
| 03/872                    | 7781/03 |
| Saksh.                    | Grad.   |
| KBJ                       |         |

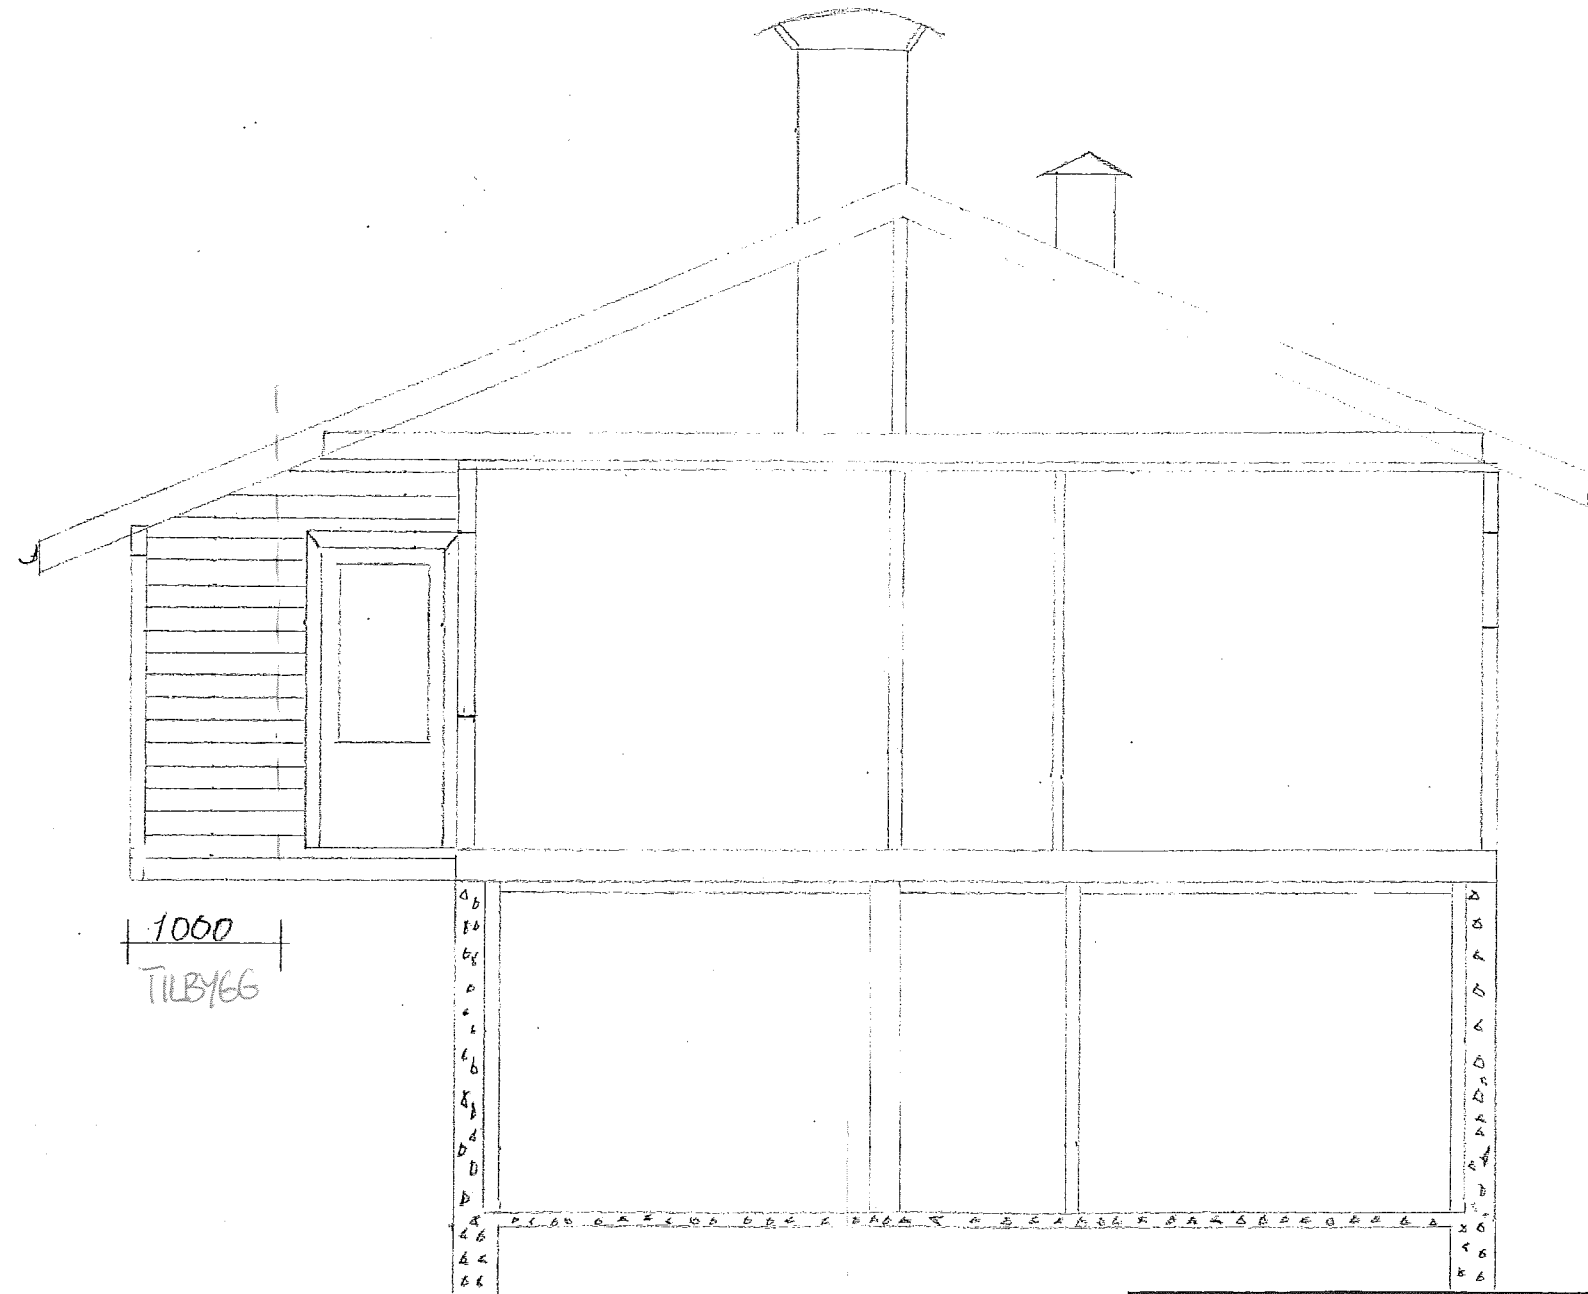


1000  
TILBYGG

|             |                |            |           |                 |               |
|-------------|----------------|------------|-----------|-----------------|---------------|
| Dato        | Konstr./Tegnet | Godkjent   | Målestokk | Gnr             | Br            |
| 20.04.03    | HR             |            | 1:50      | 108             | 84            |
| SNITT       |                |            |           | Erstatning for: | Erstattet av: |
|             |                |            |           | GER WERGELAND   |               |
| Henvisning: |                | Beregning: |           |                 |               |

F  
E  
D  
C  
B  
A

8 7 6 5 4 3 2 1

F  
E  
D  
C  
B  
A

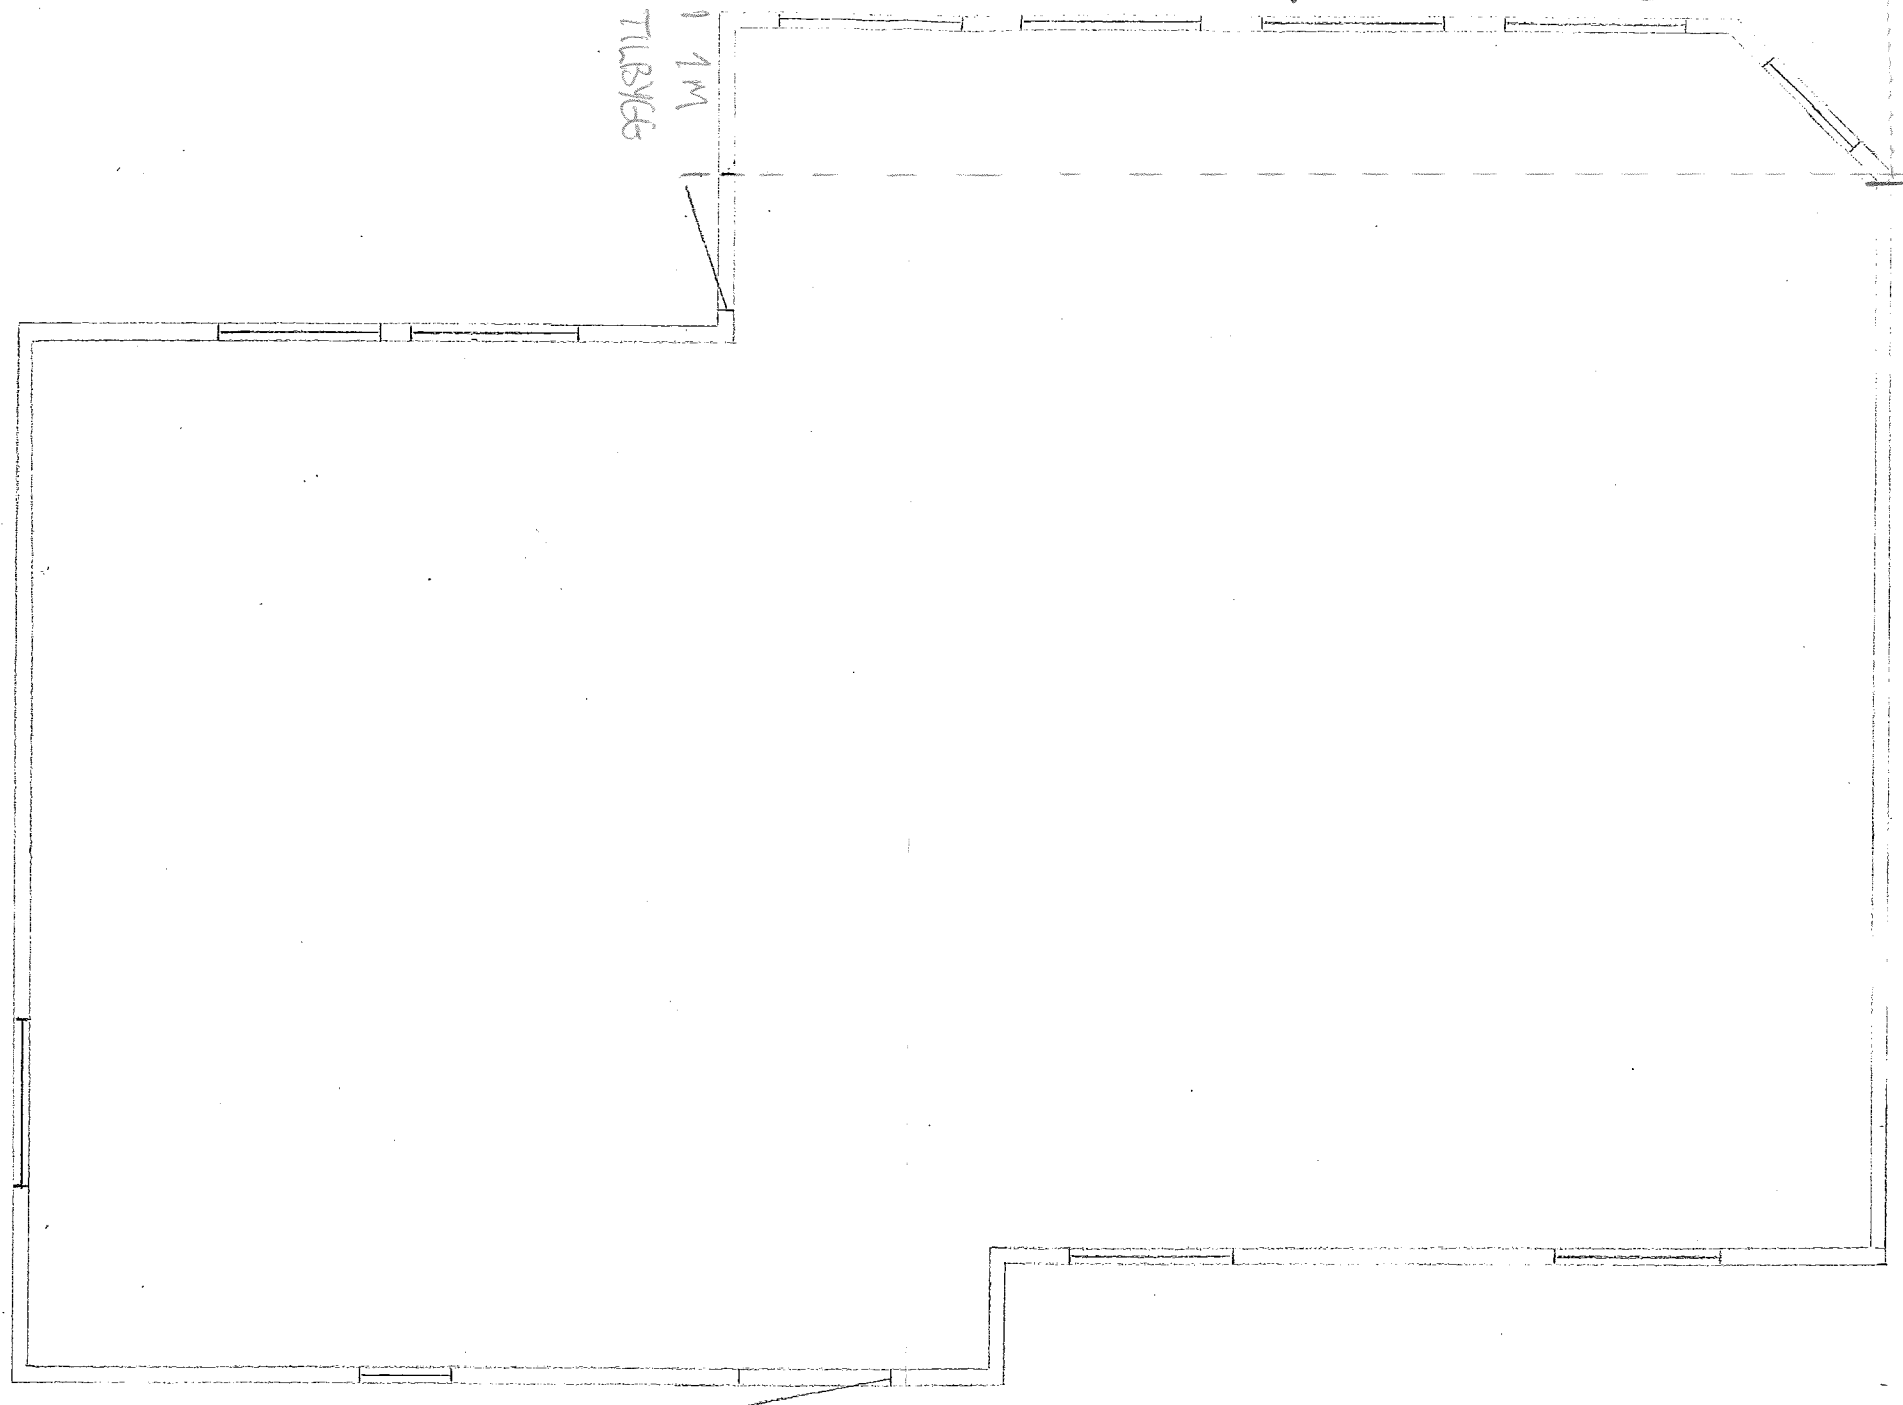

|                |         |
|----------------|---------|
| LINDÅS KOMMUNE |         |
| TEKNISK        |         |
| Arkivkode      | 108/084 |
| 07 MAI 2003    |         |
| Ark.saksnr.    | Løpenr. |
| 03/872         | 7781/03 |
| Saksh.         | Grad.   |
| KBJ            |         |

|             |                |            |           |                 |
|-------------|----------------|------------|-----------|-----------------|
| Dato        | Konstr./Tegnet | Godkjent   | Målestokk | Gnr . Br        |
| 20.04.03    | HR             |            | 1:50      | 108 , 84        |
| PLAN 1. ETG |                |            |           | Erstatning for: |
|             |                |            |           | Erstattet av:   |
|             |                |            |           | GER WERGELAND   |
| Henvisning: |                | Beregning: |           |                 |

8 | 7 | 6 | 5 | 4 | 3 | 2 | 1