

SØKNAD OM AVKØYRSLE FRÅ KOMMUNEVEG

Arbeida på eigedomen kan ikkje settast i gang før løyve frå kommunen er gjeve.

Tiltakshavar	Inger Anne og Tommy Andersen	Tlf.	92628651
Ansvarleg søkjar/utførande	Reknes Byggjevarer L.L	Tlf.	56166060
Byggeplassadresse	Trælandsvegen 26,5956 HUNDVIN	Gnr./bnr	55/38
Vegstrekning	Trælandsvegen	Stad	HUNDVIN
Tiltaket ligg i område med reguleringsplan Nei <input checked="" type="checkbox"/> (Søknaden vert handsama hjå Teknisk drift). Ja <input type="checkbox"/> Namn på planen: (Søknaden vert handsama hjå Byggesak).			

Søknad om avkøyrslse

I FORHOLD TIL RIVING AV EKSISTERENDE OG OPPEFØRINGS
AV NY BOLIG.

<input type="checkbox"/> Ny avkøyrslse	<input checked="" type="checkbox"/> Bustadeiningar antall...1.....stk
<input checked="" type="checkbox"/> Utvida bruk av eksisterande avkøyrslse	<input type="checkbox"/> Hytte antall stk
<input type="checkbox"/> Flytting av eksisterande avkøyrslse	<input type="checkbox"/> Industri/Næring
<input type="checkbox"/> Stenging	<input type="checkbox"/> Driftsavkøyrslse
<input type="checkbox"/> Anna føremål.....	<input type="checkbox"/> Andre

Vedlegg

- Det vert vist til vedlagt kart/skisse i målestokk 1:500, med påteikna målsett tiltak, som viser avkøyrslse.

Signatur

Eg er kjend med at vanlege fristar for handsaming ikkje gjeld før løyve til avkøyring er avklart.

Dato:	Tiltakshavar FOR TILTAKSHAVER ✓/FULLMAKT
04.01.16	Beathe Nilsen ✓/Reknes Byggjevarer h.h


Søknad motteke i Teknisk drift, Dato

- Uttale Søknad godkjent Søknad avslått

Merknader/vilkår

- Sikta ut frå avkøyrslse skal vere slik at busker, tre o.l. ikkje skal vere til hinder for sikta. Terrang eller plantar må ikkje kome høgare enn 0,5m over vegbana.
- Der avkøyrslse er til hinder for overvatn i veggroft, skal det leggst ned min. 200mm drensør. Røret skal vere køyresterkt og leggst slik at veggroft ikkje vert skada og at grøftvatn får fritt avløp. Støypekantar o.l som kan skade snøryddeutstyr skal ikkje byggast nærare offentleg veg enn 1m.
- Det skal ikkje førast overvatn ut i offentleg veg. På den første meter frå vegkanten skal det vere eit fall frå offentleg veg på 3cm.
- Vedlikehald av drensør og frisktfelt skal til eikvar tid haldast vedlike av tiltakshavar.
- Svingradius frå avkøyrslse skal i vegkant være min. 3,5m, på begge sider av avkøyrslse.
- Avkøyrslse skal verte plassert som vist i søknaden
- Avkøyrslse skal verte plassert som vist i detaljskisse på baksida av dette arket.
- Det skal være mogeleg å snu på eigen grunn.
-

Ansvarleg for drift av kommunale vegar Dato.....sign.

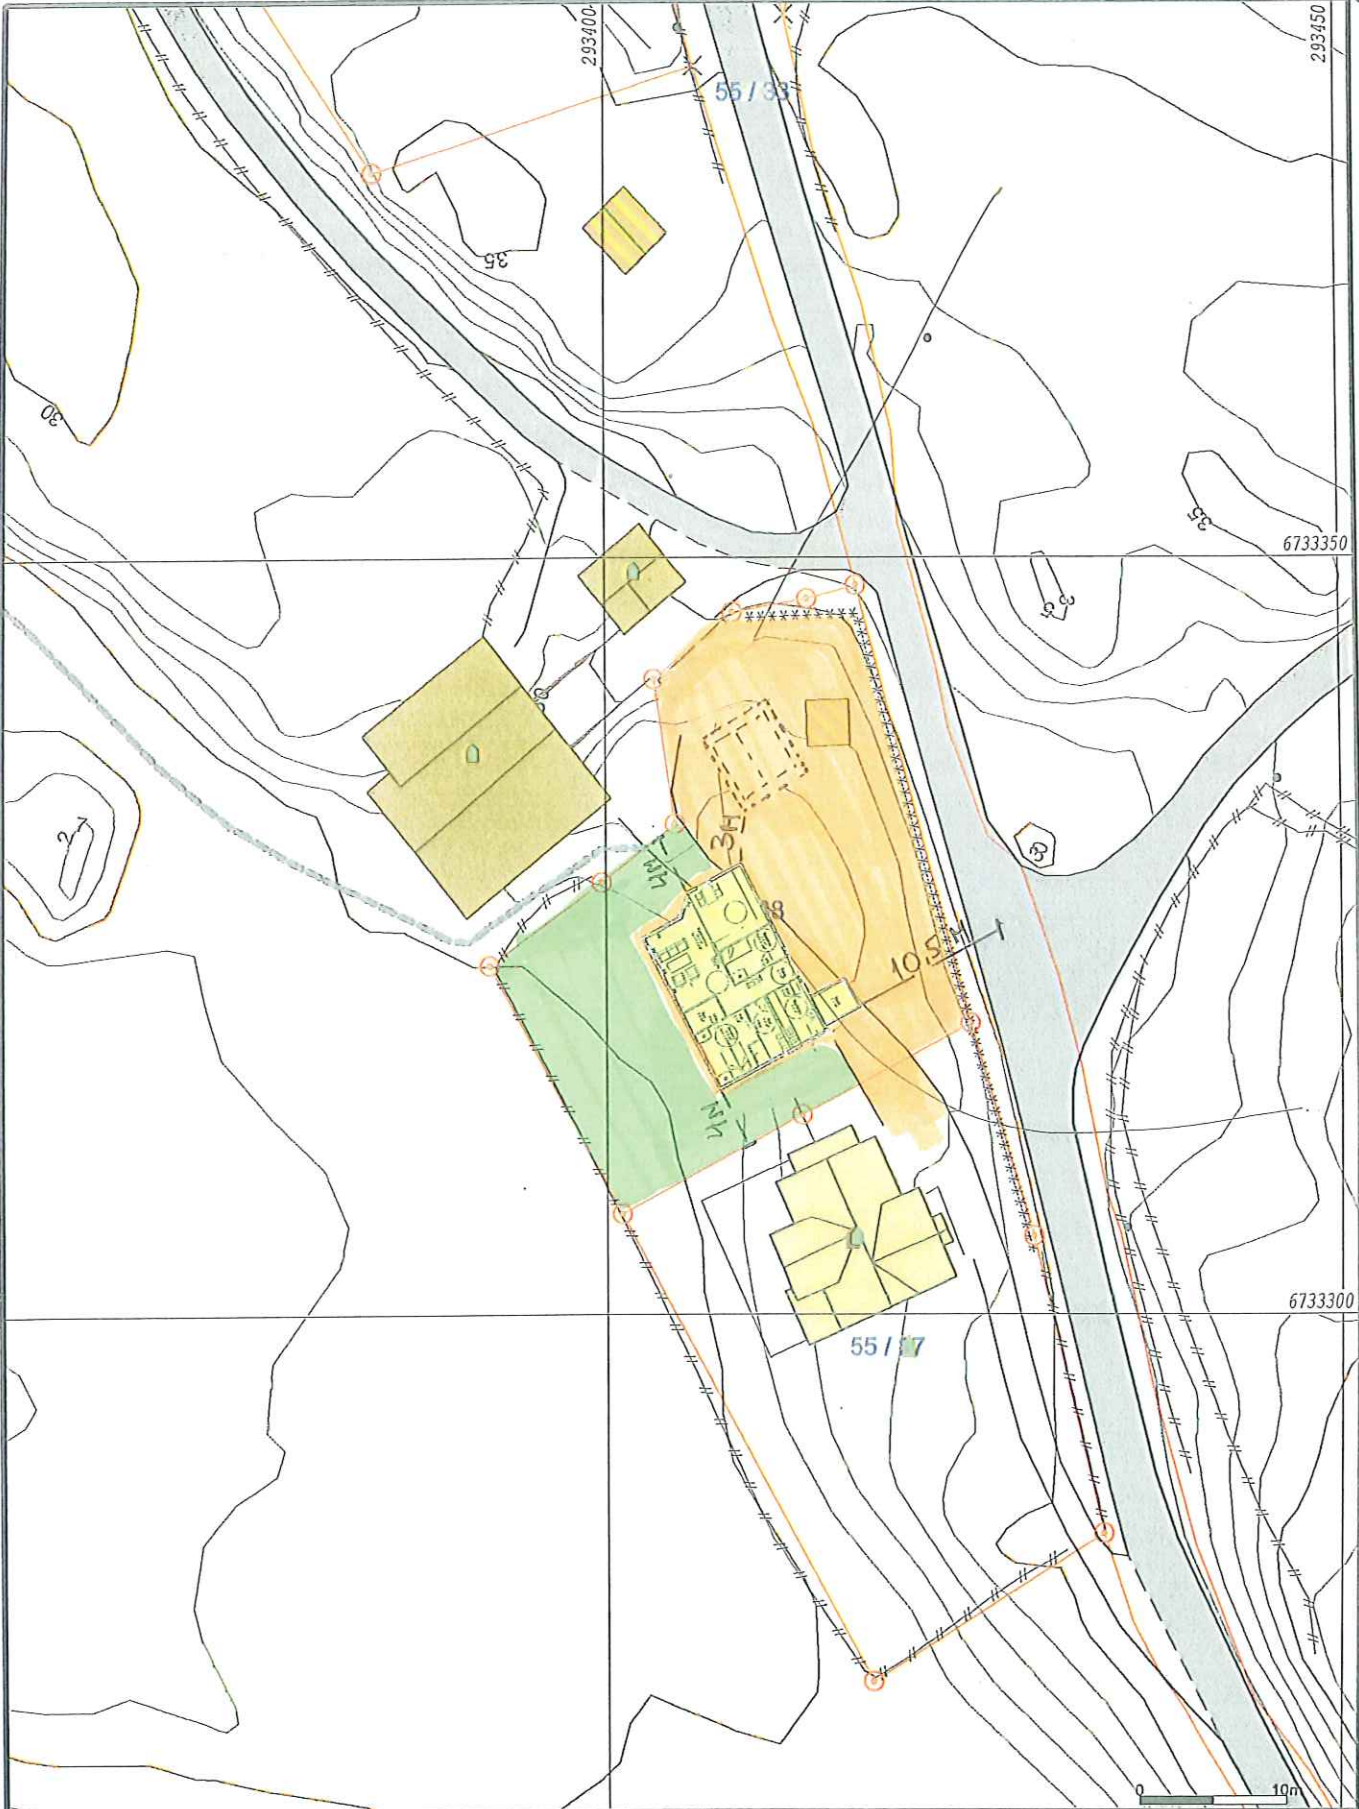

- Målte Grenser
- Registrerte Grenser
- Udefinert grenser
- Terrengmålte grease
- Konstruert grensepunkt
- Bolig
- Bustad m/leilighet
- Våningsbus
- Større bustader
- Hytte/feriehus
- Garasje/uthus
- Industri/lager
- Andre bygg

Beliggenhet og høyder må oppfattes som orienterende.



Lindås kommune
Geodata avdeling




Dato: 2015.08.11
Sjgm: liei

Gnr 55 bnr 38

Målestokk
1:500

UTBEDRING AV TILKOMSTVEG.

D2

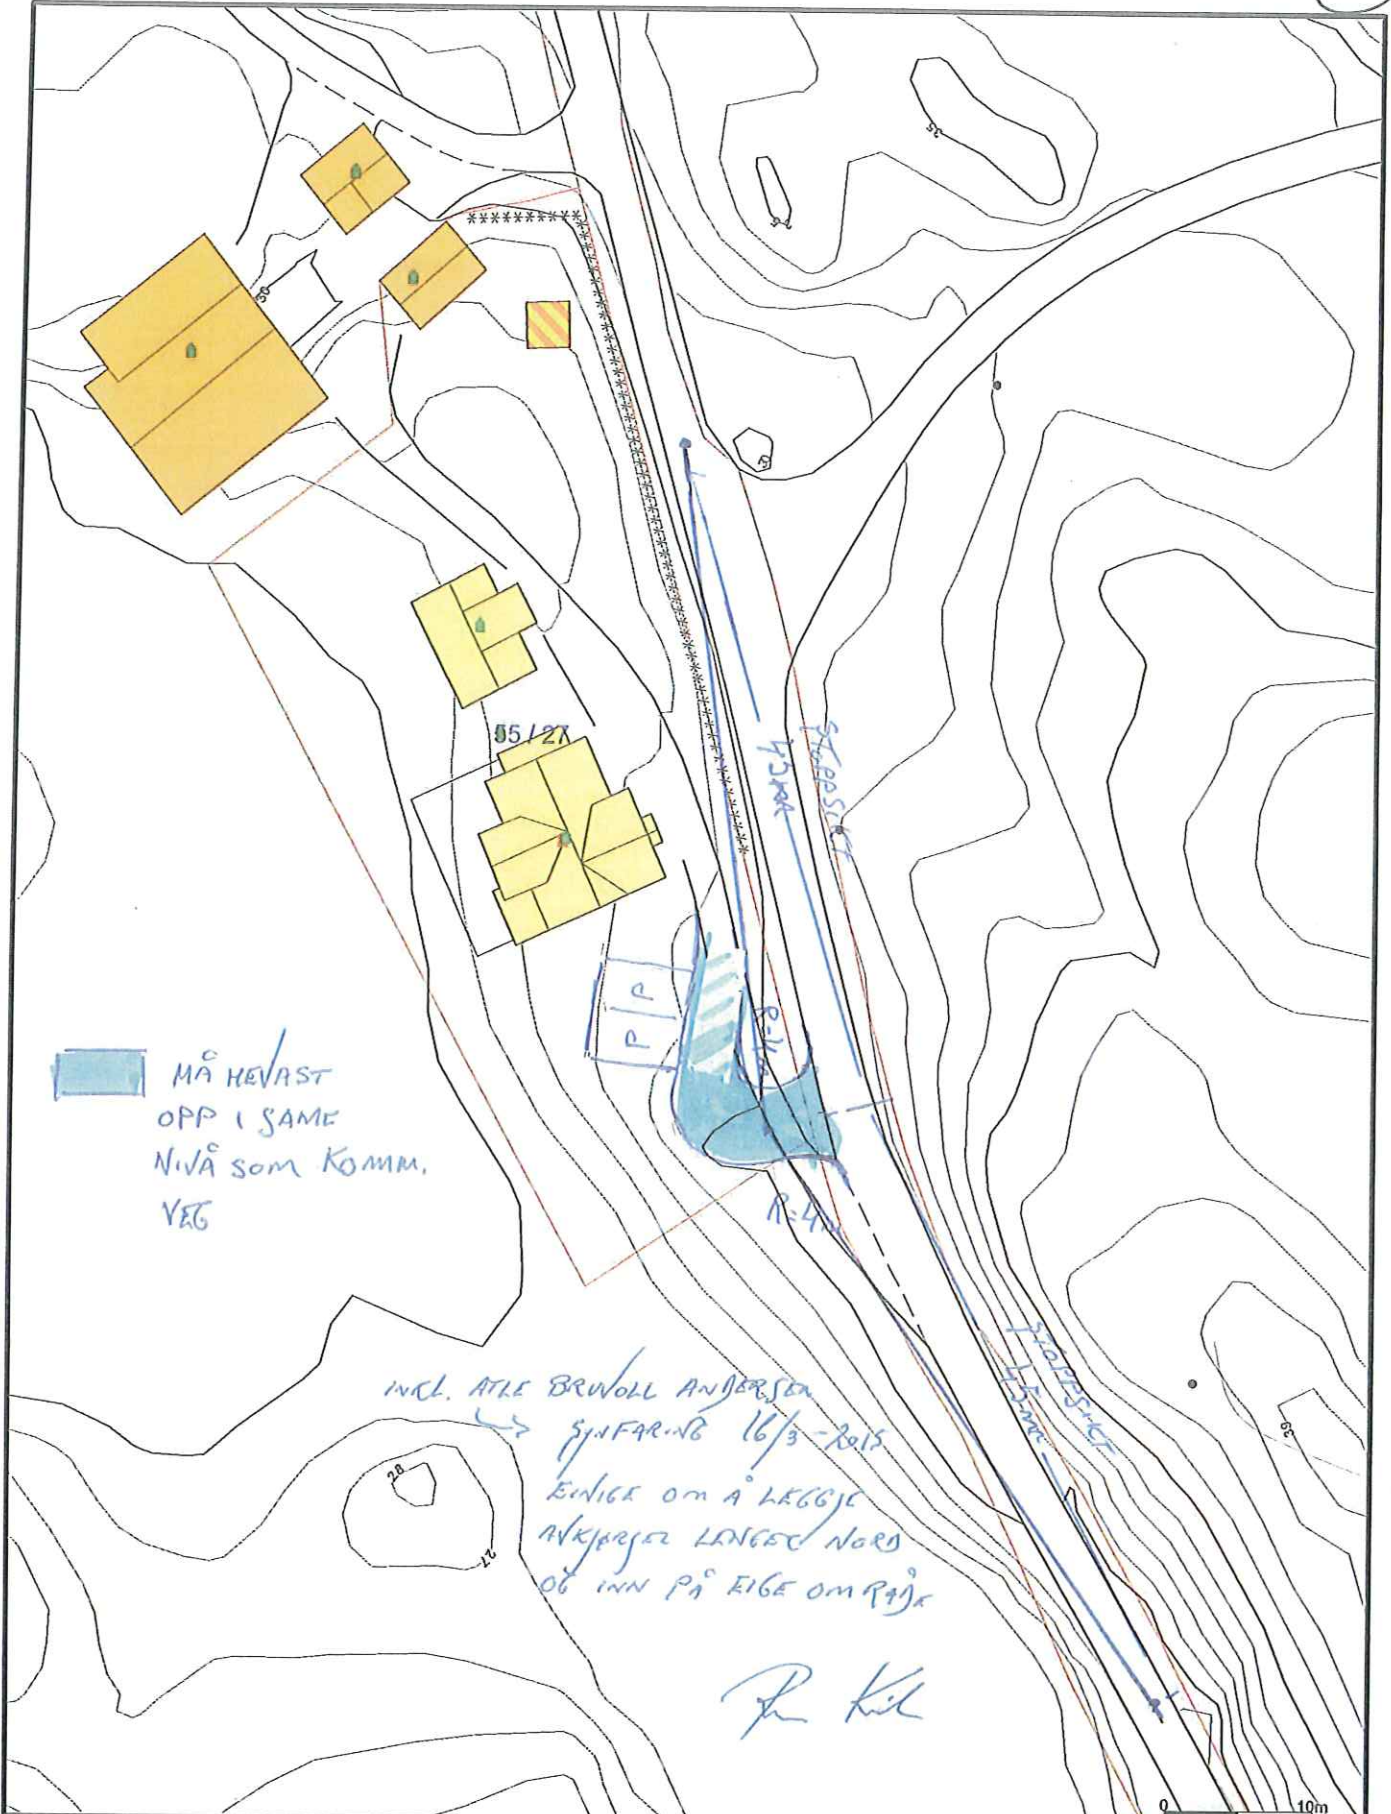

- Avlop felles
- Drensledning
- Overvann
- Pumpeledning spillvann
- Pumpeledning vann
- Spillvann
- Vannledning
- Udefinert grenser
- Terrengmøtte grense
- Konstruert grensepunkt
- Bolig
- Bustad m/leiligbet
- Våningshus
- Store bustader
- Hytte/feriehus
- Garasjehus
- Industri/lager
- Andre bygg



Lindås kommune
VVA avdeling



Dato: 2015.03.16
Sign: liru

Målestokk
1:500

Beliggenhet og høyder må oppfattes som orienterende.

02.11.15

FULLMAKT

Vi gir herved Reknes Byggjevarer L.L V/Beathe Iren Nilsen fullmakt til å signere på vegne av oss på våre søknader om rivning av garasje og bolig, samt oppføring av ny enebolig på Gnr 55 Brn 38 i Lindås Kommune.

6/11-15



Dato/underskrift

Inger Anne Andersen

Eier av Gnr 55 Brn 38

6-11-15



Dato/Underskrift

Tommy Andersen

Eier av Gnr 55 Brn 38