

Kommunens saksnr.



## Søknad om ferdigattest

Pbl § 21-10, SAK10 §§ 8-1 og 8-2

Søknaden gjelder							
Eiendom/ byggested	Gnr.	Bnr.	Festenr.	Seksjonsnr.	Bygningsnr.	Bolignr.	Kommune
	196	139					Lindås Kommune v/byggesak
	Adresse				Postnr.	Poststed	
	Midtgårdshøgda, Leknes				5915	HJELMÅS	

Ferdigattest	
Tilfredsstillert tiltaket kravene til ferdigattest?	<input checked="" type="checkbox"/> Ja <input type="checkbox"/> Nei Hvis nei, fyll ut informasjonen nedenfor.
Det gjenstår følgende arbeider av mindre vesentlig betydning som vil bli utført innen 14 dager:	Dato
Type arbeider	
Bekreftelse på at disse arbeidene er utført vil være kommunen i hende innen:	Dato

Oppdatert dokumentasjon	
Er det foretatt ikke søknadsppliktige endringer/justeringer i forhold til tillatelsen?	
<input type="checkbox"/> Ja <input checked="" type="checkbox"/> Nei	Hvis ja, vedlegg oppdatert situasjonsplan, tegninger eller dokumentasjon som viser hva som er utført.

Sluttrapport for avfall		
Sluttrapport av	Dato	vedlegges søknaden
Ansvarlig søker forplikter seg til å påse at sluttrapporten blir ajourført og oppbevart.		Vedlegg nr. K -

Varmesystem			
Energiforsyning		Varmefordeling	
<input checked="" type="checkbox"/> Elektrisitet	<input type="checkbox"/> Sol	<input type="checkbox"/> Vannbåren gulvvarme	<input type="checkbox"/> Luftoppvarming
<input checked="" type="checkbox"/> Biobrensel	<input type="checkbox"/> Gass	<input type="checkbox"/> Vannbåren radioator	<input checked="" type="checkbox"/> Kamin/ovn/peis
<input type="checkbox"/> Varmepumpe - luft	<input type="checkbox"/> Olje/parafin	<input checked="" type="checkbox"/> Elektriske varmekabler	<input type="checkbox"/> Annèt
<input type="checkbox"/> Varmepumpe - berg/sjø	<input type="checkbox"/> Annet	<input type="checkbox"/> Elektriske panelovner	
<input type="checkbox"/> Fjernvarme/spillvarme			<input type="checkbox"/> Ikke relevant

Erklæring	
<input checked="" type="checkbox"/>	Det bekreftes at tilstrekkelig dokumentasjon som grunnlag for driftsfasen er overlevert byggverkets eier

Vedlegg			
Beskrivelse av vedlegg	Gruppe	Nr. fra – til	Ikke relevant
Situasjonsplan, avkjøringsplan	D	-	<input type="checkbox"/>
Tegninger, plan, snitt, fasade	E	-	<input type="checkbox"/>
Redegjørelser/kart	F	-	<input type="checkbox"/>
Gjennomføringsplan	G	1 - 1	<input type="checkbox"/>
Sluttrapport for avfallsplan og miljøsaneringsbeskrivelse	K	-	<input type="checkbox"/>
Boligspesifikasjon i matrikkelen	H	-	<input type="checkbox"/>
Uttalelser fra andre offentlige myndigheter	I	-	<input type="checkbox"/>
Andre vedlegg	Q	1 - 1	<input type="checkbox"/>

Underskrifter					
Ansvarlig søker for tiltaket (for tiltak etter pbl § 20-1)			Tiltakshaver (bare for tiltak uten ansvarlig søker pbl § 20-4)		
Foretak Reigstad Bygg og Eigedom as			Navn Reigstad Bygg og Eigedom as		
Kontaktperson	Telefon	Mobiltelefon	Kontaktperson	Telefon	Mobiltelefon
	92608236	92608235		92608236	92608235
E-post post@reigstadbygg.no			E-post post@reigstadbygg.no		
Dato	Underskrift		Dato	Underskrift	
04.01.2016			04.01.2016		
Gjentas med blokkbokstaver KJELL REIGSTAD			Gjentas med blokkbokstaver KJELL REIGSTAD		

## Gjennomføringsplan

Grnr. 196	Bnr. 139	Festnr.	Seksjonsnr.	Bygn.nr.	Kommune Lindås Kommune	Adressse Middgårdshøgda, Leknes	Postnr. 5915	Poststed HJELMÅS	Signatur, ansv. søker <i>Kjellbjørn</i>	Versjonsnr. 3	Dato 04.01.2016
--------------	-------------	---------	-------------	----------	---------------------------	------------------------------------	-----------------	---------------------	--	------------------	--------------------

Alle fagområder i tiltaket	Beskrivelse av fagområde, ansvarsområde, tiltaksklasse (i hhv. prosjektering, utførelse og uavhengig kontroll)	Tiltaks-klasse	Foretakets navn og org.nr.	Kryss for planlagt samsvarserklæring / kontrollertklæring erstattes med dato når denne foreligger			Sett kryss når arbeidet innen ansvarsområdet er avsluttet	
				Søknad om rammetillatelse	Søknad om igangsettings-tillatelse/ett-trinnsøknad	Søknad om midlertidig brukstillatelse		Søknad om ferdigstilt
(1)	(2)	(3)	(4)	(5)	(6)	(7)	(8)	(9)
PROSJEKTERING								<input type="checkbox"/>
PRO bygg og grunn	Overordnet ansvar for prosjektering	1	Reigstad Bygg og Eigedom as 982 231 345	24.02.2014	16.04.2015			<input type="checkbox"/>
PRO sanitær	Prosjektering av sanitærinstallasjoner	1	Hjelmås VVS as 906899888		15.04.2015			<input type="checkbox"/>
	UTFØRING							<input type="checkbox"/>
UTF bygg og grunn	Overordnet ansvar for utførelse	1	Reigstad Bygg og Eigedom as 982 231 345				18.12.2015	<input type="checkbox"/>
UTF sanitær	Sanitærnett med tilhørende ledningsnett	1	Hjelmås VVS as 906899888				16.12.2015	<input type="checkbox"/>
UTF byggplassering	Innmåling og utstikking av tiltak	1	Lindås kommune v/geodataavdeling 935084733				19.06.2015	<input type="checkbox"/>
	KONTROLL							<input type="checkbox"/>
Kontroll Våtrom	Kontroll av lufttetthet (i nye boliger)	1	Byggmester Skare as 995 081 954				08.12.2015	<input type="checkbox"/>
Kontroll lufttetthet	Kontroll av lufttetthet (i nye boliger)	1	Byggmester Skare as 995 081 954				08.12.2015	<input type="checkbox"/>

196-139K

```

-00 FFFFFFFFFFFFFFFFFFFFFFFFFFFFFFFFFFFFFFFFFFFFFFFFFFFFFFFFFFFFFFFFFFFFFFFFFF
-01 OOOOOOOOOOOO DDDDDDDDDDDD VVVVVVVVVVVV KKKKKKKKKKKK OOOOOOOOOOOO
-02 SSSSSSSSSS KKKKKKKK NNNNNNNN TTTTTTTT TTTTTTTT II.III Bk MMMMMMMM
-03 TTTTTTTTTT KKKKKKKK HHH.HHHH VVV.VVVV AAAA.AAA SS.SSS Bk MMMMMMMM
-04 TTTTTTTTTT KKKKKKKK HHH.HHHH DDDD.DDD AAAA.AAA SS.SSS Bk MMMMMMMM
-05 PPPPPPPPPP KKKKKKKK XXXXXXXX.XXX YYYYYYY.YYY ZZZZ.ZZZ Bk MMMMMMMM
-06 PPPPPPPPPP KKKKKKKK PPPPPPPP.PPP AAAAAAA.AAA ZZZZ.ZZZ Bk MMMMMMMM
-07 PPPPPPPPPP KKKKKKKK dXXXXXXXX.XXX dYYYYYY.YYY dZZZ.ZZZ Bk MMMMMMMM
-08 Epi E1 E2 E3 E4
-09_Pi Sammenheng FFFFFFFFFFFFFFFFFFFFFFFFFFFFFFFFFFFFFFFFFFFFFFFFFF      MMMMMMMM

```

Innmåling nybygg Gnr 196 bnr 139 Reigstad Bygg& Eiendom AS

```

-00 Leica Geosystems AG
-00 Instrument:          CS15          Måledato: 19.06.2015
-00 Målejobb:          196-139K      Operatør:          ER
-00 Jobbeskrivelse:
05 M-Ref 0154          6718218.805  296622.928   65.488      0.000
05 01                 6721108.658  301239.207   44.614      0.010
05 02                 6721107.717  301237.369   44.612      0.011
05 03                 6721109.632  301236.410   44.603      0.009
05 04                 6721108.418  301234.013   44.613      0.010
05 05                 6721106.510  301234.989   44.597      0.010
05 06                 6721104.026  301230.142   44.603      0.009
05 07                 6721089.498  301237.581   44.614      0.010
05 08                 6721091.966  301242.433   44.614      0.010
05 09                 6721090.043  301243.405   44.609      0.009
05 10                 6721091.268  301245.784   44.607      0.009
05 11                 6721093.166  301244.816   44.603      0.009
05 12                 6721094.119  301246.636   44.606      0.009


```

Knarvik 19.06.2015

Lindås kommune Geodata avd.

  
 Einar Rydland

Lindås kommune

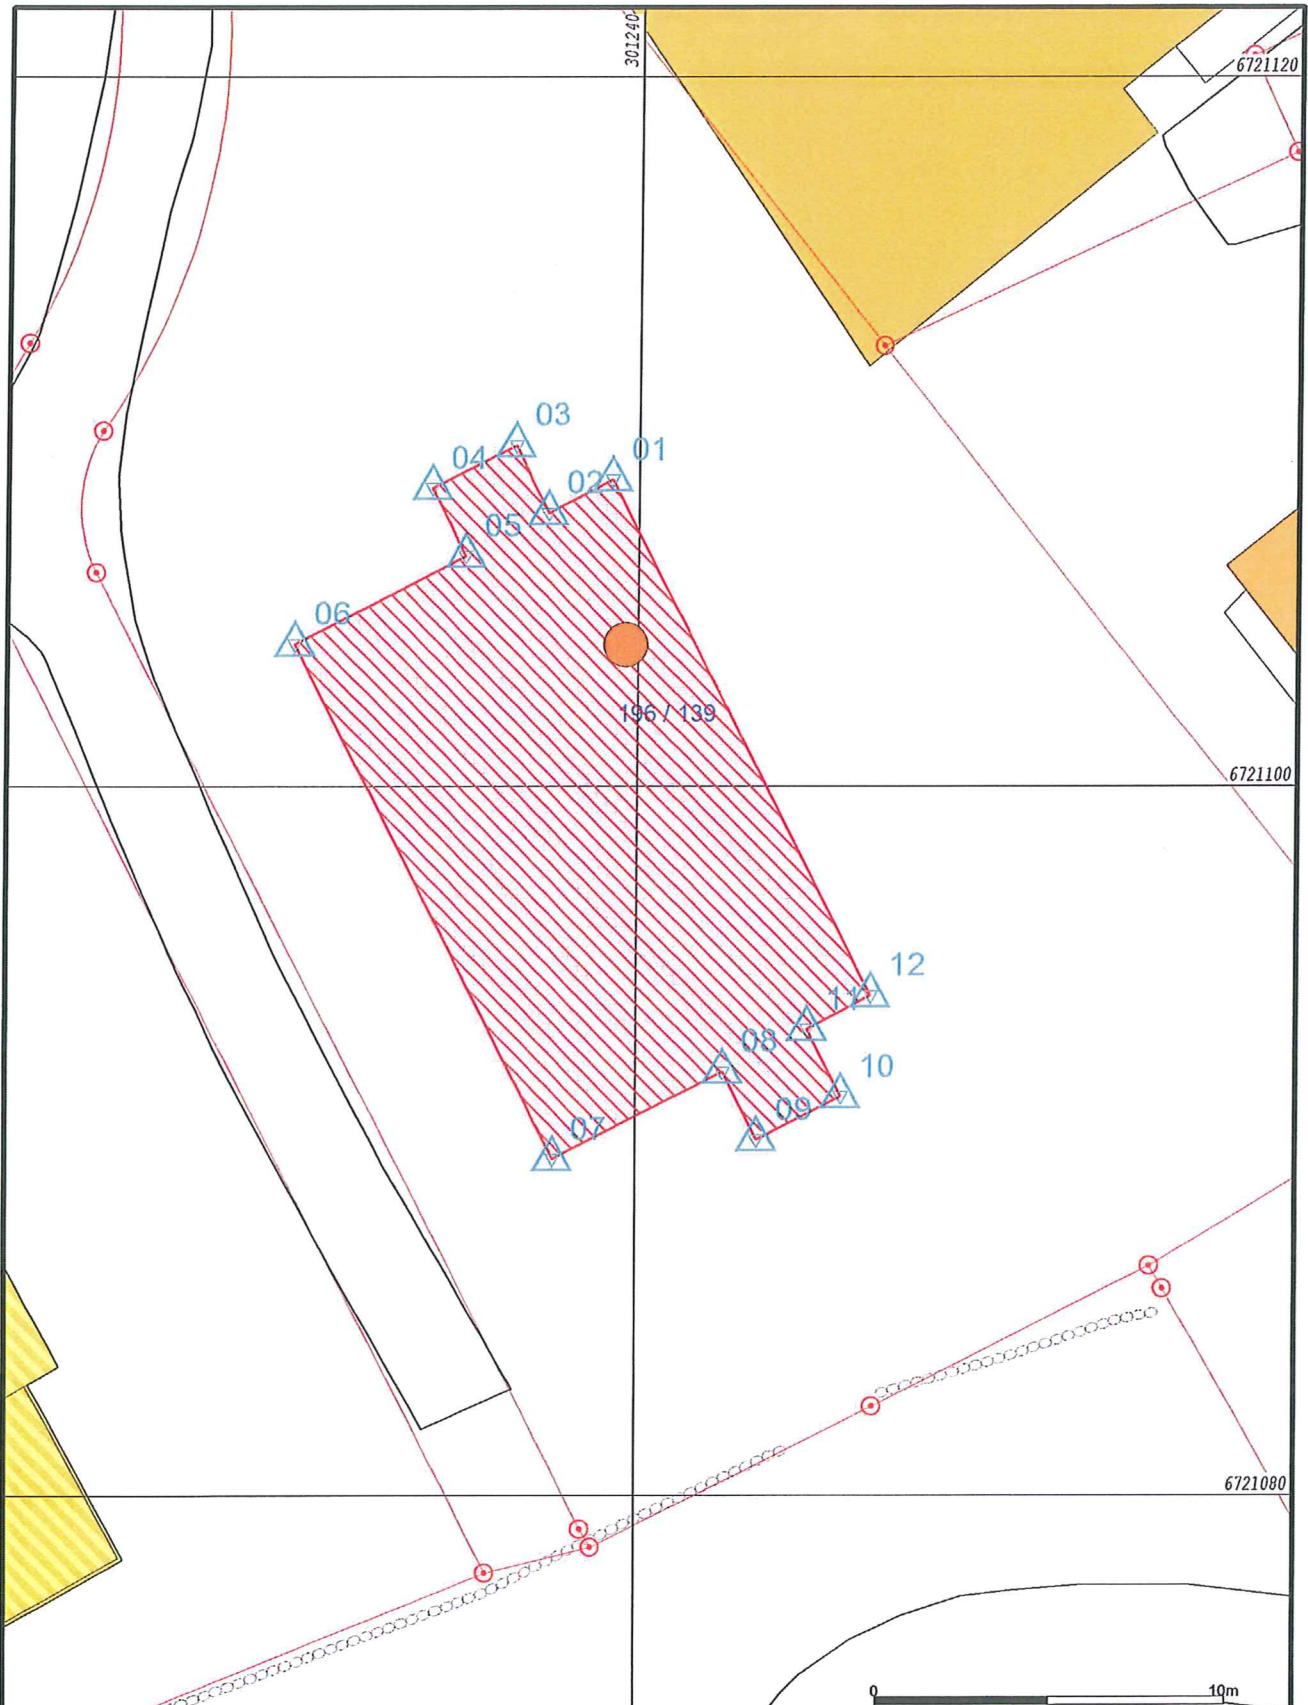

- Målte Grenser
- Registrerte Grenser
- Udefinert grenser
- Terrengmålte grense
- Konstruert grensepunkt
- Bolig
- Bustad m/leilighet
- Våningshus
- Storre bustader
- Hytte/feriehus
- Garasje/uthus
- Industri/lager
- Andre bygg



**Lindås kommune**  
Geodata avdeling  
Reigstad Bygg & Eiendom as



Dato: 2015.06.19  
Sign: Liei *OR*

Gnr 196 bnr 139

Målestokk  
1:200

Beliggenhet og høyder må oppfattes som orienterende.

Lindås kommune