

- Målte Grenser
- Registrerte Grenser
- Udefinert grenser
- ⊙ Terengmålte grense
- ⊙ Konstruert grensepunkt
- Bolig
- Bustad m/leilighet
- Våningshus

- Større bustader
- Hytte/feriehus
- Garasje/utlus
- Industri/lager
- Andre bygg



Lindås kommune
Geodata avdeling
Grunnkart 2010 FØR 2. grense-endring !




Dato: 2016.01.05
Sign: SSO

G.nr. 234, b.nr. 54.

Målestokk
1:250

Beliggenhet og høyder må oppfattes som orienterende.

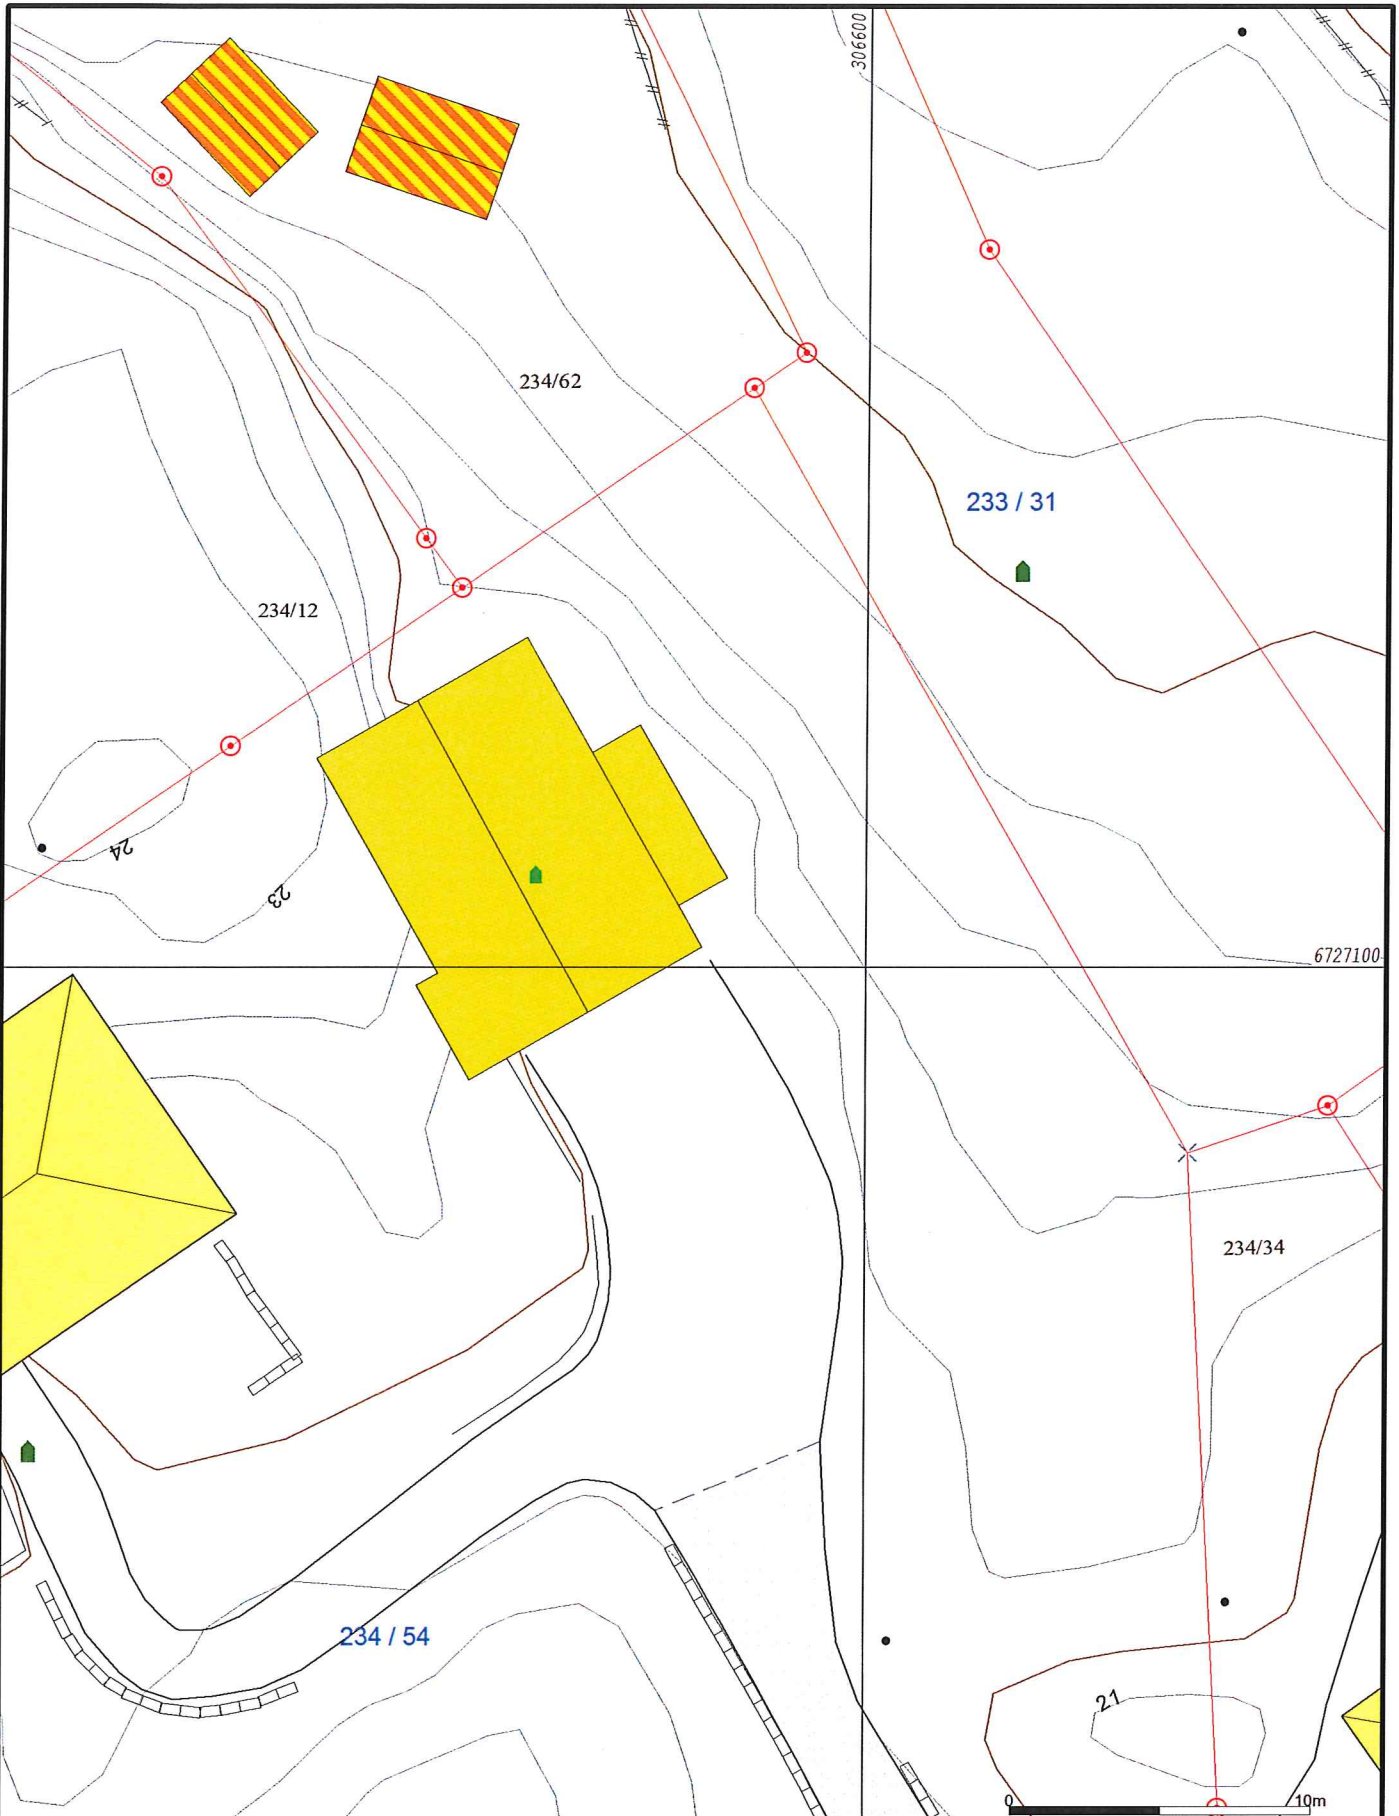

- Målte Grenser
- Registrerte Grenser
- Udefinert grenser
- ⊙ Terrengmålte grense
- ⊙ Konstruert grensepunkt
- Bolig
- Bustad m/leilighet
- Våningshus
- Større bustader
- Hytte/feriehus
- Garasje/uthus
- Industri/lager
- Andre bygg

Beliggenhet og høyder må oppfattes som orienterende.



Lindås kommune
Geodata avdeling
Grunnkart 2010 ETTER 2. grense-ending !

Dato: 2016.01.05
Sign: SSO

G.nr. 234, b.nr. 54.



Målestokk
1:250