


# Se eiendom

informasjon fra matrikkel og grunnboken

01/12 2015

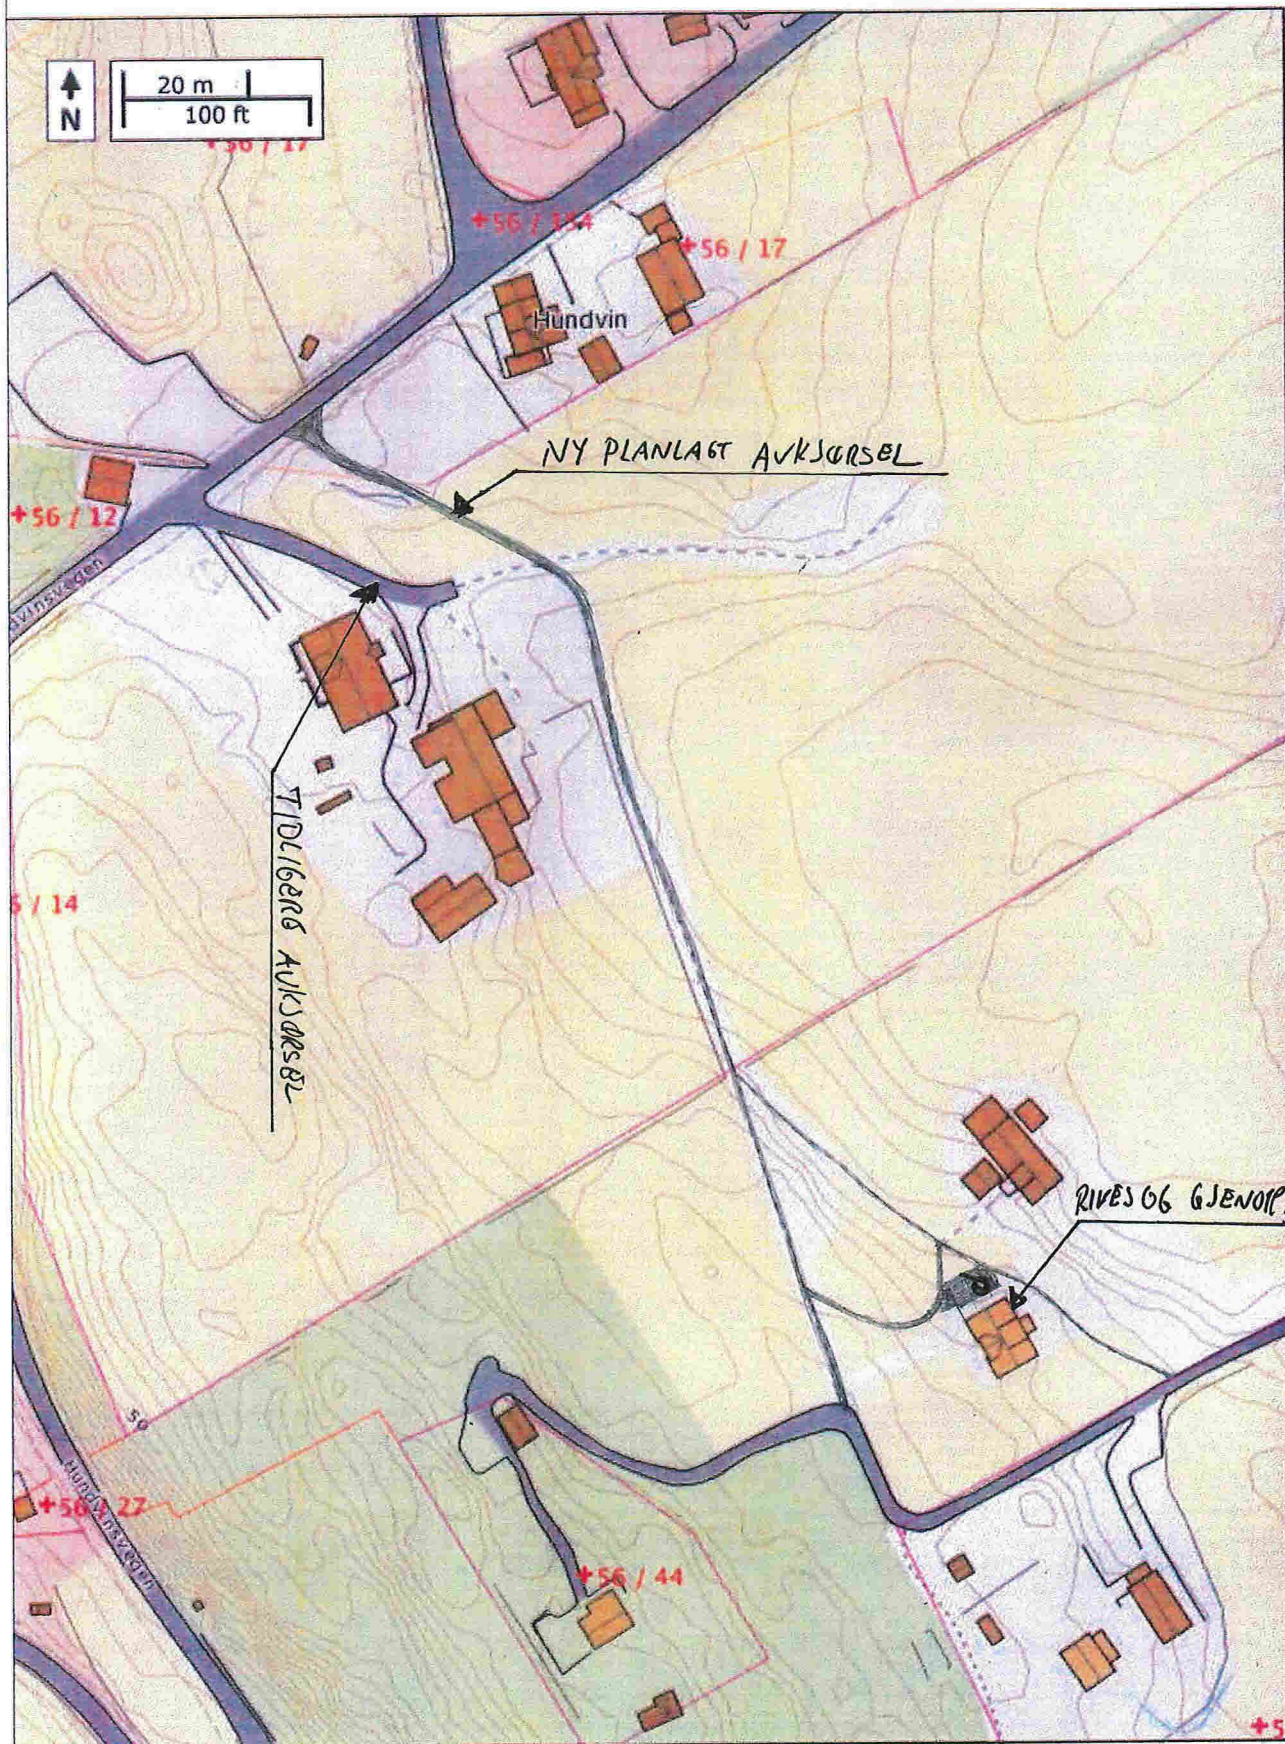

RIVES OG GJENOPPBYGGES