


PLAN 2

| Arealberegninger i hht. NS 3940 | Bruksareal BRA i m² | | |
|---------------------------------|---------------------|-----------------------------------|---------|
| | Pr etasje | Åpent overbygget areal og garasje | Sum BRA |
| H. etg. plan | 85.8 | 4.9 | 90.7 |
| SUM : | 85.8 | 4.9 | 90.7 |


Stendal VVS AS
 Blombakken 1 - 5911 ALVERSUND
 E-post: sten-vvs@online.no
 Org.nr. 980 626 180

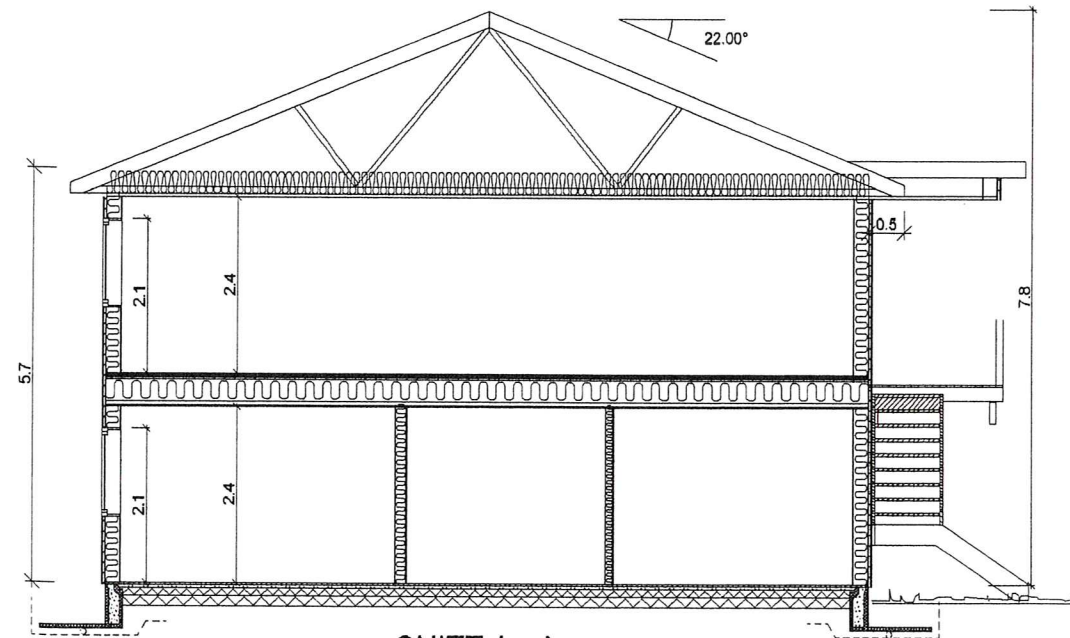

SNITT A - A

AA Små justeringer innvendig
REV. ANT. REVIDERINGEN GJELDER

LO 05.01.2016
SIGN. B.NR. 131
DATE

DATA DESIGN SYSTEM

Firemannsbolig Kolla varaint

TEGN. LO
GODKJ.

PROSJ.NR.
Ns29

G.NR.
137

B.NR.
131

TEGN.NR.
502


KOMMUNE:
Lindås

DATO 27.02.2015
MAL 1 : 100

IDEHUS
Plan 2



TEGNINGEN MÅ HVERKEN HELT ELLER DELVIS KOPIERES ELLER BENYTTES VED UTFØRELSE AV ARBEIDET SOM IDEHUSGRUPPEN AS IKKE MEDVIRKER I.

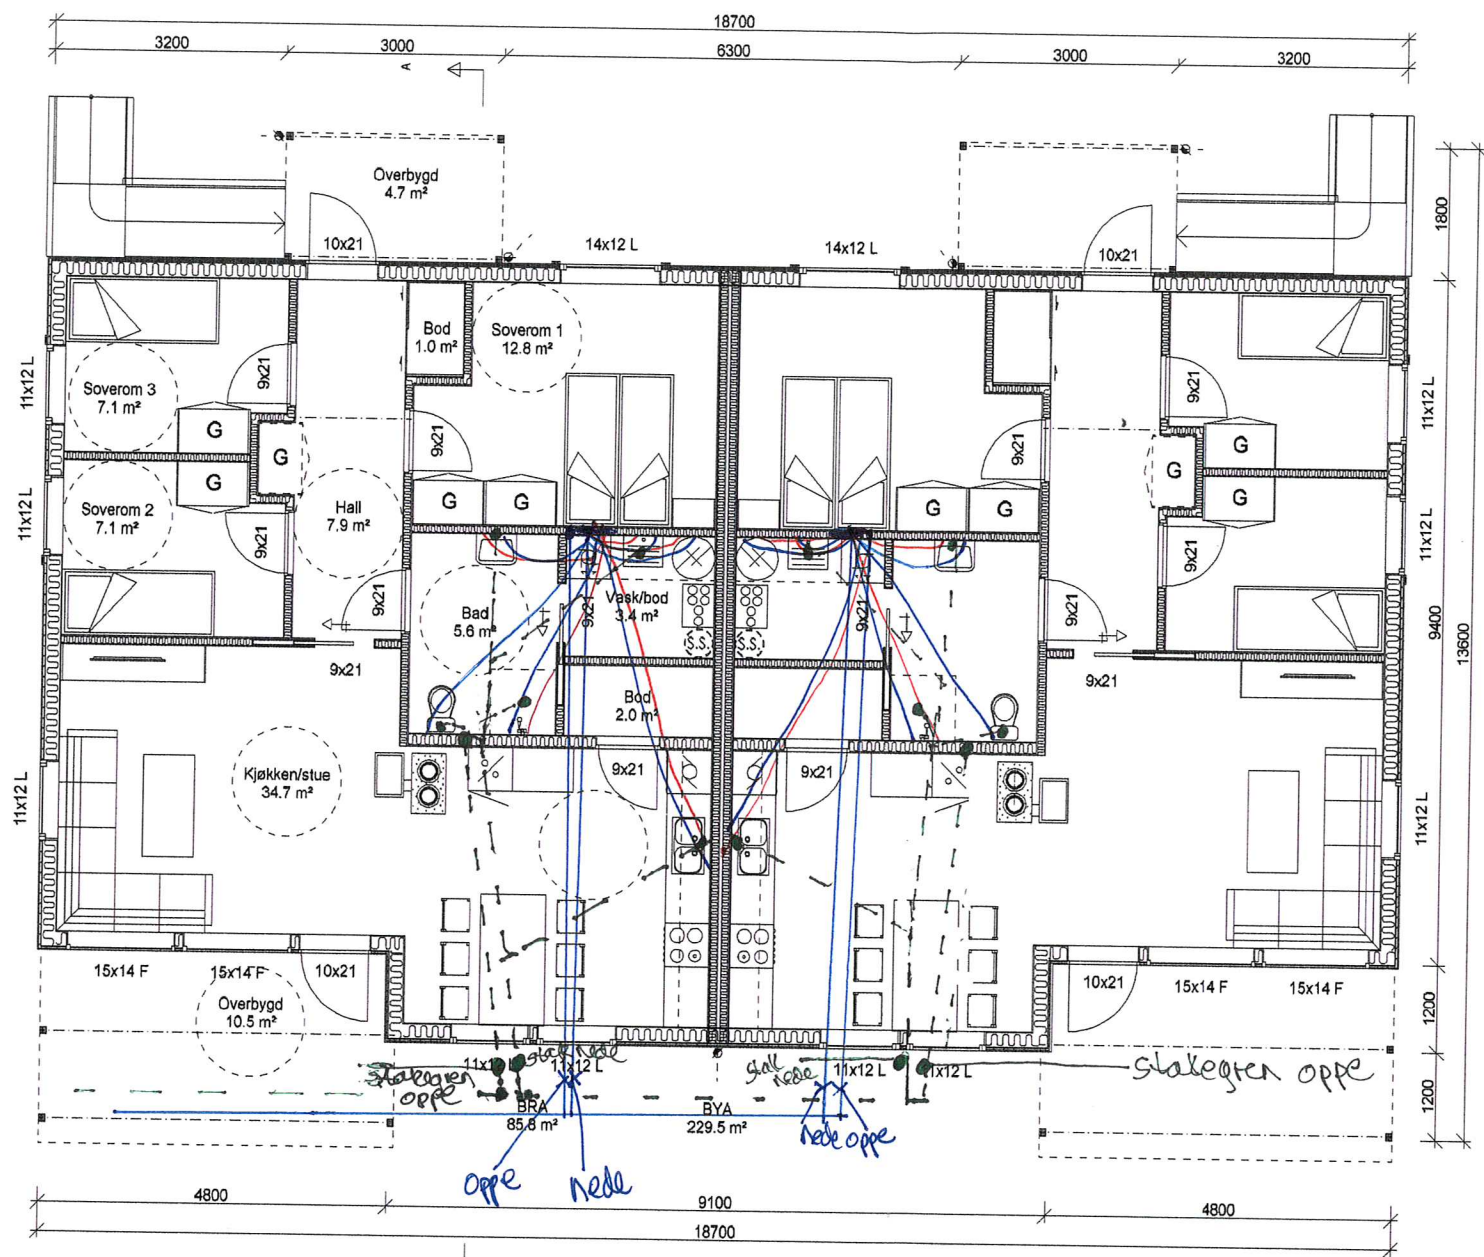

PLAN 1

● = stallegren
 X = ulv. hoved stoppekran.

| Arealberegninger i hht. NS 3940 | Bruksareal BRA i m² | | |
|---------------------------------|---------------------|-----------------------------------|---------|
| | Pr etasje | Åpent overbygget areal og carport | Sum BRA |
| H. etg. plan | 85.8 | 10.5 | 96.3 |
| SUM : | 85.8 | 10.5 | 96.3 |
| BYA : | 229.5 | 0.0 | 229.5 |

- Arealer oppsatt i tabell er i hht NS 3940.
- Arealer angitt i de enkelte rom er oppgitt som faktiske gulvarealer.
- Interiør, ekstriør og sanitærutstyr vist på tegning kun inkludert hvis angitt i kontrakt/tilbud.
- Viser til kjøkkenleverandørs egne tegninger for kjøkkenløsning.

Stendal VVS AS
 Blombakken 1 - 5911 ALVERSUND
 E-post: sten-vvs@online.no
 Org.nr. 980 626 180

| | | | | | | |
|--|----------------------|------------|---------------------------|-----------|----------|------------|
| AA | REV. | ANT. | Små justeringer innvendig | | LO | 05.01.2016 |
| | REVIDERENGEN GJELDER | | TEGN. LO | PROSJ.NR. | SIGN. | DATO |
| Firemannsbolig Kolla varaint | | GODKJ. | | Ns29 | G.NR. | B.NR. |
| Idehus | | DATO | | 501 | 137 | 131 |
| Plan 1 | | MAL | | 501 | KOMMUNE: | |
| TEGNINGEN MÅ HVERKEN HELT ELLER DELVIS KOPIERES ELLER BENYTTES VED UTFØRELSE AV ARBEIDER SOM ILLUSTRASJONER I AS IKKE MEDVIRKER I. | | 27.02.2015 | | Lindås | | |
| | | 1 : 100 | | | | |