

17/1-06

Lindås Kommune  
Teknisk etat V/ Knut Bjørnevold

Søknad om tillegg til flytebyggje på  
GNR 103 BNR 8

Eg Trond Fjellanger sender samtykt med  
Arasserådalen inn segning på utviding av  
flytebyggje slik vi vart enige om.

Eg har begna opp dei byggjema som er sendt  
inn søknad på tidligare og er godkjent, og  
byggje som eg vill ha i tillegg. Slike dei  
sa eg skulle gjera.

Der og Haukas meinte det spankje var nok  
med forenkla søknad sidan alle byggjes  
vert statt på land etter kvar sesong,  
men må betala endå eit nytt  
gebyr på ca 750,-

Alle byggje vert tatt på land  
ca Okt-nov og satt ut i april.  
Håper på snarlig svar slik at eg får  
det ferdig til sommaren.


Helsing

Trond Fjellanger

17/1 - 06


Lindås Kommune  
Teknisk etat

Flytebyggjer på GNR: 103 BNR 8

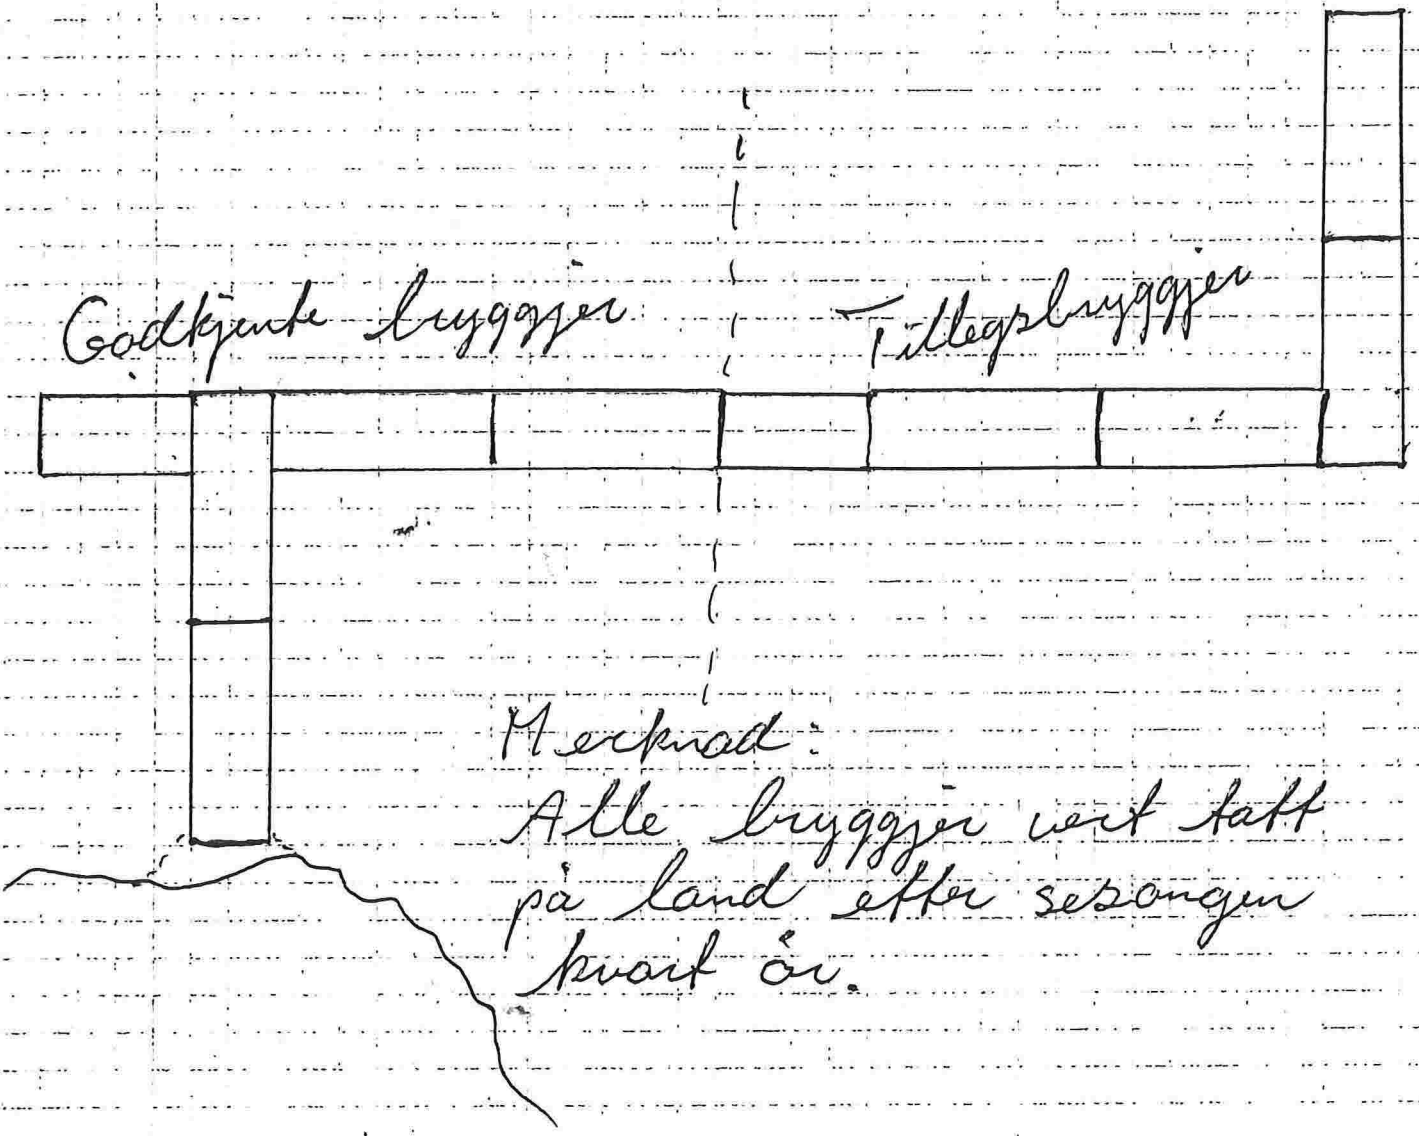

Y-45/00

Y-45/00

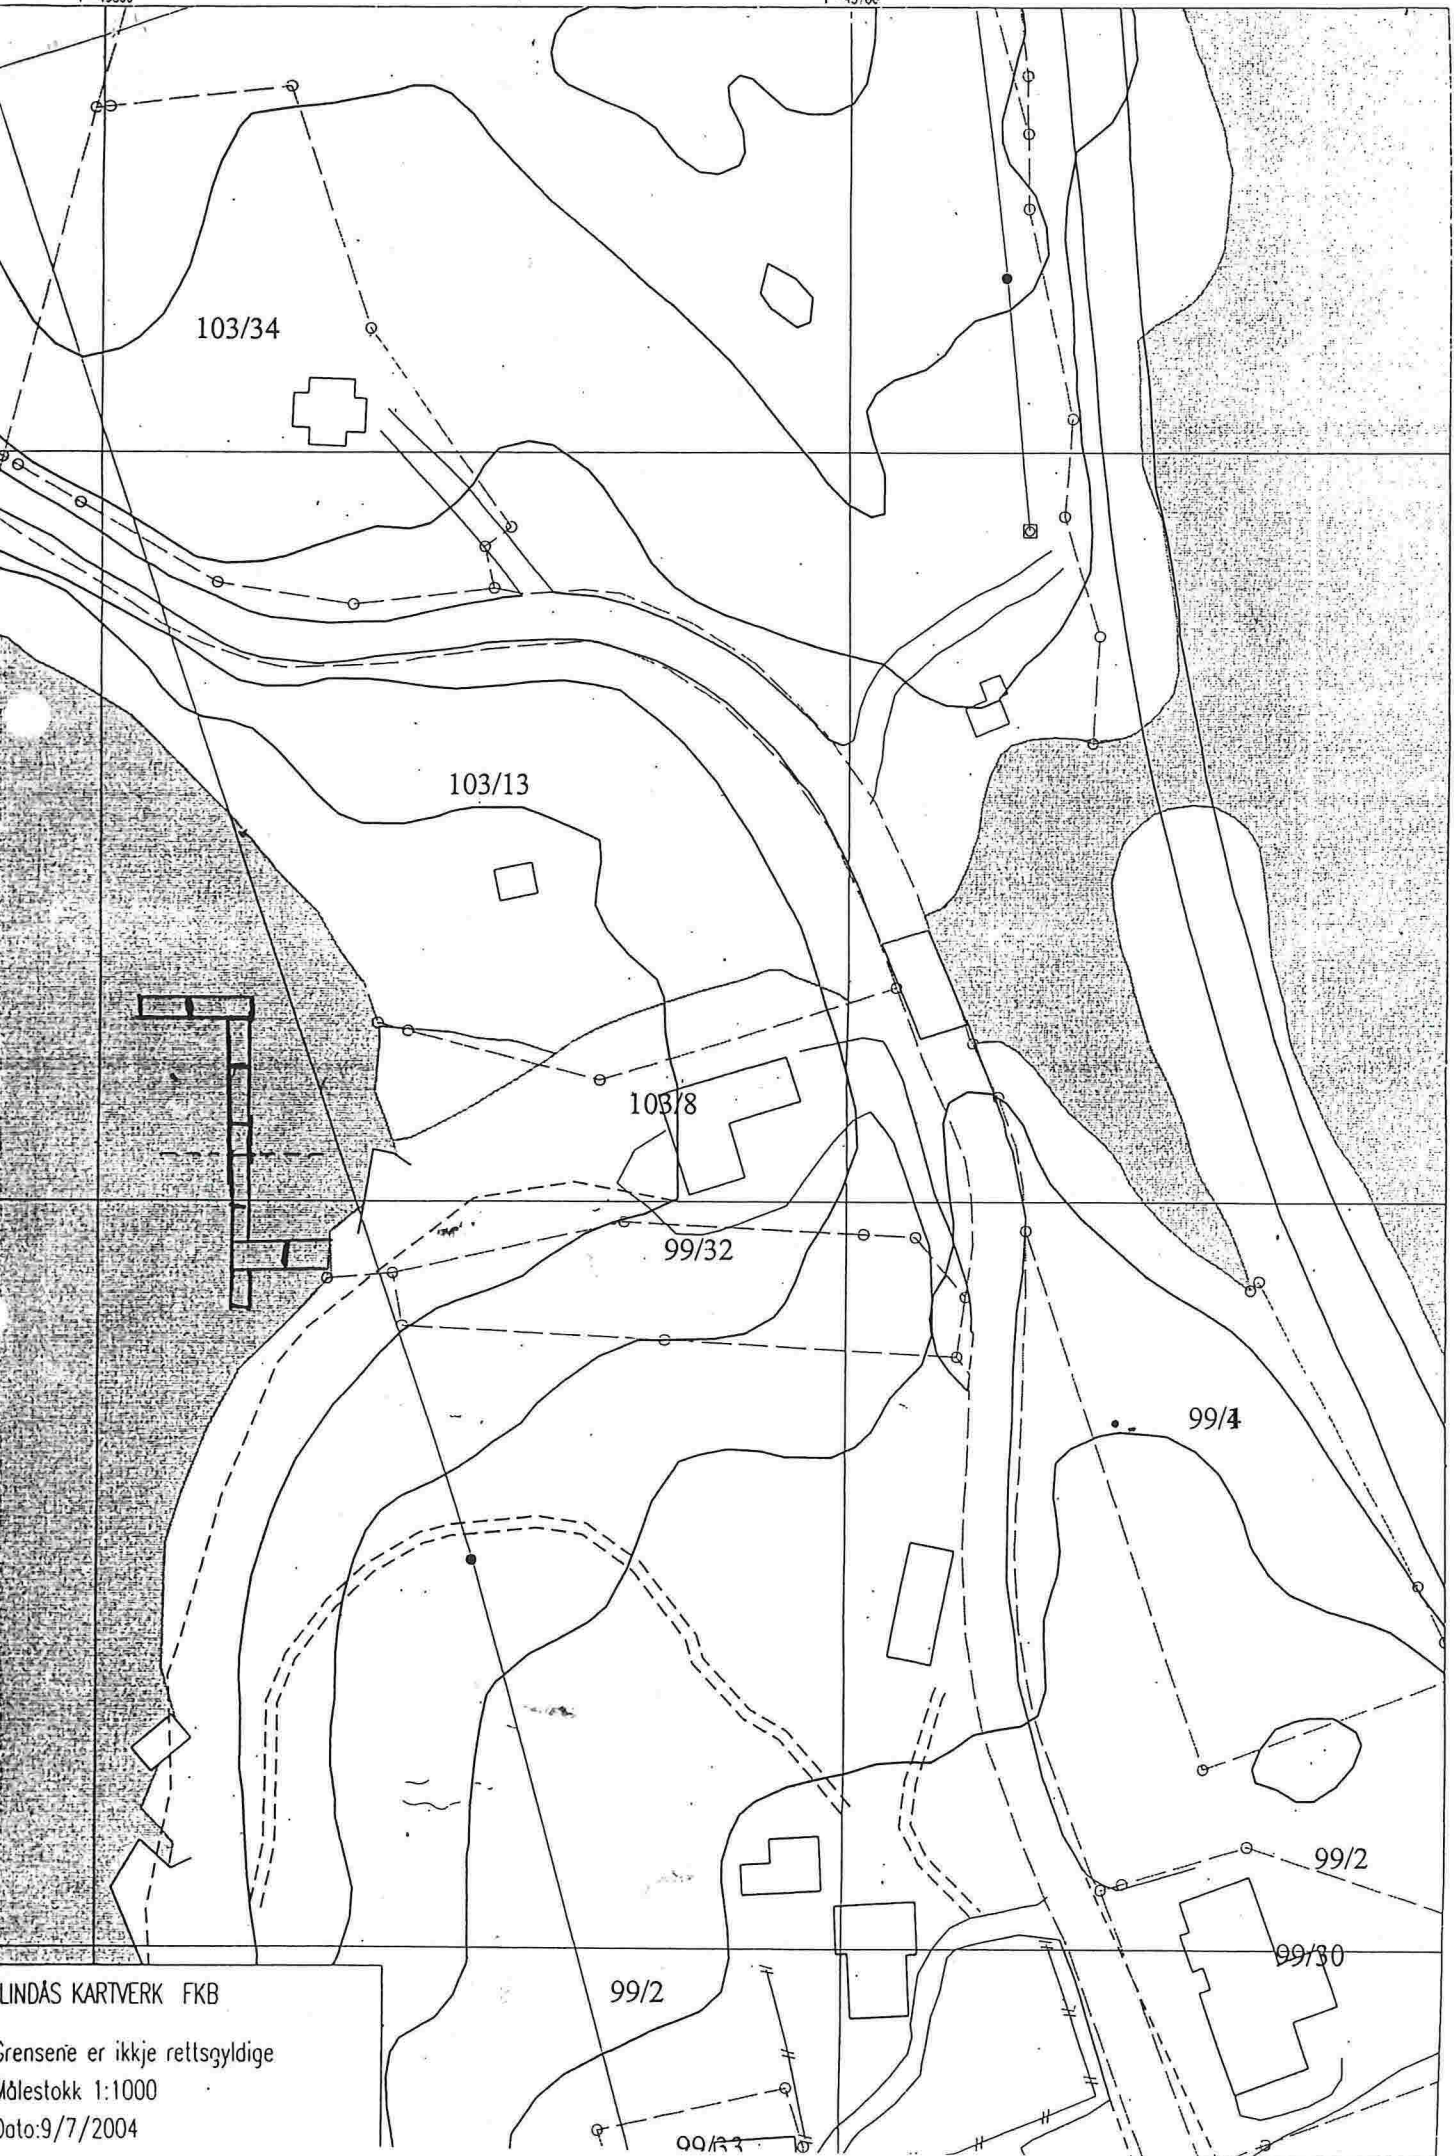

LINDÅS KARTVERK FKB

Grensene er ikkje rettsgyldige

Målestokk 1:1000

Dato: 9/7/2004

99/2

99/30

99/30

99/2

99/4

99/32

103/8

103/13

103/34

**Arealdisponering (forts.)**

Avstand	Minste avstand fra den planlagte bygning til:	Nabogrense	Vegmidte	Annen bygning
	Går det høyspent kraftlinje/kabel i, over eller i nærheten av tomta?	<input checked="" type="checkbox"/> Ja <input checked="" type="checkbox"/> Nei		<input checked="" type="checkbox"/> Nei
	Går det priv./off. vann- og avløpsledning i eller i nærheten av tomta?	<input type="checkbox"/> Ja	<input type="checkbox"/> Nei	
Dersom det går slik kraftlinje/kabel/ledninger i, over eller i nærheten av tomta, må tiltaket det her meldes om være avklart med berørt myndigheter/rettighetshavere				Vedlegg nr I -

**Tilknytning til veg og ledningsnett**

Adkomst vegloven pbl §§ 66, 67	Gir tiltaket endrede avkjøringsforhold?	Tomta har atkomst til følgende veg som er opparbeidet og åpen for alminnelig ferdsel:		
	<input type="checkbox"/> Ja <input checked="" type="checkbox"/> Nei	<input type="checkbox"/> Riksveg/fylkesveg	Er avkjøringsstillatelse gitt?	<input type="checkbox"/> Ja <input type="checkbox"/> Nei
		<input type="checkbox"/> Kommunal veg	Er avkjøringsstillatelse gitt?	<input type="checkbox"/> Ja <input type="checkbox"/> Nei
		<input type="checkbox"/> Privat veg	Er vegrett sikret ved tinglyst erklæring?	<input type="checkbox"/> Ja <input type="checkbox"/> Nei
Vann- forsyning pbl §§ 65, 67	Tilknytning i forhold til tomta	Beskriv		
	<input type="checkbox"/> - offentlig vannverk <input type="checkbox"/> Privat vannverk <input type="checkbox"/> Annen privat vannforsyning, innlagt vann <input type="checkbox"/> Annen privat vannforsyning, ikke innlagt vann			
	Dersom vanntilførsel krysser annens grunn, foreligger rettighet ved tinglyst erklæring? <input type="checkbox"/> Ja <input type="checkbox"/> Nei			
Avløp pbl §§ 66, 67	Tilknytning i forhold til tomta	<input type="checkbox"/> Offentlig avløpsanlegg		
	<input type="checkbox"/> Privat avløpsanlegg	Skal det installeres vannklosett?	<input type="checkbox"/> Ja <input type="checkbox"/> Nei	
		Foreligger utslippstillatelse?	<input type="checkbox"/> Ja <input type="checkbox"/> Nei	
	Dersom avløpsanlegg krysser annens grunn, foreligger rettighet ved tinglyst erklæring? <input type="checkbox"/> Ja <input type="checkbox"/> Nei			
Overvann	Takkvann/overvann føres til: <input type="checkbox"/> Avløpssystem <input type="checkbox"/> Terreng			

**Kommunale opplysninger (fylles ut av kommunen)**

Senterpunkt for tiltaket	Kartblad (hvis oppgitt på situasjonskart):	Koordinatsystem (hvis oppgitt på situasjonskart):	Senterpunkt angitt ved -	
Koder	Næringsgruppekode	Bygningstypekode	X-koordinat:	Y-koordinat:

**Vedlegg**

Beskrivelse av vedlegg	Gruppe	Nr fra - til	Ikke relevant
Dispensasjonssøknader	B	-	<input type="checkbox"/>
Gjenpart av nabovarsel	NABOVARSLING IKKE NØDV. ← <del>KB</del>		<input type="checkbox"/>
Situasjonsplan	D	-	<input type="checkbox"/>
Fasadetegninger og snitt	E	-	<input type="checkbox"/>
Andre vedlegg	J	-	<input type="checkbox"/>

**Erklæring og underskrift**

Tiltakshaver			
Tiltakshaver forplikter seg til å la gjennomføre tiltaket iht plan- og bygningsloven (pbl) og teknisk forskrift (TEK)			
Namn	Telefon (dagtid)	Mobiltelefon	Ev organisasjonsnr
Konrad Fjellanger	56345400	48894898	
Adresse	Postnr	Poststed	
Vågrudet	5955	Lindås	
E-postadresse	<input checked="" type="checkbox"/> Enkeltperson <input type="checkbox"/> Foretak/lag/sameie <input type="checkbox"/> Off. virksomhet		
Dato	Underskrift	Gjentas med blokkbokstaver	
17/1-06			