


FORSLAG TIL NYE FARTSDUMPER OG FLYTTING AV FOTGJENGEFELT

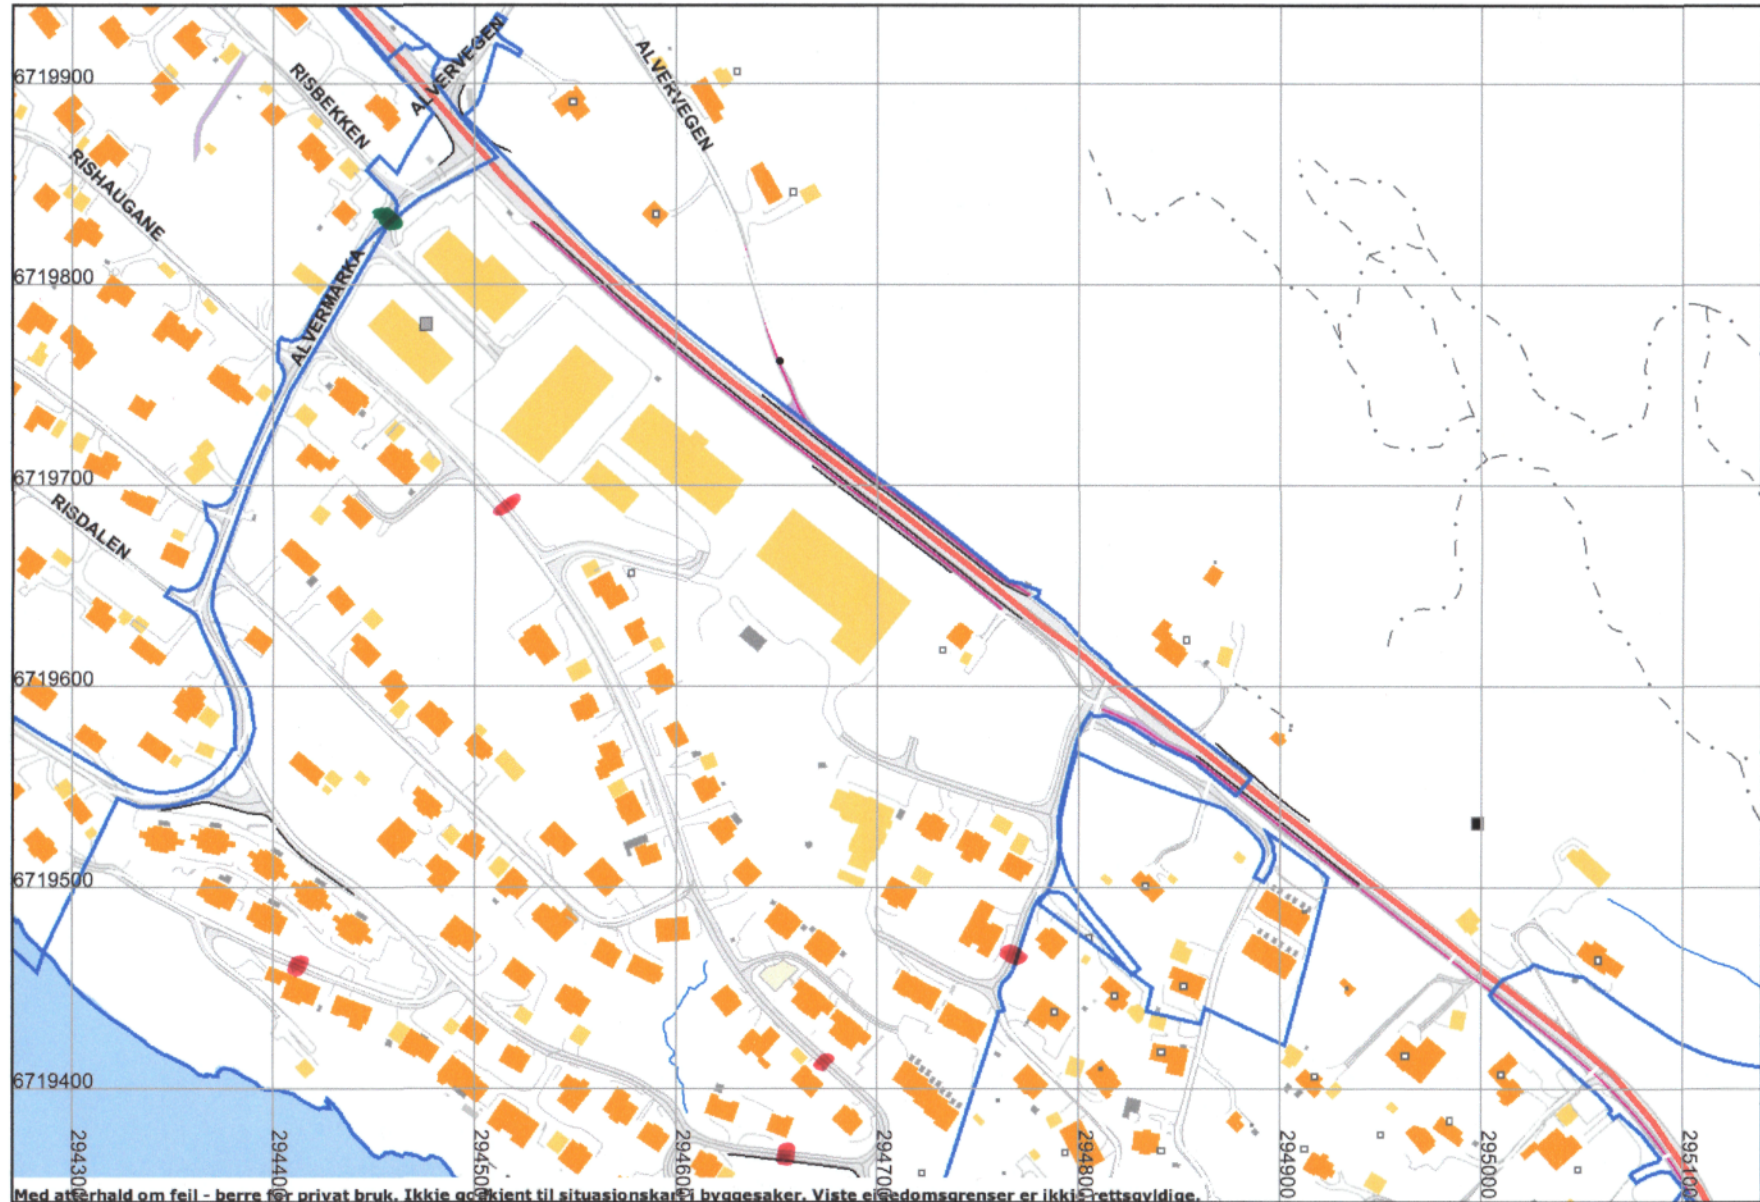

Med oppbehold om feil - berre for privat bruk. Ikkje godkjent til situasjonskart eller byggesaker. Visste eiendomsgrensar er ikkje rettsavgjende.

Målestokk = 1:3750



= FORSLAG TIL NYE FARTSDUMPER



= NYTT FOTGJENGEFELT

