
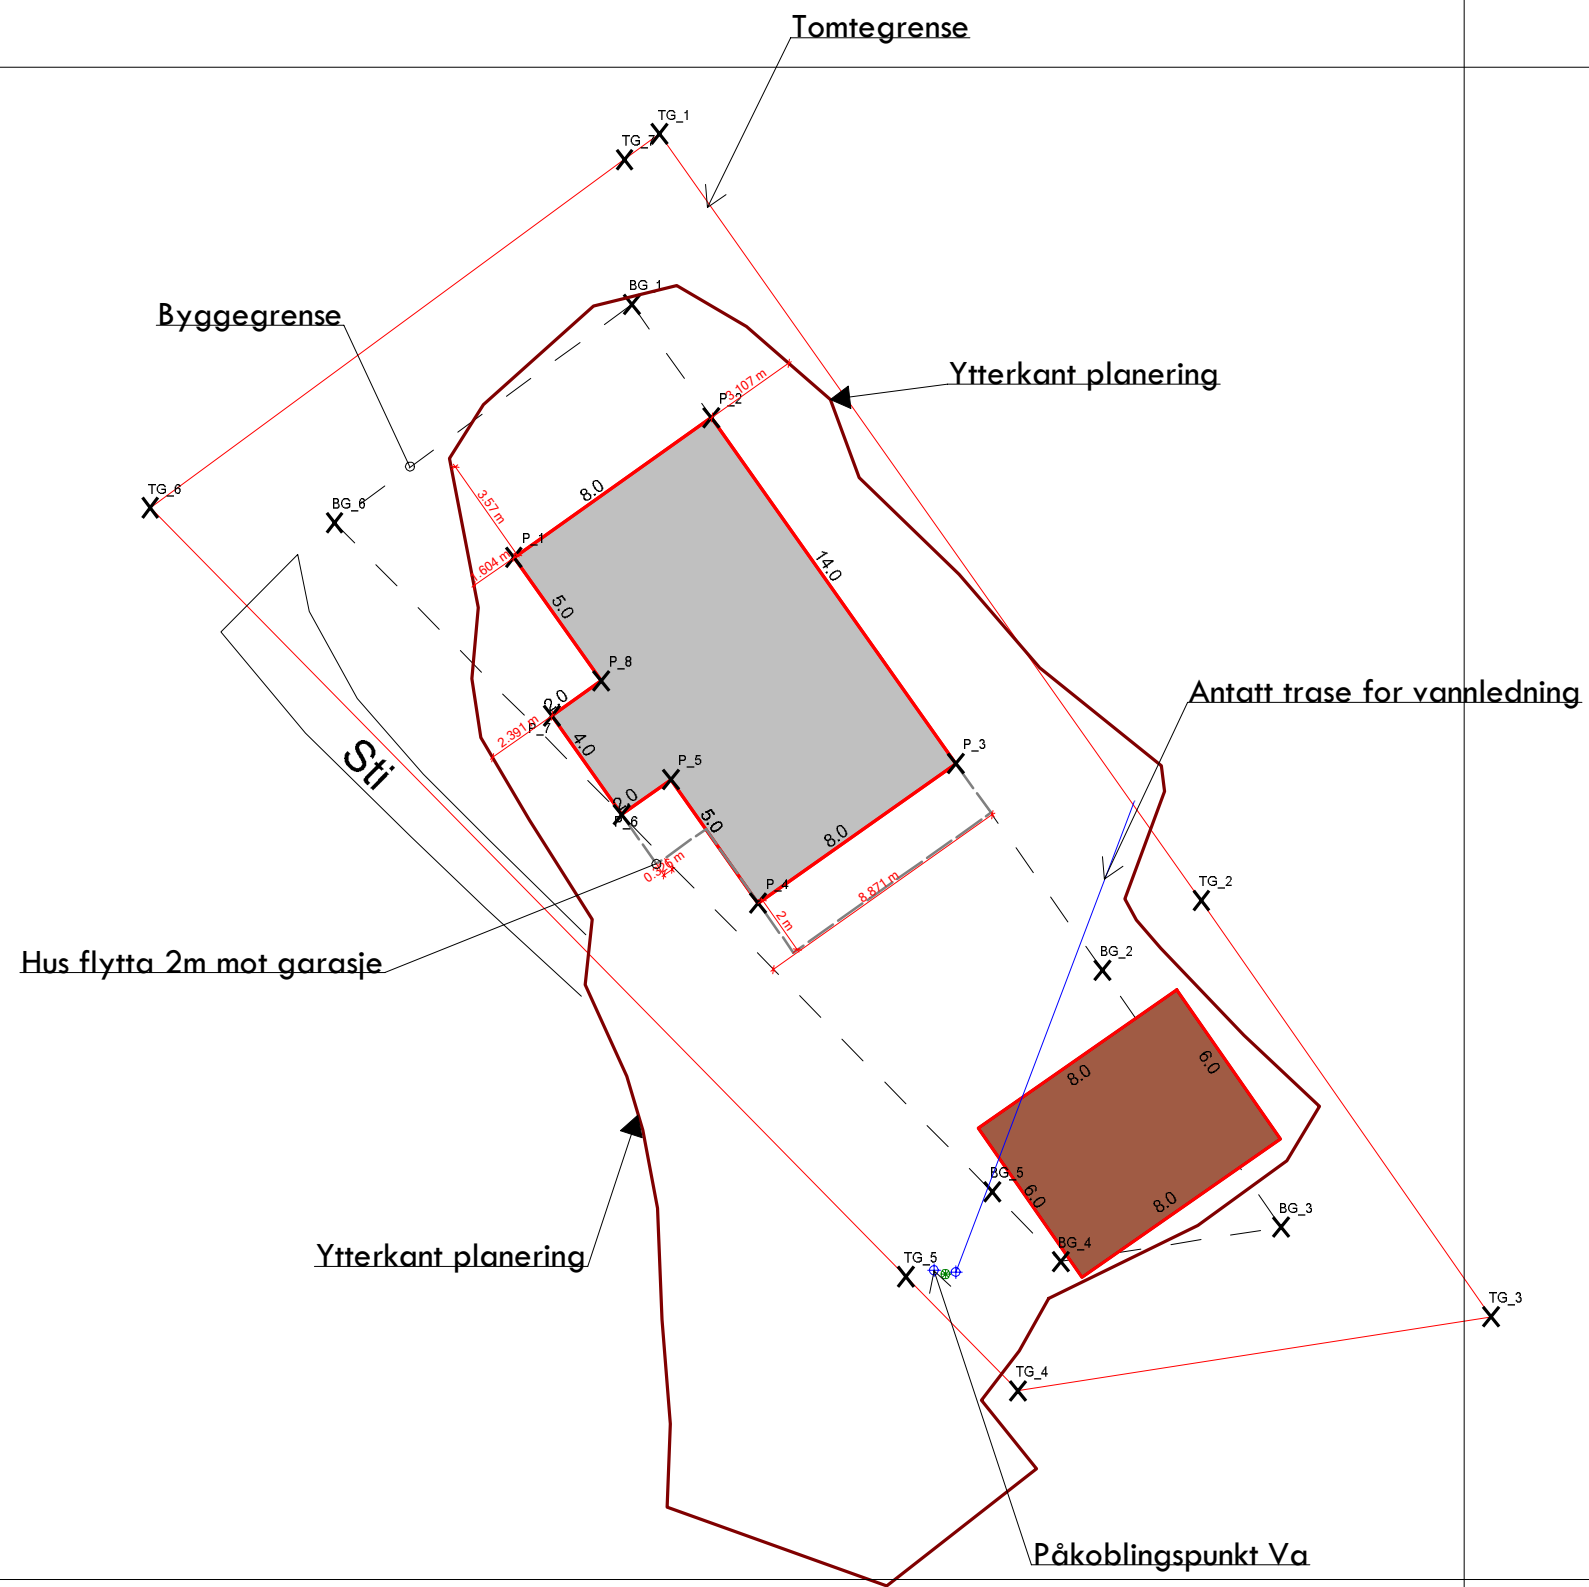


6726450

6726400

307950

308000

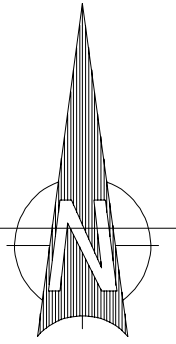

Norges hus Hindenes Hus AS Eidavegen 532 5993 Ostereidet				Målestokk 1 : 250	 Epost: sigmund@sh-oppmaling.no TF 472 99 092
Dato 27.01.2016	Konstr. tegnet sh	Godkjent			
Hus plassering med innmålinger ytterkant planering				Erstatning for:	Erstatet av:
				902	
Henvisning:		Beregning:		Lindås kommune	