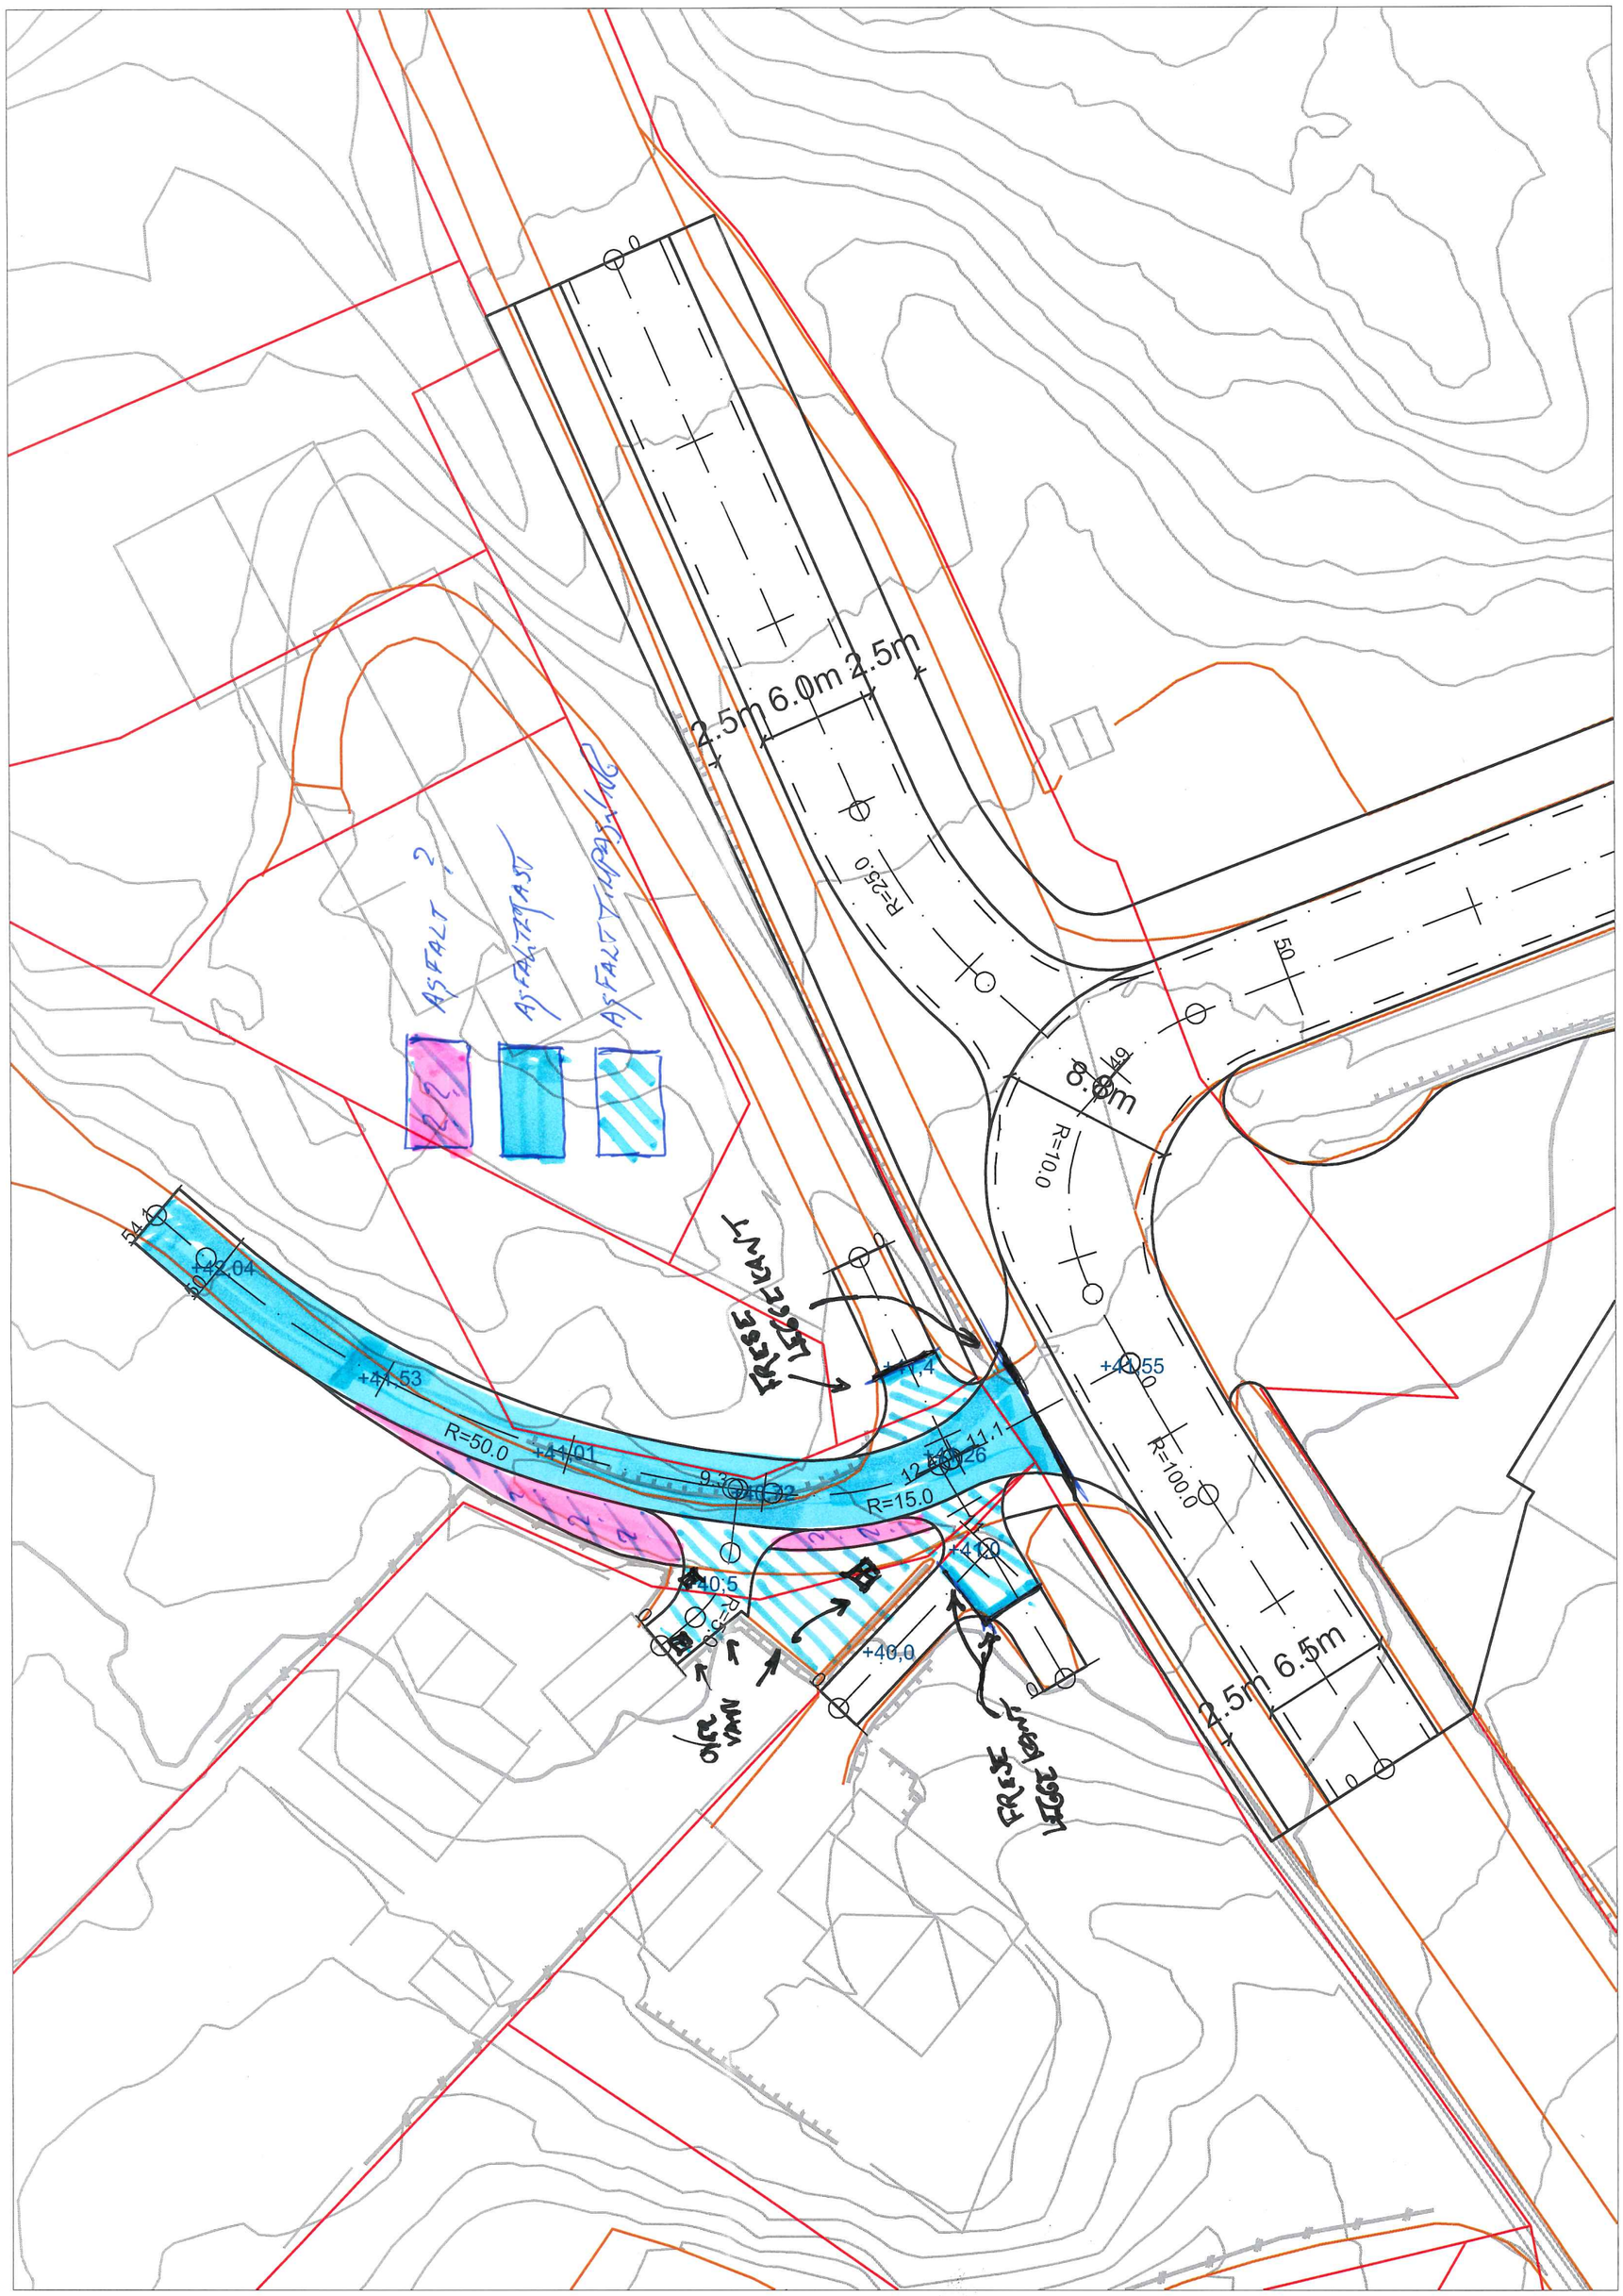

2.5m 6.0m 2.5m
R=25.0
8.8m
R=10.0
R=100.0
2.5m 6.5m
R=50.0
R=15.0
+42.04
+41.53
+41.01
+41.55
+40.5
+40.0
+41.0
FRESE LEGGE KANT
FRESE LEGGE KANT