


All rights reserved. Passing on and copying of this document, use and communication of its contents not permitted without written authorization.

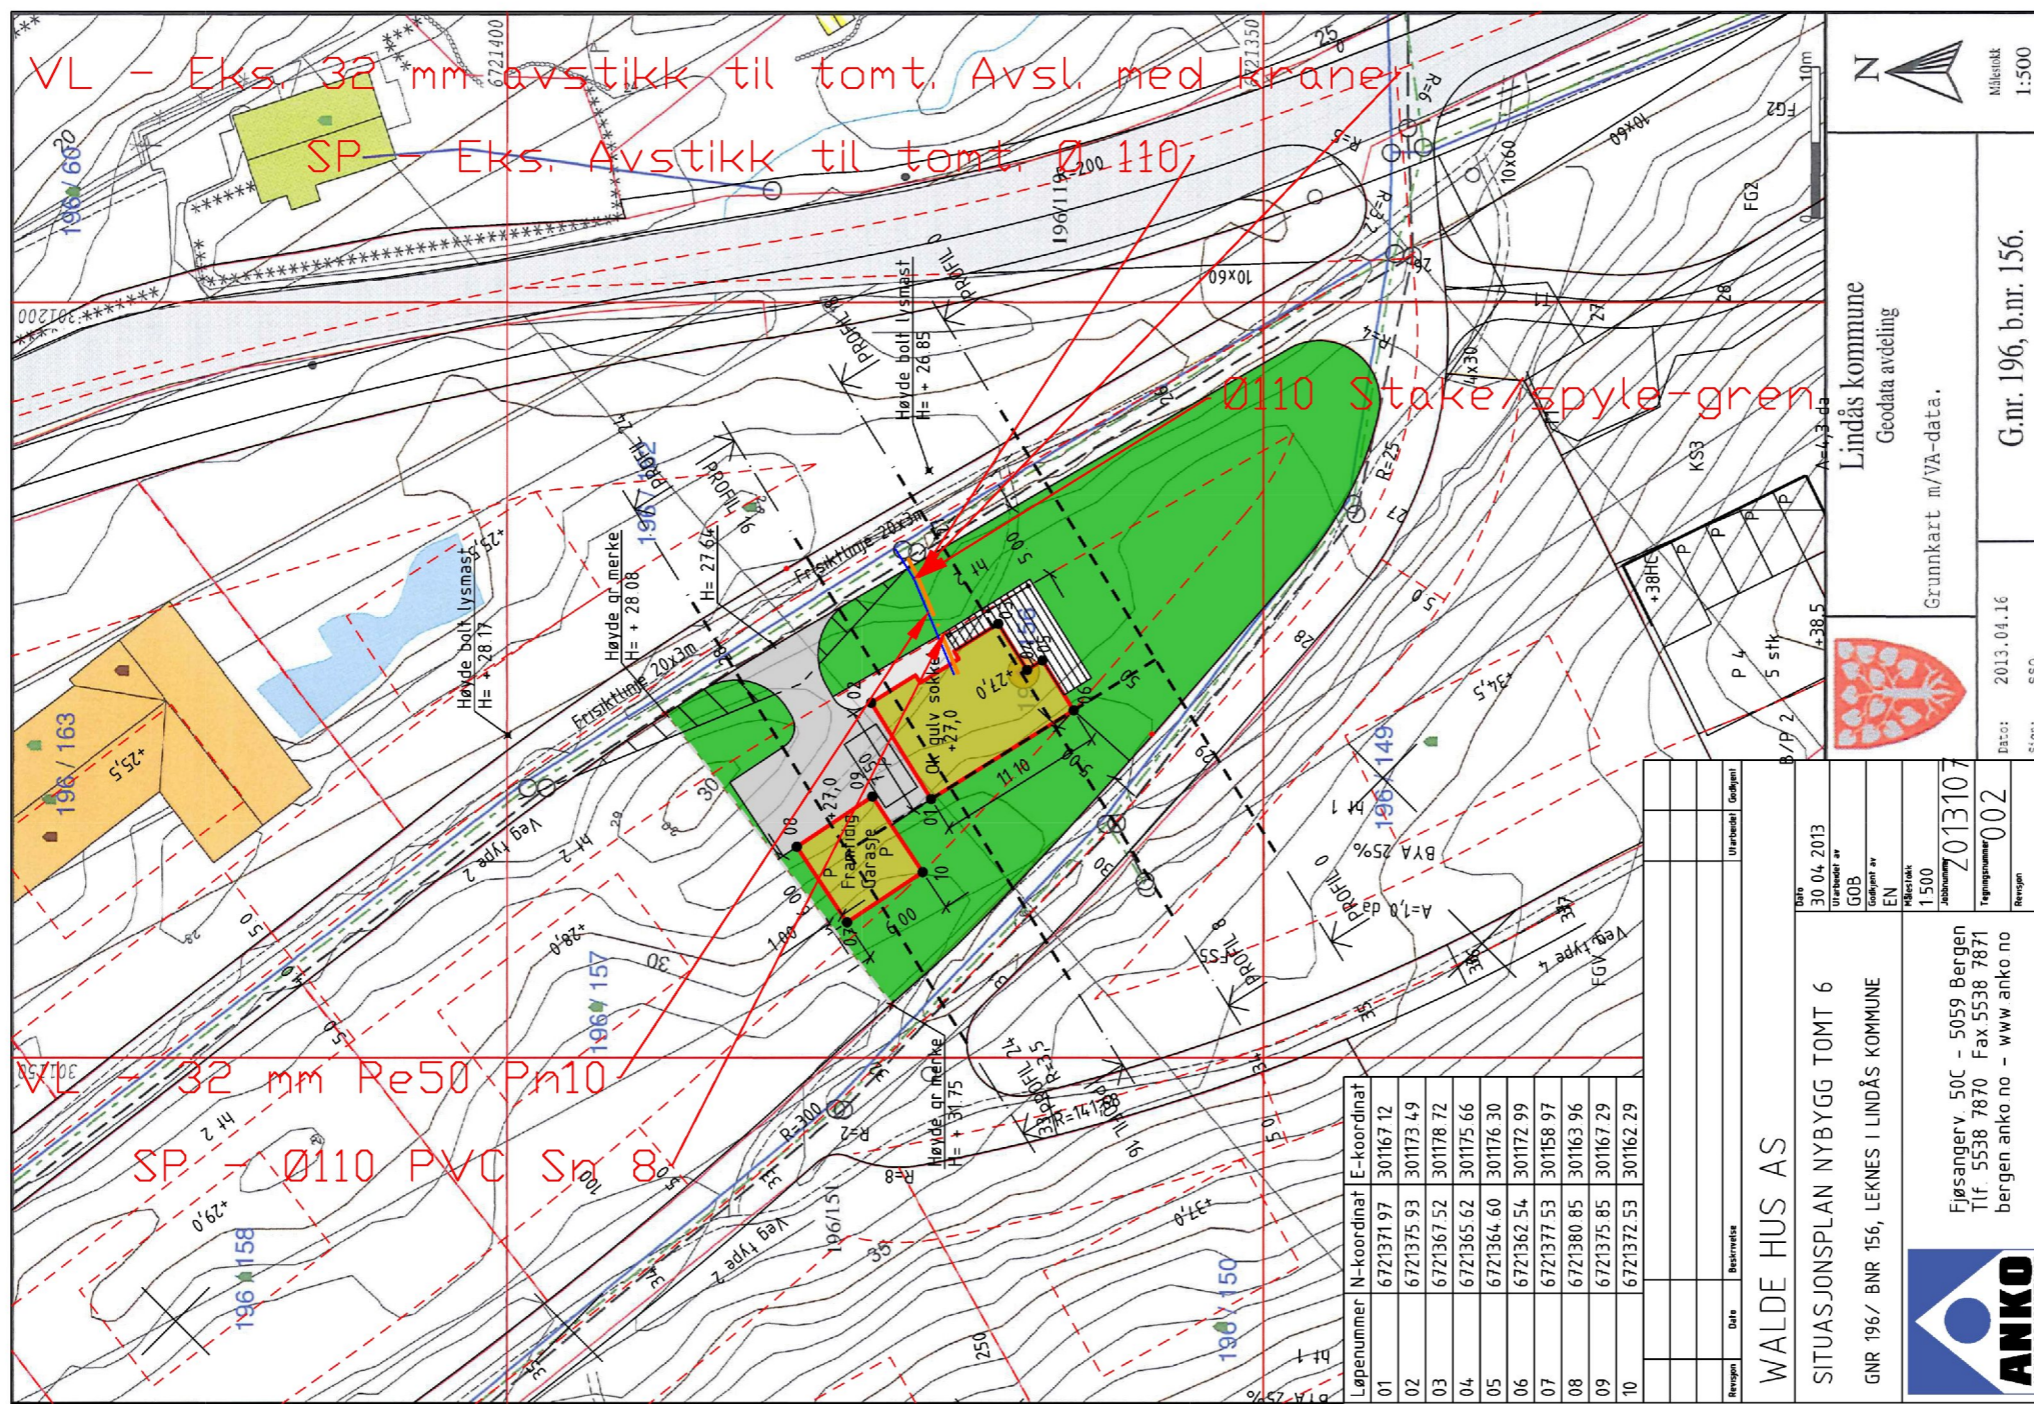

Lindås kommune
Geodata avdeling
Grunnkart m/VA-data.
G.nr. 196, b.nr. 156.

Dato: 30.04.2013
Utarbeidet av: GOB
Godkjent av: EN
Målestokk: 1:500
Prosjektnummer: 2013107
Tegningsnummer: 002

WALDE HUS AS
SITUASJONSPLAN NYBYGG TOMT 6
GNR 196/ BNR 156, LEKNES I LINDÅS KOMMUNE

Fjøsangerv. 50C - 5059 Bergen
Tlf. 5538 7870 Fax 5538 7871
bergen anko.no - www.anko.no



Dato: 30.05.2013
Konstr./Tegnet: H.Nævdal
Godkjent:
Målestokk: 1:500
Prosjektsjonsmetode:
Tracet:
Stand.kontr:
Tittel:
Erstatning for:
Erstattet av:
Tegningsnummer:
Hensvisning:
Beregning:

Walde Hus, Leknes Tomt 6
Lindås Kommune. Gnr 196, Bnr 156
Lindås Rør & Sanitær AS

VVS - 01