


All rights reserved. Passing on and copying of this document, use and communication of its contents not permitted without written authorization.

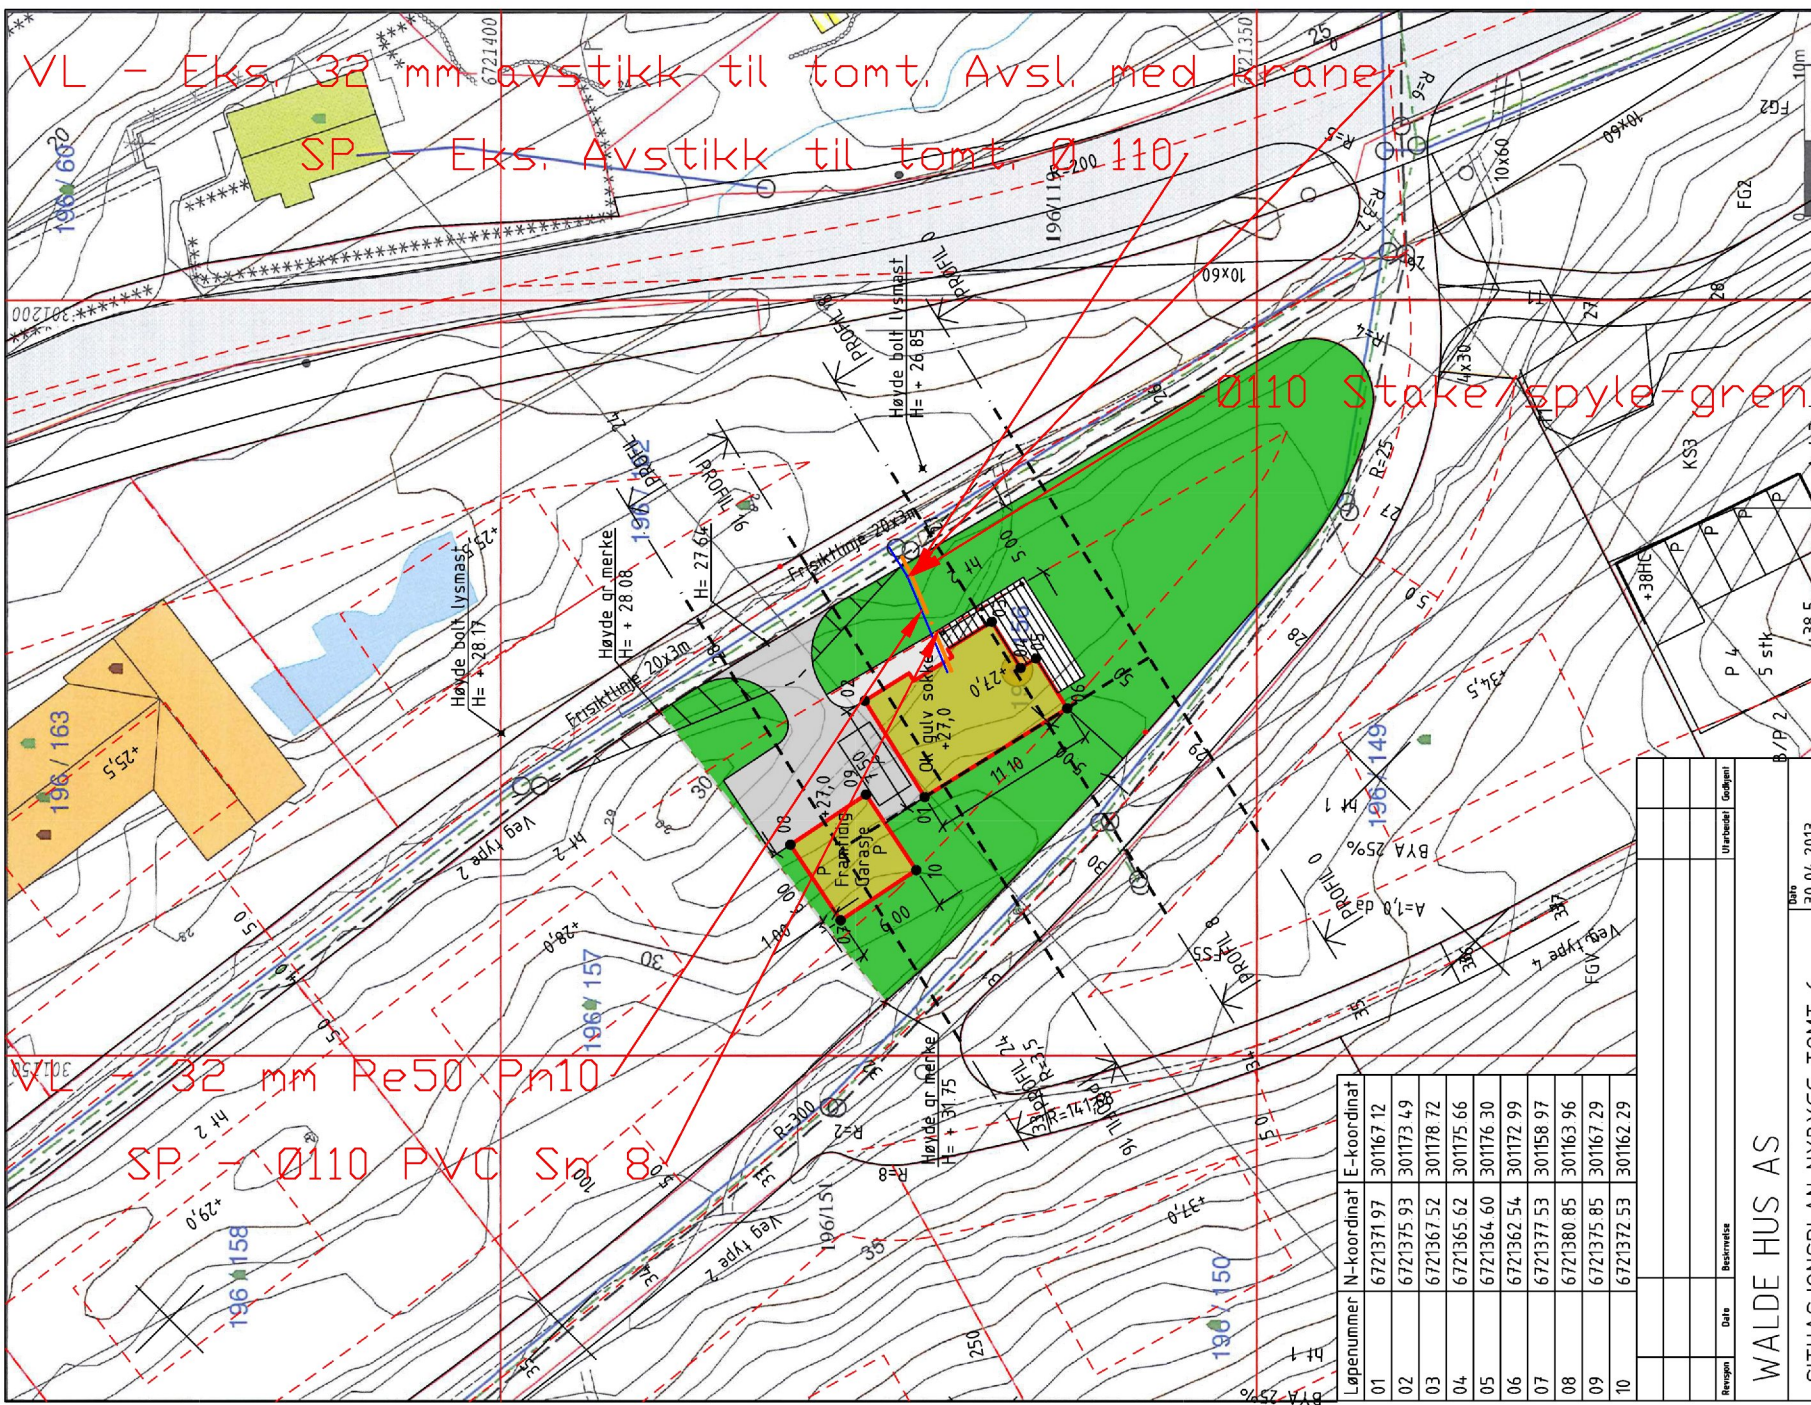

N
Målestokk
1:500

Lindås kommune
Geodata avdeling
Grunnkart m/VA-data.
G.nr. 196, b.nr. 156.

Dato: 30.04.2013
Utarbeidet av: GOB
Godkjent av: EN
Målestokk: 1:500
Prosjektnummer: 2013107
Tegningsnummer: 002

Fjøsangerv. 50C - 5059 Bergen
Tlf. 5538 7870 Fax 5538 7871
bergen anko.no - www.anko.no

ANKO
ANSVARELSE KOMPETANSE

| Løpnummer | N-koordinat | E-koordinat |
|-----------|-------------|-------------|
| 01 | 6721371.97 | 301167.12 |
| 02 | 6721375.93 | 301173.49 |
| 03 | 6721367.52 | 301178.72 |
| 04 | 6721365.62 | 301175.66 |
| 05 | 6721364.60 | 301176.30 |
| 06 | 6721362.54 | 301172.99 |
| 07 | 6721377.53 | 301158.97 |
| 08 | 6721380.85 | 301163.96 |
| 09 | 6721375.85 | 301167.29 |
| 10 | 6721372.53 | 301162.29 |

| Revisjon | Dato | Beskrivelse | Utarbeidet | Godkjent |
|----------|------|-------------|------------|----------|
| | | | | |

WALDE HUS AS

SITUASJONSPLAN NYBYGG TOMT 6
GNR 196/ BNR 156, LEKNES I LINDÅS KOMMUNE

A B C D

A B C D

| | | | |
|----------------------------|------------------------------------|---------------|----------------------------|
| Dato: 30.05.2013 | Konstr./Tegnet: H.Nævdal | Godkjent: | Målestokk: 1:500 |
| Prosjektsjonsmetode: | Tracet: | Stand.kontr.: | |

Tittel:
**Walde Hus, Leknes Tomt 6
Lindås Kommune. Gnr 196, Bnr 156
Lindås Rør & Sanitær AS**

| | |
|------------------------------------|---------------|
| Erstatning for: | Erstattet av: |
| Tegningsnummer: VVS - 01 | |