


All rights reserved. Passing on and copying of this document, use and communication of its contents not permitted without written authorization.

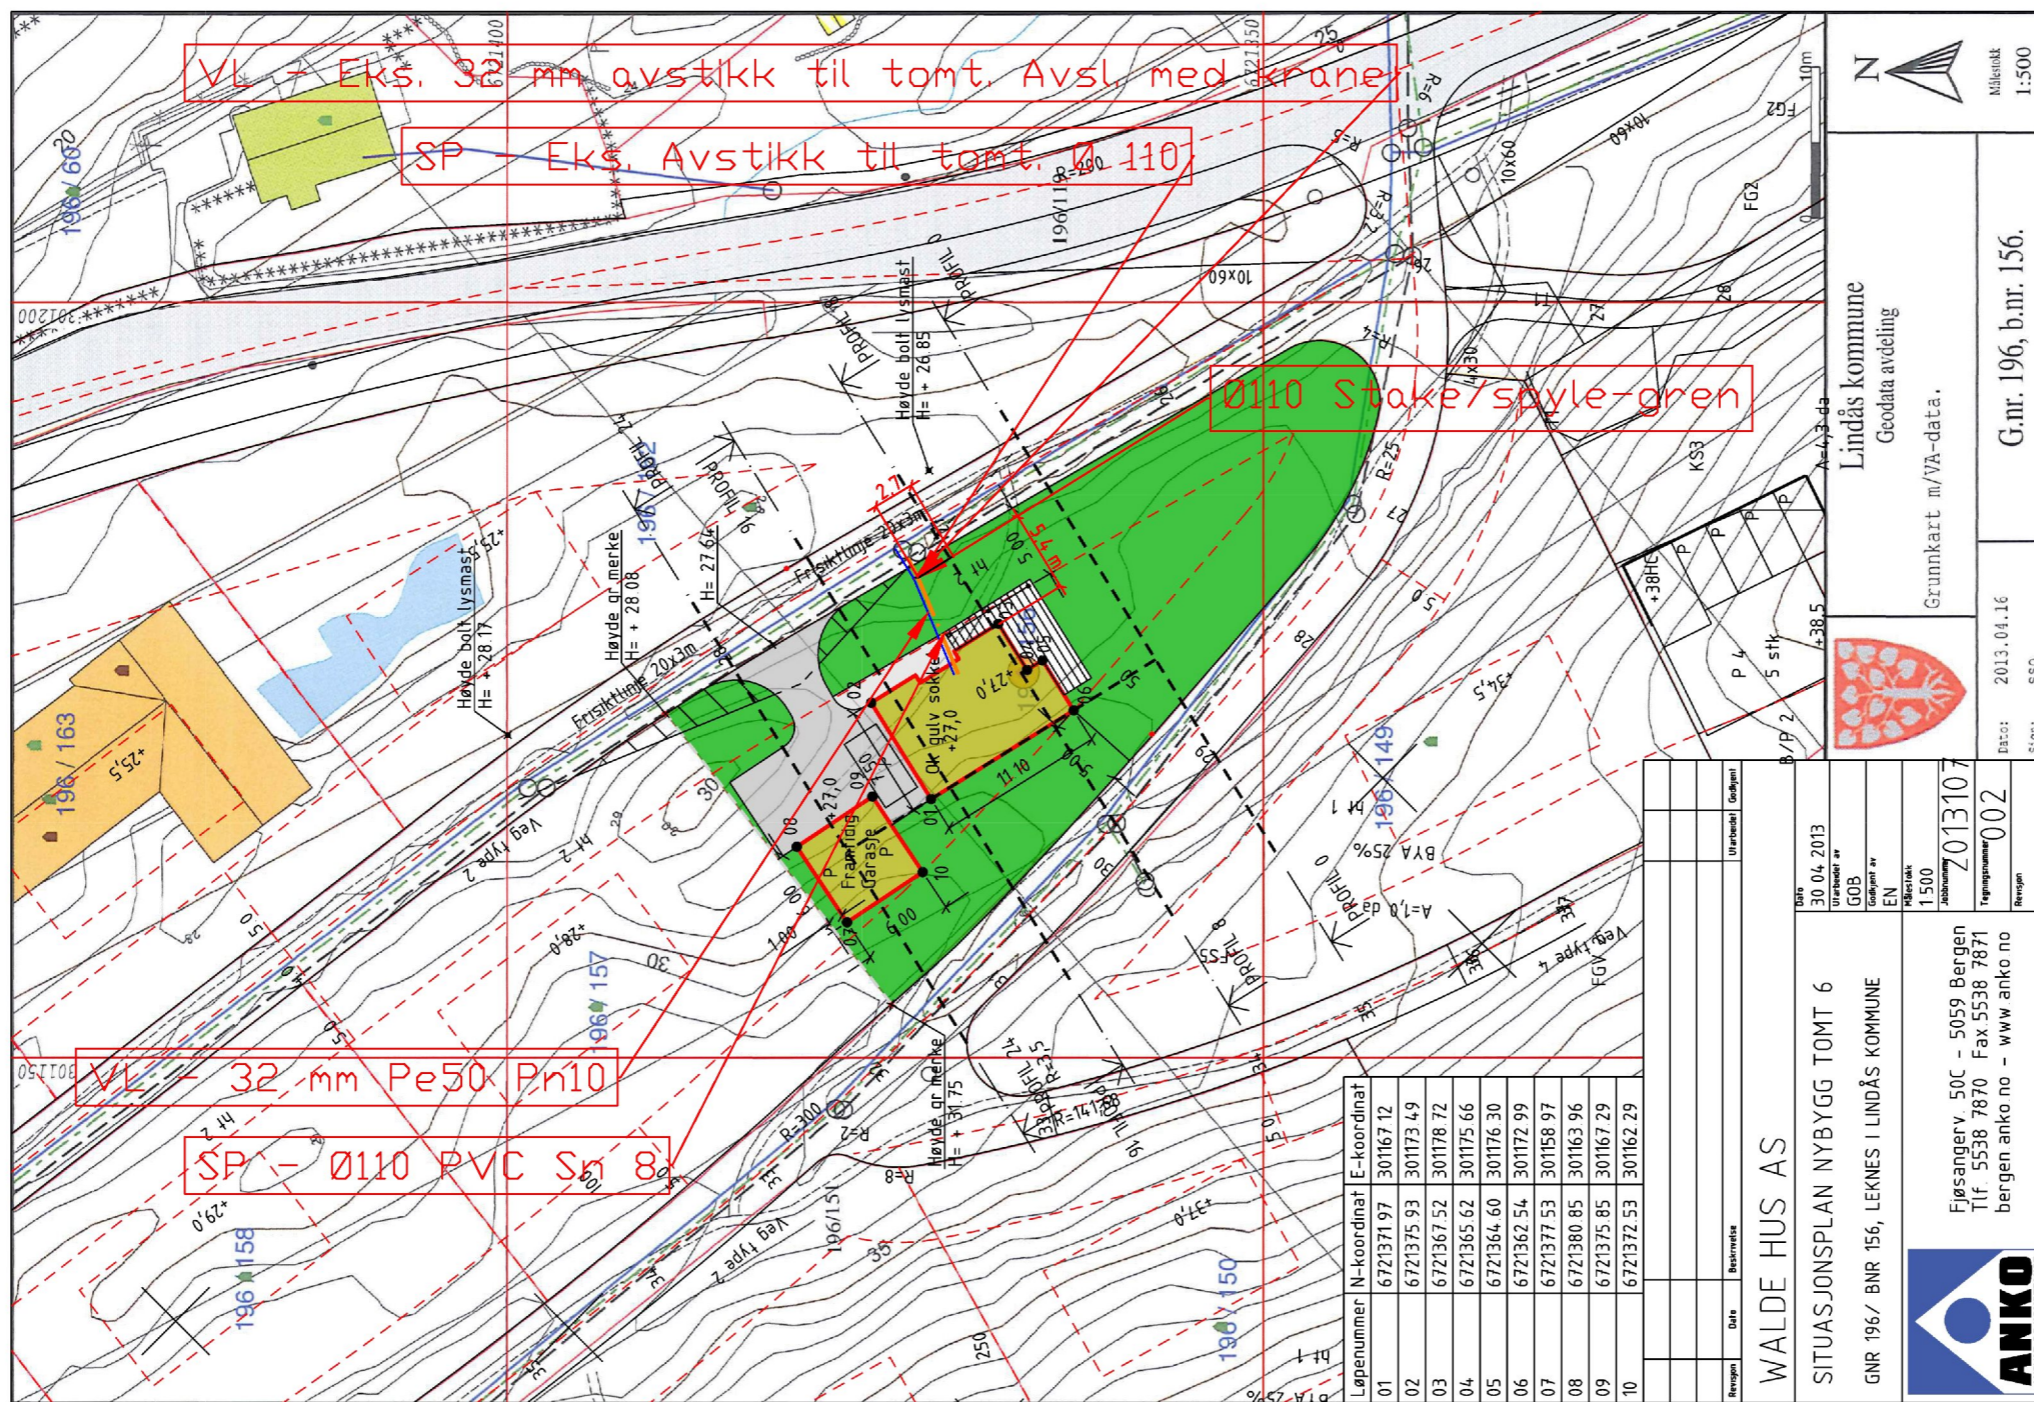

Løpnummer	N-koordinat	E-koordinat
01	6721371.97	301167.12
02	6721375.93	301173.49
03	6721367.52	301178.72
04	6721365.62	301175.66
05	6721364.60	301176.30
06	6721362.54	301172.99
07	6721377.53	301158.97
08	6721380.85	301163.96
09	6721375.85	301167.29
10	6721372.53	301162.29

WALDE HUS AS	
SITUASJONSPLAN NYBYGG TOMT 6	
GNR 196/ BNR 156, LEKNES I LINDÅS KOMMUNE	
	Fjøsangerv. 50C - 5059 Bergen Tlf. 5538 7870 Fax 5538 7871 bergen anko.no - www anko.no
Dato	30.04.2013
Utarbeidet av	GOB
Godkjent av	EN
Målestokk	1:500
Prosjektnummer	2013107
Tegningsnummer	002
Revisjon	

Lindås kommune
Geodata avdeling

Grunnkart m/VA-data.

Dato: 2013.04.16
Sign: SSO

G.nr. 196, b.nr. 156.

Målestokk 1:500

Dato:	rev. 30.11.2013	Konstr./Tegnet:	H.Nævdal	Godkjent:		Målestokk:	1:500
Prosjekjonsmetode:		Tracet:		Stand.kontr:			

Tittel:
Walde Hus, Leknes Tomt 6
Lindås Kommune. Gnr 196, Bnr 156
Lindås Rør & Sanitær AS

Erstatning for: _____ Erstattet av: _____

Tegningsnummer:
VVS - 01