


#2

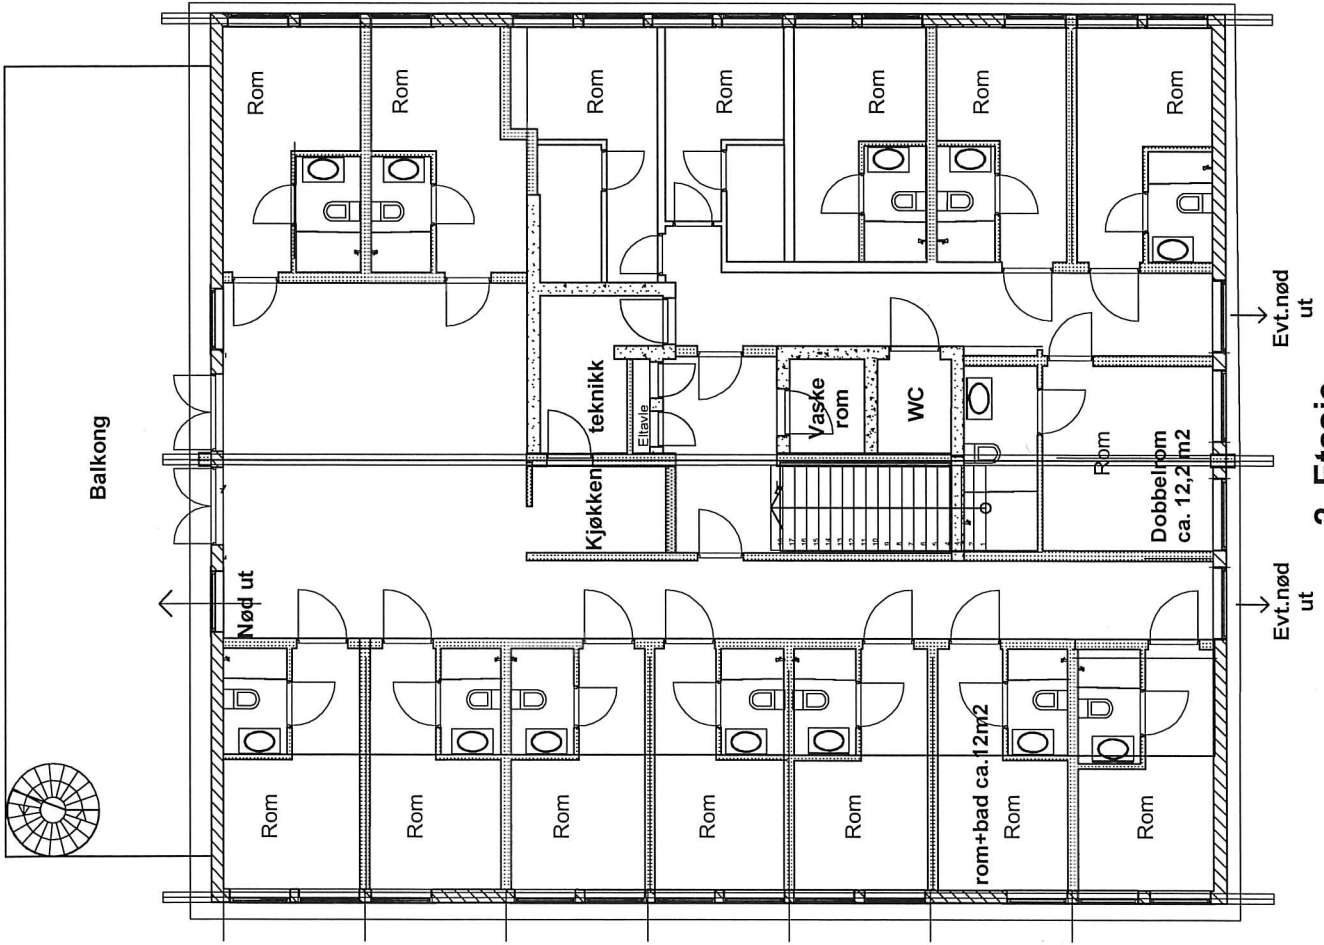


REV.	-	REV/DATO	-
REV/ITERING	G. EIDER	DATE	13.02.2008
VÅGSEIDE PENSJONAT AS		SIGN.	L.S.
PLAN 2. ETG.		MALESTØKKE	1:100
		PROSJEKT NR.	
		TEGN. NR.	102

S LARSEN OG SOLHEIM AS
 Rådgivende ingeniører/arkitekter
 Byggesaker, byggeteknikk, og vernekontroll

2. Etasje





E3

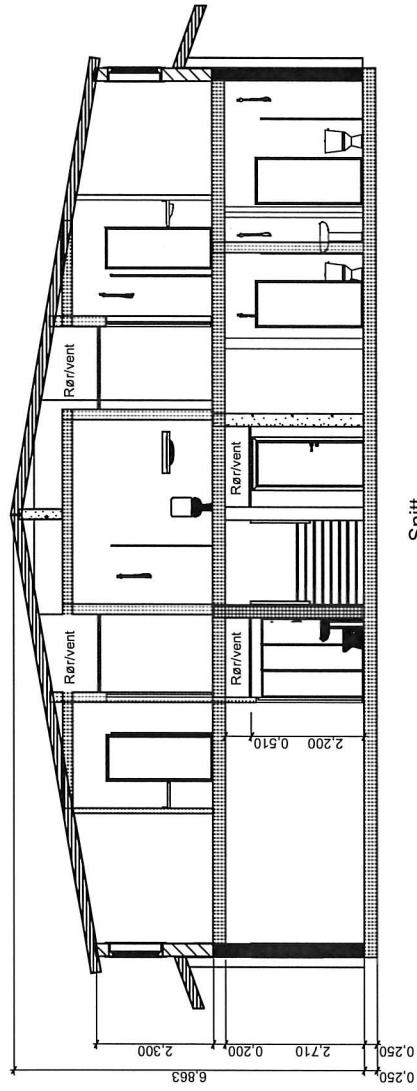

Snitt

REV.	-	REV.DATO	-	STIGN.	-
REVITERING G. ELDER		REVIDATO	13.02.2008	STIGN.	L.S.
VÅGSEIDE PENSJONAT AS		MALESTØRRE	1:100	PROSJEKT NR.	
SNITT					
LARSSEN OG SOLHEIM AS		TEGN. NR. 201			
Folketunet 13 050 Bergen Telefon 55 59 34 00 Telefax 55 59 34 01 Boks 241152 5018 NO 907 05 055 0000		Ø			
Byggeselskap, ingeniør- og arkitektfirma Byggeselskap, byggesak, program- og endringsarbeid					

E4

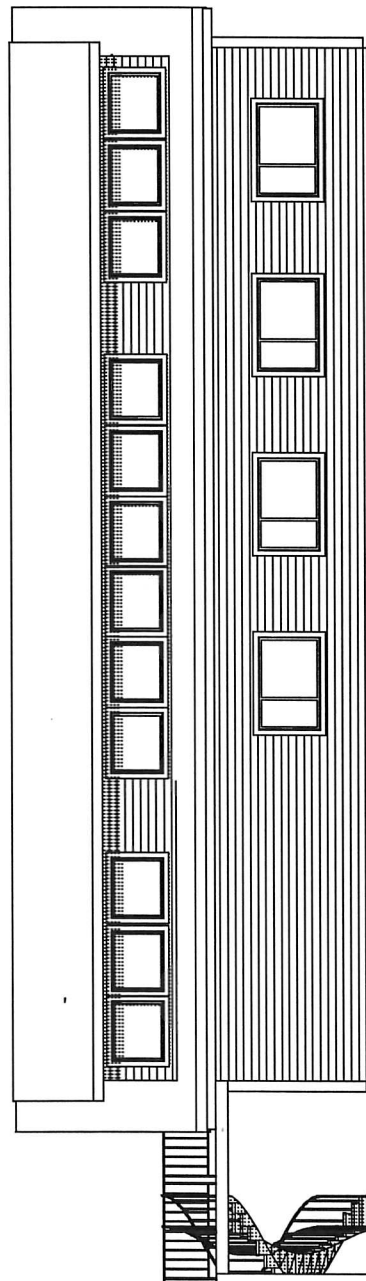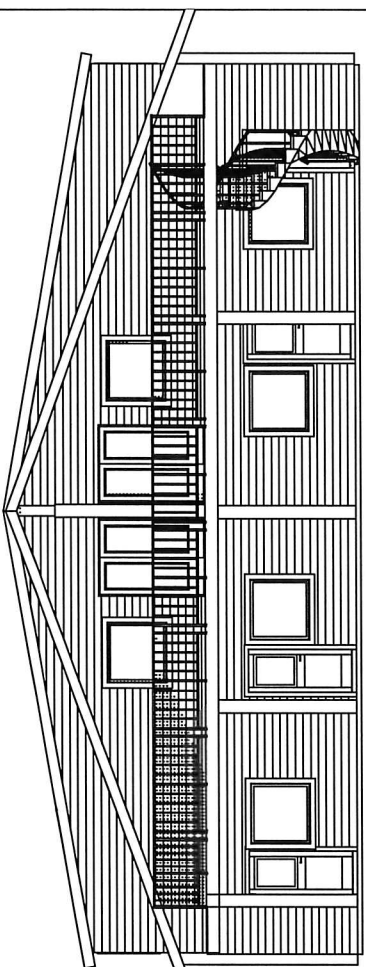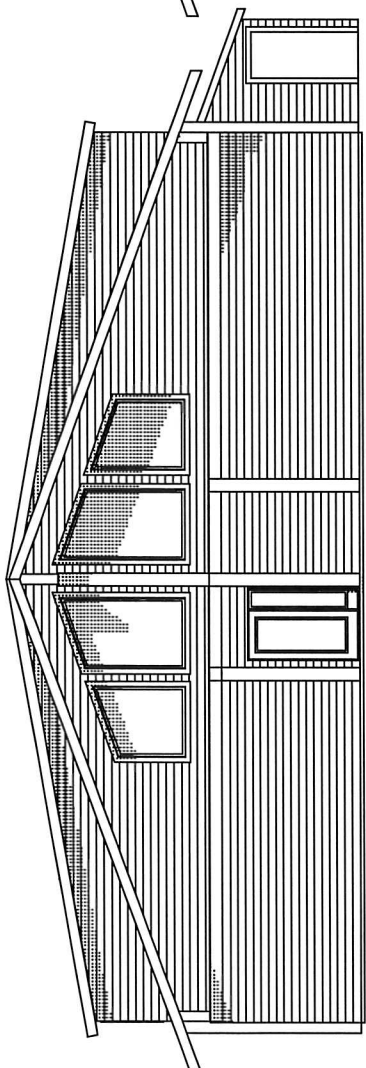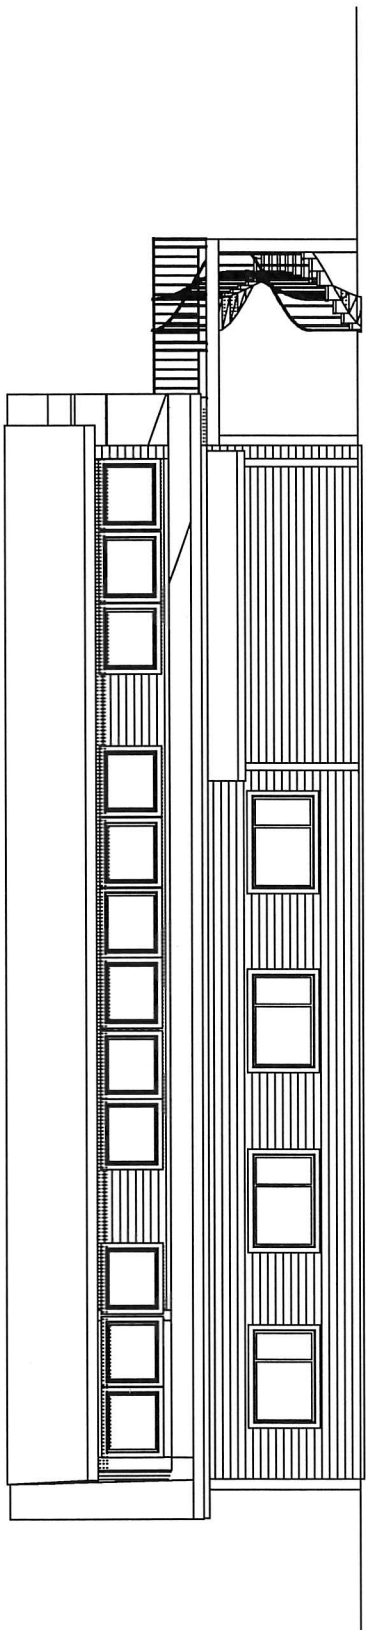

REV.	-	REV/DATE	-	SIGN.	-
REV/DATE		13.02.2008		SIGN.	
VÅGSEIDE PENSJONAT AS			SIGN.		
FASADER			L.S.		
			MALESTØRKE		
			1:100		
			PROSJEKT NR.		
			TEGN. NR.		
			202		

B LARSEN OG SOLHEIM AS
 Rådgivende ingeniør ARBEJTS-ÅR 2007
 Byggesaks, byggeteknisk og anordningsplaner

Postboks 15, 1450 Bergen
 Telefon 55 19 74 00
 Telefax 55 19 74 01
 Bank: 3510 0503118
 NO 997 050 000 MVA

Bergen 29.01. 2016

Vedr. Fjellangersvingane 8 og 10, Gnr. 99, Bnr. 27 / 31

Liste over revisjoner gjort på tegninger med forklarende tekst.

Revisjon A:

- * Flytting av 1 stk vindeltrapp på tegning.
- * Inntegning av vindeltrapp nr. 2.
- * Inntegning av tilbygg for studiorom.


Revisjon B:

- * Inntegning av lecavegger ved vindeltrapper.
- * Inntegning av EI 60 vegg med F 30 S dør mellom korridor og rømning til trapperom i 1. etasje.
- * Ny rømningsvei via korridor. Arealer er tatt fra en studiorommene. 2 studio – rom blir slått sammen til en branncelle.
- * Utgangsdører til fri fra 2 rom i etasje.

Revisjon C:

- * Vinduer skiftes til vindu og dør i 4 av rommene. Dører mot tidligere servicebygg tilpasses utv. terreng. Trinn anordnes på innsiden.
- * Målsetting angivelse av størrelse arealer.
- * Løsning med ny rømningsvei via ny korridor utgår, rettes tilbake til tidligere løsning.
- * EI 60 vegg med F 30 S dør flyttes, som angitt på tegning.
- * Takoverbygg på utsiden av hovedinngangsdør inntegnes.
- * Dører angitt på to rom på venstre side når en kommer inn hovedinngang i 1. et, revisjon B utgår
- * Vegg i forlengelse av trapperomsvegg fram til hovedinngang revisjon B utgår.
- * Korridor gjennom studiorom revisjon B utgår.

E1A

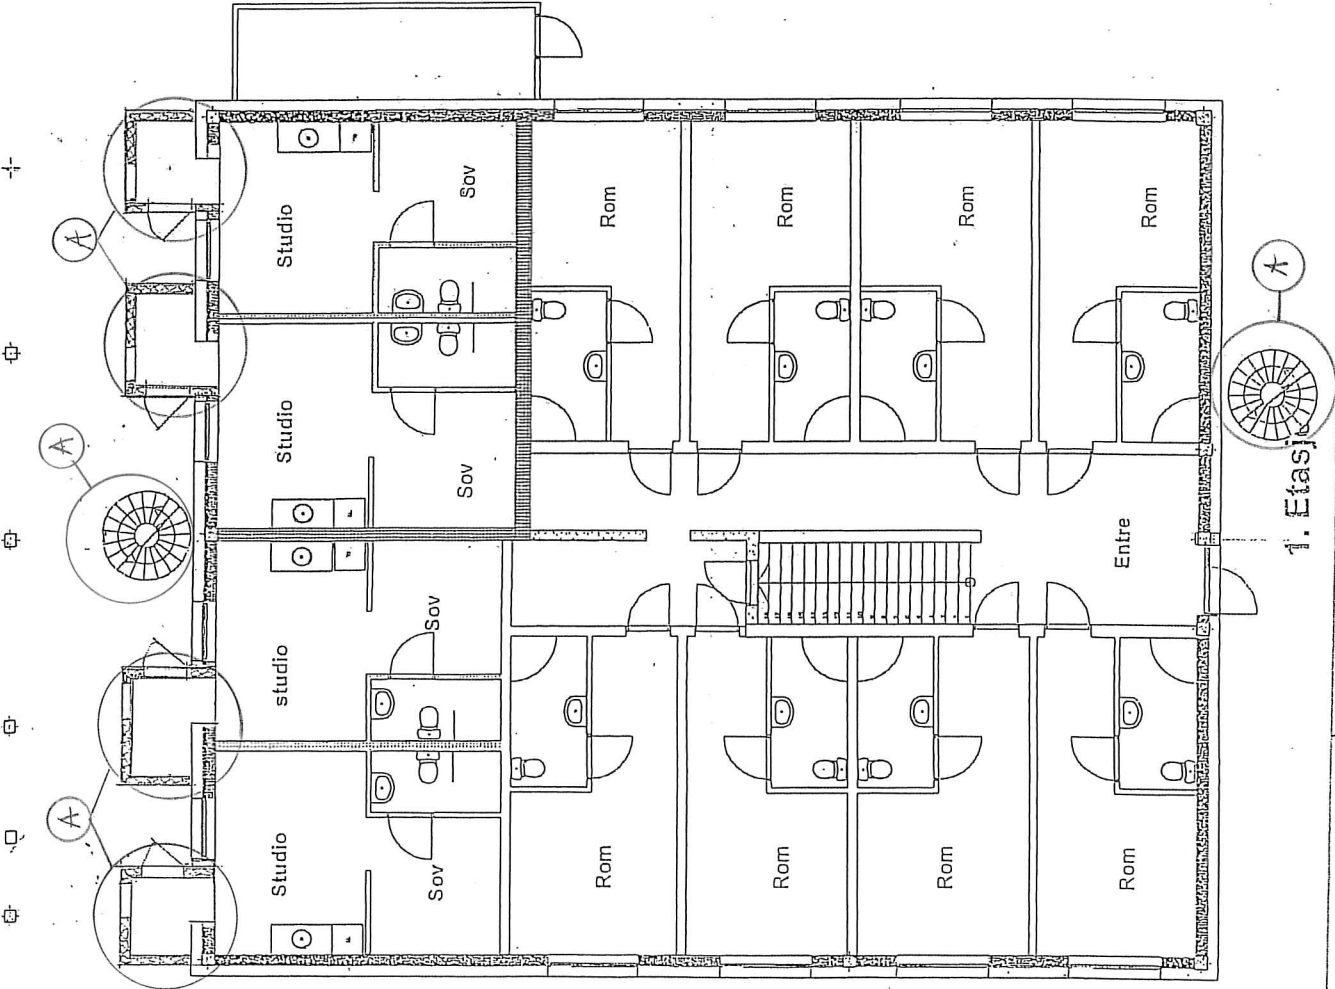


REV.	EIV	REV. DATO	16.11.15	SIGN.	LS
VÅGSEIDE PENSJONAT AS					
PLAN 1. ETC.					
DATE					
13.02.2008					
SIGN.					
L.S.					
SCALE					
1:100					
PROJECT NO.					
TECH. NO.					
101					
A					


LS LARSEN OG SOLHEIM AS

1. Etasje


E 3A

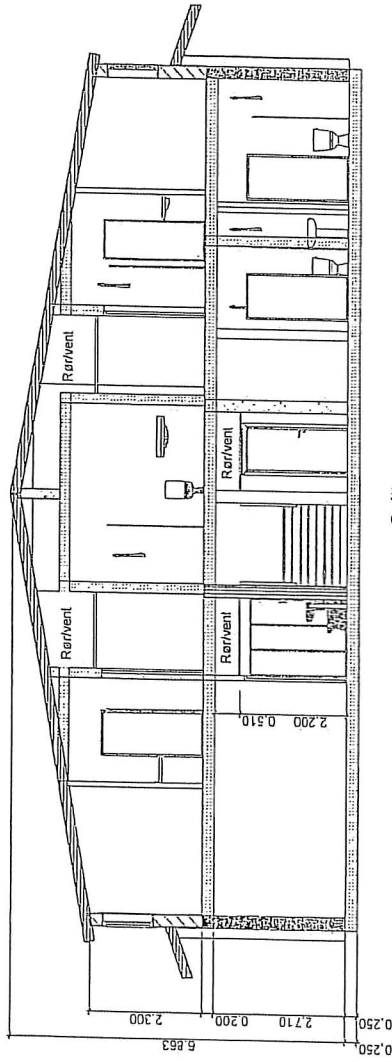

Snitt

A	DIV	-16.11.2008	-FS
REV.	REVIDERING/GJELDER	REV.DATO	SIGN.
VÅGSEIDE PENSJONAT AS		DATE	13.02.2008
SNITT		STON.	L.S.
		MALESTORRE	1:100
		PROSJEKT NR.	
		TEGN. NR.	201
			

B4A

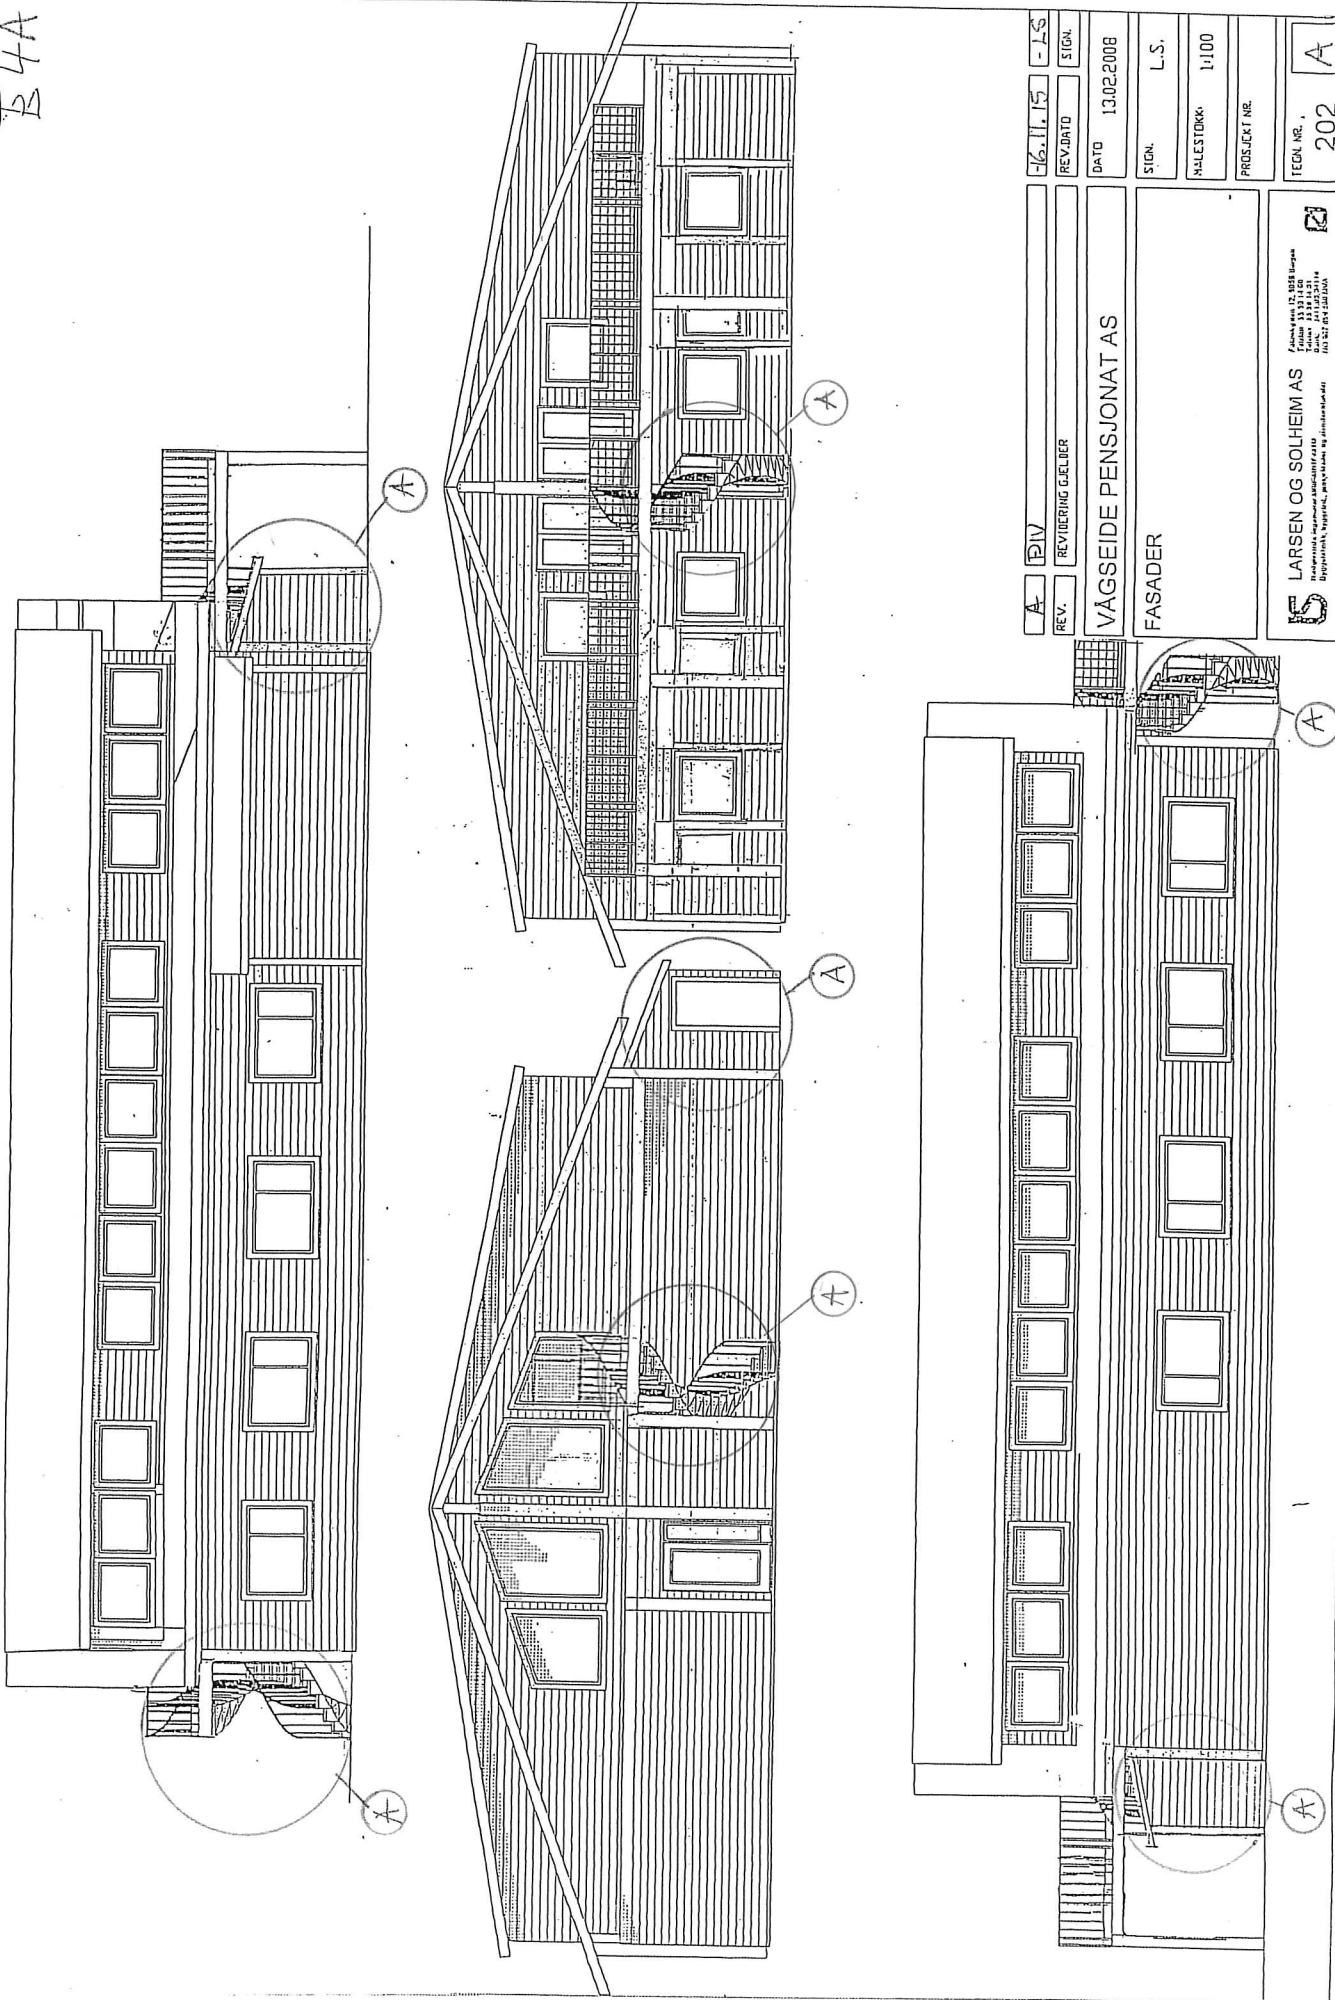

REV.	A	PIV	REV. DATO	16.11.15	SIGN.	L.S.
REV. DATO			DATE	13.02.2008	SIGN.	L.S.
			MALESTOKK	1:100		
			PROSJEKT NR.			
			TEGN. NR.	202		A



VÅGSEIDE PENSJONAT AS

FASADER

S LARSEN OG SOLHEIM AS

E1B


4
3
2
1

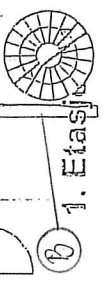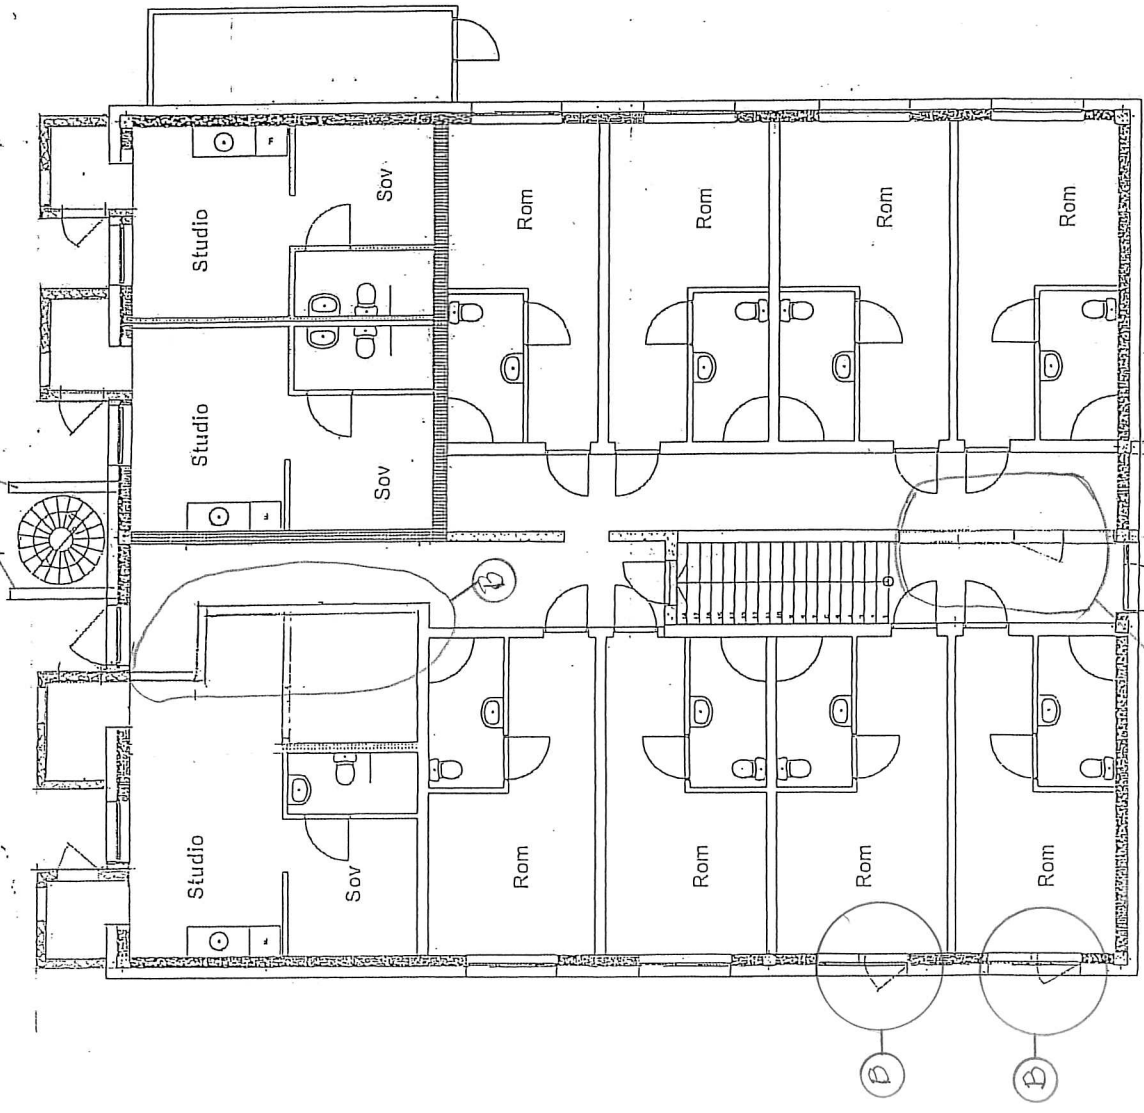


1. Etasje

PROJ.	2011.15	LS
REV.	16.11.13	LS
REVIDERING GJELDER		SIGN.
PLAN 1. ETG.		SIGN. L.S.
		MALETSKAP 1:100
		PROSJEKT NR.
		B


E2B

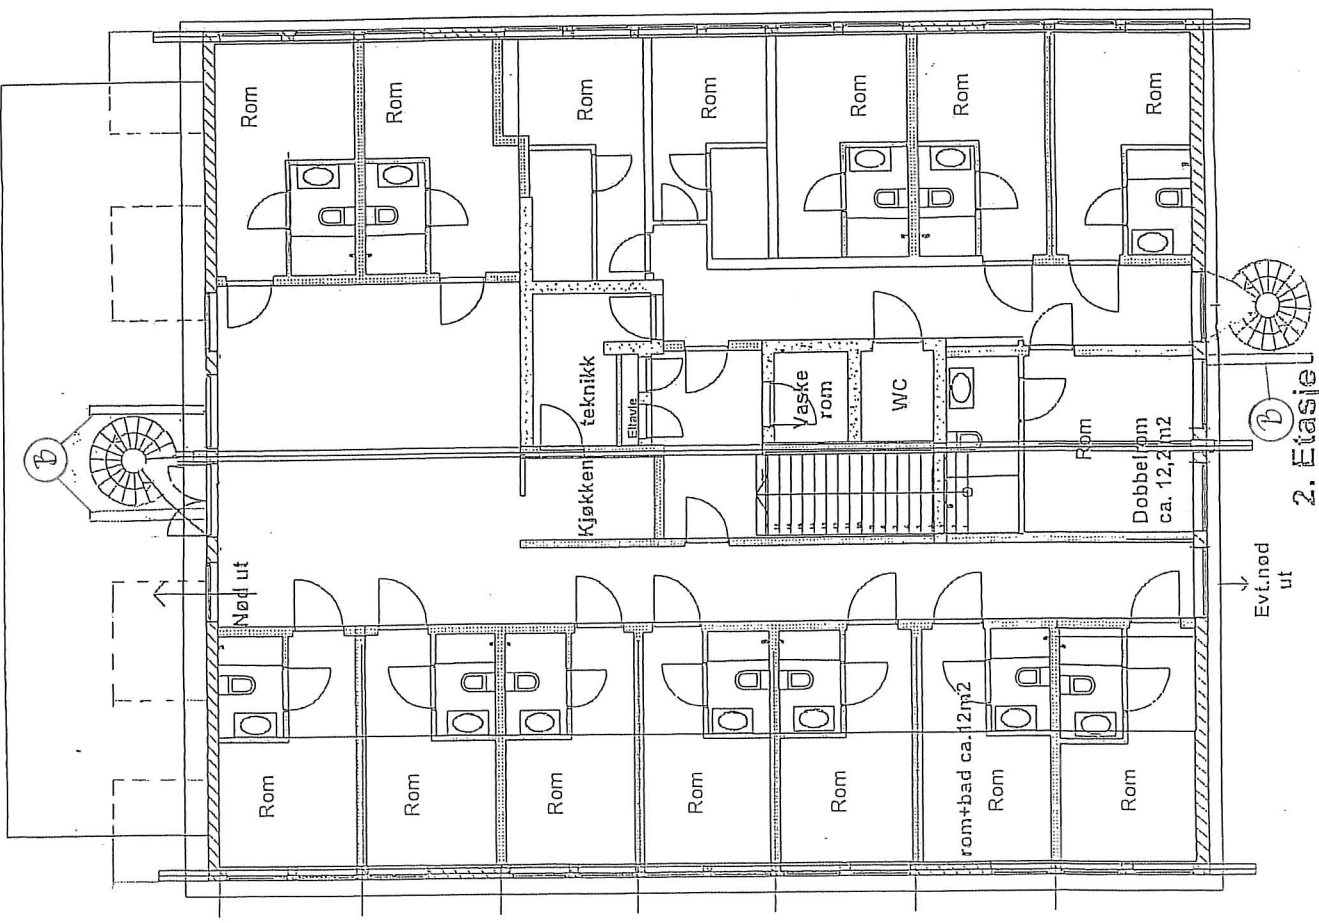

B	REV.	12.5.15	L.S.
A	REV.	10.11.15	L.S.
REV. REVIDERING GJELDER		REV. DATO	SIGN.
JHR AS		DATO	13.02.2008
PLAN 2. ETG.		SIGN.	L.S.
		MÅLSTOKK	1:100
		PROSJEKT NR.	
		TEGN. NR.	102
			B


LARSEN OG SOLHEIM AS





23B

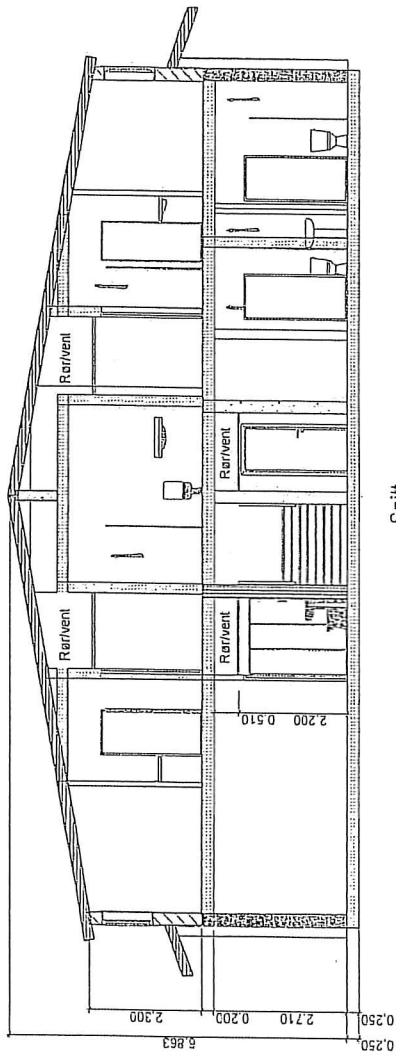

Snitt

REV. B	25.11.15
REV. A	16.11.15
REV. DIV	15.11.15
REV. REV. IDERING GJELDER	STIGN.
JHR #5	DATA 15.02.2008
SNITT	SIGN. L.S.
	HALESTØKKE 1:100
	PROSJEKT NR.
TEGN. NR.	201
	B


B4B

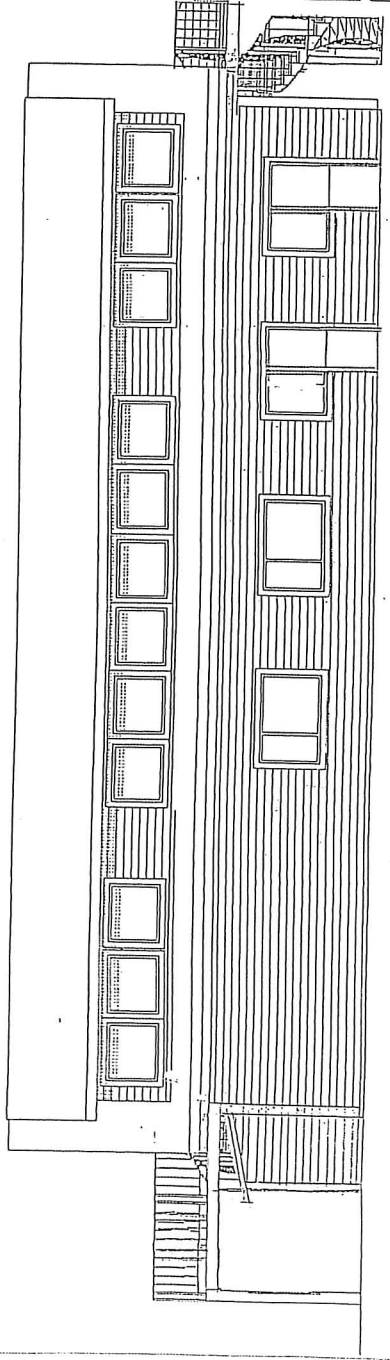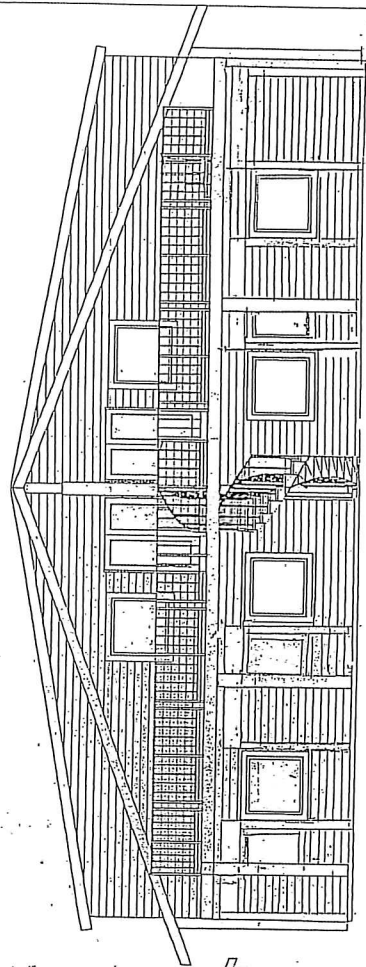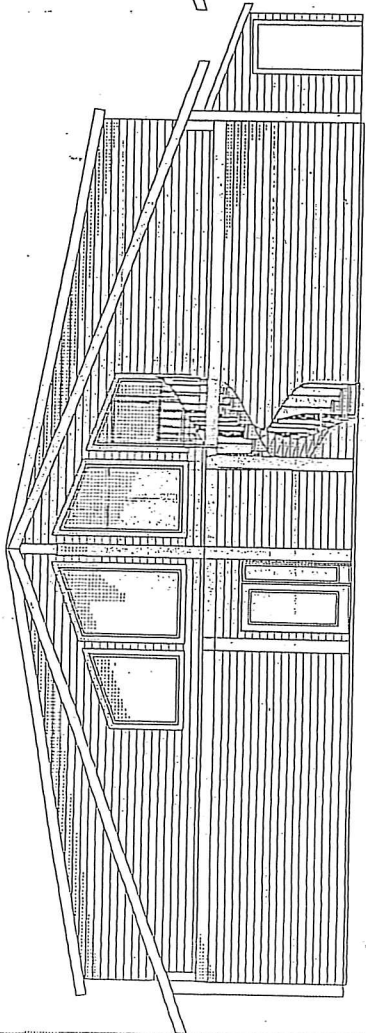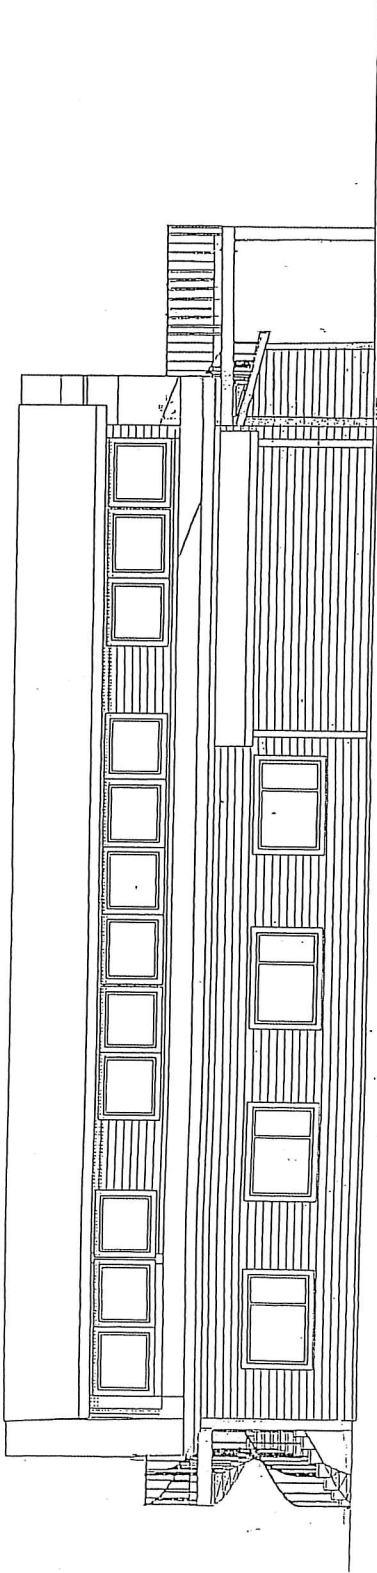

B	DIV	25.11.15	LS
A	DIV	16.11.15	LS
REV.	REVIDERING GJÆLDER	REV.DATO	SIGN.
JHR AS		DATE	15.02.2008
FASADER		SIGN.	L.S.
		MALESTØRKE	1:100
		PROSJEKT NR.	
		TEGN. NR.	202
			B

S LARSEN OG SOLHEIM AS

E1C

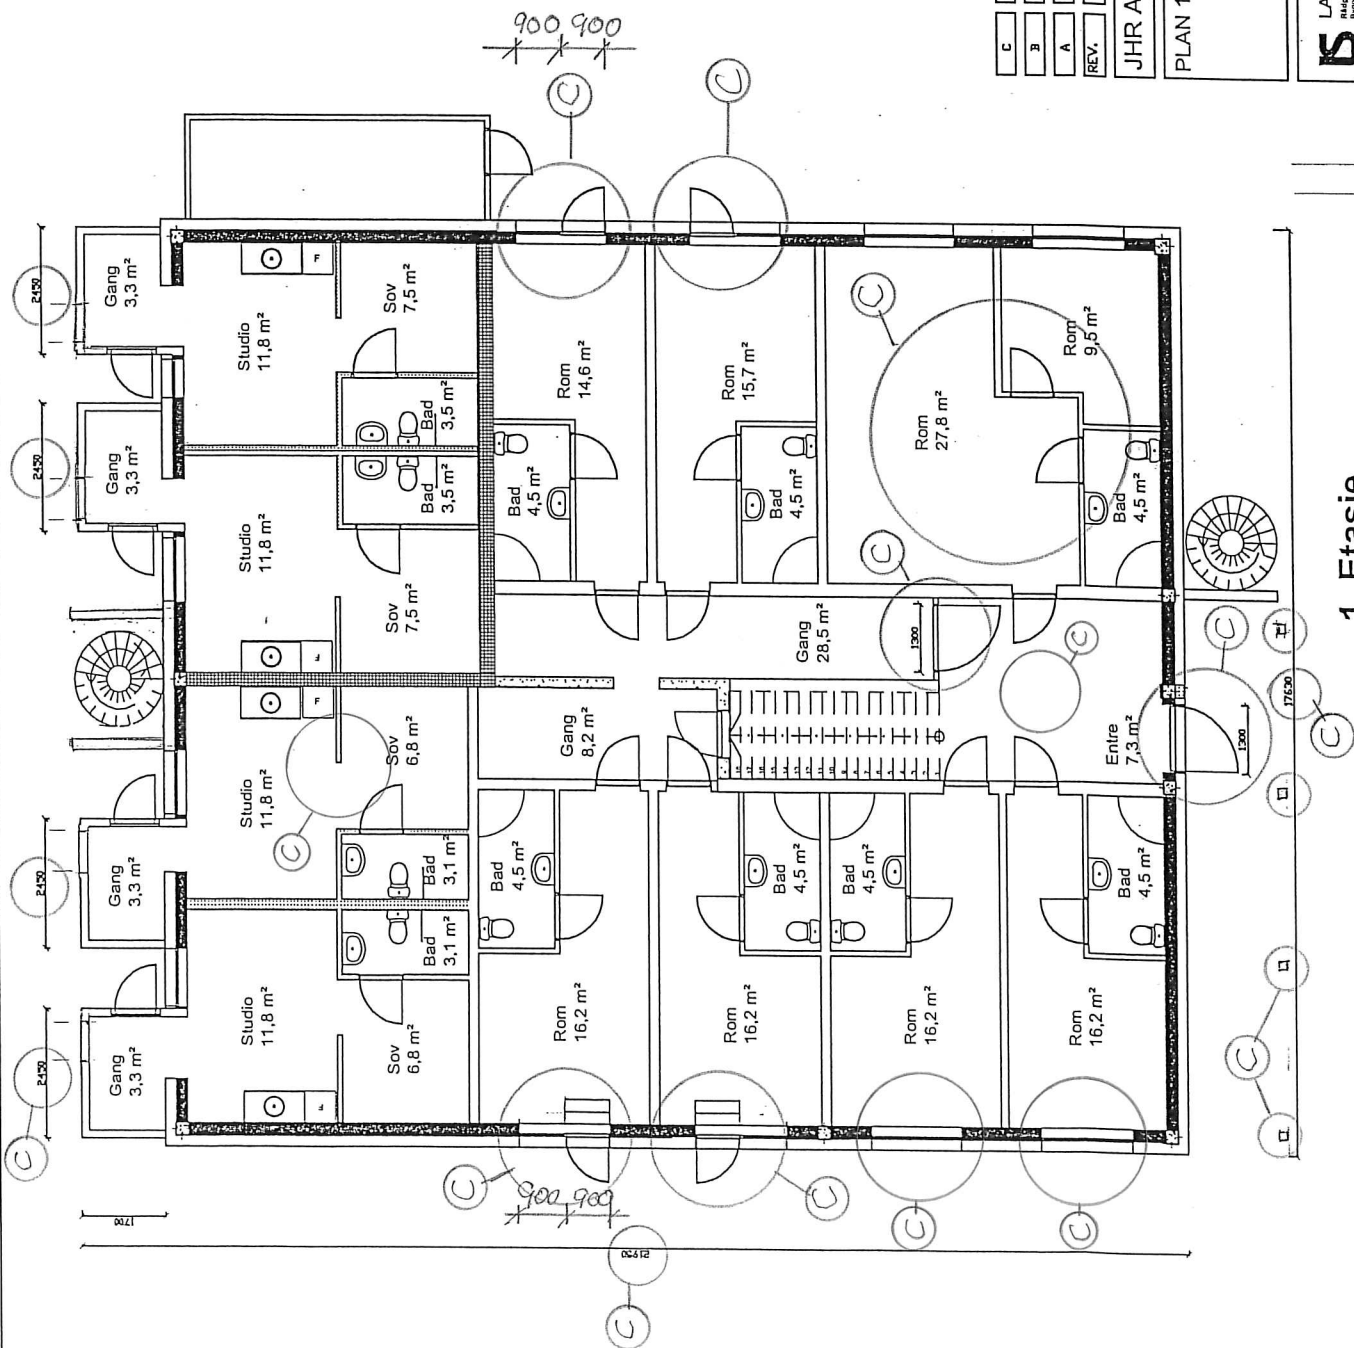


1. Etasje

C	JRV	19.01.2016	L.S.
B	JRV	25.11.2015	L.S.
A	JRV	15.11.2015	L.S.
REV.	REVIERING G.ELDER	REV.DATO	SIGN.
JHR AS		DATE	13.02.2008
PLAN 1. ETG.		SIGN.	L.S.
		HALESTØKK	11100
		PROSJEKT NR.	
		TEGN. NR.	101
			C

LS LARSEN OG SOLHEIM AS

ERC

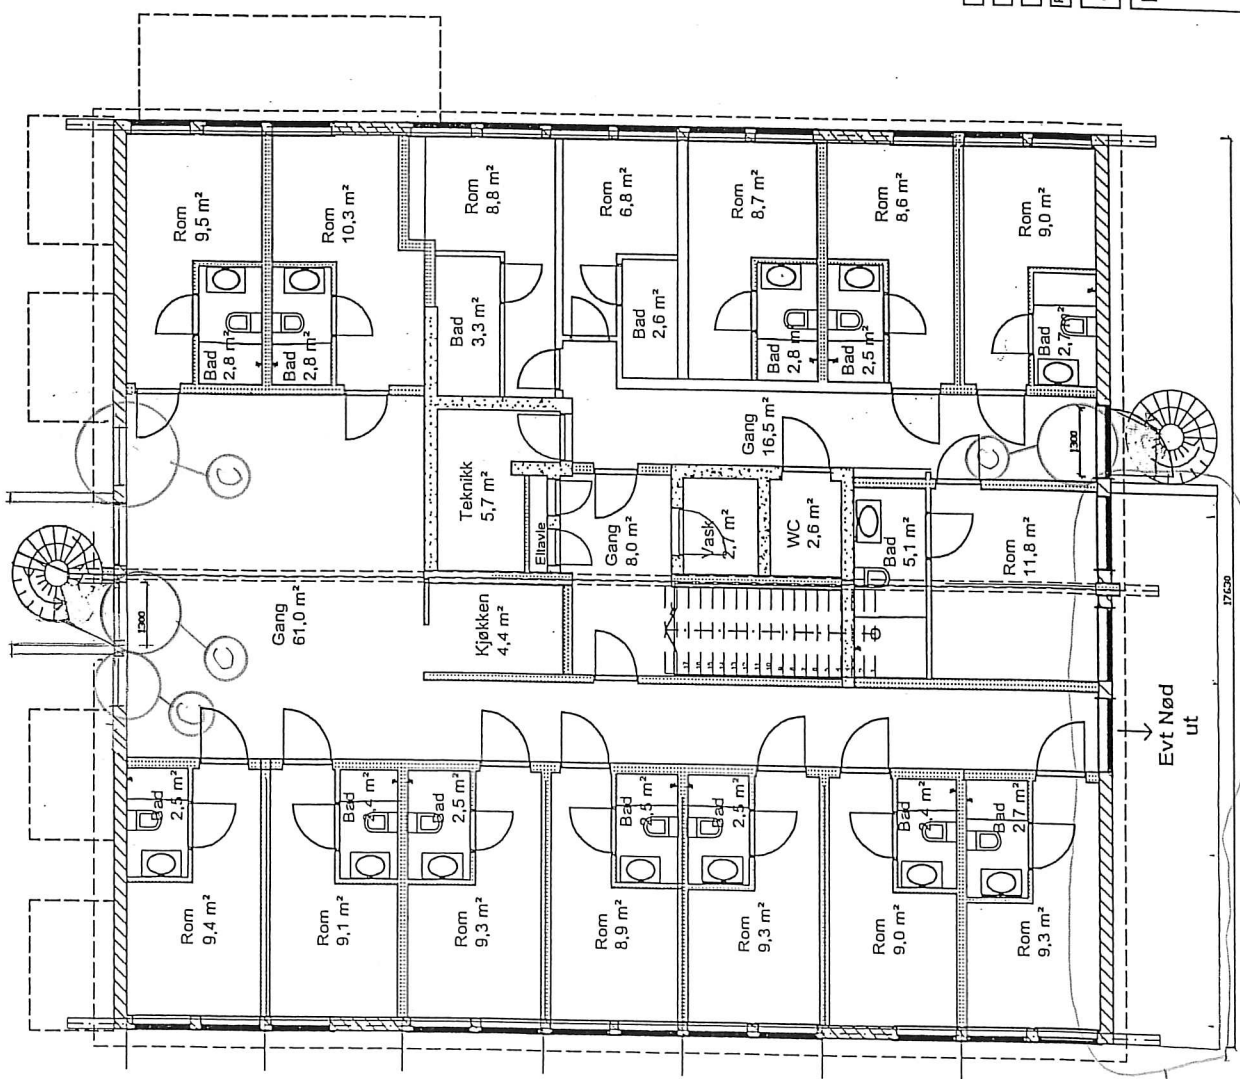


2. Etasje

C	JIV	19.01.2016	L.S.
B	JIV	25.11.2015	L.S.
A	JIV	15.11.2015	L.S.
REV.	REVIDERING GJELDER	REV.DATO	STGN.
JHR AS		DATE	13.02.2008
PLAN 2. ETG.		STGN.	L.S.
		MALESTOKK	1:100
		PROSJEKT NR.	
		TEGN. NR.	102
			C

S LARSEN OG SOLHEIM AS
 Regionalt ingeniørfirma
 Byggeteknikk, utforming, prosjektering og arkitektarbeid


E3C

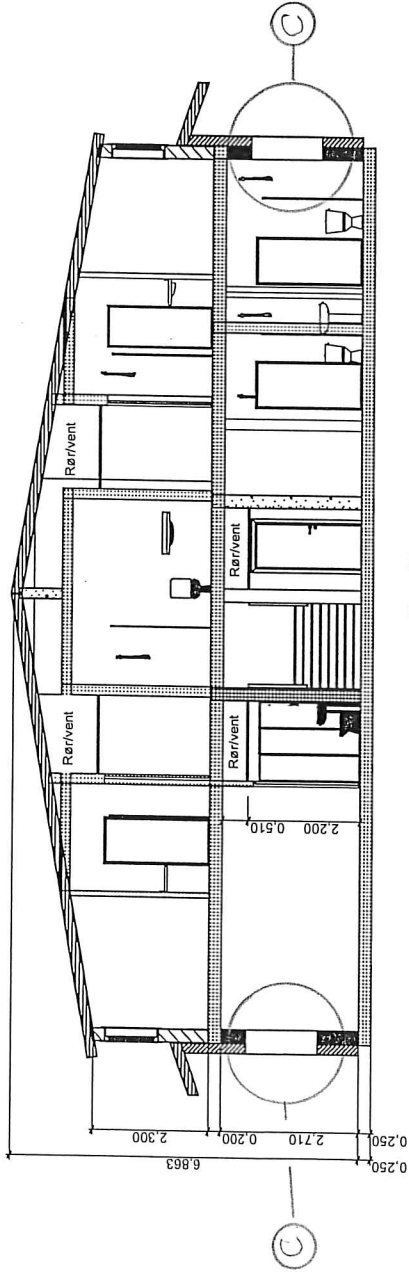

Snitt





C	DIV	19.01.2016	L.S.
B	DIV	25.11.2015	L.S.
A	DIV	15.11.2015	L.S.
REV.	REVJERING G. ELDER	REV.DATO	SIGN.
JHR AS		DATE	13.02.2008
SNITT		SIGN.	L.S.
		MALESTORKE	1:100
		PROSJEKT NR.	
		TEGN. NR.	201
			C


L LARSEN OG SOLHEIM AS
 Rådgivende ingeniører/arkitekter
 Byggeteknikk, trykkeri, prosjektering og konstruksjoner



E4C

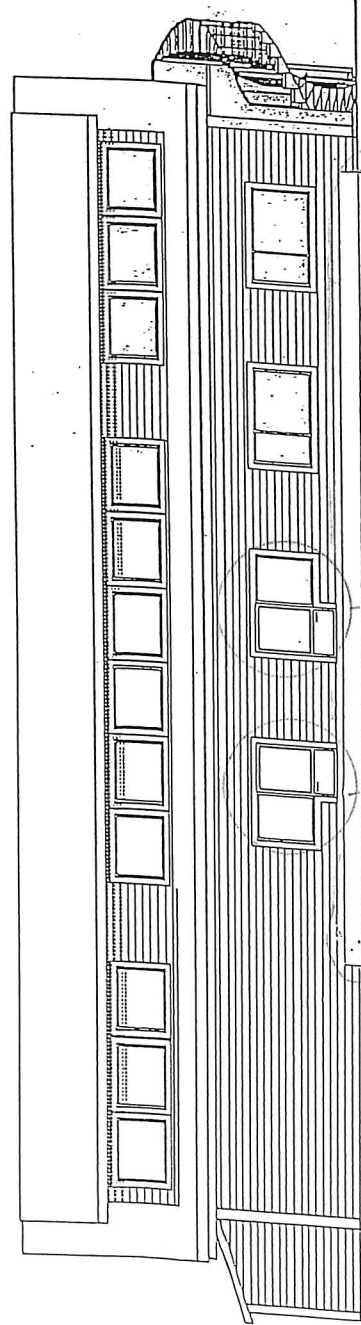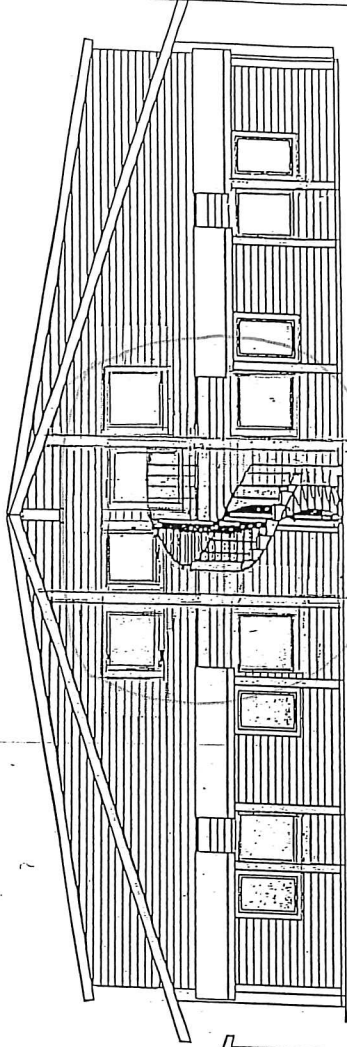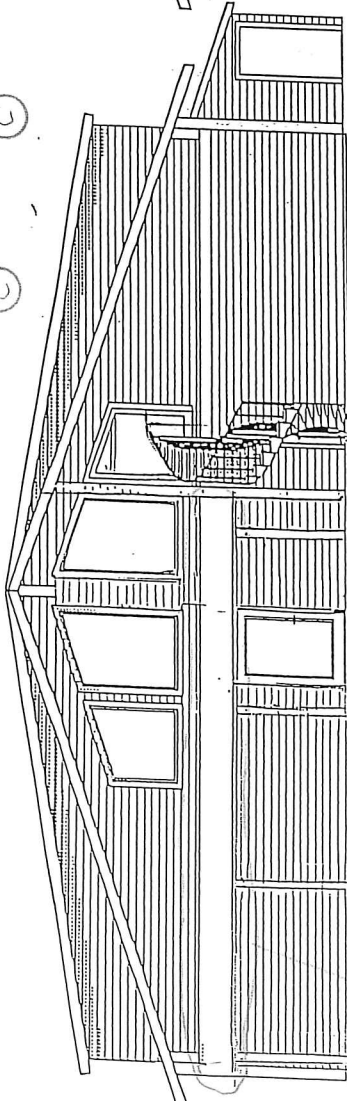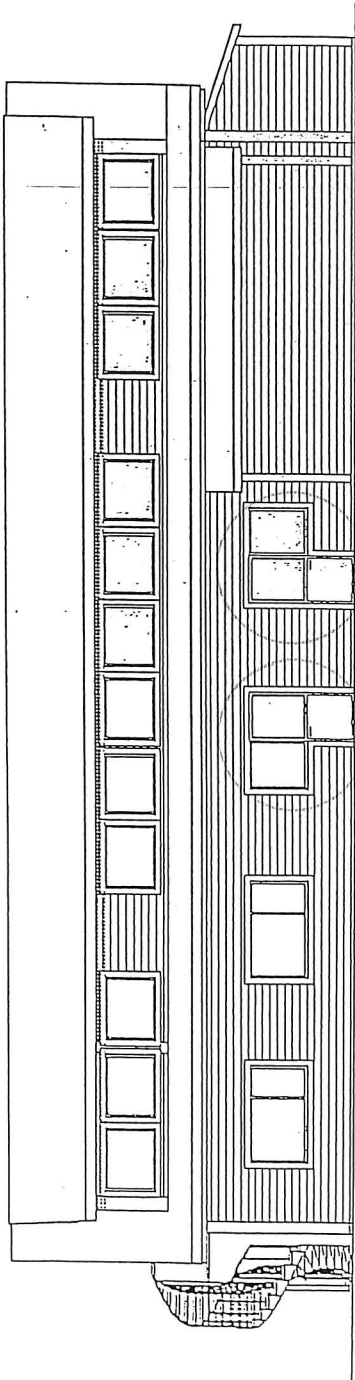


C	DIV	19.01.2016	L.S.
B	DIV	25.11.2015	L.S.
A	DIV	15.11.2015	L.S.
REV.	REVIDERING GÆLBER	REV.DATO	SIGN.
JHR AS		DATO	13.02.2008
FASADER		STØN.	L.S.
		MALESTØCK	1100;
		PROJEKT NR.	
		TEK. NR.	202
			C

LARSEN OG SOLHEIM AS



E5

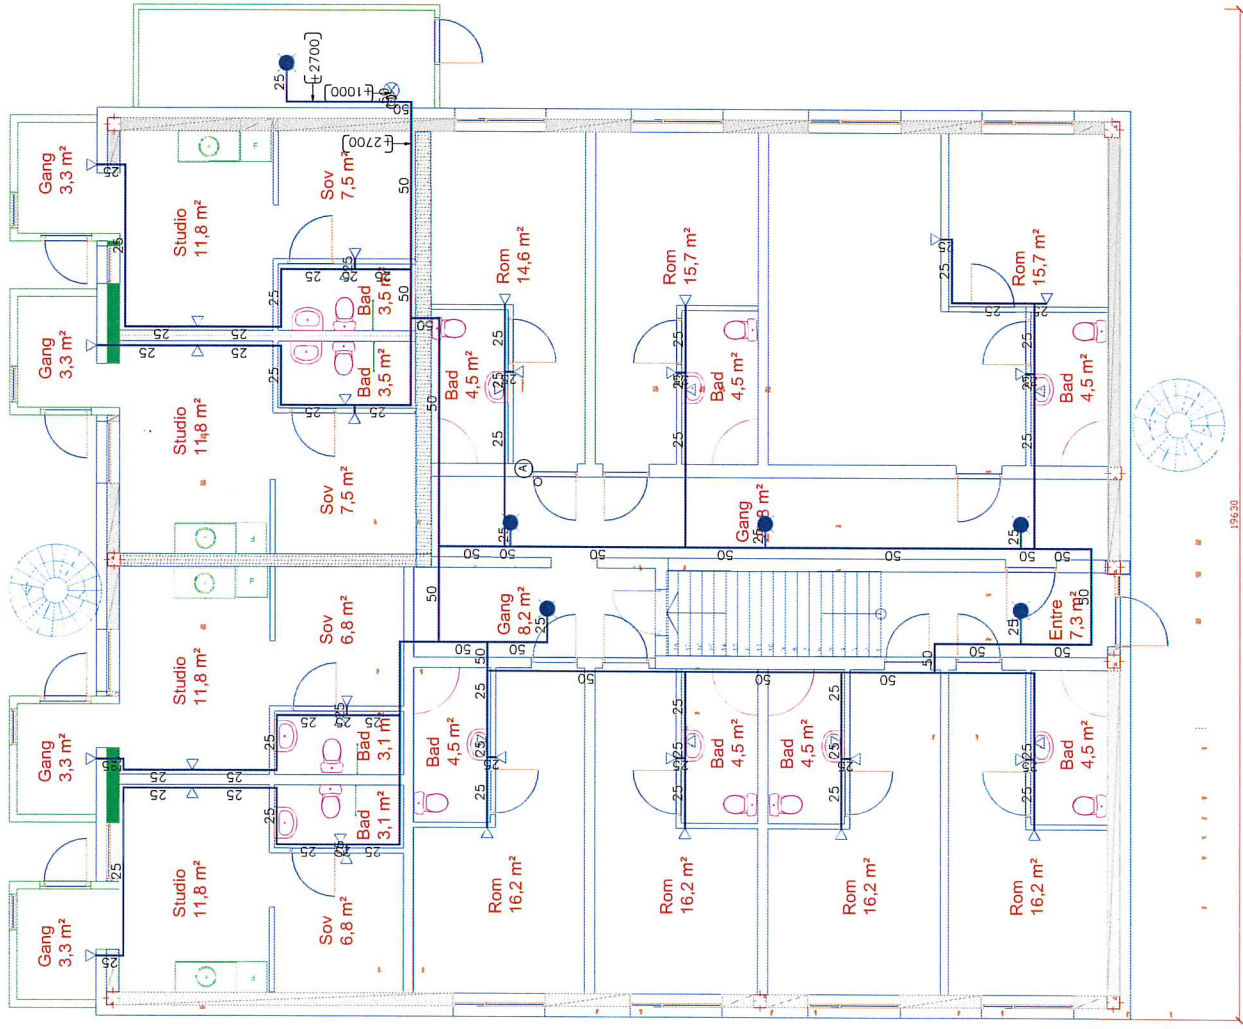

INFORMASJON

SPRINKLER REGLERK	BST 100
TAREKLASSE	1
TYPE SPRINKLERSYSTEM	VA
TYPE LAGRING	1
VAREKATEGORI	1
LAGRINGSHØYDE	1
BEREGNINGSMETODE	1
ALARMVENTIL NR. 1	1

SYMBOL	INFORMASJON SPRINKLERHØYDE	AREAL
●	1,5	196

ARBEIDSTEGNING	EK	1/5	15/1-16	A
PROSJEKTANT	BERGEN SPRINKLER AS			

BERGEN SPRINKLER AS
 SKALEVIKVEIEN 100
 5178 LODDEFJORD
www.bergensprinkler.no

KUNNET: LINDAS VVS AS
 PROSJEKT: VÅGSEIDE PENSJONAT
 TITTEL: SPRINKLERANLEGG
 1 ETASJE

DATE: 15.11.16
 TEGNER: H. S. S. S. S.
 TEGNING: 100112216

A DIV
 REV. REVIDERING GJELDER
 VÅGSEIDE PENSJONAT
 PLAN 1. ETG.

B LARSEN OG SOLHEIM AS
 Regulerende ingeniør- og arkitektfirma
 Byggesak, liggende, prosjektering og utarbeidelse


1. Etasje

06192

19650



E6

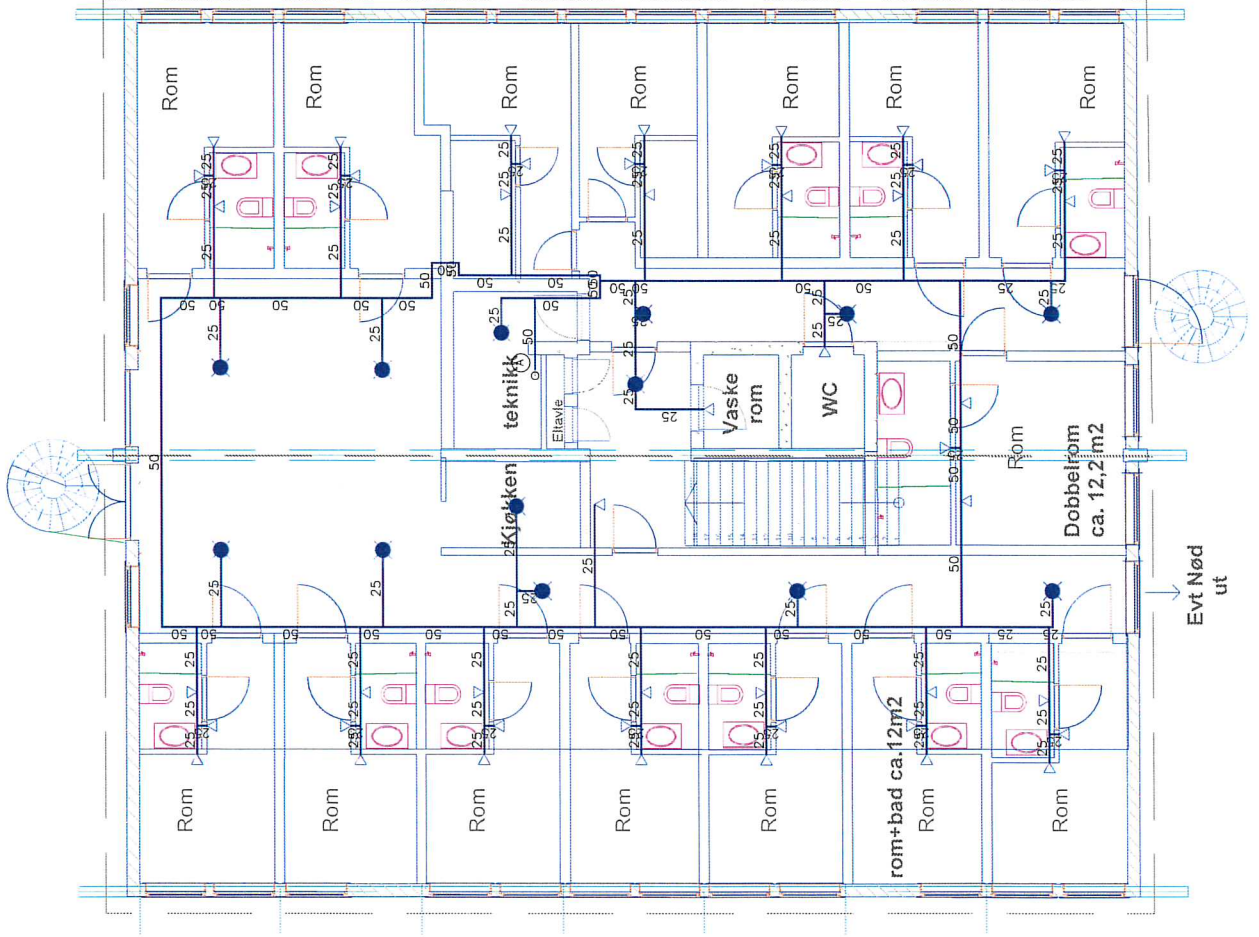

INFORMASJON

SPRINKLER REGELEVERK	6531-966
FAREKLASSE	1,45 B
TYPE SPRINKLERSYSTEM	AI, AnsF, Ans
TYPE LAGRING	
VAREKATEGORI	
LAGRINGSHØYDE	
BEREGNINGSMETODE	ANS-1,5

SYMBOL	INFORMASJON SPRINKLERHØYDE	INFORMASJON
●	1,5	1,5

ARBEIDSLØSNING	EN	EN	12/1-16	A
ENHETSNUMMER	18.26	23022	18.12	13.4

BERGEN SPRINKLER AS

SKALEVIRVELEN 100
5178 LODDEFJORD

www.bergenssprinkler.no

LINDAS VVS AS

VÅGSEIDE PENSJONAT

SPRINKLERANLEGG

2 ETASJE

A BIV

REV REVIDERING G.1.E1

VÅGSEIDE PE

PLAN 2. ETG.

2. Etasje