

Søknad om løyve til graving i offentlig veg

Vedlegg 2.1

Efter vedtektene i Veglova §§ 32 og 57 og forskrifter om varsling av arbeid på offentlig veg vert det hermed søkt om løyve til:

- Legging Utskifting Reparasjon Luftspenn

Veg nr.: _____ Hp.: _____ Km.: _____ - _____

Arbeidsstad: VAR DANIE 75/HILLAND

Arbeida gjeld:

- Vassleidning Telekabel Avløpsleidning Anna: FIBER
 El-kabel Gassleidning TV-kabel

Noverande delde:

- Asfalt Brostein Grus Anna: _____

Frå eigedom Gnr.: 134 bnr.: 379 slik det er vist på vedlagde kart / skisse i målestokk 1: 1000

Arbeidsskildring: KRYSSING AV VEG, GRØFT FOR STRØM TELE FIBER

Arbeidet er ønska oppstarta: 10.02.16 og venta avslutta: 26.02.16

Talet på kryssingar: 1 stk. Boring: ja, ved km: _____ nei

Lengde på luftspenn/grøft langs veg: _____ m frå km: _____ til km: _____

Som eigar av oppdragsgevar/byggherre for anlegget teit eg på meg det ansvarert som "Retningslinjer for graving i offentlig veg - NKF nettverksgruppe Veg og trafikk Hordaland, Oktober 2013" pålegg meg og garanterer for ferdigstilling av anlegget utan kostnad for veghaldar. Eg godteit del villkår for løyvet som går fram av nemnde retningslinjer.

Oppdragsgevar/byggherre: BIRGER HANSEN
 Adresse: VAR DANIE 75, 5011 ALVERSLUND
 Kontaktperson hos oppdragsgevar/byggherre: KARL ATHE TAUNE Tlf.: 90 86 60 10
 Dato: 10/2-16 Underskrift: Karl Atle Taune

Som entreprenør er eg kjend med dei plikter som gjeld for undersølding på gravestaden. Det er sett kryss for dei type anlegg som finst på staden:

- El-kabel Vassleidning Signalkabel Kulturminne
 Telekabel Avløpsleidning Polygonpunkt Gass
 TV-kabel Gassleidning Grøntanlegg Anna: FIBER TREKKERØR

Nødvendige opplysningar og direktiv om anlegga er innhenta og varsel om graving er gitt. (kryss av)

Arbeida skal utførast etter "Retningslinjer for graving i offentlig veg - NKF nettverksgruppe Veg og trafikk Hordaland, Oktober 2013" og etter tilvisning av vedrørte partar. Eg godtar dei plikter som arbeid i offentlig veg medfører eller nemnde retningslinjer. Godkjend plan for arbeidsvarsling vil liggja føre for arbeidet vert sett i gong. Eg har gyldig ansvarsforsikring i følge retningslinjene pkt. 1.6 og 1.7 ja nei (kryss av)

Entreprenør: ARNE KRISTOFFERSEN
 Adresse: ØRNE STØVEGEN 51
 Kontaktperson hos entreprenør: _____ Tlf.: 944 366 75
 Dato: 10.02.16 Underskrift: Arne Kristoffersen

Spesielle vilkår, evt sjå baksida: Arbeid skal utførast etter gjeldande regelverk "Retningslinjer for graving i offentlig veg" NKF nettverksgruppe Veg og Trafikk Hordaland oktober 2013. Kabel påvisning frå

Graveløyve gitt Graveløyve avslått

LINDÅS KOMMUNE
 Teknisk drift VVA

den 10 / 2 2016

dinda Folkestad
 Underskrift



Spesielle vilkår, forts. :

BKK og Geomatikk skal ligge ferdig før oppstart av arbeid.

Minste avstand mellom gravegrøft og kommunal teknisk anlegg skal være minimum 1,0m.

Gravegrøft må være plassert slik at VA-avdelinga kan skifte ut ledningsnett og kum ved behov.

Føresetnader for arbeid i offentlig veg

Det er vedtatt egne "Retningslinjer for graving i offentlig veg – NKF nettverksgruppe Veg og trafikk Hordaland, Oktober 2013". Disse gjelder for all arbeid i eller ved offentlig veg. Entreprenør/byggherre kan få reglane ved å vende seg til den einssilde kommune.

Ansvarshavande entreprenør

Det skal alltid vere ein ansvarshavande entreprenør (eventuelt offentlig teknisk etat) for graving i offentlig veg.

Den som skal vere ansvarshavande entreprenør for eit anlegg i eller ved offentlig veg skal ha dei nemnte retningslinjer og full kjennskap til desse. Ved underskrift på søknadsskjema skal entreprenør forplikte seg til å følgje reglane og ta på seg det ansvaret som følgjer med.

Ansvarleg entreprenør har eit særleg ansvar for at det er gjort tilstrekkeleg undersøking om det er andre anlegg i vegen på den staden der det skal gravast. Entreprenøren må ha full oversikt over tilhøva sjølv om andre har gjort undersøkingar. Avkryssing på søknadsskjema skal gjelde som forpliktande erklæring om at tilstrekkelig undersøking er gjort. Manglande avkryssing kan føre til avvist søknad.

Eigenkontroll skal utførast og skjema «*Entreprenøren sin eigenkontroll ved arbeid i offentlig veg*» skal sendast til den einssilde kommune, jf. "Retningslinjer for graving i offentlig veg – NKF nettverksgruppe Veg og trafikk Hordaland, Oktober 2013." Garantitid gjeld tre år frå dato for ferdigstølling. Entreprenøren / byggherre er ansvarleg for ferdigstølling.

Ansvarshavande eigar (byggherre)

Søknad om gravegrøft skal alltid underskrivast av eigar av det aktuelle anlegg (byggherre).

Ved si underskrift skal eigaren (byggherren)

- ta på seg ansvaret for det ferdige anlegg, og for hendingar og skader som anlegget måtte medføre på vegen og tredjemann
- vere garantist for at entreprenøren sine plikter etter reglane blir oppfylt


Føresetnader for å ha liggande lednings- og kabelanlegg i offentlig veg- og gategrunn

Løyvet frå kommunen er gitt mellomts. Lednings- og kabeleigar er plikta til, for eiga rekning, å foreta dei nødvendige endringar med lednings- eller kabelanlegget – eventuelt fjerne det – dersom kommunen seinare måtte finne det nødvendig.

Risiko og ansvar

Mulig ulempe for lednings- eller kabelanlegget ved kommunen sitt vedlikehalds-, reparasjons- eller utbetingsarbeid er ikkje kommunen sitt ansvar. Kommunen har heller ikkje ansvar for skader/ulempar på lednings- eller kabelanlegg som følgjer av trafikkbelastning på vegen



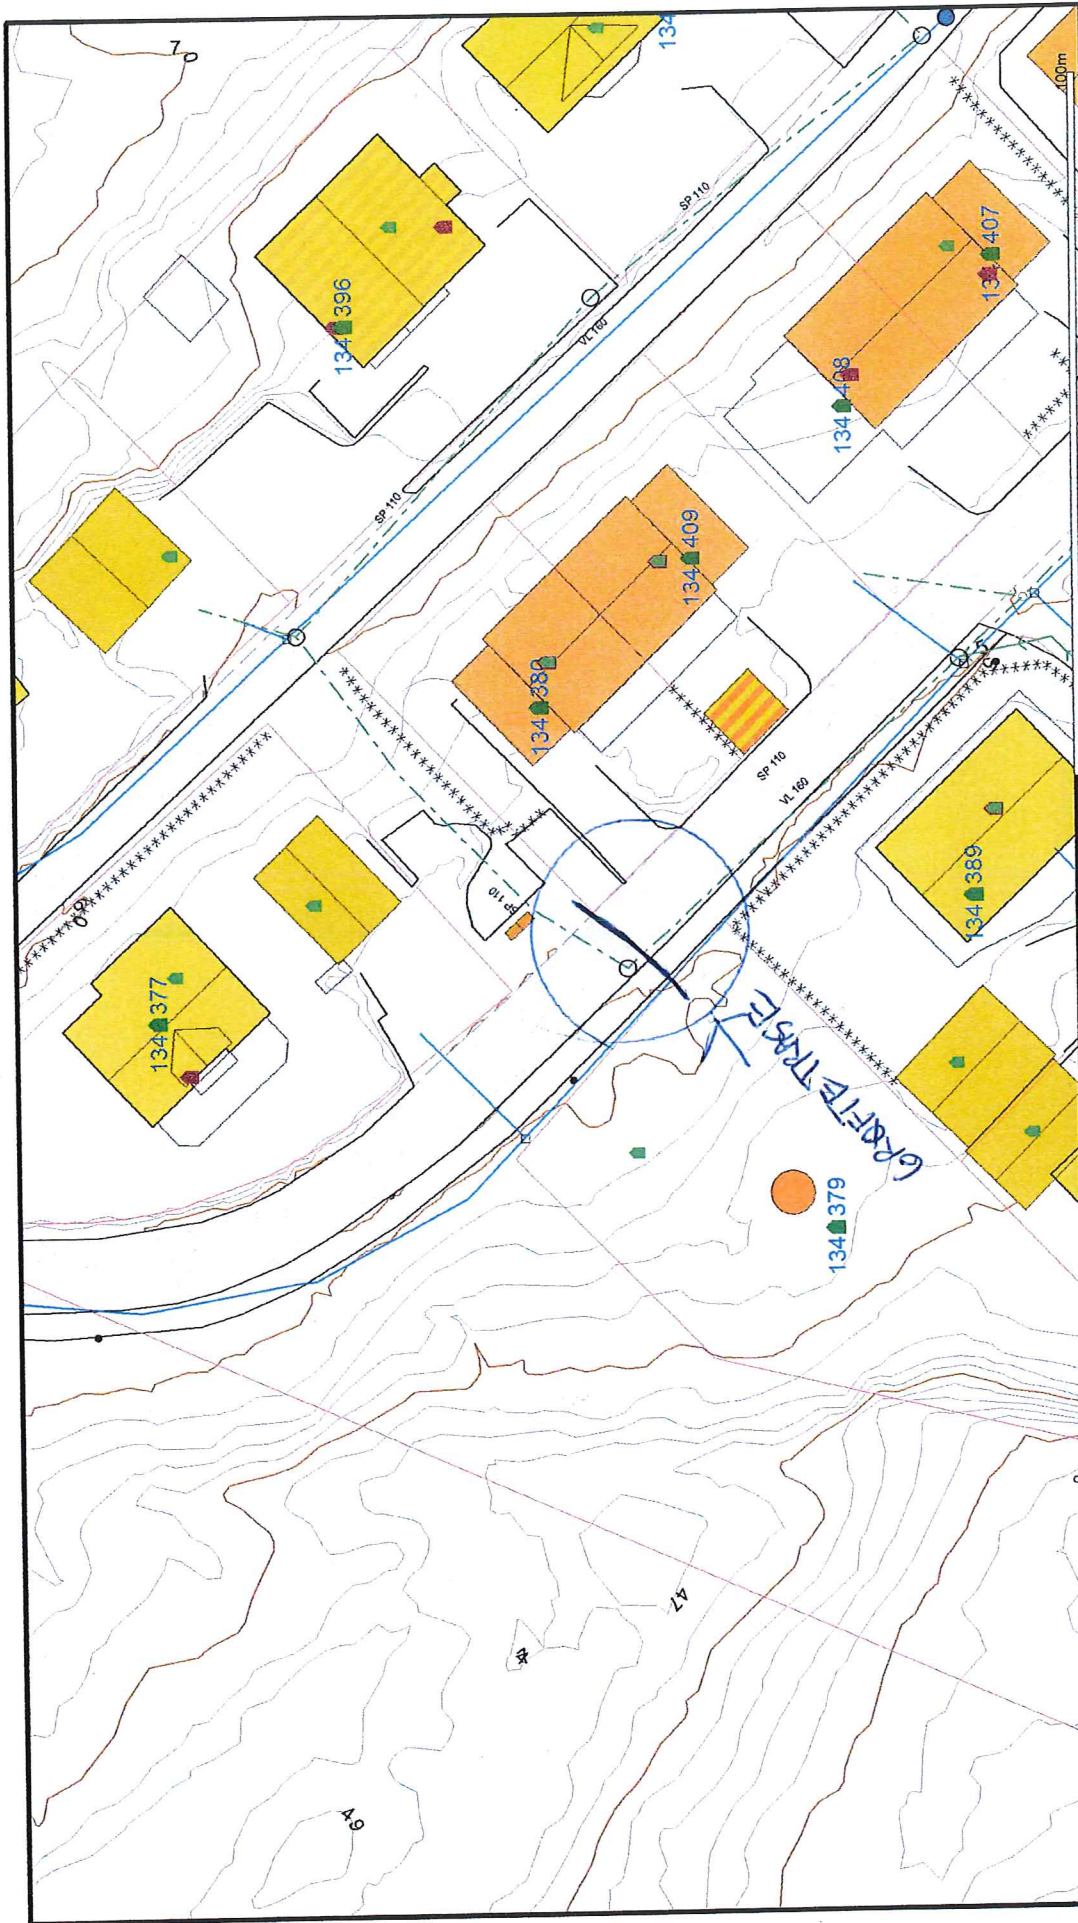

Målestokk
1:500

Lindås kommune
Geodata avdeling



Dato: 2016.01.04
Sjmn: 1111

- Avløp felles
- Drensløding
- Overvann
- Pumpeledning spillvann
- Pumpeledning vann
- Spillvann
- Vannledning
- Utefjært grenser
- Terrangnåle grense
- Konstruert grensepunkt
- Bolig
- Bustad m/leilighet
- Våningshus
- Store bustader
- Hytte/feriehus
- Gårdsanlegg
- Industri/ager
- Andre bygg

Beliggenhet og høyder må oppfattes som orienterende.



Statens vegvesen

Risikovurdering av arbeide på eller ved veg

Plan nr.:	0	Sak/Sveis nr.:	0	Vedtak nr.:	0
Veg nr.:	Kv 1069	fra Hp/km:		til Hp/km:	
Strekning:	Vardane 75			Sted:	Alversund
Arbeid som skal utføres:	Grave grøftetransé gjennom kommunal veg for tilkopling til el skap nr. 66493 BKK				
Ansvarshavende:	Arne Kristoffersen		Tlf./e-post:	94436675	
Entreprenør:	Arne Kristoffersen Entreprenør		Adresse:	Postboks 2, 5907 Alversund	
Arbeidet utføres i perioden					
Fra dato:	10 februar	2016	Til dato:	19 februar	2016
E-post:	lakris@epost.no				

En risikovurdering er en vurdering av hva som kan gå galt, hva som kan gjøres for å hindre det og hvordan en kan redusere konsekvensene dersom noe skjer.

- 4 Tre spørsmål er kjernen i risikovurderingen:
- Hva kan gå galt?
 - Hva kan vi gjøre for å hindre dette?
 - Hva kan vi gjøre for å redusere konsekvensene dersom det skjer?

Forhold som kan medføre risiko for ulykke:	Sannsynlighet:		Konsekvens:		Prioritet: (= produktet)
	Stor:	Middels:	Stor:	Middels:	
Forhold nr.:	Sett inn verdi for :		Sett inn verdi for :		
↓ Beskrivelse:	1	2	1	2	
Eks.: Byggegrøp 1 m dyp umiddelbart inntil kjørebane	1	2	1	2	2
1: Passerende bilister følger ikke med på trafikken	3	1	1	3	3
2: vegkryssing	1	1	1	1	1
3: Bruk av maskiner / Klemfare	2	1	1	2	2
4: Fotgjengere	2	1	1	2	2
5: Personell	3	1	1	3	3
6:					0
7:					0
8:					0
9:					0
10:					0
11:					0

Forhold nr.:

↓ Tiltak for å forhindre at ulykker skjer / reduserer konsekvensene av en ulykke:

1: Godkjent skilting av arbeidsområdet

2: Godkjent arbeidstøy

3: Lede eventuelle fotgjengere trygt forbi graveområdet.

4:

5:

6:

7:

8:

9:

10:

11:

Merknader:



Statens vegvesen

Plan for varsling og sikring av vegarbeide

Plan nr.: 0	Sak/Sveis nr.: 0	Vedtak nr.: 0
Veg nr.: 0	fra Hp/km: 0	til Hp/km: 0
Strekning: 0		Sted: 0
Arbeid som skal utføres: 0		
Entreprenør: 0		
Adresse: 0	0	0
Ansvarshavende: 0		Tlf./e-post: 0
Stedsansvarlig(e):		Tlf./e-post:
Arbeidet utføres	fra dato: d m å	Til dato: d m å

Underskrevet plan er vedtak med hjemmel i skiltforskriftens §29 og §30. Særskilt vedtak for trafikkregulerende tiltak skal vedlegges.

Varslingsmaterieill:



Skilt nr.:	Ant.:
110	



906.H Etter behov



906.V Etter behov

eller

anna type sperrematerieill


Merknader:

Arbeid vert utført i to omganger der halve vegen vert gravd opp om gangen. Skilt vert bytta om i gravetinn 2

Blankettfordeling:

- Statens vegvesen
- Entreprenør
- Ansvarshavende
- Politiet
-

Skisse:

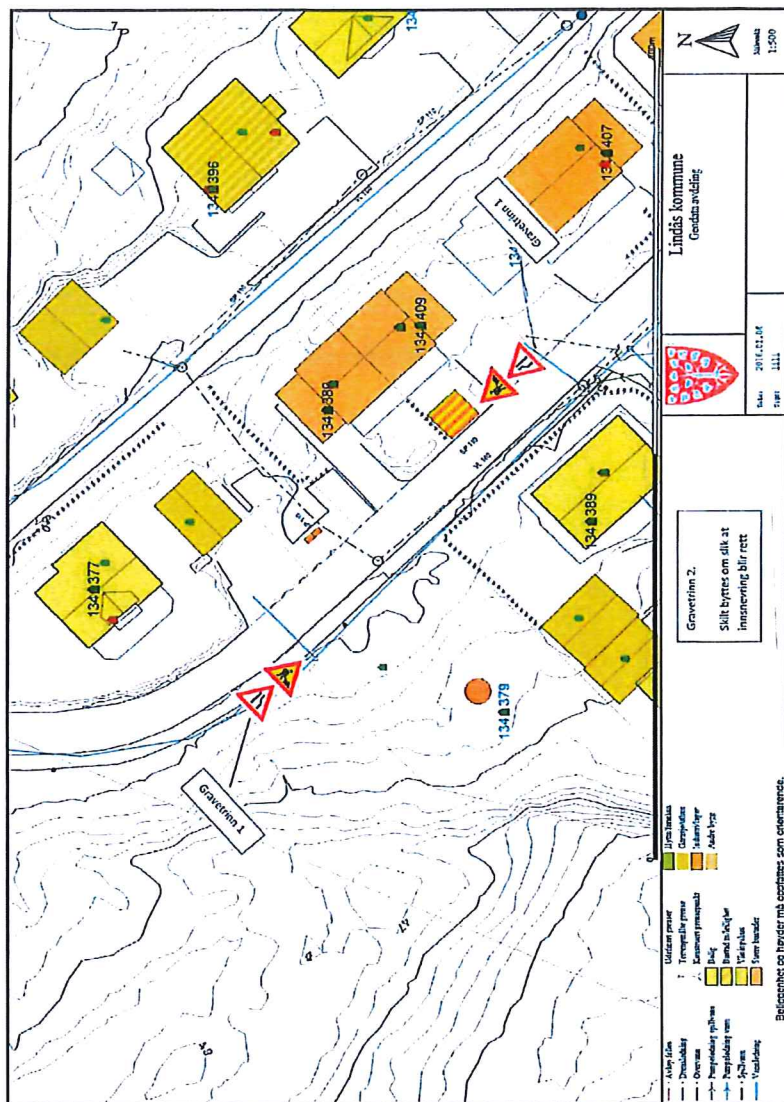

Fylles ut av skiltmyndigheten:

K. Mørvel

Sted

10.02-16

Dato

Alf Dings

Sign. (etter fullmakt)



Statens vegvesen

Særskilt vedtak og betingelser for arbeidet

Plan nr.:	Sak/Sveis nr.:	Vedtak nr.:
Veg nr.: Kv 1069	fra Hp/km: 0	til Hp/km: 0
Strekning: Kommunal veg ved Vardane 75		Sted: Alversund
Arbeid som skal utføres: grave grøftetrase gjennom kommunal veg for tilkøpling til EI skap nr.66493 BKK		
Arbeidet utføres i perioden		
Fra dato: 10 februar 2016	Til dato: 19 februar 2016	
Annet:		

Region: Velg	Region (2): Velg
Avdeling: Velg	Avd. (2): Velg Avd. (3): Velg
Seksjon:	Telefon: Faks:
Adresse:	e-post:

Med hjemmel i skiltforskrift av 7. oktober 2005 nr 1219 §§ 26, 28, 30 og 32 og vegtrafikkloven §7 treffes vedtak om bruk av følgende trafikkregulerende skilt/lyssignaler/dirigering/oppmerking i samsvar med vedlagte skisse:

Fartsgrenseskilt (362.x).....	<input type="checkbox"/>	Andre trafikkregulerende tiltak	<input type="checkbox"/>	Trafikksignal (skyttel).....	<input type="checkbox"/>
<input checked="" type="checkbox"/> 30	<input type="checkbox"/> 40	<input type="checkbox"/> 50	<input type="checkbox"/> 60	<input type="checkbox"/> 70	<input type="checkbox"/> 80
<input type="checkbox"/> 90					
				Manuell dirigering.....	<input type="checkbox"/>
				Vegstengning.....	<input type="checkbox"/>

Betingelser for arbeidet:

- Arbeidet skal varsles som vist på vedlagte arbeidsvarslingsplan, datert: 10.02.2016
- Bestemmelsene i skiltforskriften og håndbok N301 "Arbeid på og ved veg" gjelder for arbeidet
- Ansvarlig for gjennomføring og oppfølging (kryss av):

Statens vegvesen.....	<input type="checkbox"/>	⇒	Byggeleder: Arne Kristoffersen
Annen offentlig etat.....	<input type="checkbox"/>	⇒	Angi hvilken: _____
Entreprenør.....	<input checked="" type="checkbox"/>	⇒	Arne Kristoffersen Entreprenør
- Ansvarshavende: Arne Kristoffersen Tlf./e-post: 0
Stedsansvarlig(e): 0 Tlf./e-post: 0
- Loggbok skal alltid føres, og returneres fylkesavdeling: Velg _____
- Lede-/følgebil
- Følgende skal varsles/informeres om arbeidet (kryss av):

Politi.....	<input type="checkbox"/>	Brannvesen.....	<input type="checkbox"/>	Ambulanse/lege.....	<input type="checkbox"/>
Vegtrafikkentralen.....	<input type="checkbox"/>				
Skole.....	<input type="checkbox"/>	⇒	Angi hvilke(n): _____		
Kollektivselskap.....	<input type="checkbox"/>	⇒	Angi hvilke(t): _____		
Radio, presse m.m.....	<input type="checkbox"/>	⇒	Angi hvem: _____		
Andre.....	<input checked="" type="checkbox"/>	⇒	Angi hvem: Naboer, om nødvendig skal blålysetater varsles		
- Tillatelser:

Gravetillatelse.....	<input type="checkbox"/>	Arbeidstillatelse.....	<input type="checkbox"/>
----------------------	--------------------------	------------------------	--------------------------

 NB: Se vedlagte vilkår for gravetillatelsen
- Kopi av all dokumentasjon som inngår i arbeidsvarslingsplanen skal oppbevares på arbeidsstedet.
- Spesielle vilkår/betingelser: _____

NB: Politiet og ansvarshavende skal ha kopi av blanketten.

0
Sted

10.02.16
00.01.1900

LINDÅS KOMMUNE
Teknisk drift VVA

Sign. (etter fullmakt)



Statens vegvesen

Kontroll av varsling og sikring ved arbeid på eller ved veg

Veg nr.: Kv 1069	fra Hp/km: 0	til Hp/km: 0
Strekning: Kommunal veg ved Vardane 75	Sted: Alversund	
Arbeidsvarslingsplan nr.: 0		
Utførende: Arne Kristoffersen Entreprenør		
Ansvarshavende: Arne Kristoffersen		
Stedsansvarlig: 0		
Kontroll utført dato:	Kontroll utført av:	

	Ja	Nei		Ja	Nei	Ikke kontr.	
Ansvarshavende tilstede:	<input type="checkbox"/>	<input type="checkbox"/>	----->	Nødvendige kurs?	<input type="checkbox"/>	<input type="checkbox"/>	<input type="checkbox"/>
Stedsansvarlige tilstede:	<input type="checkbox"/>	<input type="checkbox"/>	----->	Nødvendige kurs?	<input type="checkbox"/>	<input type="checkbox"/>	<input type="checkbox"/>
Øvrige tilstede:	Har alle på arbeidsstedet de nødvendige kurs?			<input type="checkbox"/>	<input type="checkbox"/>	<input type="checkbox"/>	
<div style="border: 1px solid black; width: 300px; height: 60px;"></div>	Risikovurdering forevist og OK?			<input type="checkbox"/>	<input type="checkbox"/>	<input type="checkbox"/>	
	Arbeidsvarslingsplan forevist og OK?			<input type="checkbox"/>	<input type="checkbox"/>	<input type="checkbox"/>	
	Loggbok forevist og OK?			<input type="checkbox"/>	<input type="checkbox"/>	<input type="checkbox"/>	

Merknader:

1: Godkjent, småfeil kan forekomme

2: Feil og mangler, ikke alvorlige

3: Alvorlige feil og mangler, må utbedres

Nr.	Tema	1	2	3	Merknader	Frist:
0	Arbeidsvarslingsplan:					
0.1	Arbeidsvarslingsplan: Finnes på stedet, mindre feil, mangler?					
0.2	Ansvarshavende: Tilgjengelig?					
0.3	Stedsansvarlig: utpekt?					
0.4	Loggbok: Tilgjengelig, oppdatert?					
0.5	Risikovurdering: Foreligger den?					
1	Varsling					
1.1	Er arbeidet forvarslet iht relevant og godkjent plan?					
1.2	Kvalitet på varslingsutstyr: riktig farge, oppsetting, slitasje, renhold					
1.3	Trafikklysanlegg: Plassering, tømmeid, tilpasset trafikkforholdene, SMS-varsling av feil					


SPÆRRE PLAN OG SKILT PLAN ①


SKILT ARBEIDSMANN -

SKILT

SPÆRRENETT

GRAVING ca 509r GJERUMOR.
TRINN ①

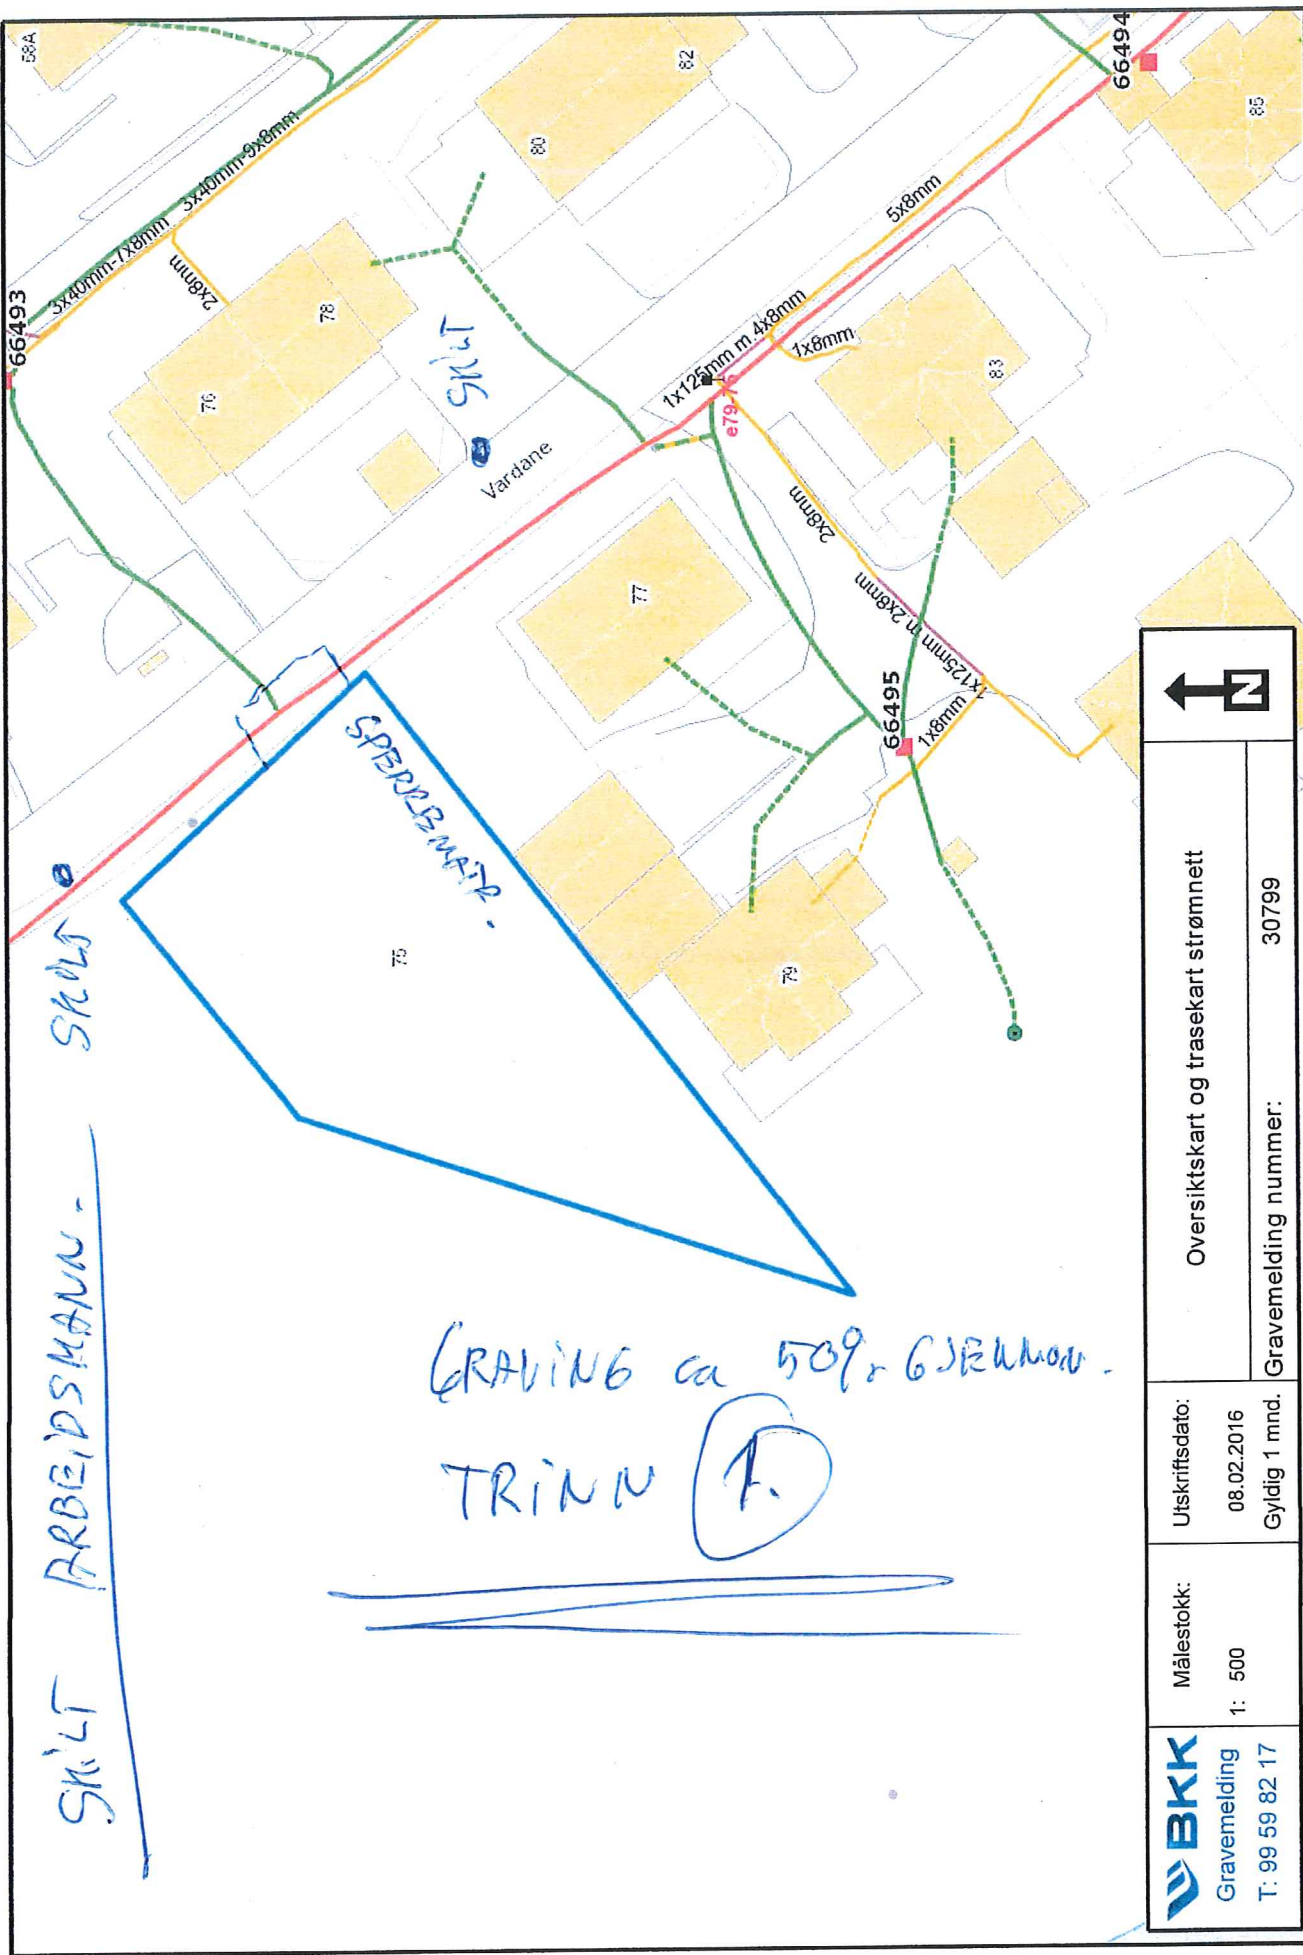

 Gravemelding T: 99 59 82 17	Målestokk: 1: 500	Utskriftsdato: 08.02.2016 Gyldig 1 mnd.	Oversiktskart og trasekart strømnett Gravemelding nummer: 30799
---	----------------------	---	--

VEDL 4


SPIRRE OG SKILT PLAN 2.

SKILT ARBEJDSMÅN.

SKILT

TRIM 2.

GRUNDIG RISTER BNDP
50% VEGBANE

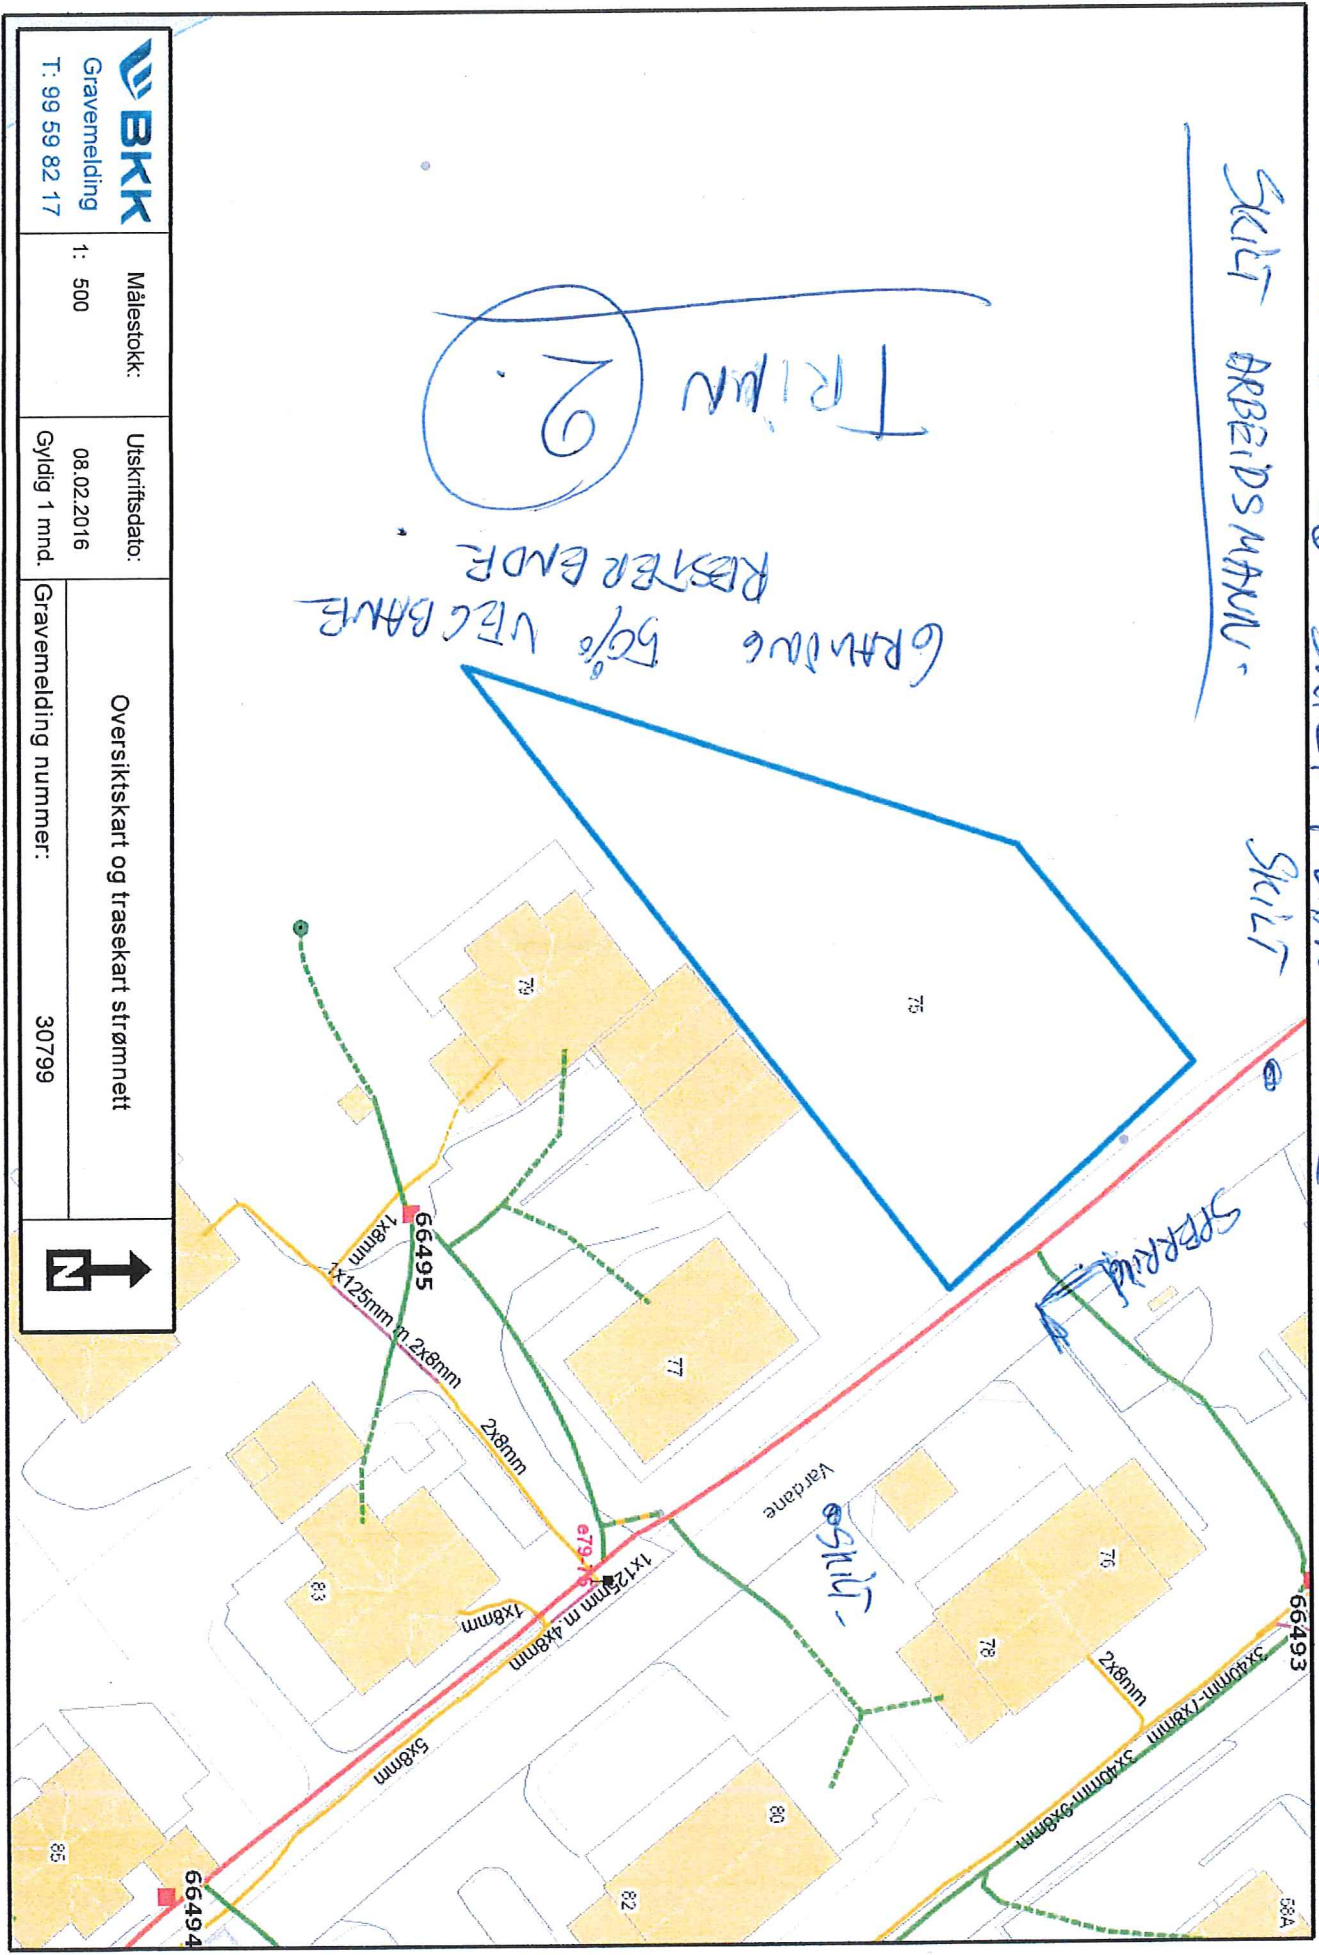

Gravemelding
T: 99 59 82 17

Målestokk:
1: 500

Utskriftsdato:
08.02.2016

Gyldig 1 mnd.

Oversiktskart og trasekart strømnett

Gravemelding nummer:

30799

