

Nabovarsel

sendes til berørte naboer og gjenboere

Ved riving skal kreditorer med pengeheftelser i eiendommen varsles, pbl § 21-3



15-February-2016



Til (nabo/gjenboer)

LINDÅS KOMMUNE,
KVERNHUSMYRANE'
5914 ISDALSTØ.

Som eier/fester av:

Gnr.	Bnr.	Festenr.	Seksjonsnr.
137	13		
Eiendommens adresse			

Tiltak på eiendommen:

Gnr.	Bnr.	Festenr.	Seksjonsnr.
137	472		
Eiendommens adresse			
ALVERMARKA 19			
Postnr.	Poststed		
5911	ALVERSUND		
Kommune			
LINDÅS			
Eier/fester			
ANETTE CECILIE GRIMSET JOHANNESSEN			

Det varsles herved om

<input type="checkbox"/> Nybygg	<input type="checkbox"/> Anlegg	<input checked="" type="checkbox"/> Endring av fasade	<input type="checkbox"/> Riving
<input checked="" type="checkbox"/> Påbygg/tilbygg	<input type="checkbox"/> Skilt/reklame	<input type="checkbox"/> Innhegning mot veg	<input type="checkbox"/> Bruksendring
<input type="checkbox"/> Midlertidig bygning, konstruksjon eller anlegg	<input type="checkbox"/> Antennesystem	<input type="checkbox"/> Oppretting/endring av matrikkelenhet (eiendomsdeling) eller bortfeste	<input type="checkbox"/> Annet

Dispensasjon etter plan- og bygningsloven kapittel 19

<input type="checkbox"/> Plan- og bygningsloven med forskrifter	<input type="checkbox"/> Kommunale vedtekter	<input type="checkbox"/> Arealplaner	<input type="checkbox"/> Vegloven	Vedlegg nr. B -
---	--	--------------------------------------	-----------------------------------	--------------------

Arealdisponering

Sett kryss for gjeldende plan

<input type="checkbox"/> Arealdel av kommuneplan	<input checked="" type="checkbox"/> Reguleringsplan	<input type="checkbox"/> Bebyggelsesplan
--	---	--

Navn på plan

REGULERINGSBESTEMMELSER STADFESTET 22. 01. 1973

Beskriv nærmere hva nabovarslet gjelder

TILBYGG / PÅBYGG OG INNVENDIGE OMBYGGINGER

Vedlegg nr.
Q -

Spørsmål vedrørende nabovarsel rettes til

Foretak/tiltakshaver
HAUGEDAL, SIVILARKITEKT MNAL

Kontaktperson, navn ARNAR HAUGEDAL	E-post ARNARHA@BROADPARK.NO	Telefon	Mobil 94437389
---------------------------------------	--------------------------------	---------	-------------------

Søknaden kan ses på hjemmeside:
(ikke obligatorisk):

Merknader sendes til

Eventuelle merknader skal være mottatt innen 2 uker etter at dette varsel er sendt.
Ansvarlig søker/tiltakshaver skal sammen med søknad sende innkomne merknader og redegjøre for ev. endringer.



Navn HAUGEDAL, SIVILARKITEKT MNAL	Postadresse KONGENS GT. 110
Postnr. Poststed 7012 TRONDHEIM	E-post ARNARHA@BROADPARK.NO

Vedlegg

Beskrivelse av vedlegg	Gruppe	Nr. fra – til	Ikke relevant
Dispensasjonssøknad/vedtak	B		<input checked="" type="checkbox"/>
Situasjonsplan	D	1 - 1	<input type="checkbox"/>
Tegninger snitt, fasade	E	1 - 1	<input type="checkbox"/>
Andre vedlegg	Q		<input checked="" type="checkbox"/>

Underskrift

Sted	Dato	Underskrift ansvarlig søker eller tiltakshaver
		Anette Cecilie Grimset Johannesen
		Gjentas med blokkbokstaver
		ANETTE CECILIE GRIMSET JOHANNESSEN
		Anette Cecilie Grimset Johannesen

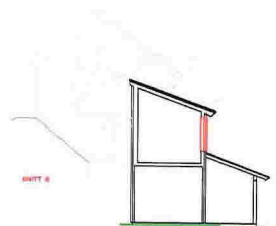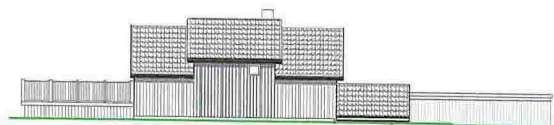

TEGNING VEDLEGG NABOVARSLER

Anette Cecilie Grimset Johannesen,
Alvermarka 19, 5911 Alversund.

Målestokk: 1 : 100

Dato: 07.02.16



BYGGERETTET M.M.F.L.
ARNAR HAUGEDAL
Kongens gt. 110, 5012 TRONDHEIM.
TELEFON: 94437369
hstl: arnarha@haugedalf.no

