


①

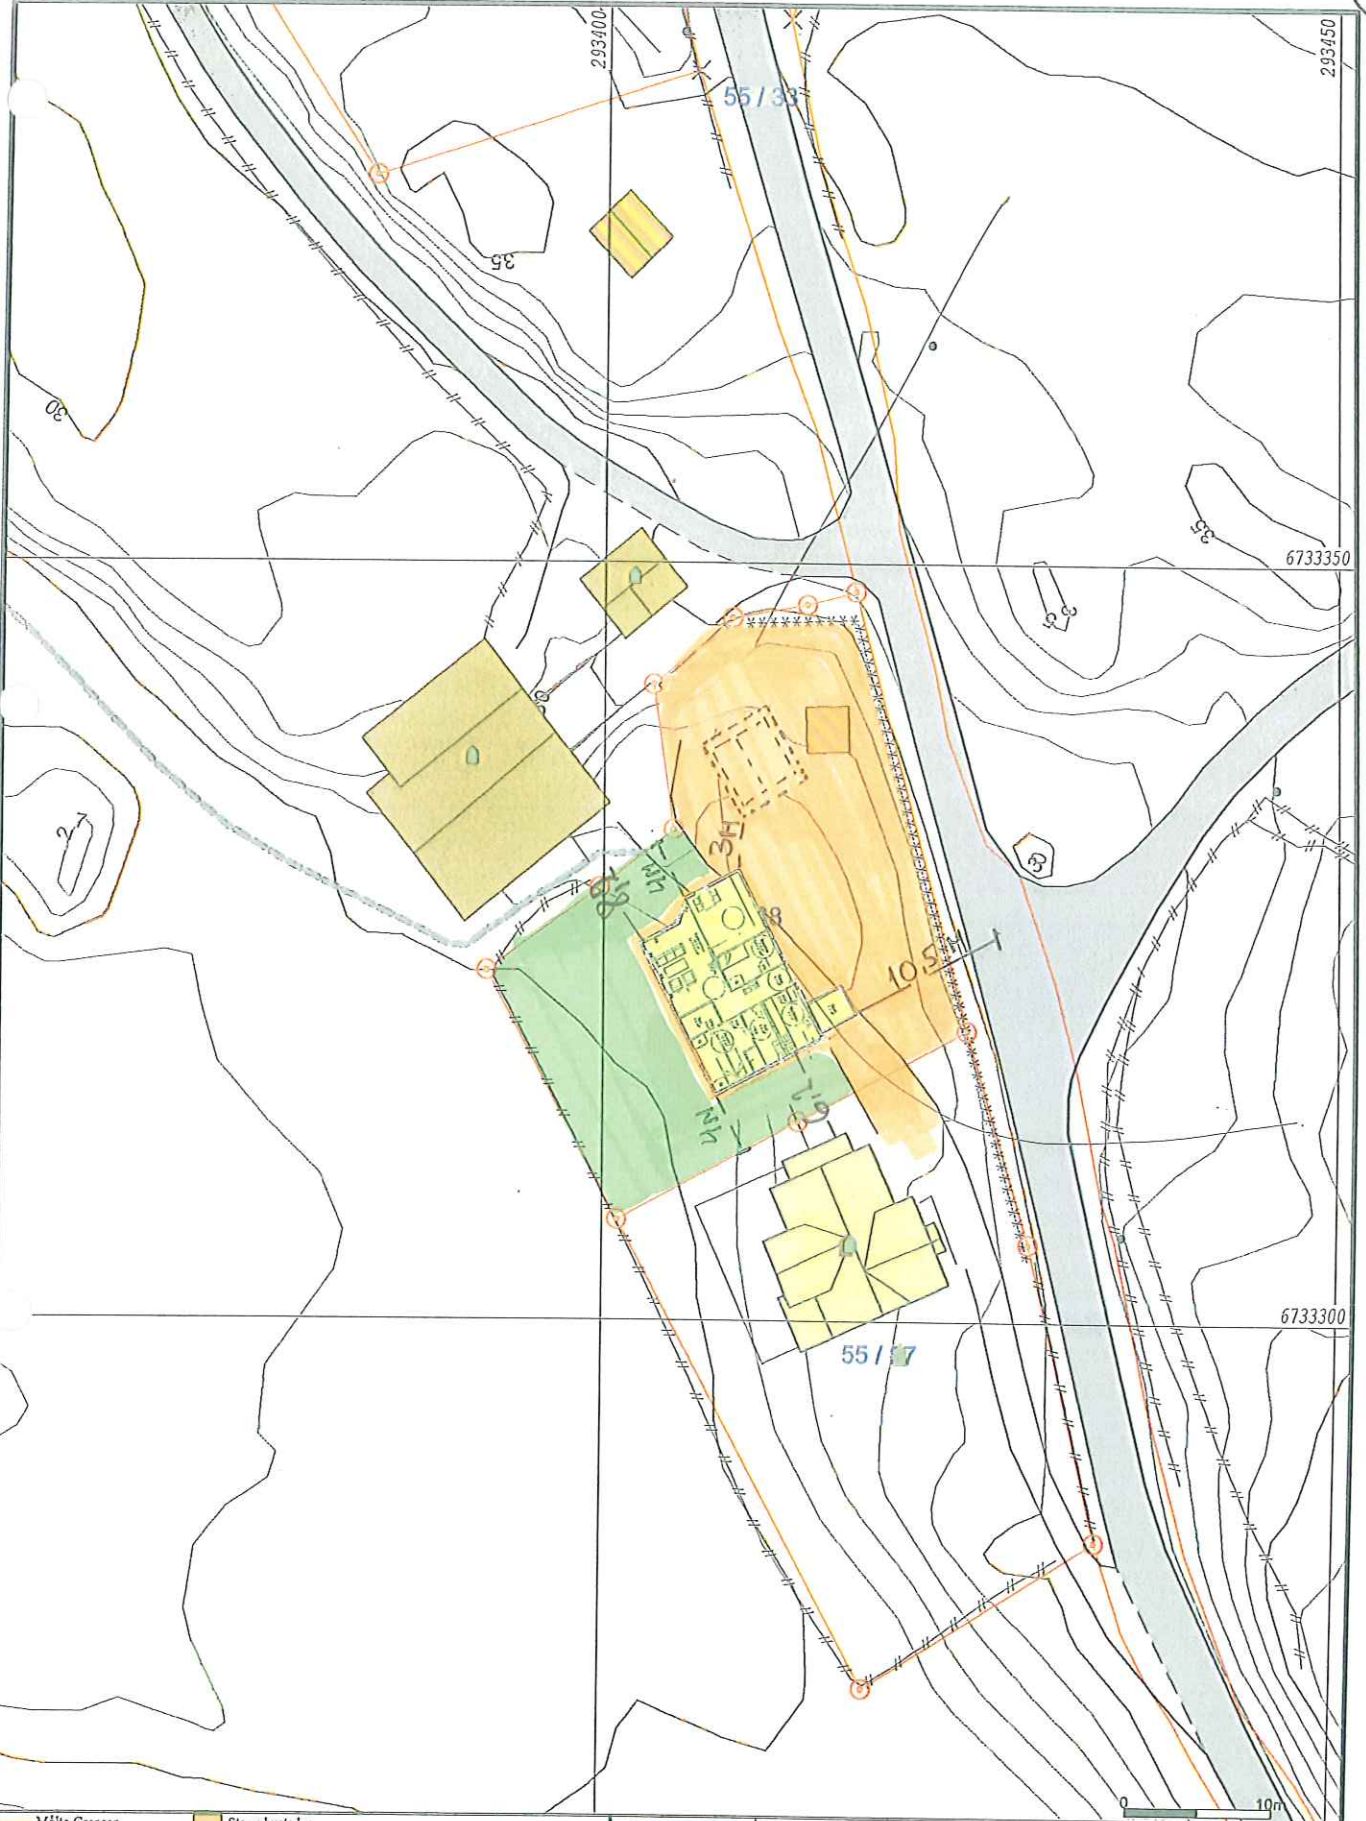

- Målte Grenser
- Registrerte Grenser
- ⊙ Udefinert grenser
- Terrengmålte grense
- ⊙ Konstruert grensepunkt
- Bolig
- Bustad m/leilighet
- Våningsbus
- Storre bustader
- Hytte/feriehus
- Garasje/utbus
- Industrilager
- Andre bygg

Beliggenhet og høyder må oppfattes som orienterende.



Lindås kommune  
Geodata avdeling



Dato: 2015.08.11  
Sjgn: liei

Gnr 55 bnr 38

Målestokk  
1:500