


PROSJEKTERING BRANN - AVSTAND 1.12.15

DATA DESIGN SYSTEM

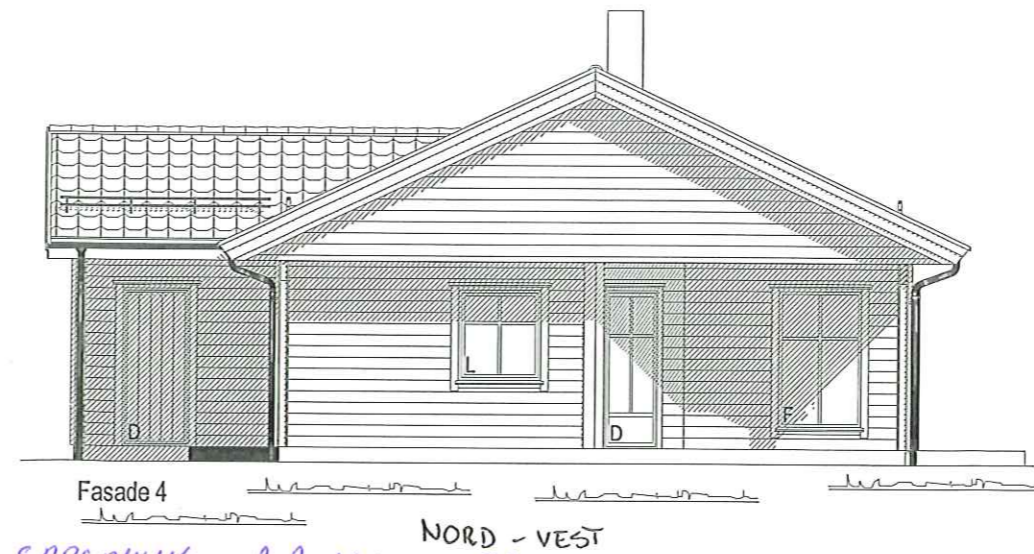

DET SKAL BENYTTES GIPS MED SKØYT PÅ SPERR I TAK SPREDNING - 2,2 INN I TAK  
 HELE SKRÅTAK OVER INNQ. PARTI MOT SØR/ØST SKAL PLATES MED GIPS UNDER PAPPKONSTRUKSJON 1, LAG  
 VINDU OG VEGG SØR/VEST ER UTENFOR BRANNSEKSJONEN OG SKAL IKKE GJØRES TILTAK PÅ.  
 ØVRIGE BLÅ VEGG SØR/ØST - GJØ GIPS PÅ VEGG.

1.12.15 Ege Sagstad



BYGGESØKNADSTEGNINGER ALLE FASADER	M mundus		PROSJEKT DAKARKAS:	1059-14
	MÅL:	1:100	INT. PROSJEKT:	
TILTAK:	ENEBOLIG	G.NR.:	B.NR.:	
ANSVALLIG PROSJEKTERENDE:	REKNES BYGGJEVARER LL			
LEVERANDØR:	REKNES BYGGJEVARER LL MASFJORDVEGEN 187 5986 HOSTELAND			
TEGNER:	DB	ORG. NR.:	501	
TEKST:	WWW.MUNDUS.NO			
TEGNINGEN MÅ IKKE KOPIERES ELLER BENYTTES VED UTFØRELSE AV ARBEIDERUTEN MED VIRKNING FRA REKNES BYGGJEVARER LL TEGNINGEN ER IKKE GYLDIG UTEN KVALITETSSIKRINGSSYSTEMET TILREKNES BYGGJEVARER LL				