


vedlegg E8

Titakshaver			
Kenneth Larsen			
Tegning			
NY SNITT EINEBUSTAD			
Date:	22.01.1999	Konstr./Tegnet:	K.L.
Rev:	10.09.2015	G.nr/B.nr:	188/731
Kommune:		Lindas	
Målestokk: 1:50			
Tegn nr.: E8			
Kålas & Sønn byggevarerhandel AS			
Sauvågen 83, 5915 Hjeltnes			
Tlf 56353370, Faks 56353481			

Ny snittegning

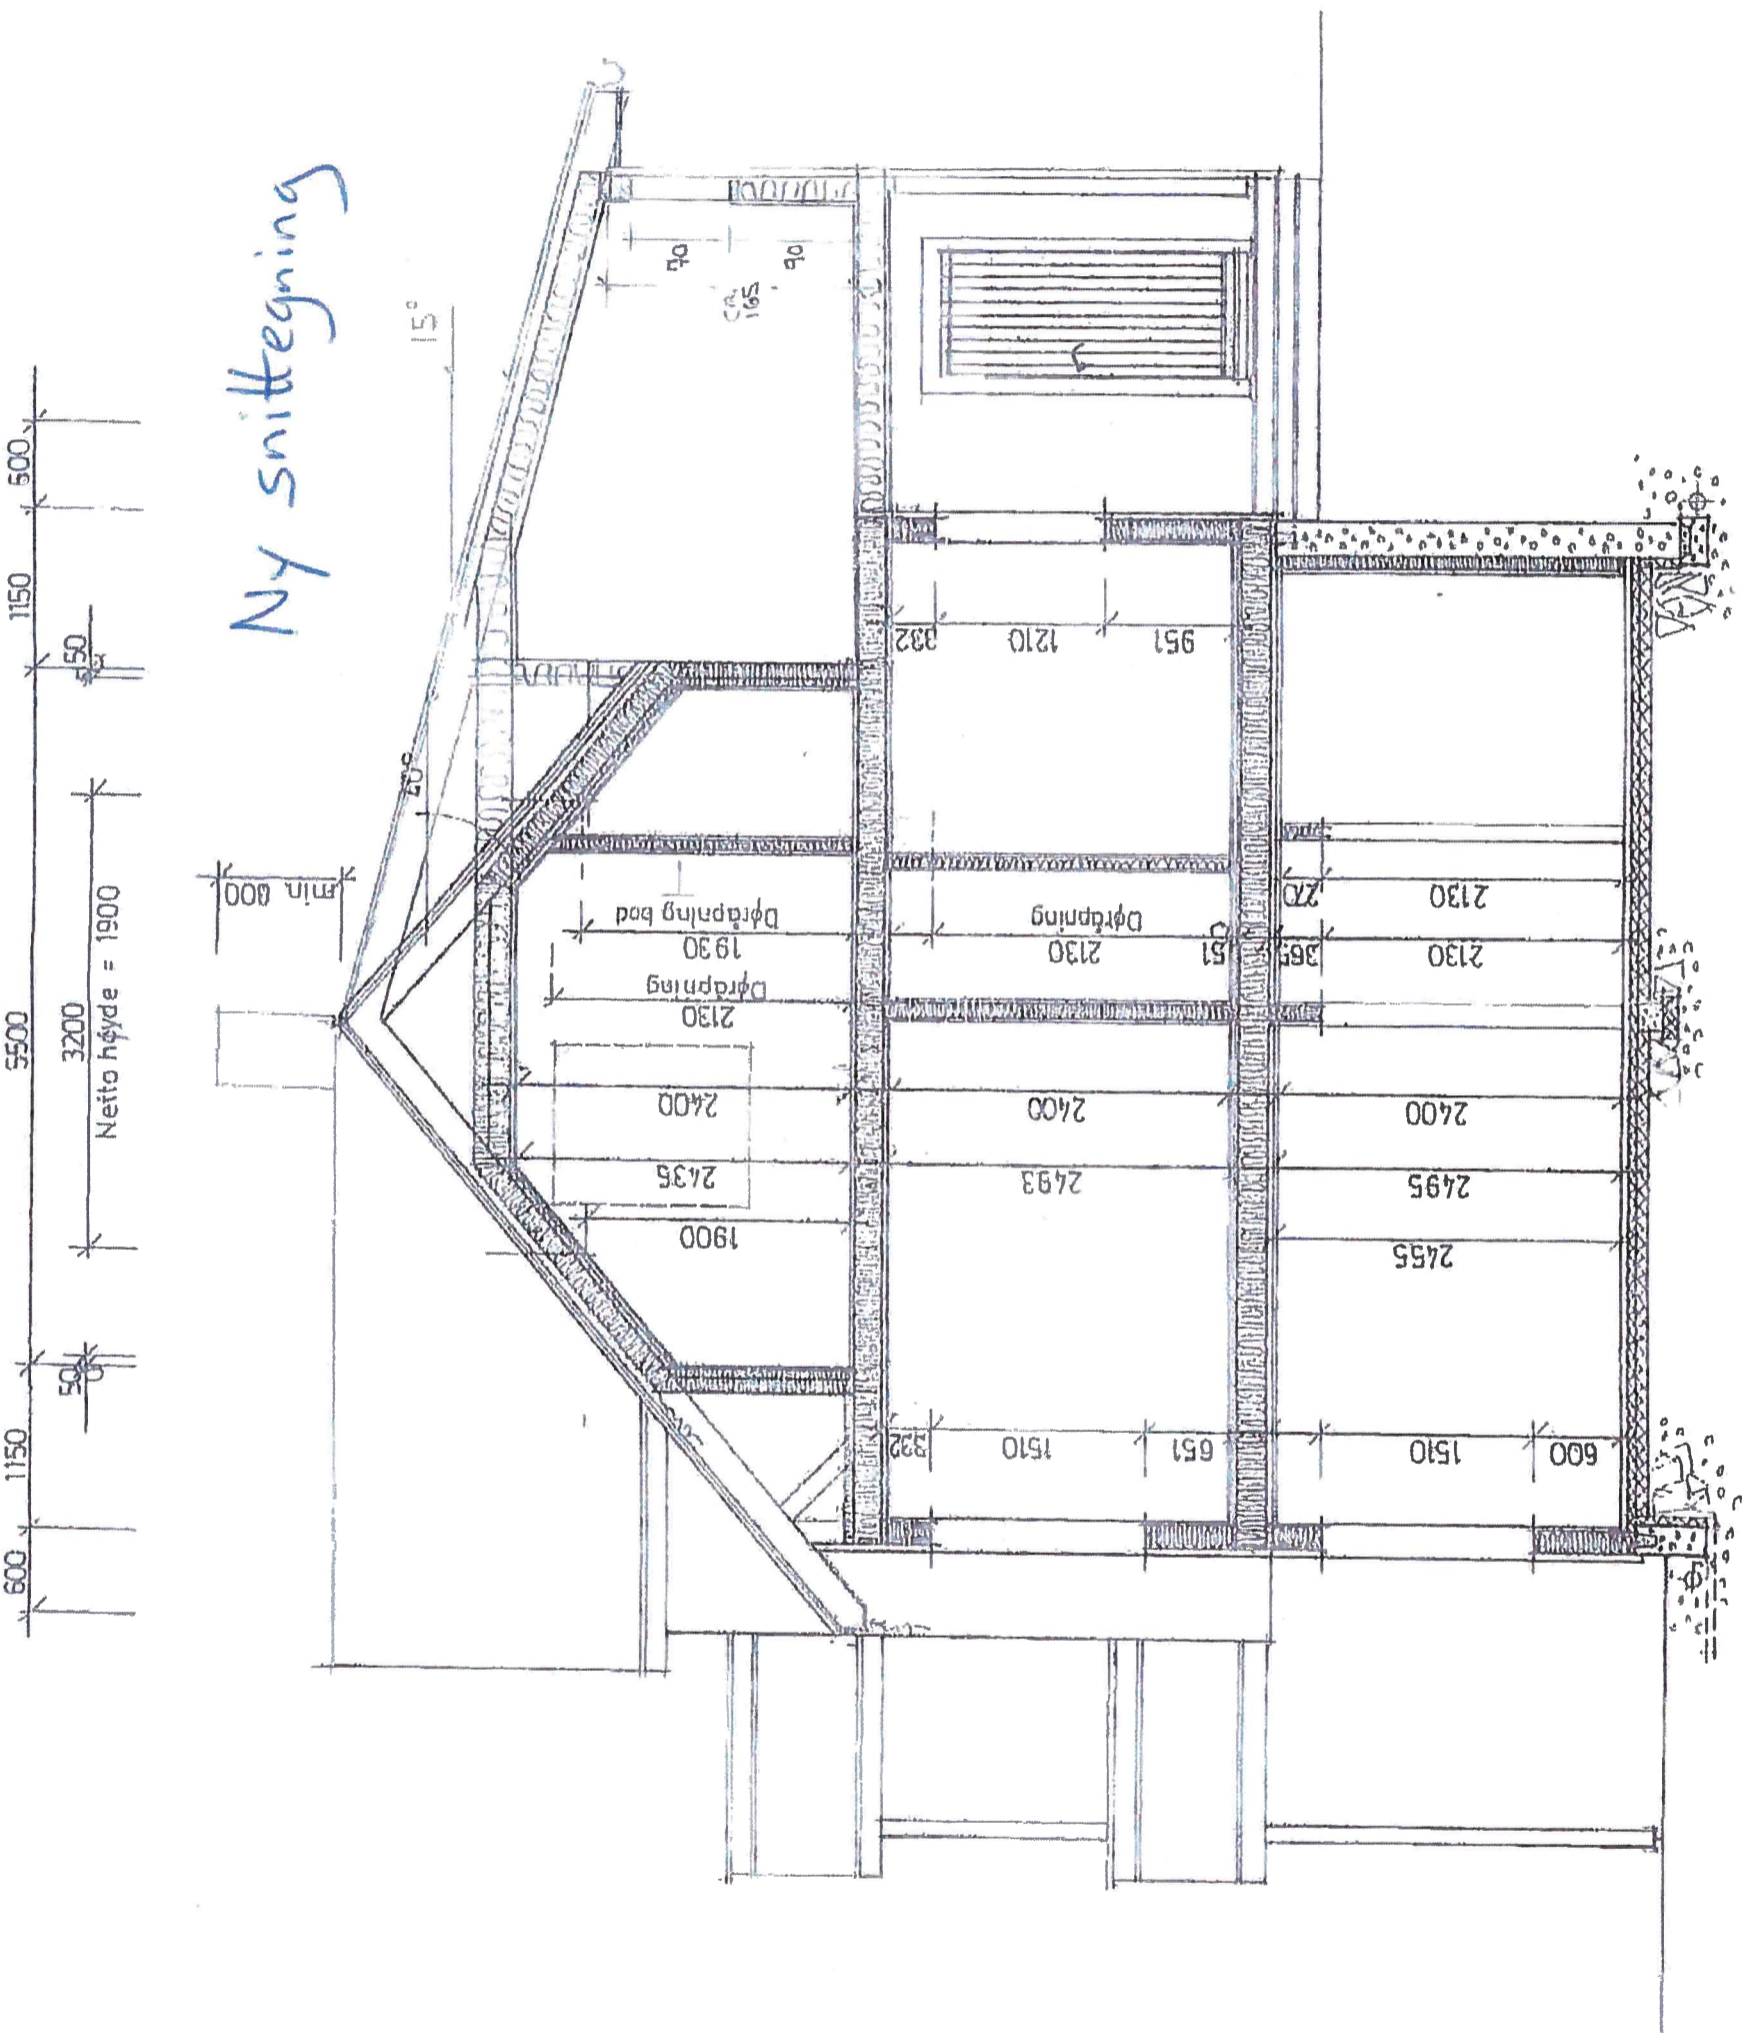

600 1150 5500 1150 500
50
min 800
50


15°

1900
2435
2400
2130
Døpning
1930
Døpning
2130
Døpning
2130
2130
2130
2130
2130

332
1510
651
951
1210
951
332
365
51
365
270

600
1510
1510

2455

2495

2400

2130

2130

