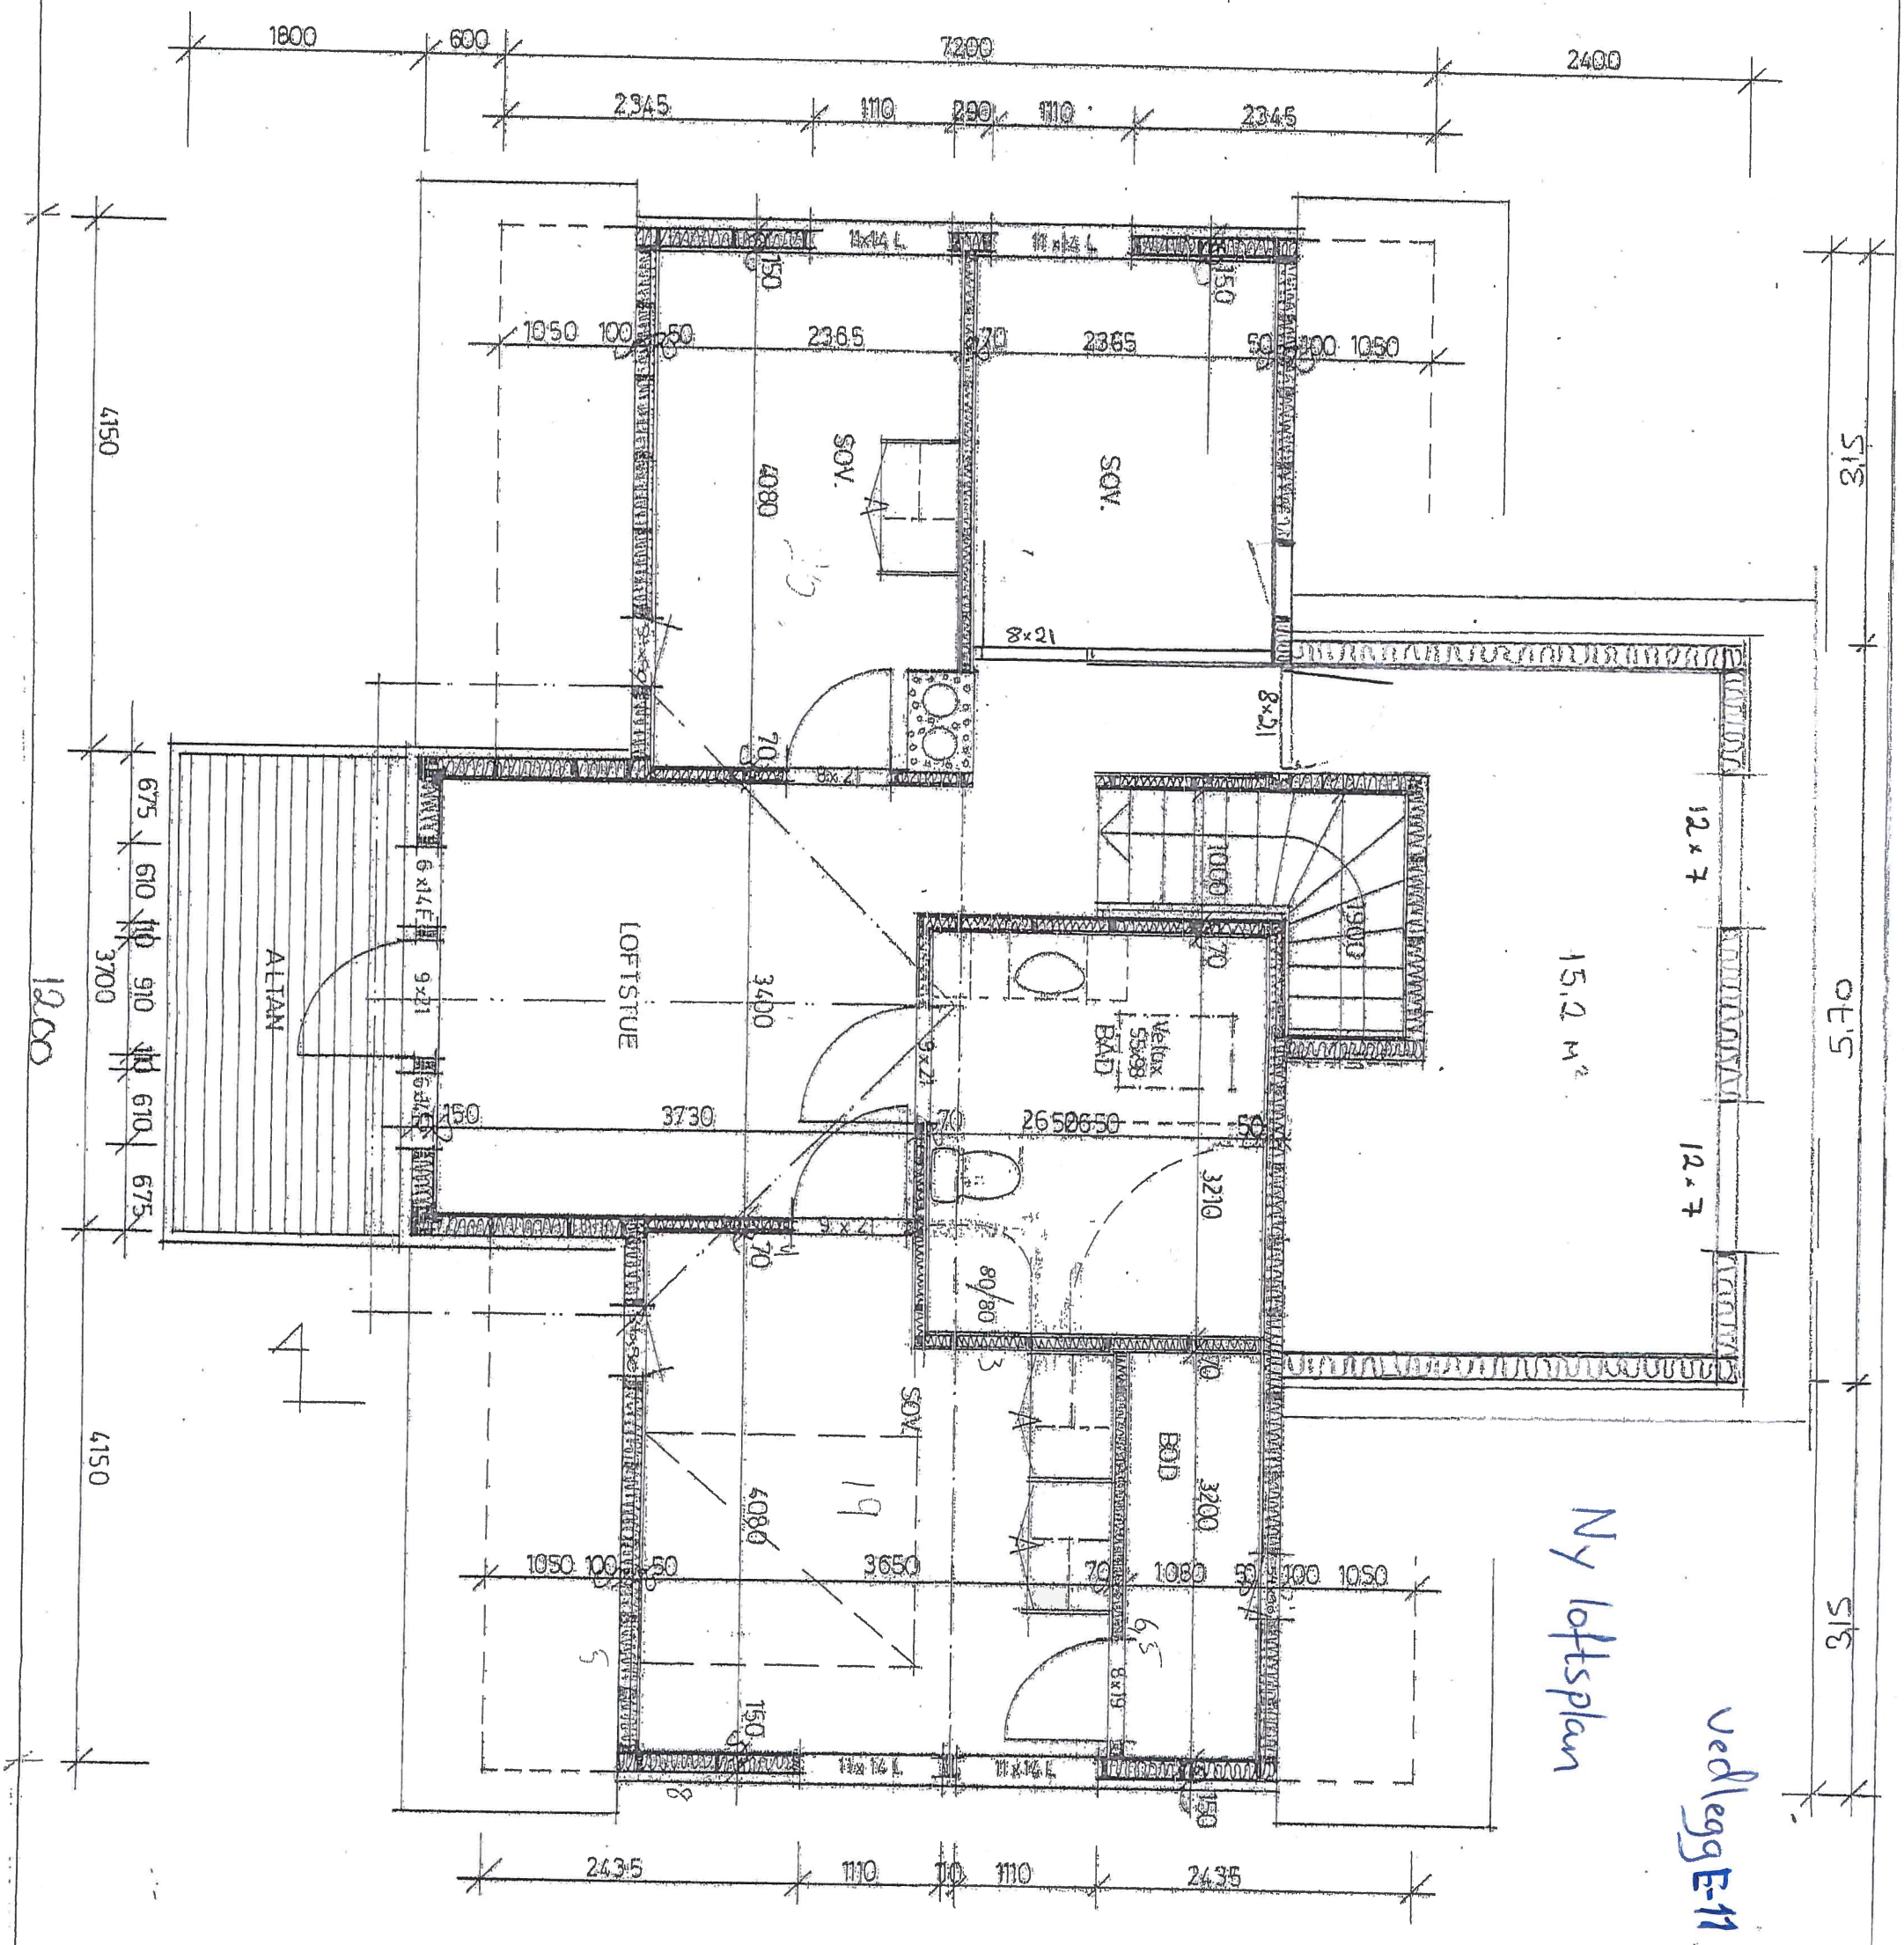

Tiltakshaver:
Kenneth Larsen

Tegning:
NY PLAN LOFTSETASJE EINEBUSTAD

Dato: 22.01.1999	Konstr./Tegnet: K.L	Målestokk: 1:50	Tegn nr: E11
Rev: 10.09.2015	G.nr/B.nr: 188/731	Kommune: Lindås	

Kålås & Sønn byggevarehandel AS
Sauvågen 83, 5915 Hjelmås
Tlf 56353370, Faks 56353481