


(D-1)

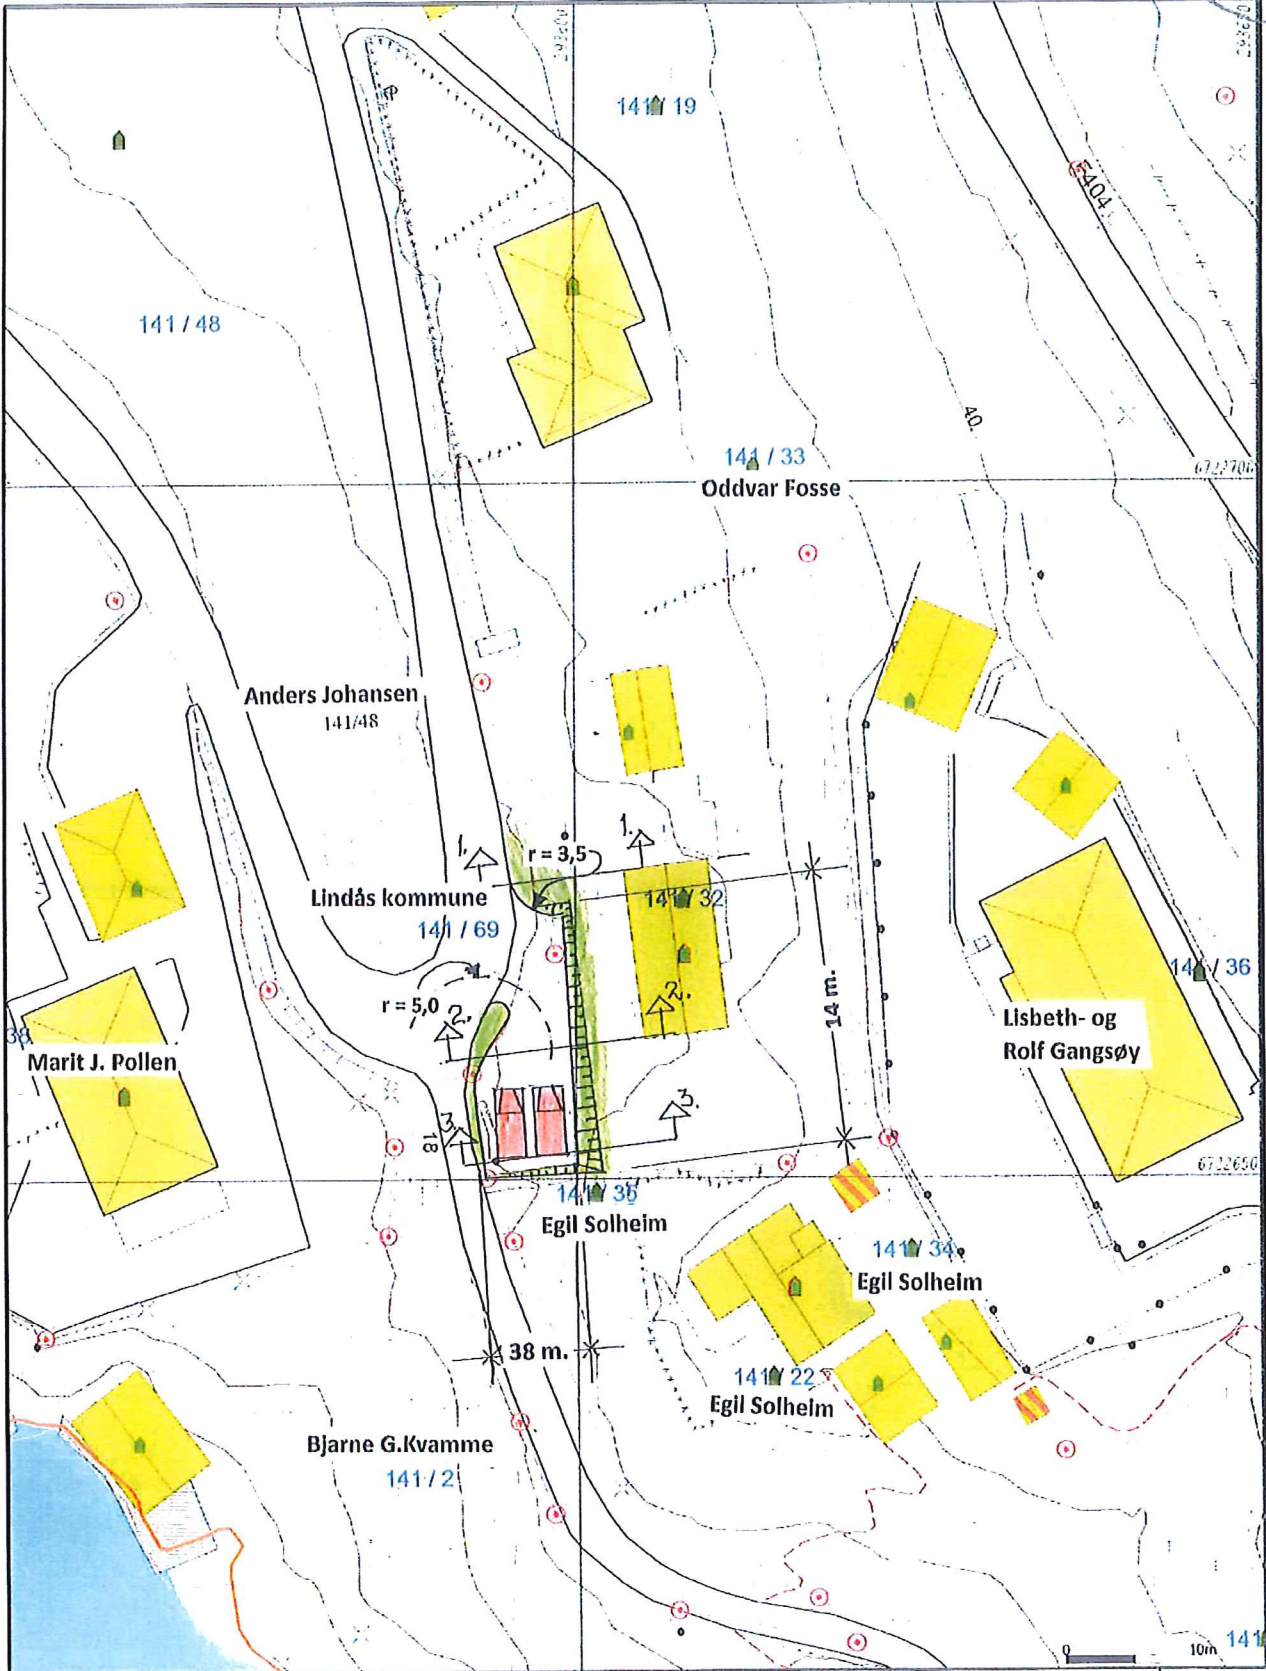

- MBLte Grenser
- Registrerte Grenser
- Udefinert grenser
- Jernvegublate grenser
- Kommunalt gresser og ut
- Belt
- Bustad til delinglet
- Vkingsbus

- Svare bustader
- Hytte feriebuis
- Graase albus
- Industri lizer
- Arahe lizer

Beliggenhet og høyder må oppfattes som orienterende.



Lindås kommune  
Geodata avdeling

Grunnkart 2010.



nr. 2010.01.06  
dato 02

G.nr. 141, b.nr. 32.

Målestokk 1:500