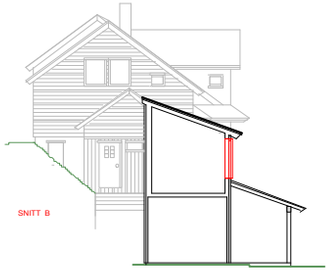

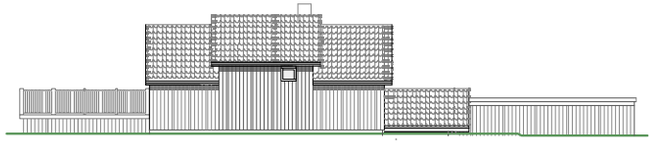

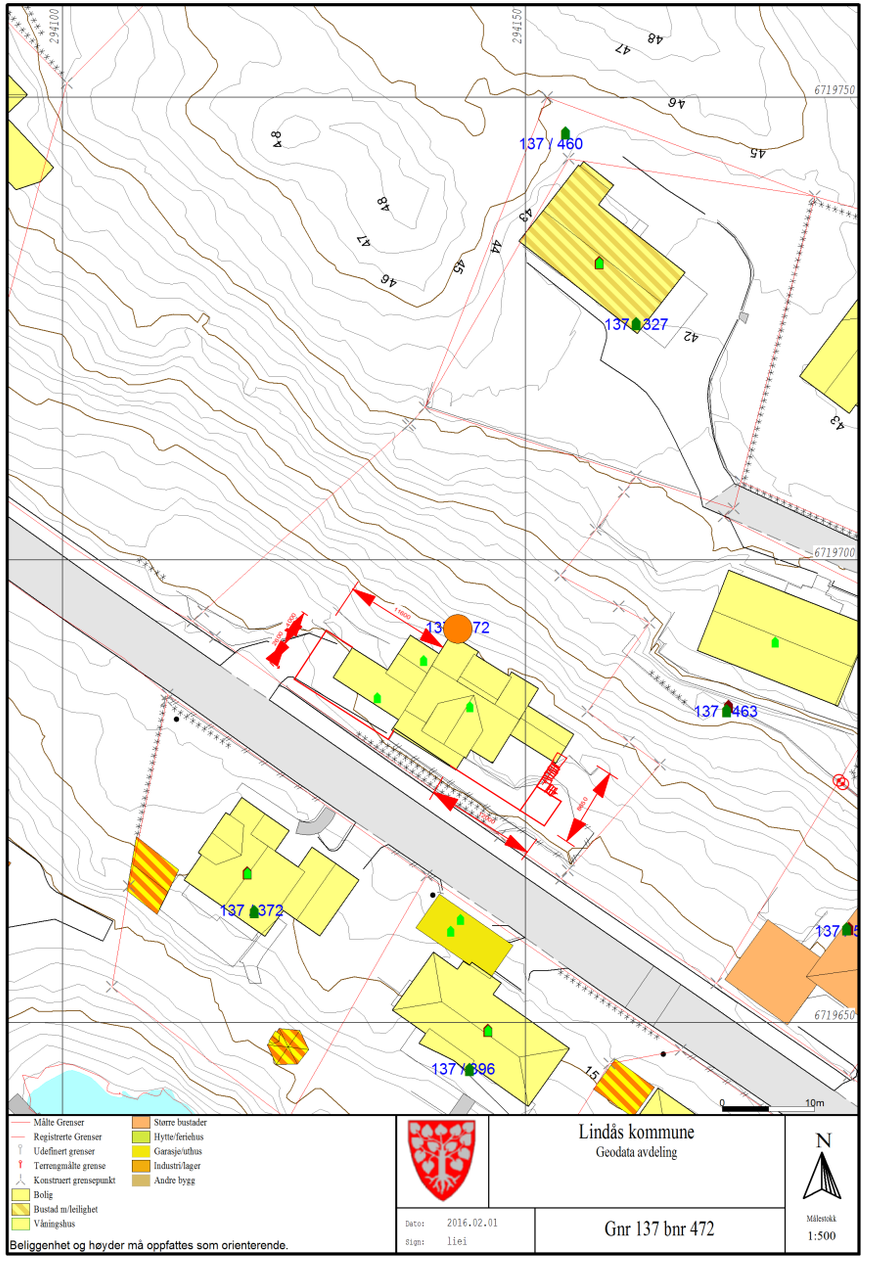

TEGNING VEDLEGG NABOVARSLER

Anette Cecilie Grimset Johannesen,
Alvermarka 19, 5911 Alversund.

Målestokk: 1 : 100

Dato: 07. 02. 16

SIVILARKITEKT M N A L
ARNAR HAUGEDAL
Kongens gt. 110, 7012 TRONDHEIM.
TELEFON: 94437 389
Mail: arnarha@broadpark.no