

Vi drøftar to ulike saker som ikkje har noko med einannan å gjere i realiteten.

Likevel koblar vi drøftingane saman. Dette for at begge partar skal få ordna ting som er viktige for dei, utan meir strid og rettsaker, og at begge partar skal få motivasjon til konstruktivt naboskap frametter. Sjur Dyrkolbotn har på dette grunnlaget sagt seg villeg til å akseptere ordningar som skissert under, i korrespondanse med Signhild

Jorunn Dyrkolbotn overfører i dag heimelen til gnr 247 bnr 11 til Sjur Dyrkolbotn som eigar av gnr 247 bnr 1. Dette i samsvar med hennar skøyte frå 1974. Sjur har allereide skrive skøyte til Signhild Dyrkolbotn som eigar av fjellstova i 2008, og dette skøytet kan då tinglysast.

Tomta er disponert til kloakkrenseanlegg i kommunen sin arealplan, og dette er no aktuelt, i lag med eventuell annan bruk for fjellstova.

Jorunn og Jostein får ryddige eigedomstilhøva rundt huset sitt, på gnr 246 bnr 14. Kartutsnitt frå Norgeskart.no pr 29.06.2015 kan vise ei sidelengs forskyving av tomtegrensene, men det synest likevel klart at det er bygd og disponert utafor eigedomsgrensene til bnr 14. Framlegg til ordning:

- a) Skyldskiftet frå 1977 syner ei mindre tomt (om lag 1,8 da) enn målebrevskart frå 2005 (om lag 2,15 da). Utvidinga ser ut til å koma av at grensemerke D er flytta 13.6 meter austover. Sjur vert beden om å erklære at han godkjenner målebrevskartet frå 2005.
- b) Jorunn og Jostein får overta eit trekant-areal slik at den vesle garasjen og tidlegare containar aust for gardsvegen kjem på eigen grunn. Sjå vedlagde skisse.
- c) Jorunn og Jostein får overta eit areal/tomt sør for huset på om lag 800 m², jamfør vedlagde skisse. Tomta skal vere oppå plataet, og ikkje ned til den store flata som går frå vegkrysset ved E39. Nærare utplassering i samarbeid med kommunen/kartforretning.

Etter 2 a-c ovanfor kjem heile vegen innpå tomte.


Sjur ynskjer då å halda att vegrett for å kunne nytte vegen forbi bnr 14 når det er naudsynt. Det vil sei: ikkje til dagleg trafikk, men dersom til dømes vegen oppover mot Nipeskaret må vølast. Dersom det vert naudsynt å kome innom arealet for å få grøfta ut vatn, må dette også tillatast. Dei frådeltte parsellane har gjerdeplikta for sin eigedom.

Sak 2 a-c krev at offentlig myndighet godkjenner planane og tillet frådeling.

Det er Jorunn og Jostein som lyt ta arbeidet og risikoen med å få dette til. Men Sjur (og Signhild) skal hjelpe til etter beste evne, herunder underskrive dei dokument som trengst.

Om ikkje frådelingsmyndigheitene skulle godkjenne 2 a-c ovanfor, får Jostein og Jorunn leige arealet i 9 år for ein symbolsk sum (100 kr?). Og det kan søkjast på nytt om frådeling innan 10 år frå no.

Dette vart avslått i møte 29/6-15 av Jonann og Bjørn Dyreholbotun (sonen).
Bjørn sa at dei ville bytte like mange m² av Jonann si tomt
mot area(overfor huset dei'm (bar 74), det vil sei over 3 mål
(hugsar ikke desimalen). Eg (Sighild) sa at 247 m² var min, og


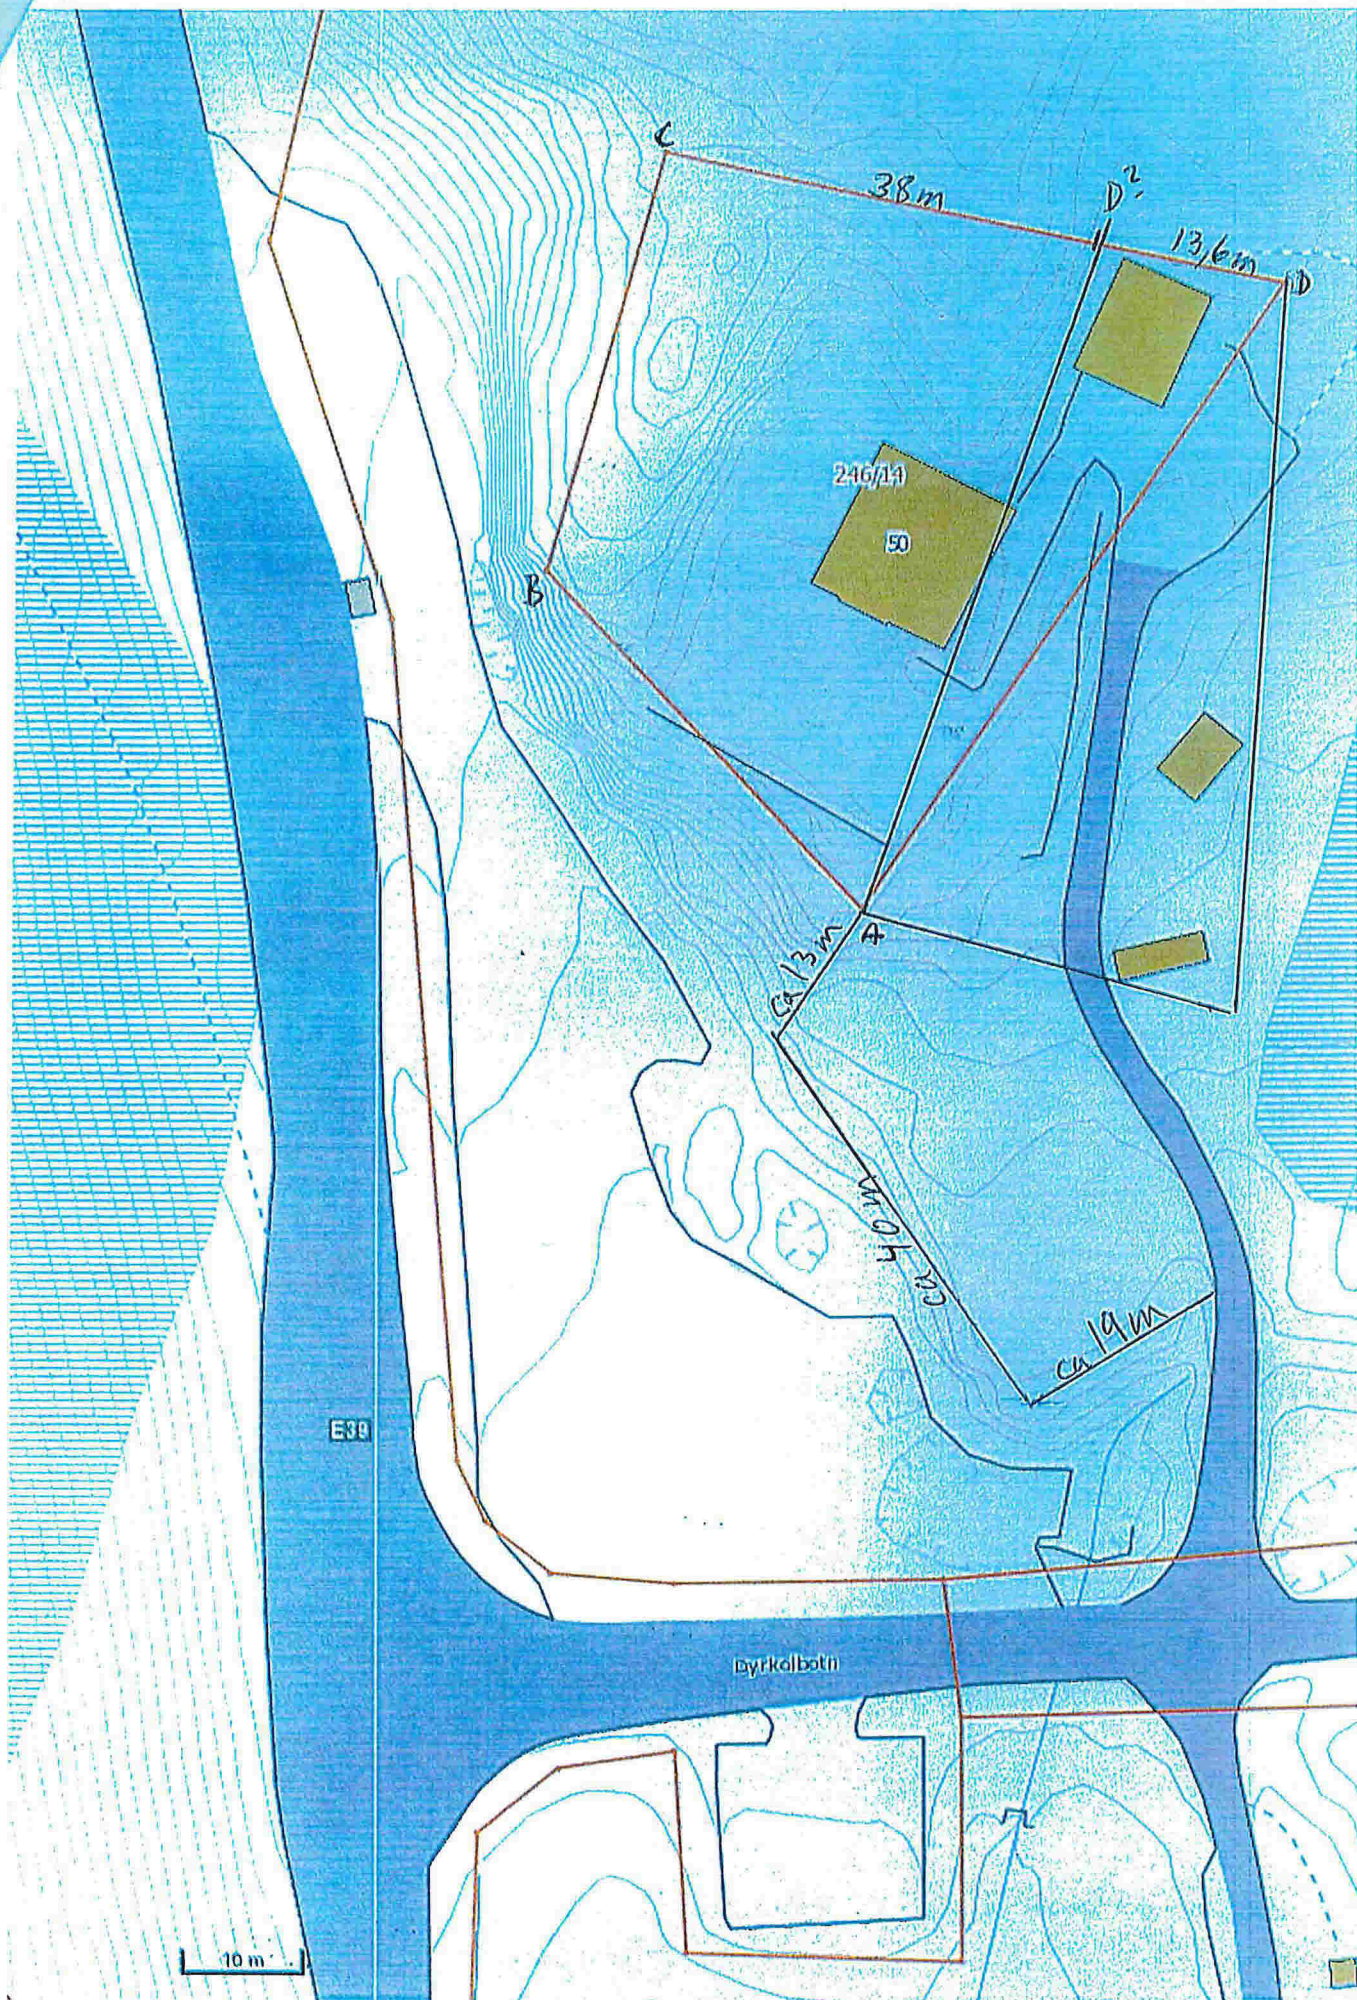


Gnr. 246	Bnr. 14	Festenr.
Representasjonspunkt X 310653 Y -23138 Z 0		
Kartblad AK065-1-20	Landsnett NGO akse 1.	
Målestokk 1:500	Areal 2062 m ²	

MÅLEBREVSKART

Jnr
Målebrev nr

PUNKT	X	Y	SIDE	RADIUS	MERKING
A 3	310620.40	-23124.63	37.94		Kors i stein
B 4	310644.47	-23153.95	35.78		Kors i fjell
C 2	310679.92	-23149.04	51.60		Kors i stein
D 1	310676.01	-23097.59	61.84		Kors i stein

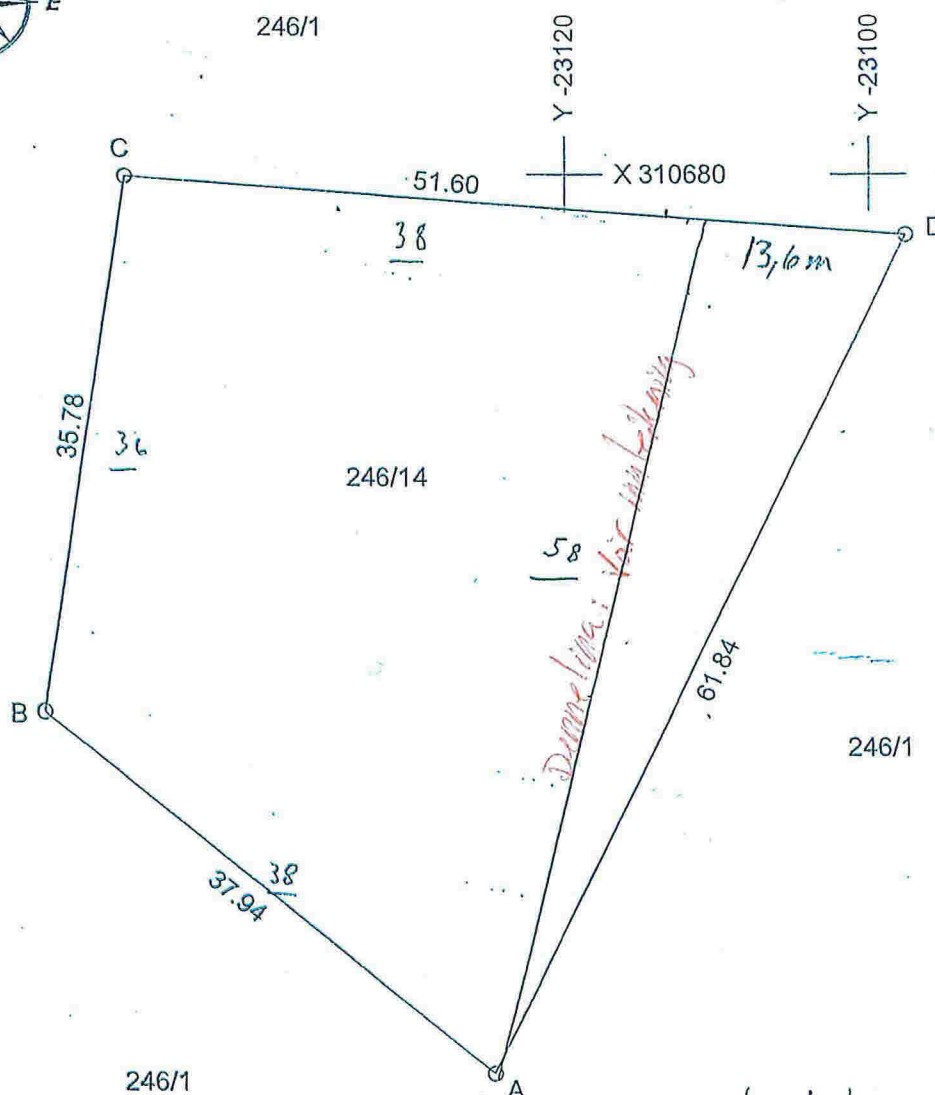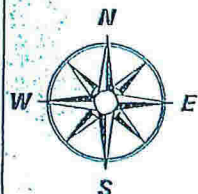

Sider i fylgje skildringa nummererte med strek under.
Areal i fylgje skildringa A Areal av mangobant med understreka
Sider: 1-8 da
Areal med kartlagte sider: Ca 2.15 da

Innmålt 24.5.2003 av Larsen Derholbotn / S. Salte. Ditt bl. Målebrev 1

Skyldskifte

Saksnummer
05782 - 19.77
SORENSKRIVRENGEIE

Tor dag den 28 juli 1977 heldt me underskrivne, som er oppnemnde av lensmannen, skyldskifte på garden Olje gr.nr. 246 br. nr. 172 med skyld mark 127 km i Gredis herad. Olje Dyrkellbøte har kravt skyldskifte og har grunnboksheimel til eigedomen.¹⁾ Oppnemninga av skyldskiftemennene ligg ved. Dei har gjeve skjønsmannslovnad så nær som²⁾

Ved tenesta møtte Olje Dyrkellbøte og Robbin Dyrkellbøte Gulbb Hellen Lohd. Dordy og Håvar Hatland.

Av grannane³⁾ Håvar Hatland.

Til formann vart vald Håvar Hatland.

Opplysningar om den/dei part/partar av eigedomen som er fråskild:

1. Vidd: Dyrka jord — dekar, naturleg eng og kulturbete — dekar, produktiv skog — dekar, anna vidde 1,8 dekar — i alt 1,8 dekar.

2. Grensene⁴⁾ til den/dei fråskilde part/partar:
Parsellen ligg i felles skilmerk til gr. nr. 246. br. nr. 172 i Gredis.
Grensa til til i parsellen sitt sørøstre hjørne med kross i stor jordfast stein.
Går her frå i nordleg retning 58m. til kross i stor jordfast stein. Vinkelar her frå i vestleg retning 38m. til kross i stein

- ¹⁾ Utan at den som har kravt skyldskifte har grunnboksheimel, eller det er sagt dom for at har eig den fråskilde eigedomen, kan ikkje skyldskiftet godtakast til tinglysing. (§ 1 i lov om skyldskifte.)
- ²⁾ Er det nokon av skyldskiftemennene som ikkje har gjeve lovnad som er nemnt i § 20 i lov om skyldskifte, nr. 1 frå 1917, skal han før tenesta tek til skriva under ei fråsegn med denne ordlyden: «Eg lovar at eg i alle sakar vil gjera tenesta mi som skjønsmann samvitsfullt og etter beste overtyding den 19..... (underskrift.) Denne fråsegna skal sendast til sorenkrivaren saman med skyldskiftedokumenta.
- ³⁾ Er det nokon av grannane eller partane i skyldskiftet som ikkje møter, må ein her skriva o det er prova at dei er varsla. Like eins om det er grannar ein har funne det uturvande varsla (§§ 2 og 8 i skyldskiftelova).
- ⁴⁾ Sjø §§ 3 og 8 i skyldskiftelova. Ein skal ikkje skriva grensene mot granneeigedomen utan eigaren er til stades og samtykkjer i det som vert skriva. Har nokon av partane kravt at skyldskiftemennene skal avgjera sjølve markeskiilet, samstundes med skyldskiftet, (§ 7 i lova), må dei her skriva det som trengst. Det må ikkje skip bruksrett eller servitutt i skyldskiftet, utan at heftet er vedteke skriftleg av den som i grunnboksheimel til den eigedomen heftet gjeld (§ 5 i lova).

Her fra i sørlig retning 36 m. til
Kross i berg. Her fra i sørlig
retning 38 m. til utgangs-
punktet.

Parsellen kan gjerdeslikte for sine
eigedomme.

Parsellen kan tilvandre vegsett, og
til kloakkutløpp. Dessuten kan
vasssett.

Vert vedteke av oss:

Som kjøper:

Jostin Dyreholmen.

Som selja:

Olav Dyreholmen.

1. Gjeld delinga eigedom som vert nytta eller kan nyttast til jordbruk eller bruk¹⁾
2. Finn skylddelingsmennene det godtgjort at den parsellen som no vert fråskj-
domen skal nyttast til føremål som ikkje tek sikte på jordbruksproduksj
3. Kva rettar eller gode som høyrer eigedomen til kjem inn under delinga?²⁾

¹⁾ jfr. § 55 i lov av 18. mars 1955 om skiping av jordbruk (jordlova).
²⁾ jfr. § 54 (jordlova).
³⁾ jfr. § 55 (jordlova).

Me vitnar:

- a) At det ikkje er skipa nye hopehav ved skiftet. Likevel har me samtykt i at det kan vera hopehav i utmarka på denne måten:

Me har ikkje funne det tenleg å skifta meir enn som gjort er.¹⁾

- b) At kvart bruk har fått eit so lagleg skap for freding og drift som det er høve til. Skylda på den/dei fråskilde part/partar er sett til mark 137

Hovudbruket har att ei skyld på mark 137 en hoi vidda

Hovudbruket har att denne vidda: Dyrka jord dekar, naturleg eng og kulturbeite dekar, produktiv skog dekar, anna vidda dekar, i alt dekar.

Den/dei-fråskilde part/partar fekk bruksnamnet²⁾ Furene

Kostnaden med skyldskiftet og tinglysinga ber:³⁾ Kjøper

Me gjorde partane kjende med at dei kunne anka skyldskiftet til overskjøn, dersom dei er misnøgde med den skylda som er sett eller med det markskilet som er fastslege. Krav om overskjøn må vera kome til sorenskrivaren seinast 3 månader etter at dette skyldskiftet er tinglyst.

Me sannar at me har gjort tenesta vår etter beste skjøn og overtyding og i samsvar med skjønsmannslovnaden.

Me har vedteke at Asleiv Dyrehollbøten Røedheim skal senda skyldskiftedokumenta til sorenskrivaren til tinglysing. Tomten ligg over 100 m. frå sjøstrand.

Jon Peder Hovstad Asleiv Dyrehollbøten Røedheim

- ¹⁾ Stryk det som ikkje skal vera.
²⁾ Til bruksnamn må ein ikkje velja namn som alt er i bruk som slektsnamn, utan at det er ålment nytta, jfr. § 24 i lova om skyldskifte.
³⁾ Er det ikkje nemnt, eller har ikkje partane gjort avtale om kven som skal bera kostnaden ved skyldskifte, skal skyldskiftemennene avgjera det.

Går til Lindås jordsi

Fråsegn frå jordstyret:

Fylkeslandbruksstyret i Hordaland har den 17/6 1977 g
samtykke til å dela frå ein parsell på 2.- da. frå grn.
br.nr. 1-2 Nipo i Lindås.

Isdalsta, den 10/8 1977

Lindås lording

formann

Olav Skjerve
sekretær

Går til landbruksse

Fråsegn frå fylkeslandbruksstyret:

....., den 19

formann

fylkeslandbrukssjef

Godteke til tinglysing 19

Tinglyst

Den/dei fråskilde part/partar har fått gr.nr. br.nr.

For tinglysing kr.