

EN TIL EN
ARKIT
EKTER

Gnr/Bnr:
214/38

Dato:
30.01.2016

Tegner:
M.J.F

Kontor:
AB

Fase:
Planer 1:50

Tegningsnr:
A22-3

Rev. dato:
1.50

####

Ind. dato:
REV

Sign:
SIGN


Projekt:
Enebolig Littlevågsbrottet 32, Lindås

Fose:
Tegning

Plan 2. etasje

Hjelmas
Fag 24/16 VVS 2/4

Ettage 2.

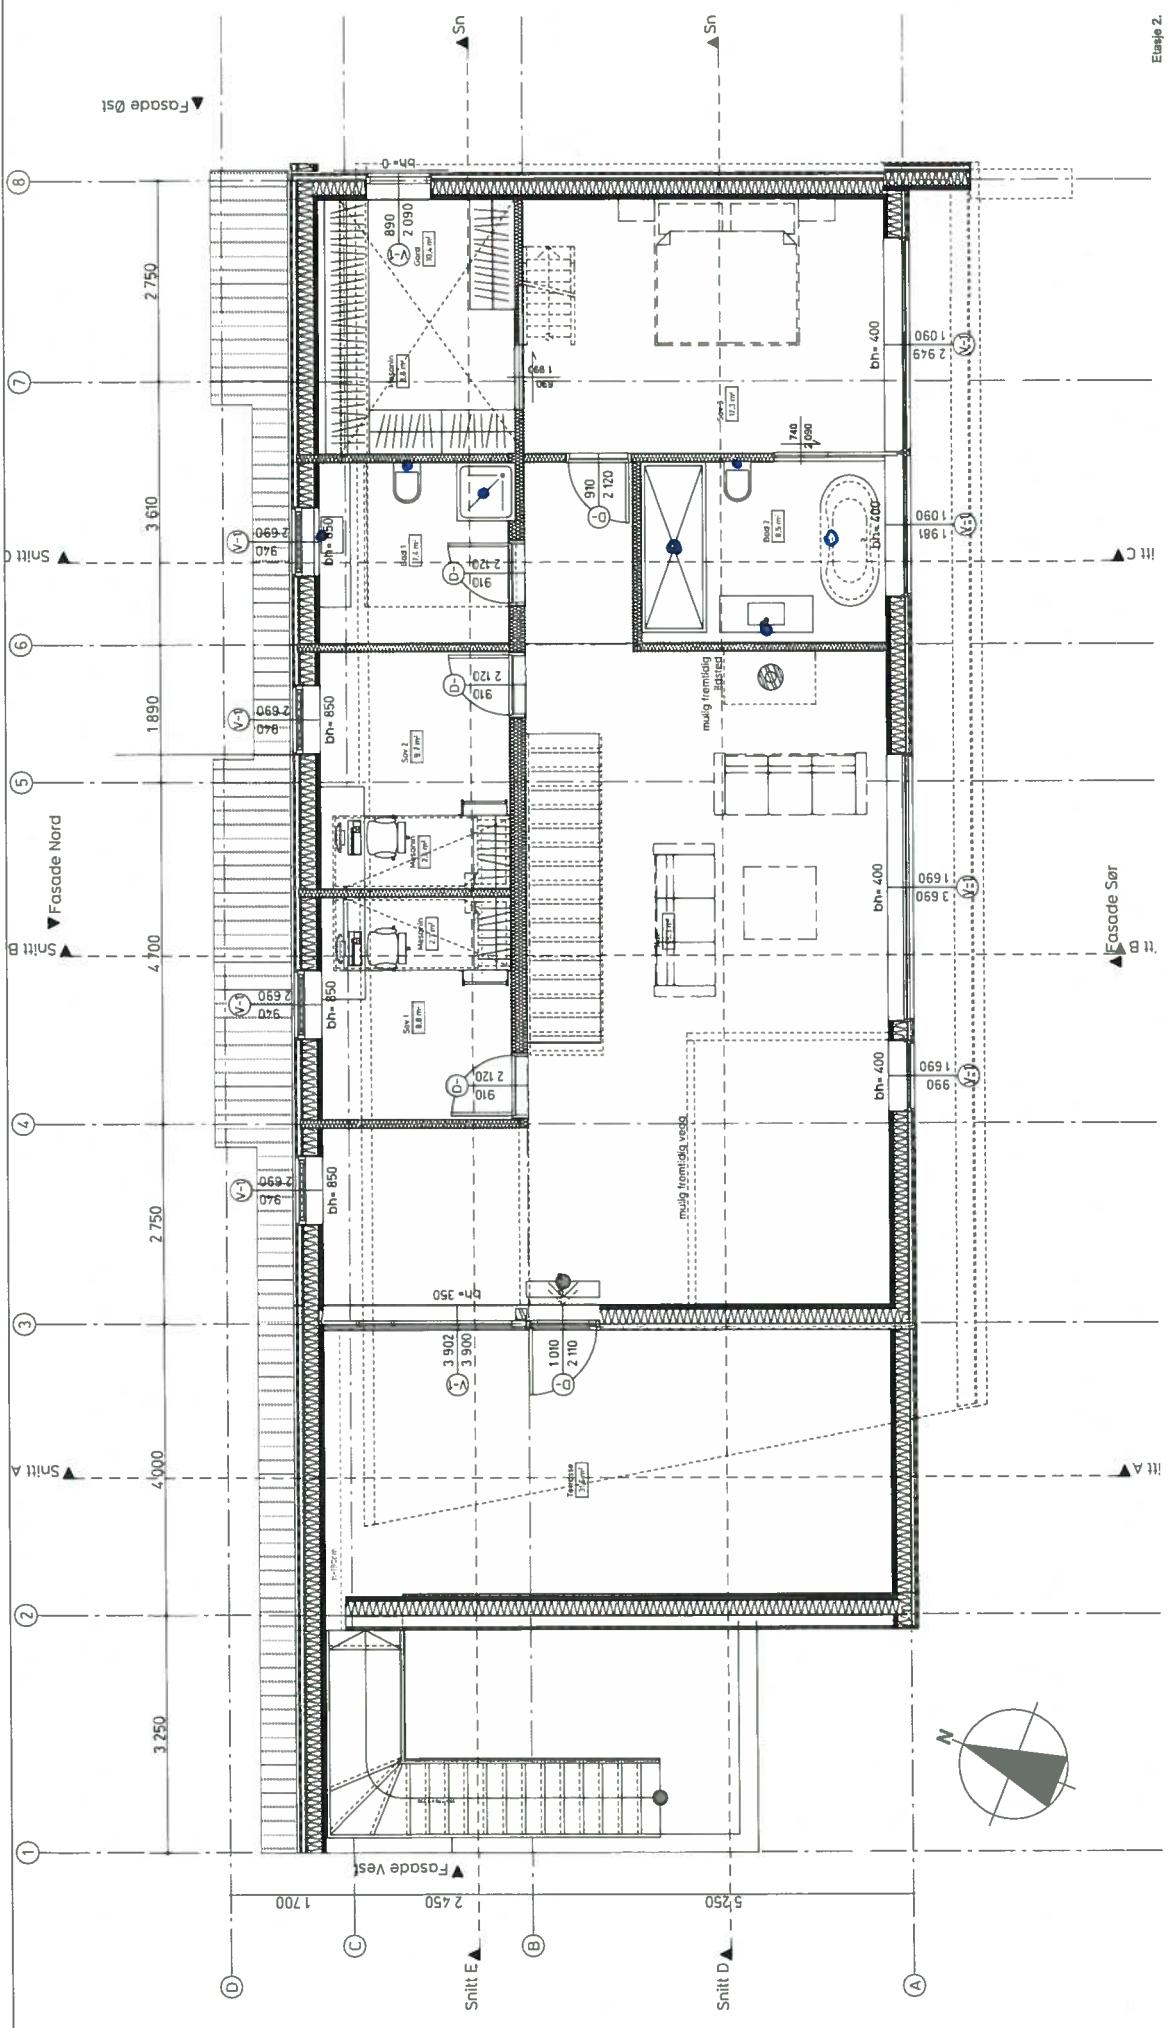

EN TIL EN
ARKIT
EKTER

Hjelmås

Gnr/Bnr: 214/38
Kont: AB

Dato: 30.01.2016
Rev. dato: #####

Tegningsnr: A22-2
Ind. dato: REV



Tilløkshover:
Projekt nr.: 1423
Tegner: MUF

Fase: Rev. ID: #####

Planner 1:50
Tegning: Tegningsnr: A22-2

Plan 1. Etsasje

Projekt
Enebolig Lillevågsbrotet 32, Lindås
Fase
Tegning

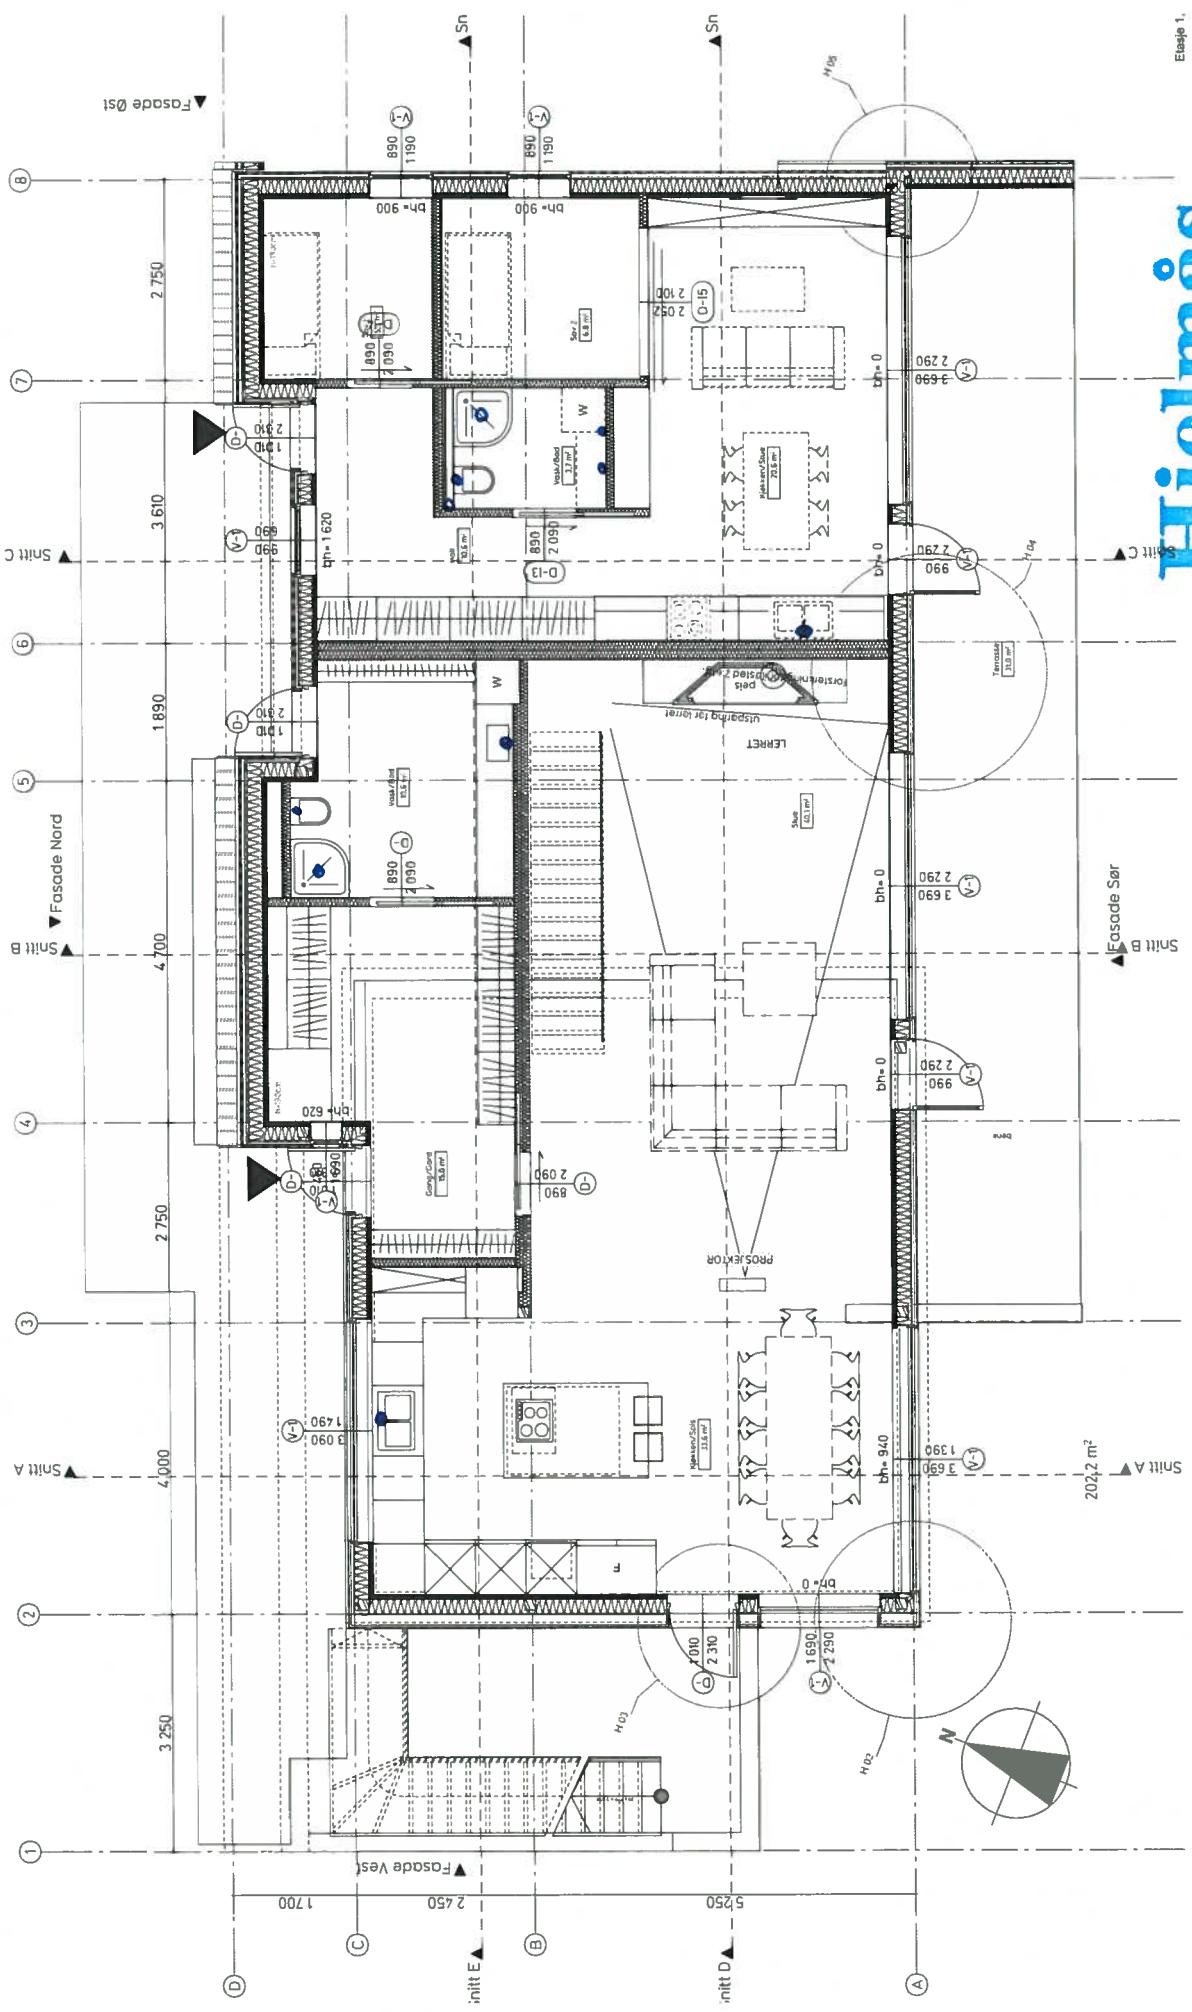

EN TELEN
ARKIT
EKTER


SIGN

Hjelmas
R4 26/1/16

Titelblad		Projekt:		Tegnet:	
		Enebolig Littlevægsbrotet 32, Lindås	Siv Tverberg, Niklas Krake	Kont:	
Dato:	30.01.2016	Projekt nr:	1423	MJF	AB
Fase:		Rev. dato:	# ####	IND. DATO	REV
Planner:	1:50	Tegningstr.:	A22-1	Plan U. Etagseje	
Projektnr.		Titeloverskrift:		Gnr/Bnr:	214/38
				Kont:	
				Projekt nr.:	
				Rev. dato:	
				IND. DATO	REV

