


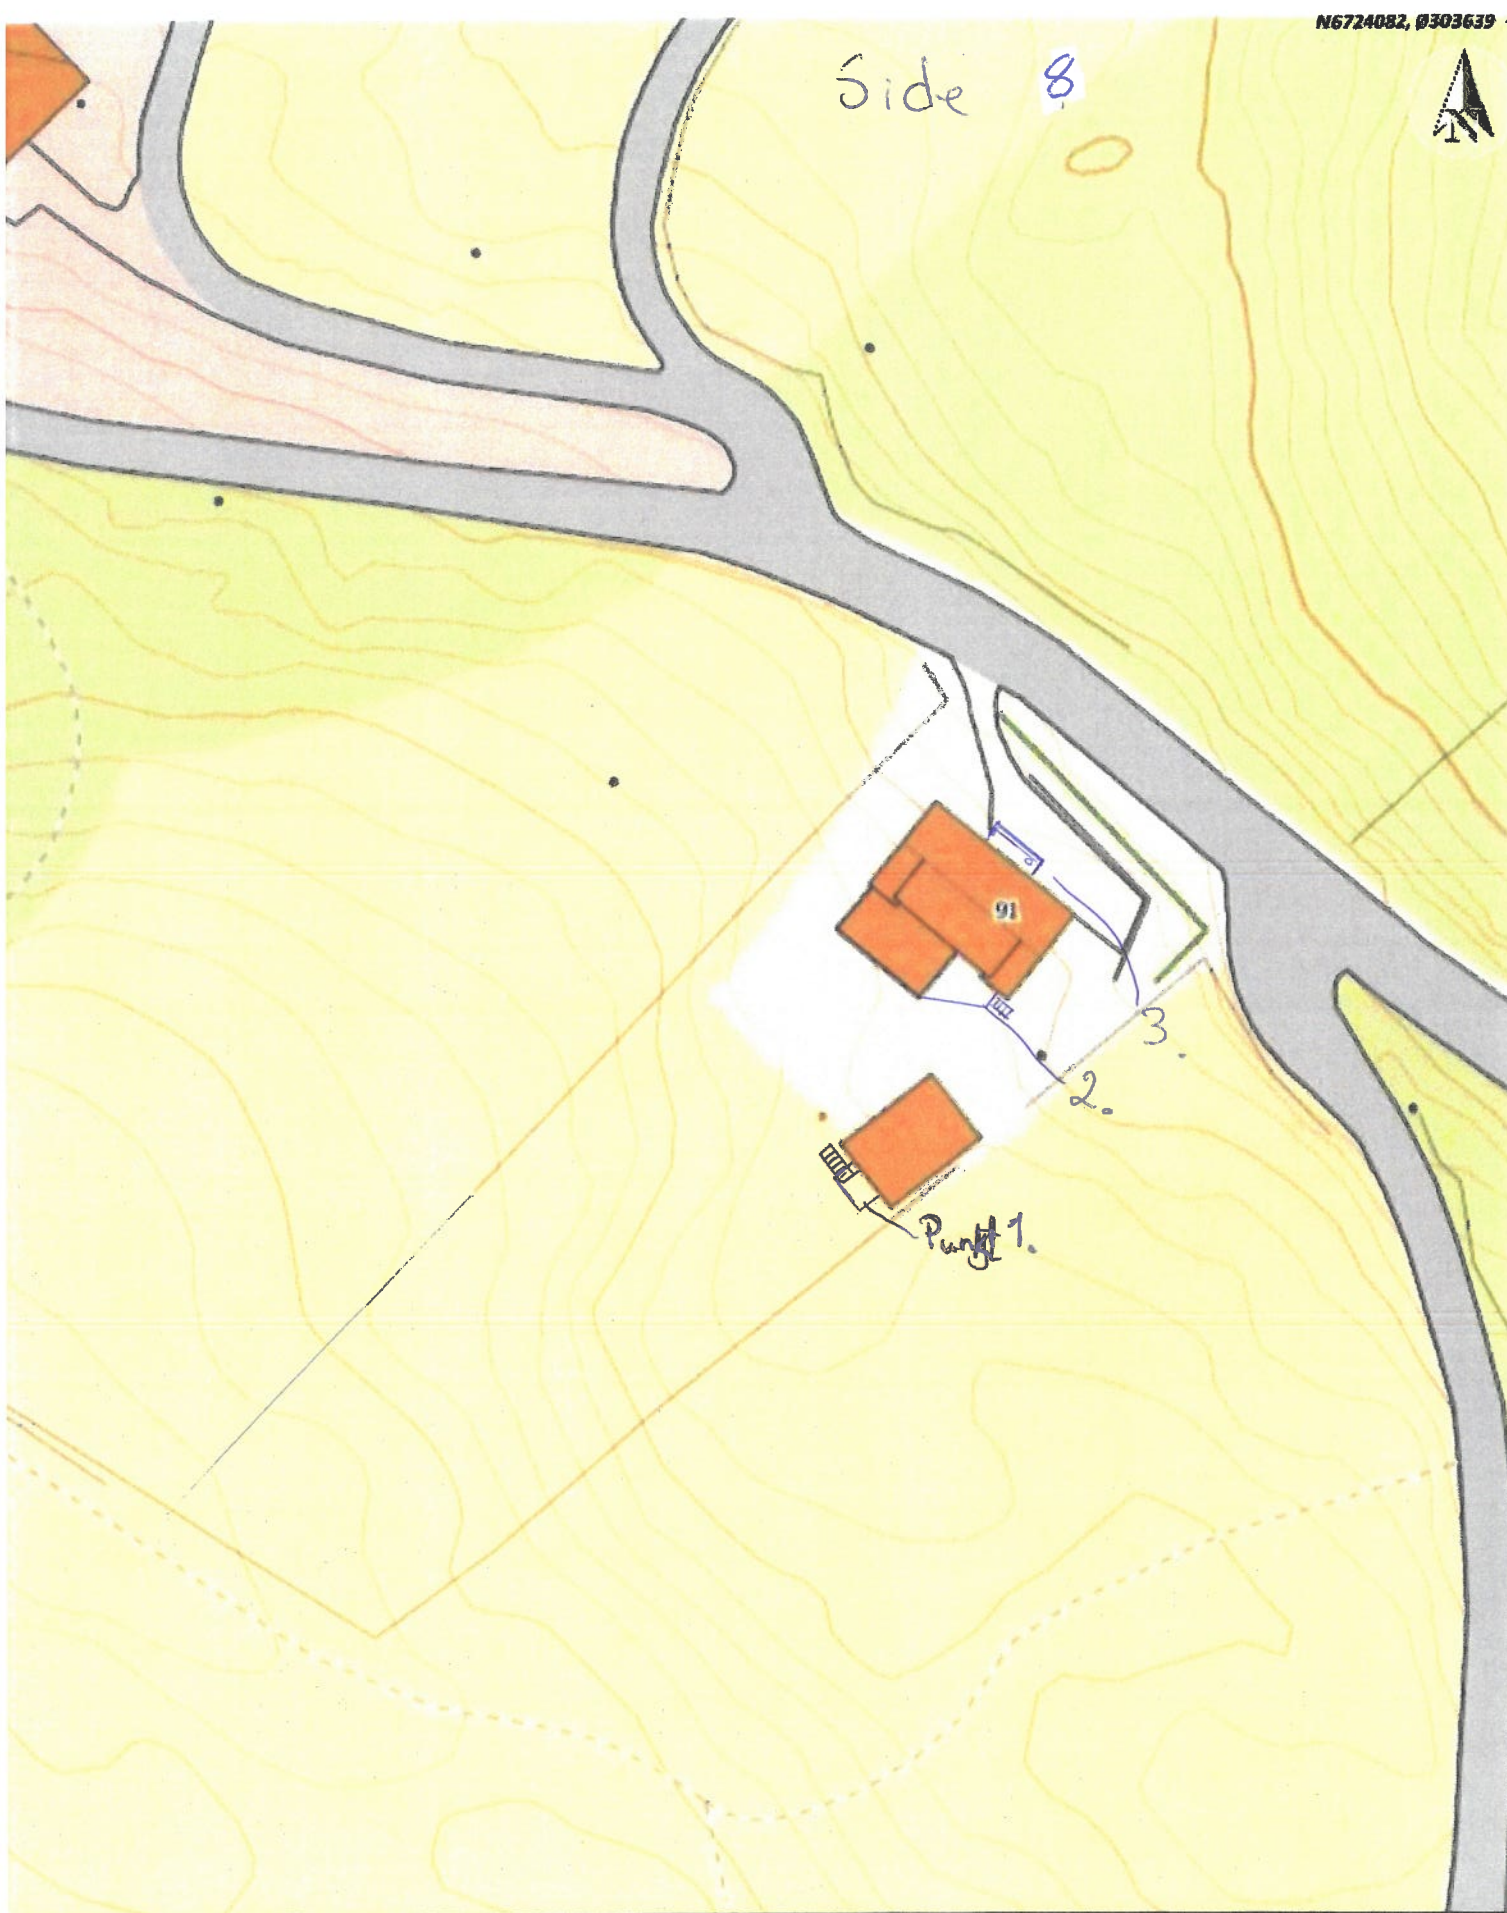

Situasjonskart -

Eidsnesvegen 91

NHdigi.no

Dato: 10-04-2018

Målestokk: 1:500

15m