



Jan Ole Seim
Vardane 119 B
5911 ALVERSUND

Referanser:
Dykkar:
Vår: 18/2081 - 18/28290

Saksbehandlar:
Tone Margrethe Berland Furustøl
tone.furustol@lindas.kommune.no


Dato:
14.09.2018

Førebels svar med trong for tilleggsdokumentasjon 2 - gbnr 170/4 Vatne

Tiltak: Dispensasjon for oppretting av bustadeigedom og tilkomstveg
Byggjestad: Gbnr: 170/4 Vatne 15
Tiltakshavar: Jan Ole Seim
Ansvarleg søkjar:

Vi viser til 28.08.2018 samt innsendt tilleggsdokumentasjon motteken 12.09.2018, der det skal nyttast minirenseanlegg med utslepp til sandfiltergrøft.

I vårt skriv av 28.08.2018 er det bedt dokumentert om avløpet skal gå til heilårsførande vassdrag eller sjø. I oppdatert situasjonskart er det vist til at avløpet skal gå til sandfiltergrøft.

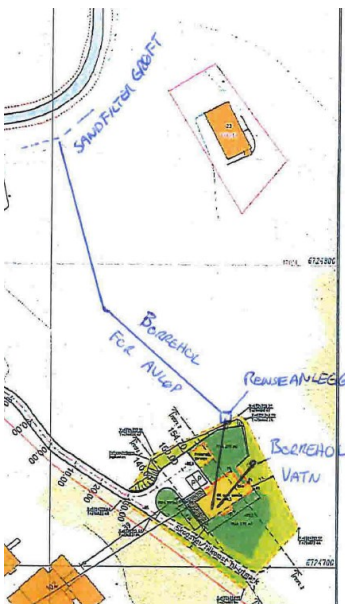

Det vert i dag ikkje godtatt sandfiltergrøft då dette ikkje er ein renseløysning som kan nyttast for bustad med to bueiningar. Kva løysning landbrukseigedomen har, er saka uvedkommande då det i dykkar sak er tale om avløp frå bustad.

Mottakskontroll

Kommunen har kontrollert søknaden og finn at den ikkje er fullstendig. Vi ber om at søknaden vert supplert med følgjande dokumentasjon:

1. Etablering av minirensesanlegg med utslepp til heilårsførande vassdrag eller sjø. Dette må visast på situasjonskartet.

Kommunen ber om at tilleggsinformasjon vert sendt inn **samla innan 01.10.2018**. Dersom informasjonen ikkje er sendt til kommunen innan fristen, vert saka tatt til handsaming ut frå dei opplysningane som ligg i søknaden.

Det vert gjort merksam på at dette ikkje er ein fullstendig gjennomgang av søknaden. Denne tilbakemeldinga er gjort på bakgrunn av dei forholda som er kontrollert ved kommunen sin mottakskontroll. Vi oppmodar søkjar om å ta ein ny gjennomgang av søknaden før innsending av etterspurd dokumentasjon slik at ein unngår ytterlegare forsenkingar i saksgangen.

Sakshandsamingsfrist

Tidsfristar for sakshandsaming går fram av plan- og bygningslova § 21-7, jf. SAK § 7-1.

Gebyr

Gebyr vert rekna ut i frå Lokal forskrift om gebyr for teknisk forvaltningsteneste. Det vert sendt ut krav om gebyr i samsvar med gjeldande forskrift når saka er ferdig handsama.

Med helsing

Siril Sylta
avdelingsleiar

Tone Margrethe Berland Furustøl
rådgjevar

Dette dokumentet er elektronisk godkjent og har difor ingen signatur.

Kopi til:

Johannes Seim	Vatne 17	5912	SEIM
---------------	----------	------	------

Mottakrar:

Jan Ole Seim	Vardane 119 B	5911	ALVERSUND
Jan Ole Seim	Vardane 119 B	5911	ALVERSUND